

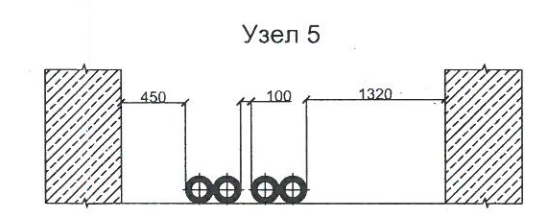


Примечания:
 * - Расстояние от строительной конструкции до края дальней трубы в изоляции
 ** - Максимально допустимое расстояние от края одной трубы в гофротрубе до края второй трубы в гофротрубе

Примечания:
 * - Расстояние от строительной конструкции до края дальней трубы в изоляции
 ** - Максимально допустимое расстояние от края одной трубы в изоляции до края второй трубы в изоляции


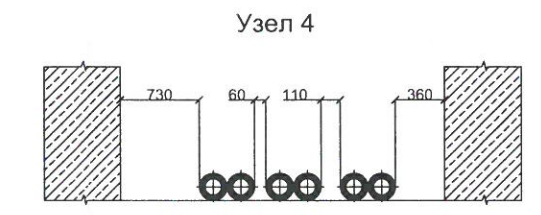


Строительно-монтажные работы выполнены согласно исполнительной схеме нач ПТО Папст С.А.

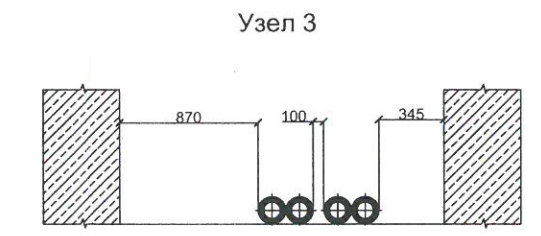




Исполнительная схема №1/От				
Многоэтажный жилой дом с нежилыми помещениями на первых этажах и подземной автостоянкой по ул. Степана Разина в Чкаловском районе г. Екатеринбурга				
Изм.	Кол.	Лист	Ндок	Подпись Дата
Разработал	Дамоцев			08.20
Проверил	Папст			08.20
Секция 1А. Отопление			Стадия	Лист
			ИС	1
Схема горизонтальной разводки трубопроводов в полу на 2 этаже			ООО "САНТЕХМОНТАЖСТРОЙ"	

Составлена
 Проверено
 Исполнено
 Инв. № подл.
 Подп. и дата
 Взам. инв. №

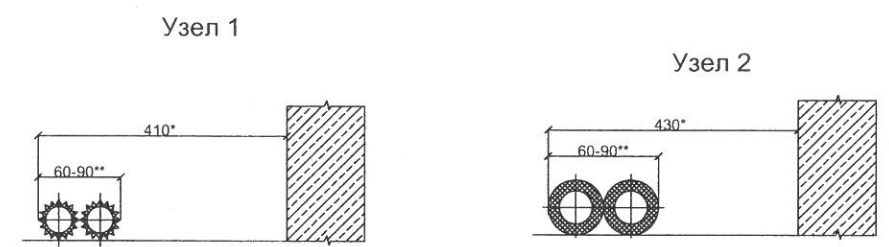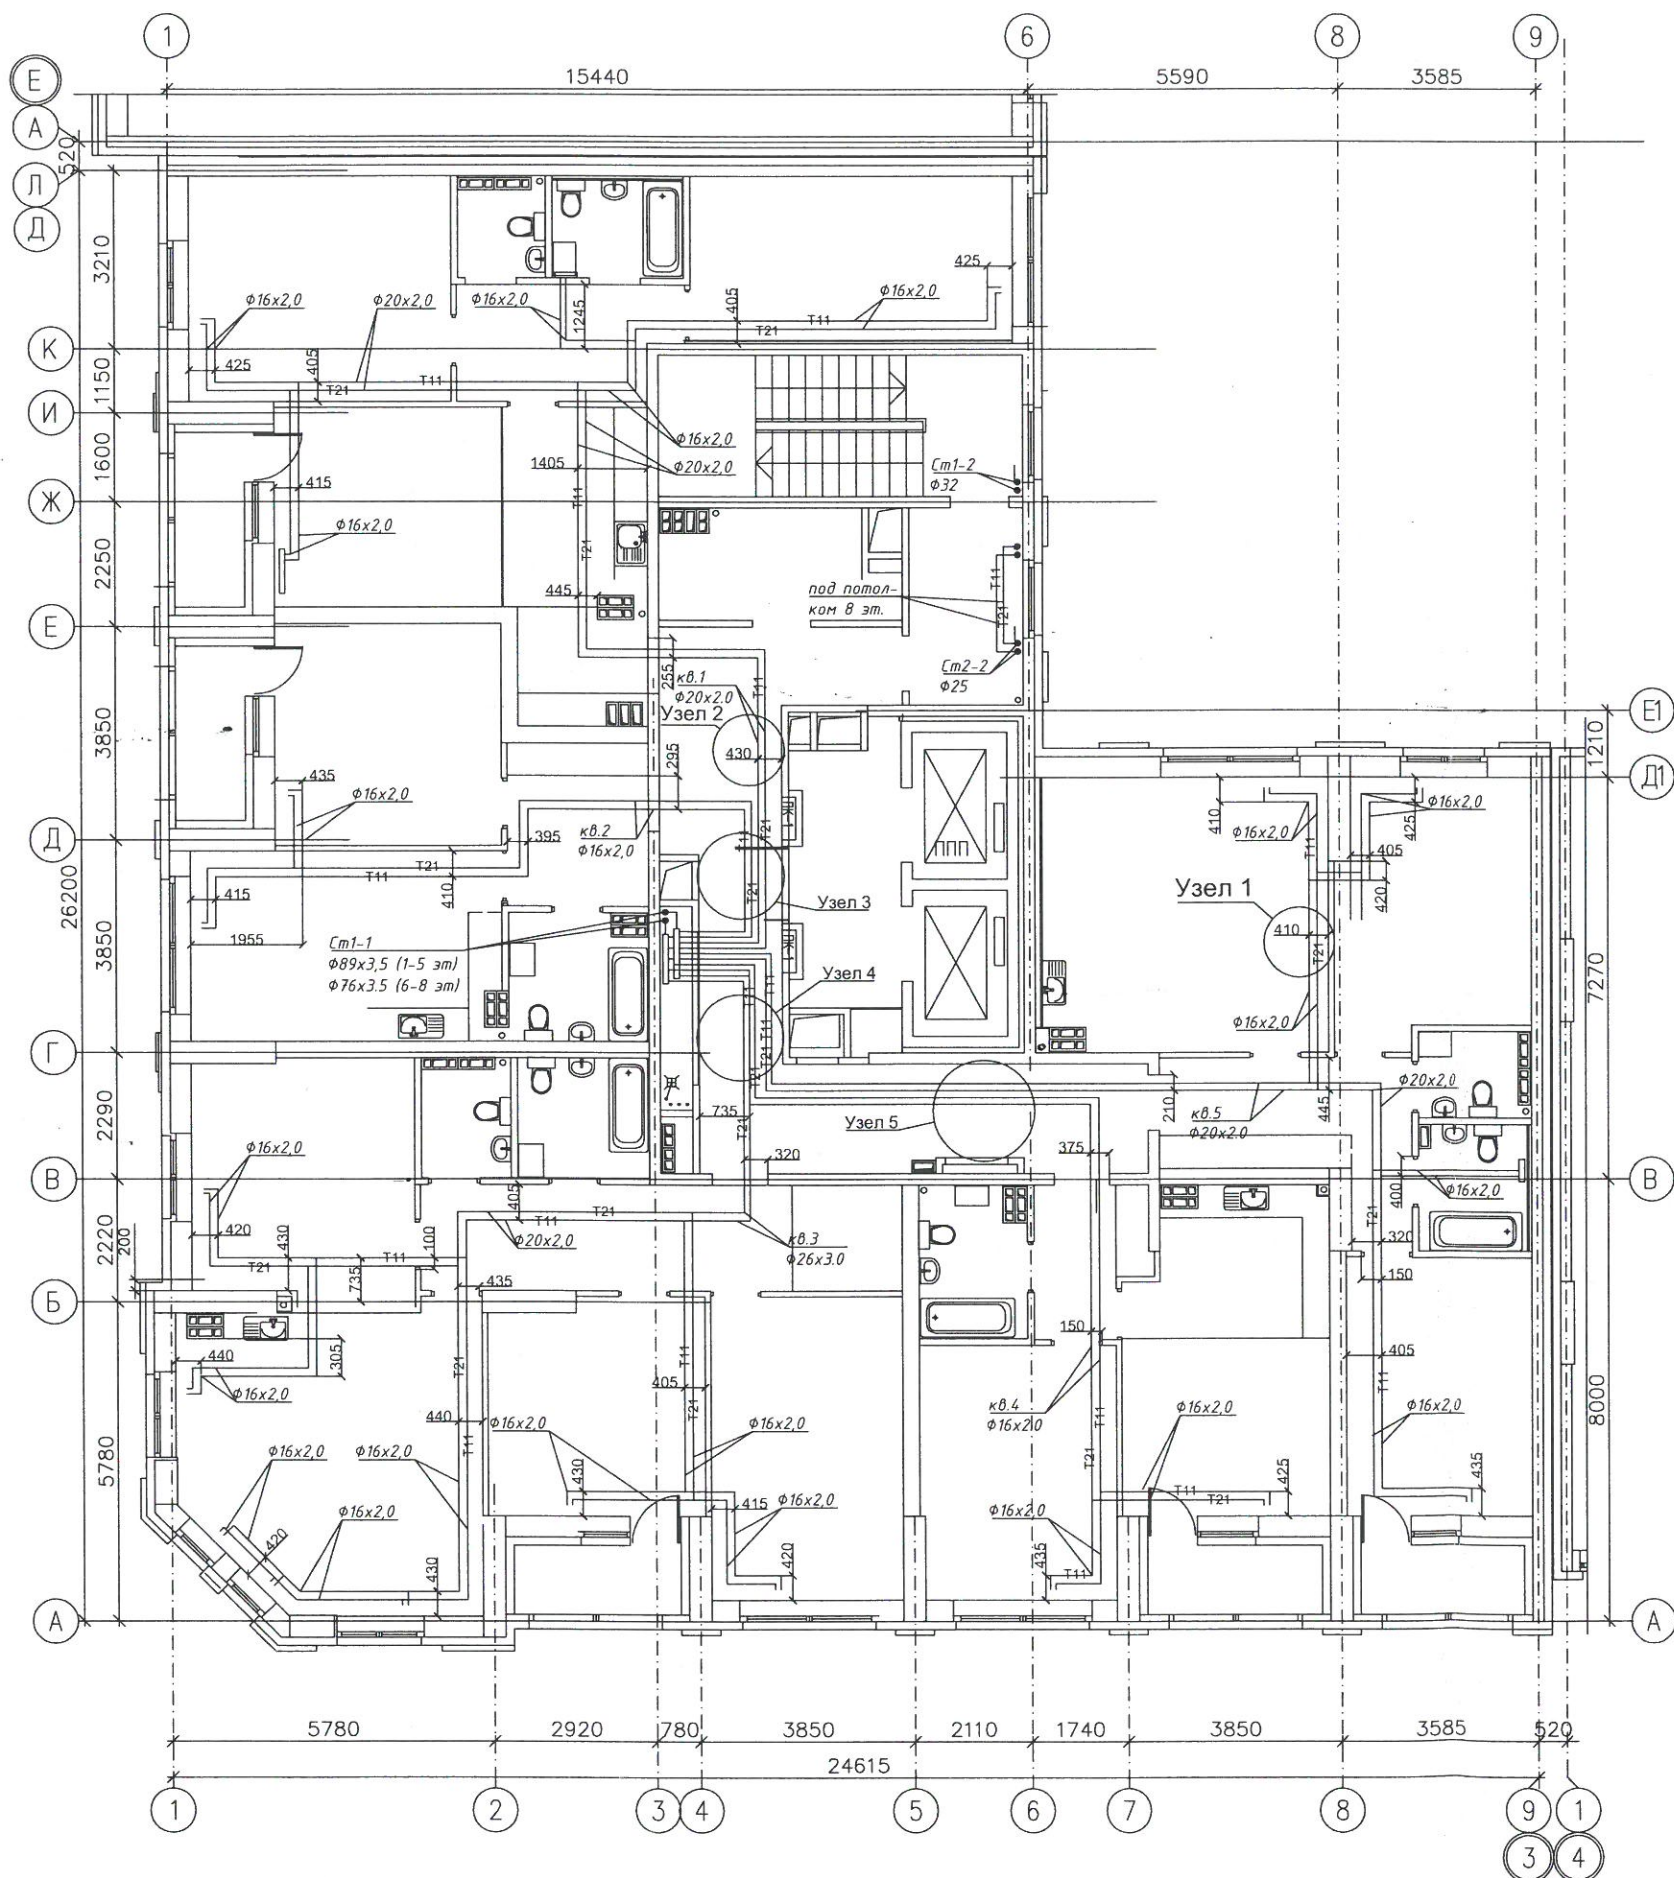

Примечания:
 * - Расстояние от строительной конструкции до края дальней трубы в изоляции
 ** - Максимально допустимое расстояние от края одной трубы в гофротрубе до края второй трубы в гофротрубе

Примечания:
 * - Расстояние от строительной конструкции до края дальней трубы в изоляции
 ** - Максимально допустимое расстояние от края одной трубы в изоляции до края второй трубы в изоляции

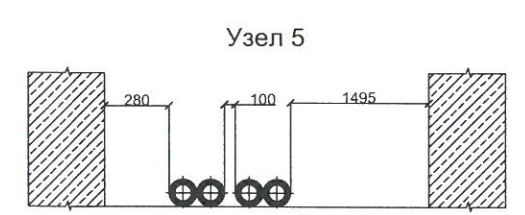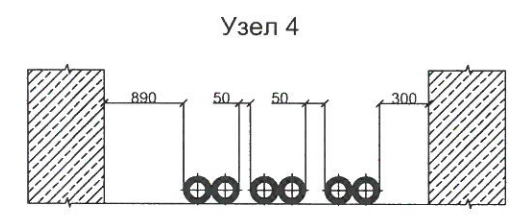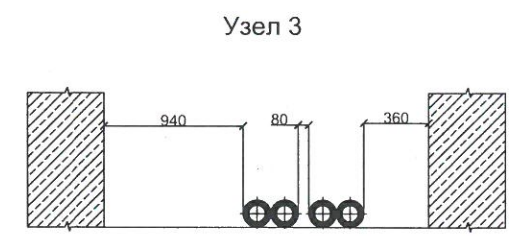


Строительно-монтажные работы выполнены согласно исполнительной схеме нач ПТО Папст С.А.




Исполнительная схема №2/От					
Многоэтажный жилой дом с нежилыми помещениями на первых этажах и подземной автостоянкой по ул. Степана Разина в Чкаловском районе г. Екатеринбурга					
Изм.	Кол.	Лист	Ндок	Подпись	Дата
Разработал	Дамоцев				08.20
Проверил	Папст				08.20
Секция 1А. Отопление				Стадия	Лист
				ИС	1
Схема горизонтальной разводки трубопроводов в полу на 3 этаже				ООО "САНТЕХМОНТАЖСТРОЙ"	

Инв. № подл.	
Лист в плане	
Взам. инв. №	
Спецификация	

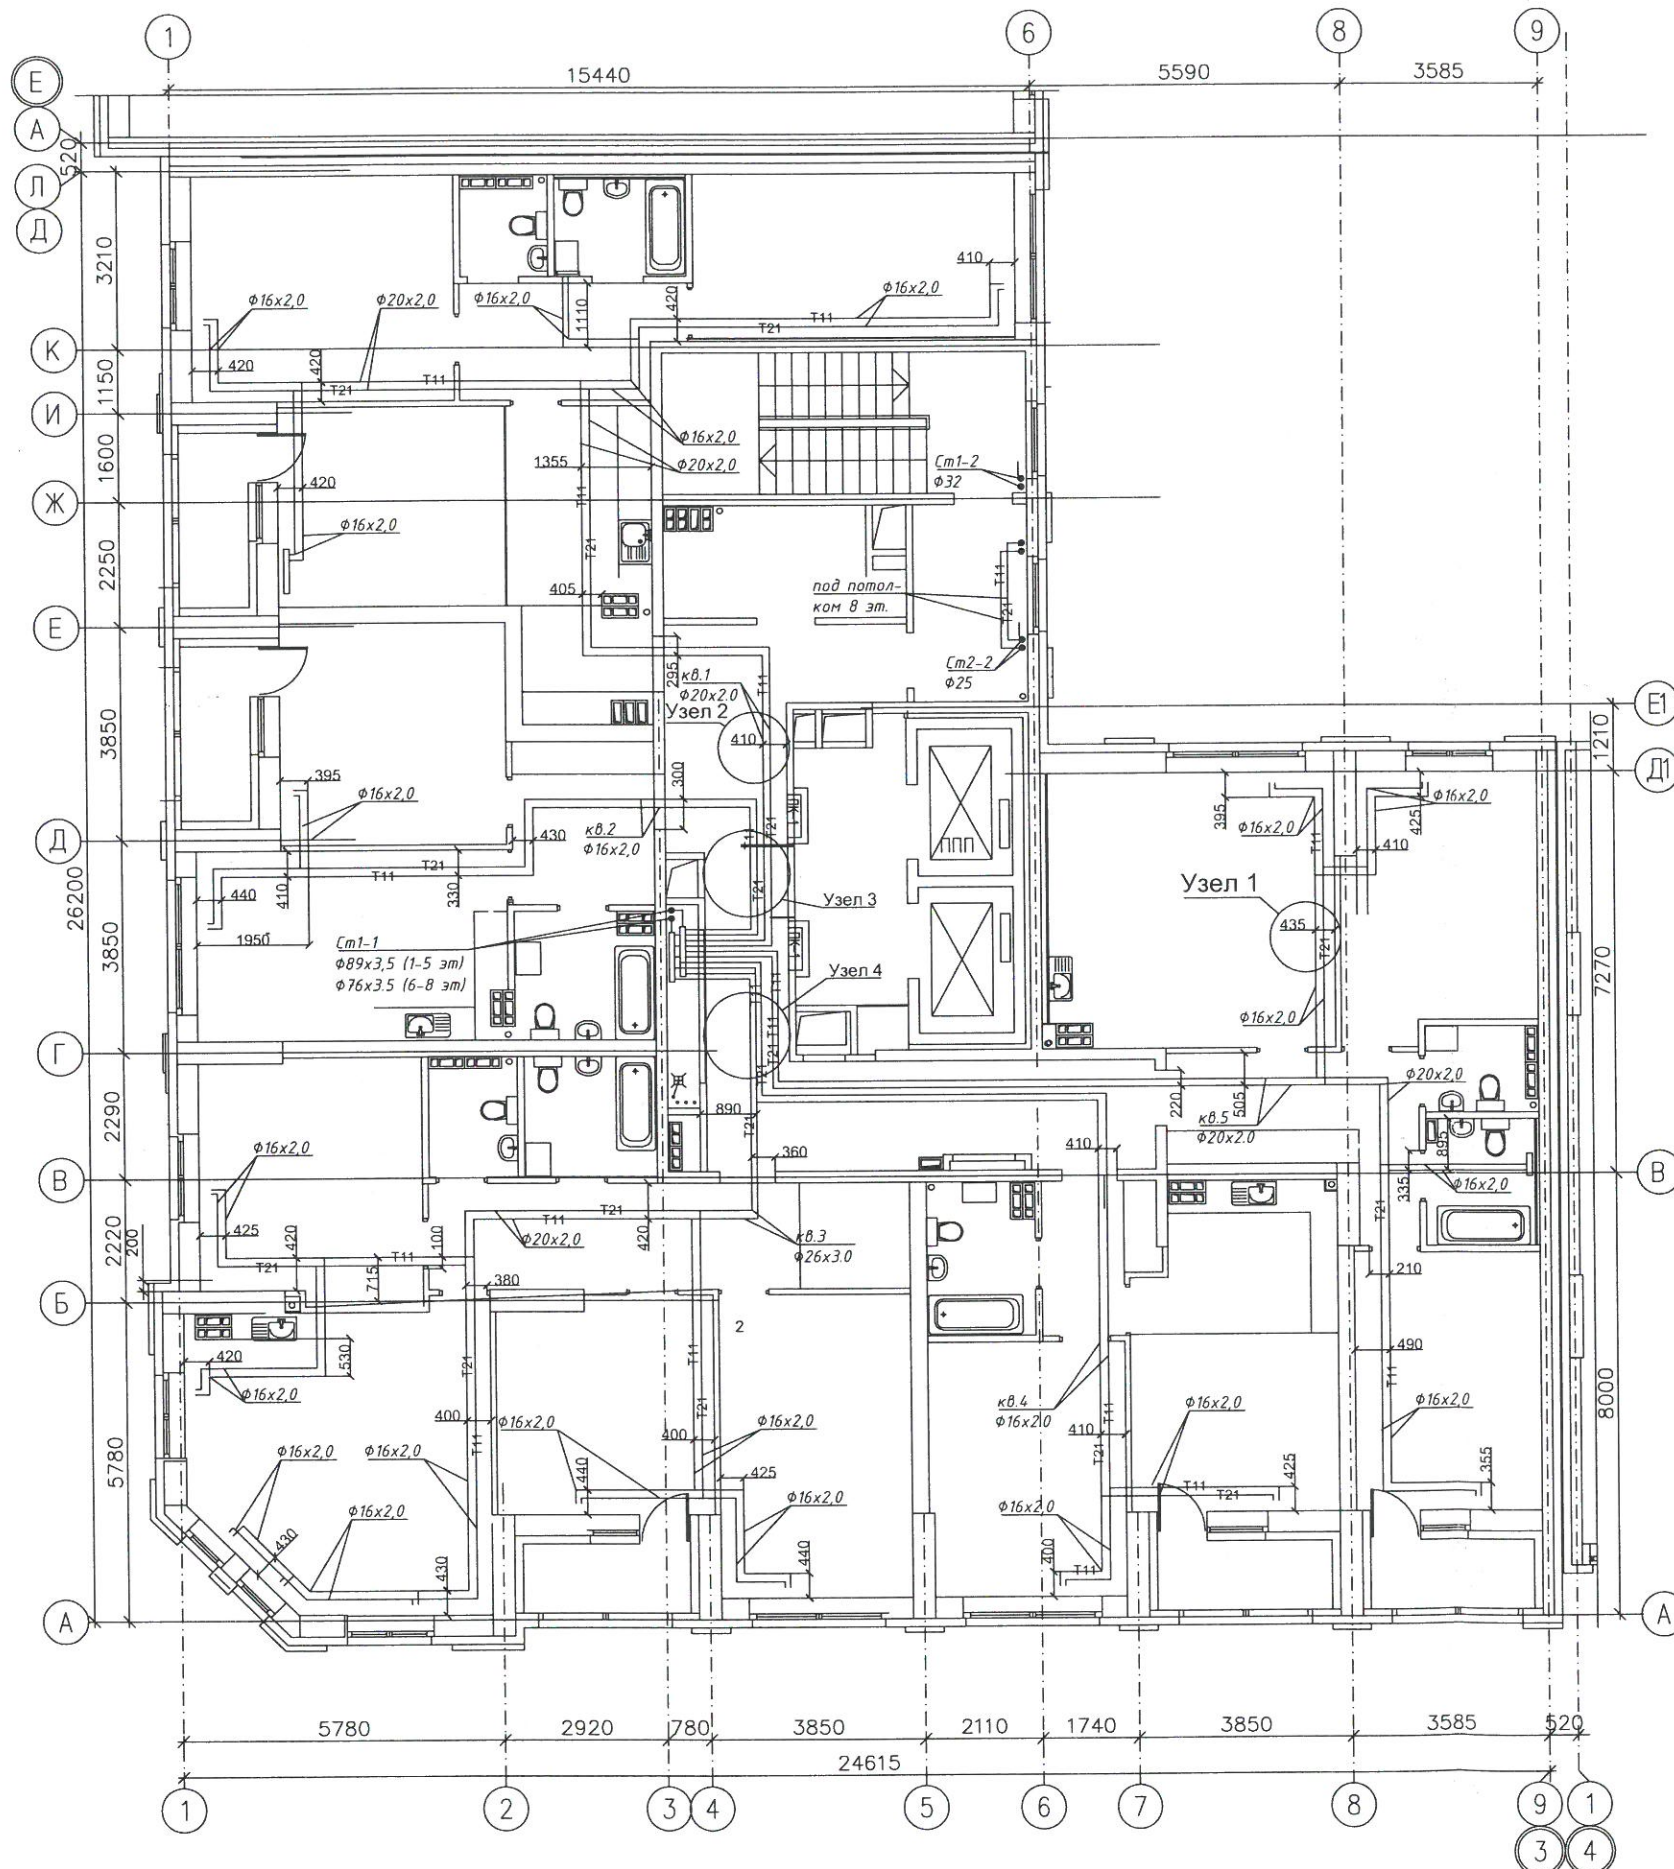


Узел 1

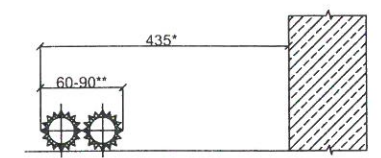


Примечания:
 * - Расстояние от строительной конструкции до края дальней трубы в изоляции
 ** - Максимально допустимое расстояние от края одной трубы в гофротрубе до края второй трубы в изоляции

Узел 2

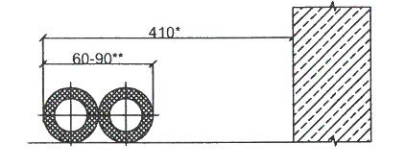


Примечания:
 * - Расстояние от строительной конструкции до края дальней трубы в изоляции
 ** - Максимально допустимое расстояние от края одной трубы в изоляции до края второй трубы в изоляции

Узел 3

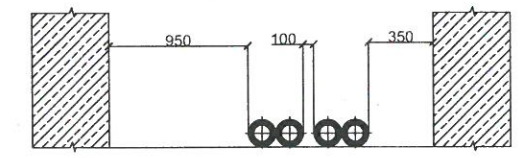

Узел 4


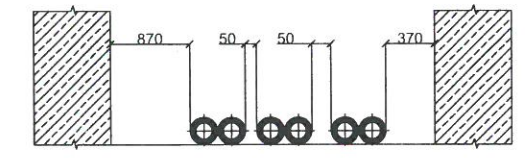


Строительно-монтажные работы выполнены согласно исполнительной схеме нач ПТО Папст С.А.






Исполнительная схема №3/От					
Многоэтажный жилой дом с нежилыми помещениями на первых этажах и подземной автостоянкой по ул. Степана Разина в Чкаловском районе г. Екатеринбурга					
Изм.	Кол.	Лист	Ндок	Подпись	Дата
Секция 1А. Отопление				Стадия	Лист
Разработал Дамоцев				ИС	1
Проверил Папст				Листов	
Дата 08.20				ООО "САНТЕХМОНТАЖСТРОЙ"	
Дата 08.20				Схема горизонтальной разводки трубопроводов в полу на 4 этаже	

Составлено: _____
 Проверено: _____
 Подп. и дата: _____
 Инв. № подл. _____

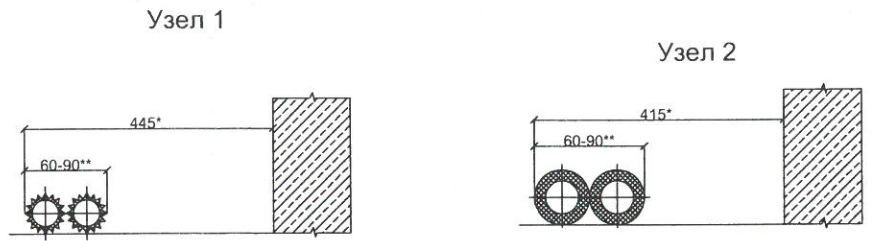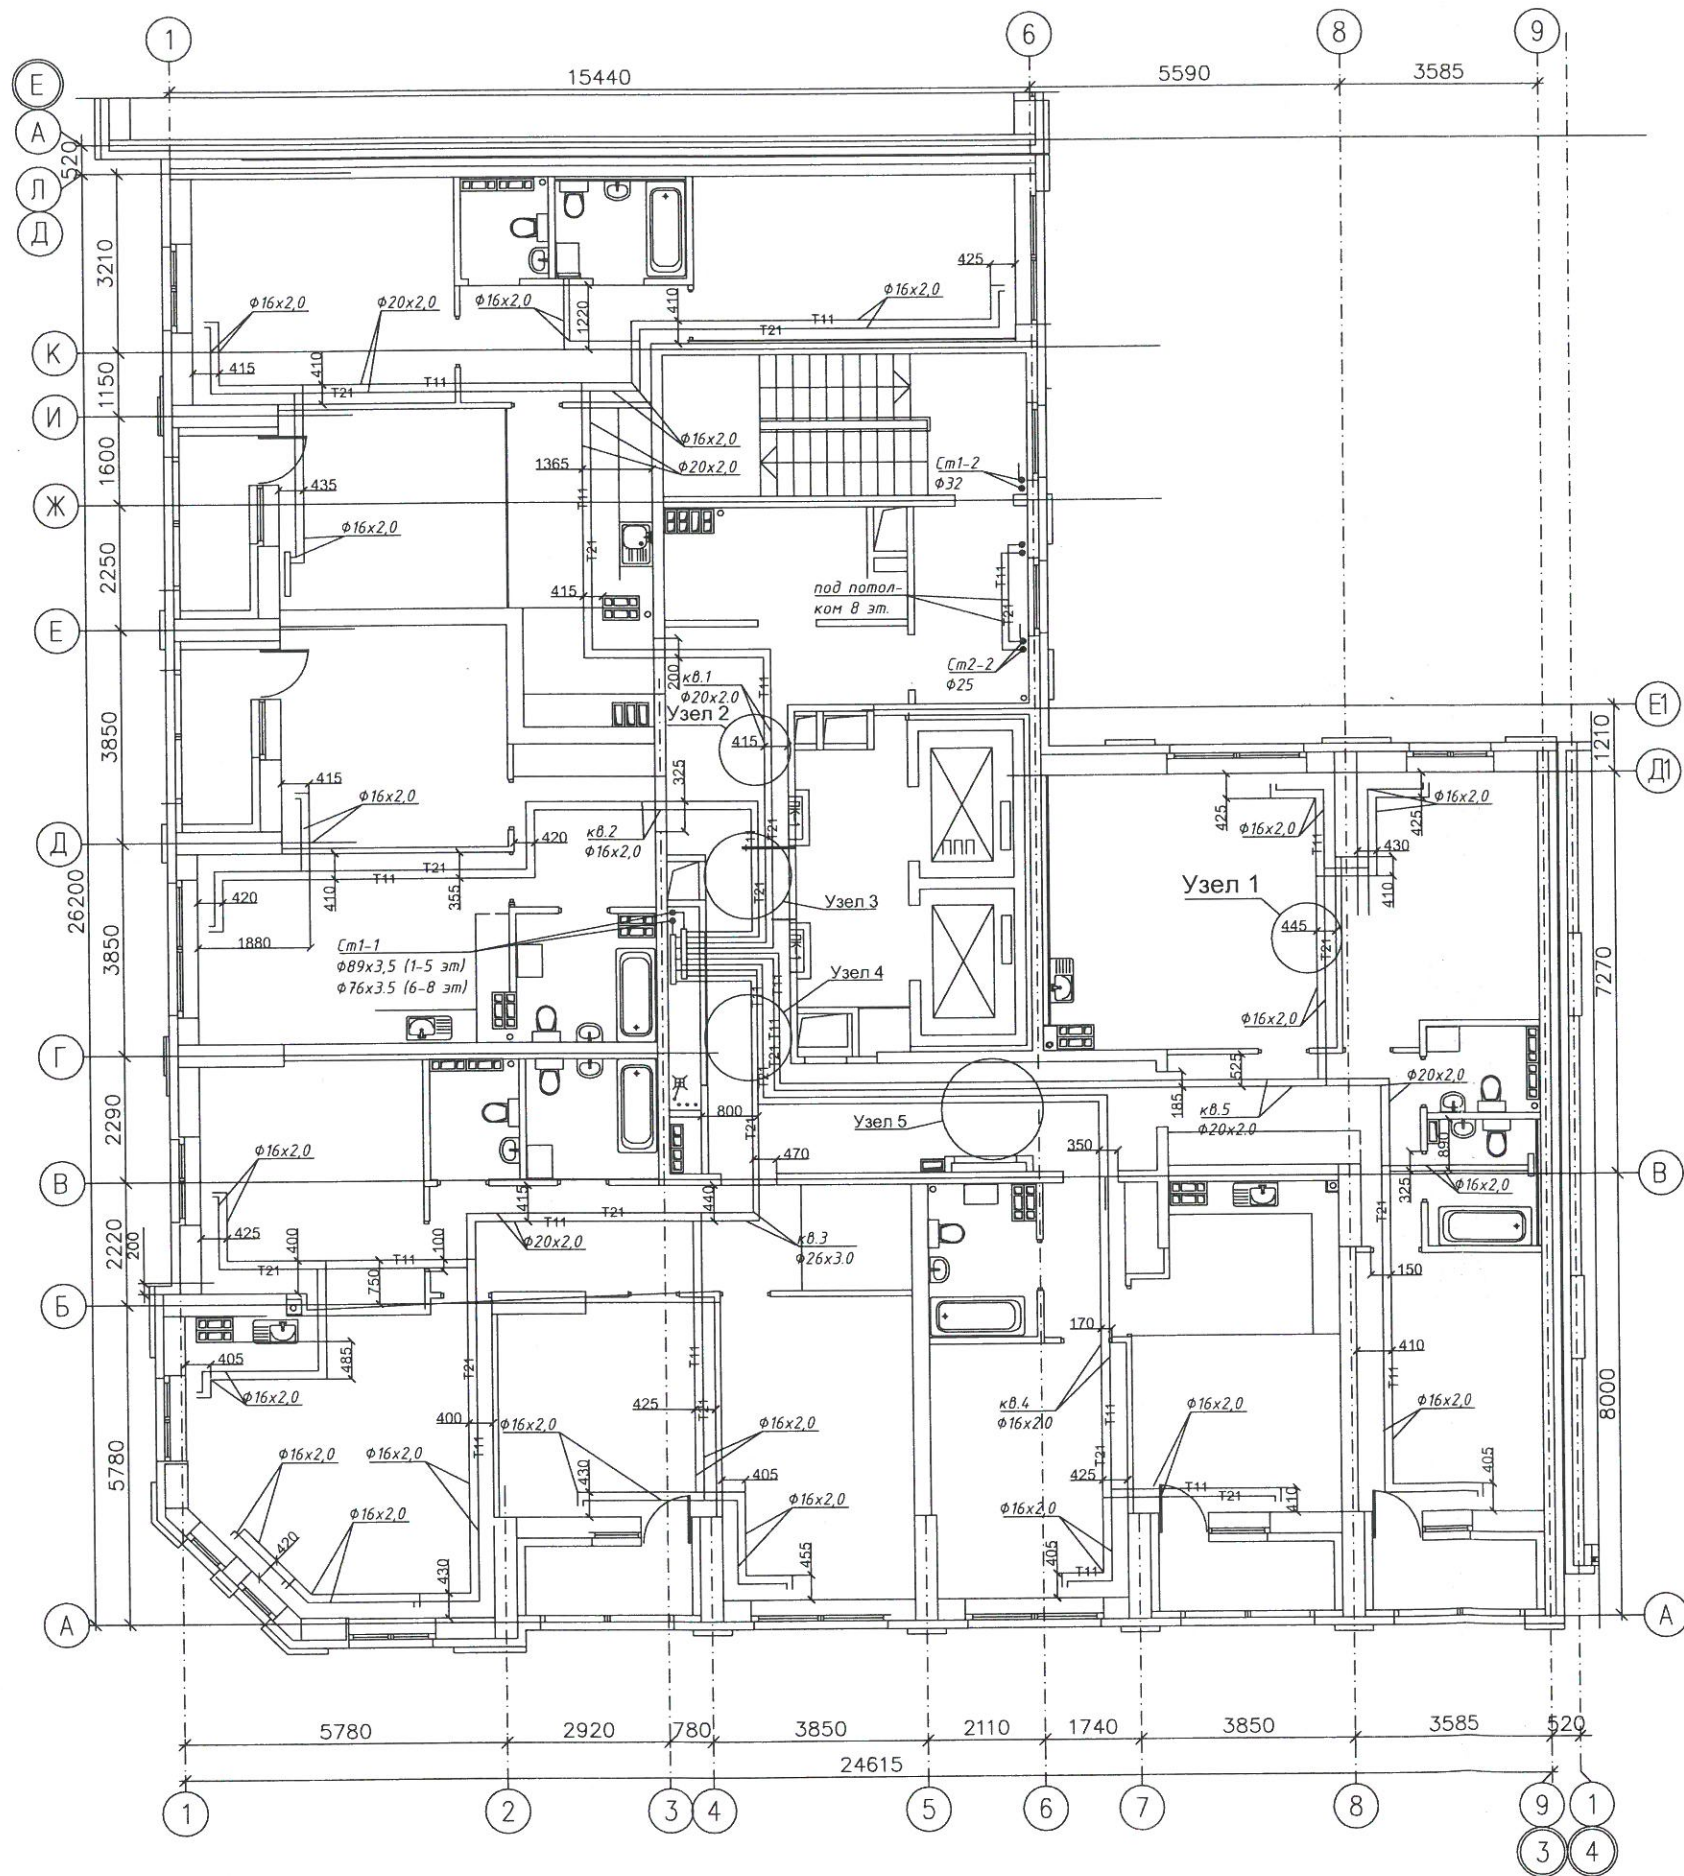

Примечания:
 * - Расстояние от строительной конструкции до края дальней трубы в изоляции
 ** - Максимально допустимое расстояние от края одной трубы в гофротрубе до края второй трубы в изоляции

Примечания:
 * - Расстояние от строительной конструкции до края дальней трубы в изоляции
 ** - Максимально допустимое расстояние от края одной трубы в изоляции до края второй трубы в изоляции

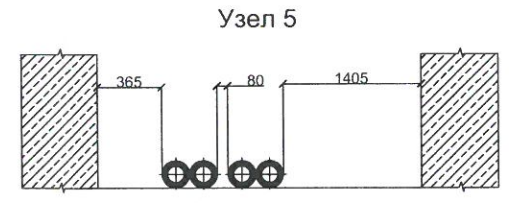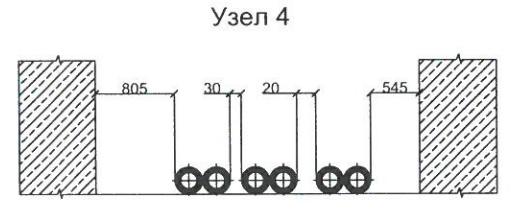
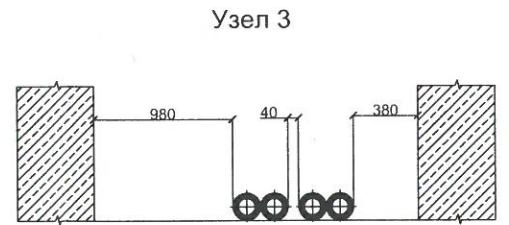


Строительно-монтажные работы выполнены согласно исполнительной схеме нач ПТО Папст С.А.






Исполнительная схема №4/От					
Многоэтажный жилой дом с нежилыми помещениями на первых этажах и подземной автостоянкой по ул. Степана Разина в Чкаловском районе г. Екатеринбурга					
Изм.	Кол.	Лист	Ндок	Подпись	Дата
Разработал	Дамоцев				08.20
Проверил	Папст				08.20
Секция 1А. Отопление				Стадия	Лист
				ИС	1
Схема горизонтальной разводки трубопроводов в полу на 5 этаже				ООО "САНТЕХМОНТАЖСТРОЙ"	

Ссылка на листы в альбоме
 Имя, № подл., Подл. и дата

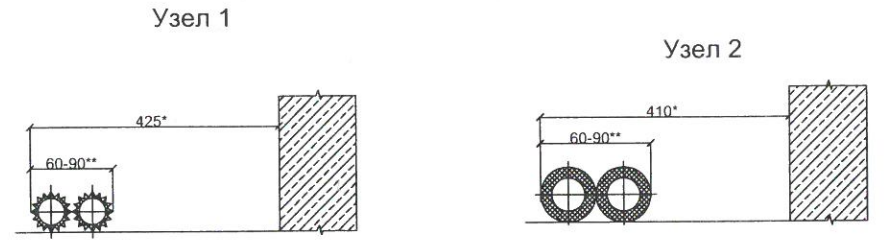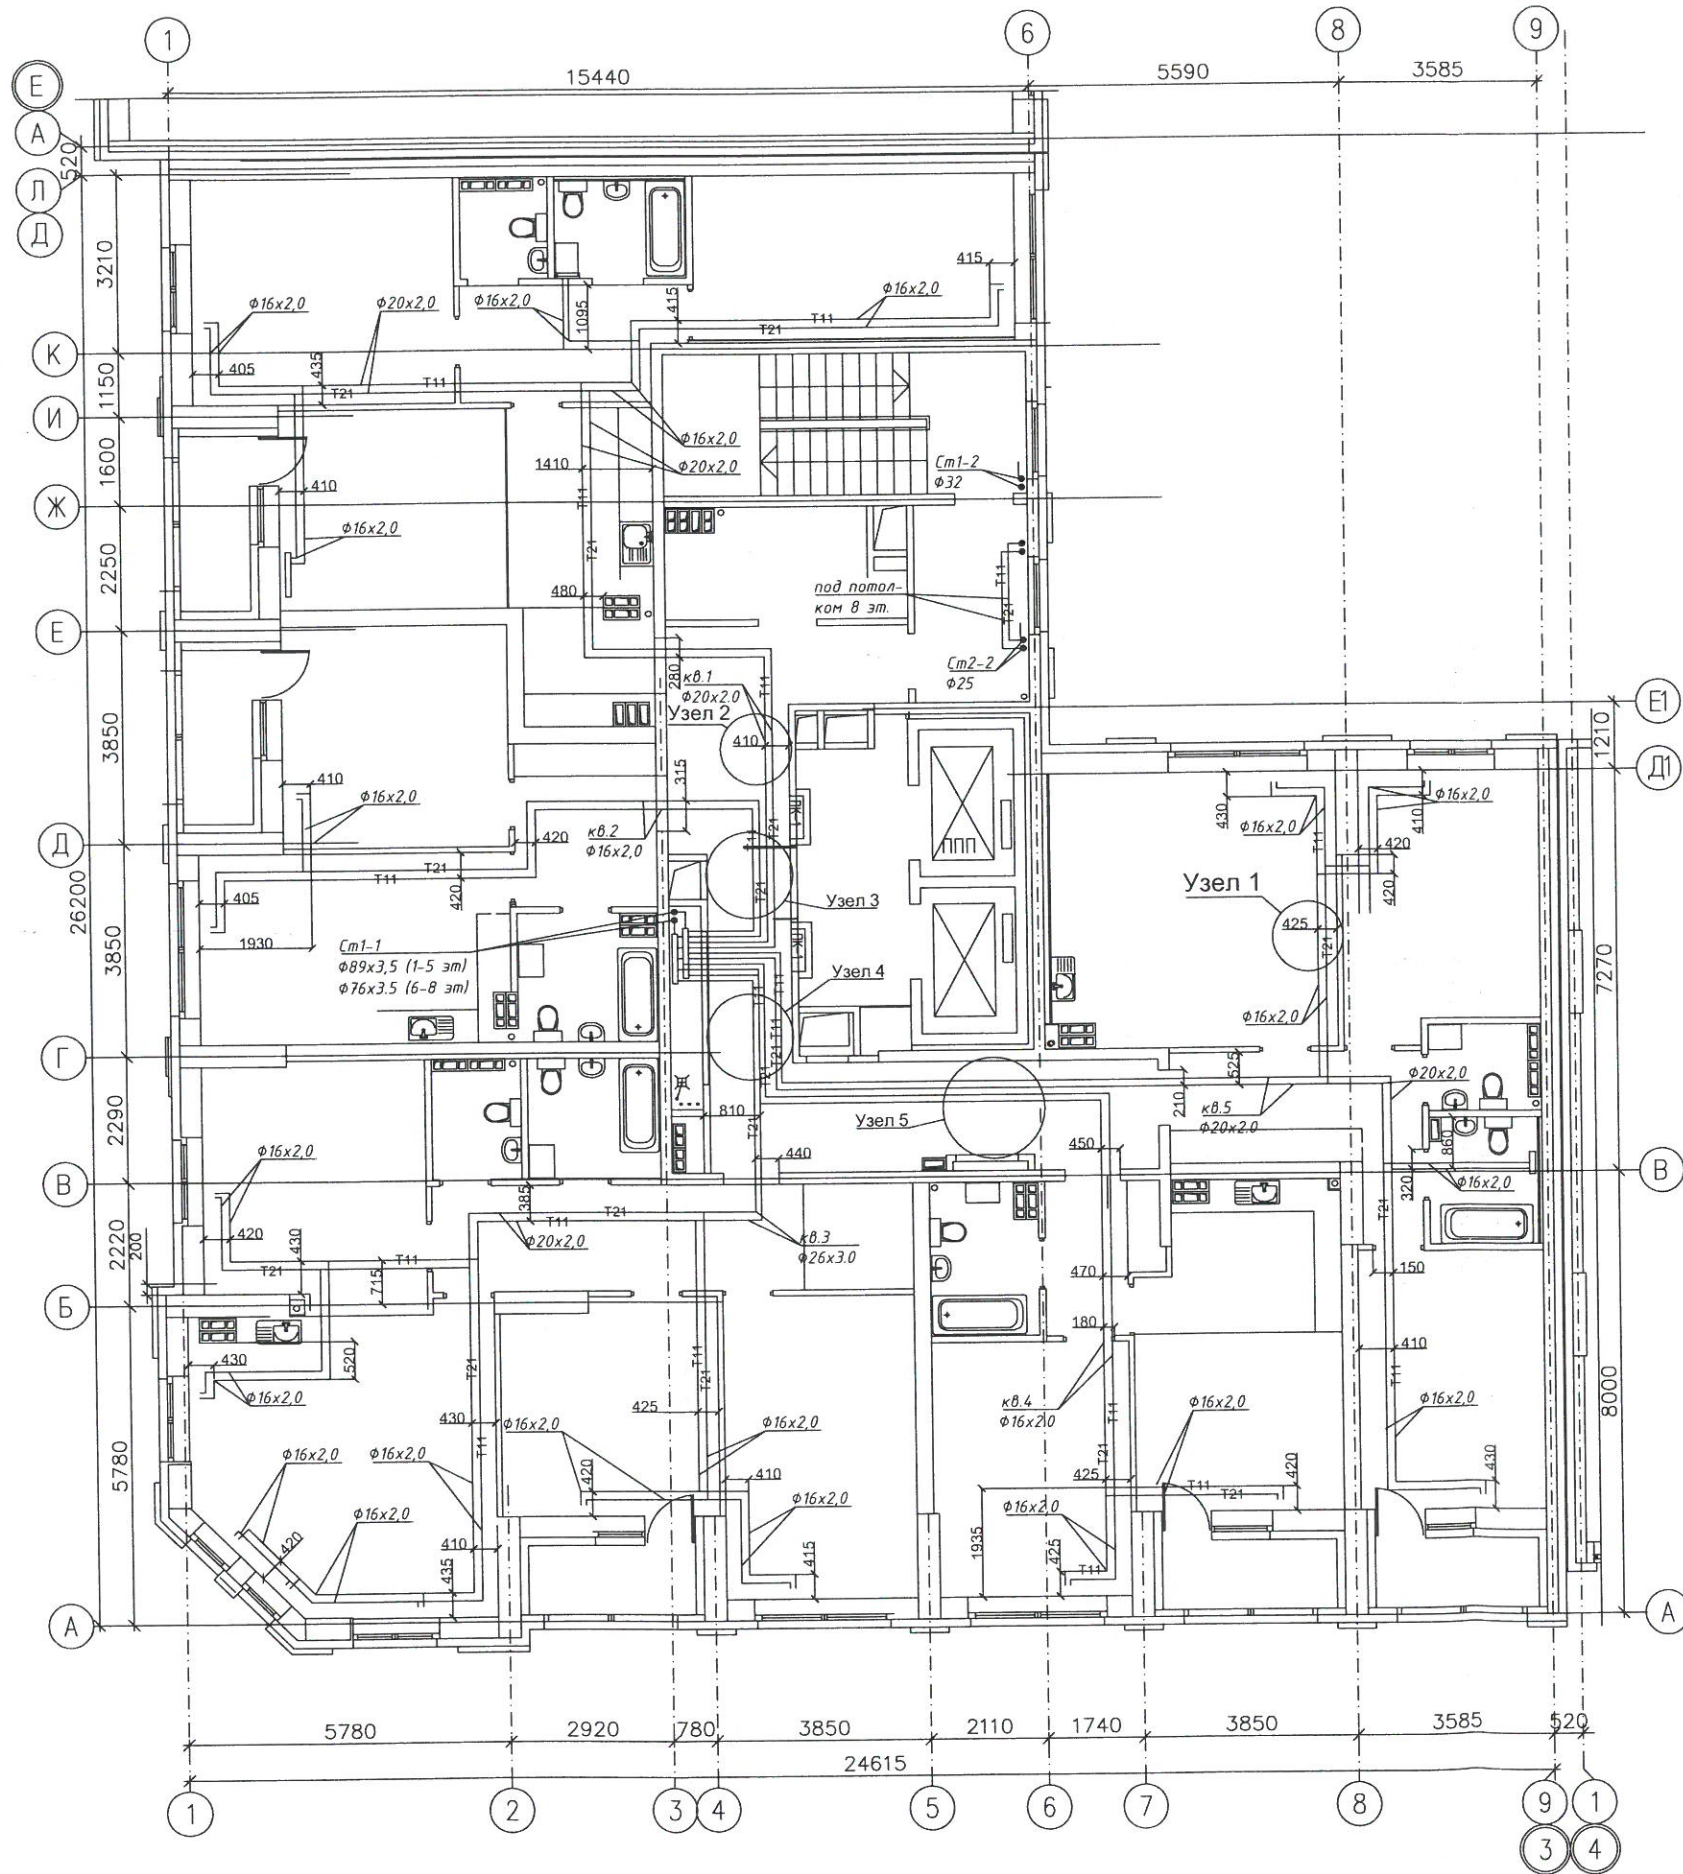

Примечания:
 * - Расстояние от строительной конструкции до края дальней трубы в изоляции
 ** - Максимально допустимое расстояние от края одной трубы в гофротрубе до края второй трубы в гофротрубе

Примечания:
 * - Расстояние от строительной конструкции до края дальней трубы в изоляции
 ** - Максимально допустимое расстояние от края одной трубы в изоляции до края второй трубы в изоляции

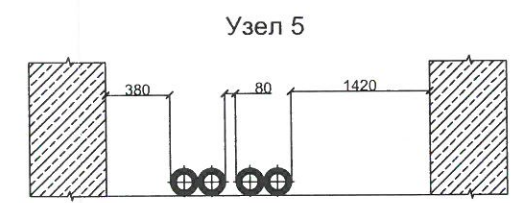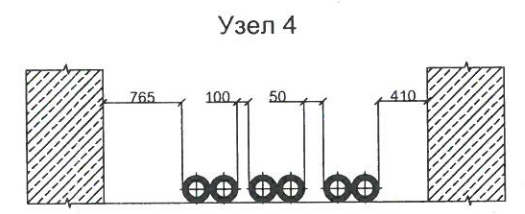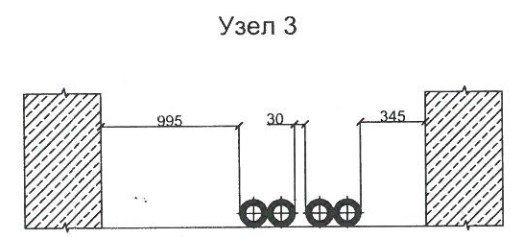


Строительно-монтажные работы выполнены согласно исполнительной схеме нач ПТО Папст С.А.




Исполнительная схема №5/От					
Многоэтажный жилой дом с нежилыми помещениями на первых этажах и подземной автостоянкой по ул. Степана Разина в Чкаловском районе г. Екатеринбурга					
Изм.	Кол.	Лист	Ндок	Подпись	Дата
Разработал Дамоцев				[Signature]	08.20
Проверил Папст					08.20
Секция 1А. Отопление				Стадия	Лист
				ИС	1
Схема горизонтальной разводки трубопроводов в полу на 6 этаже				ООО "САНТЕХМОНТАЖСТРОЙ"	

Составитель
 Взам. инв. №
 Подп. и дата
 Инв. № подл.

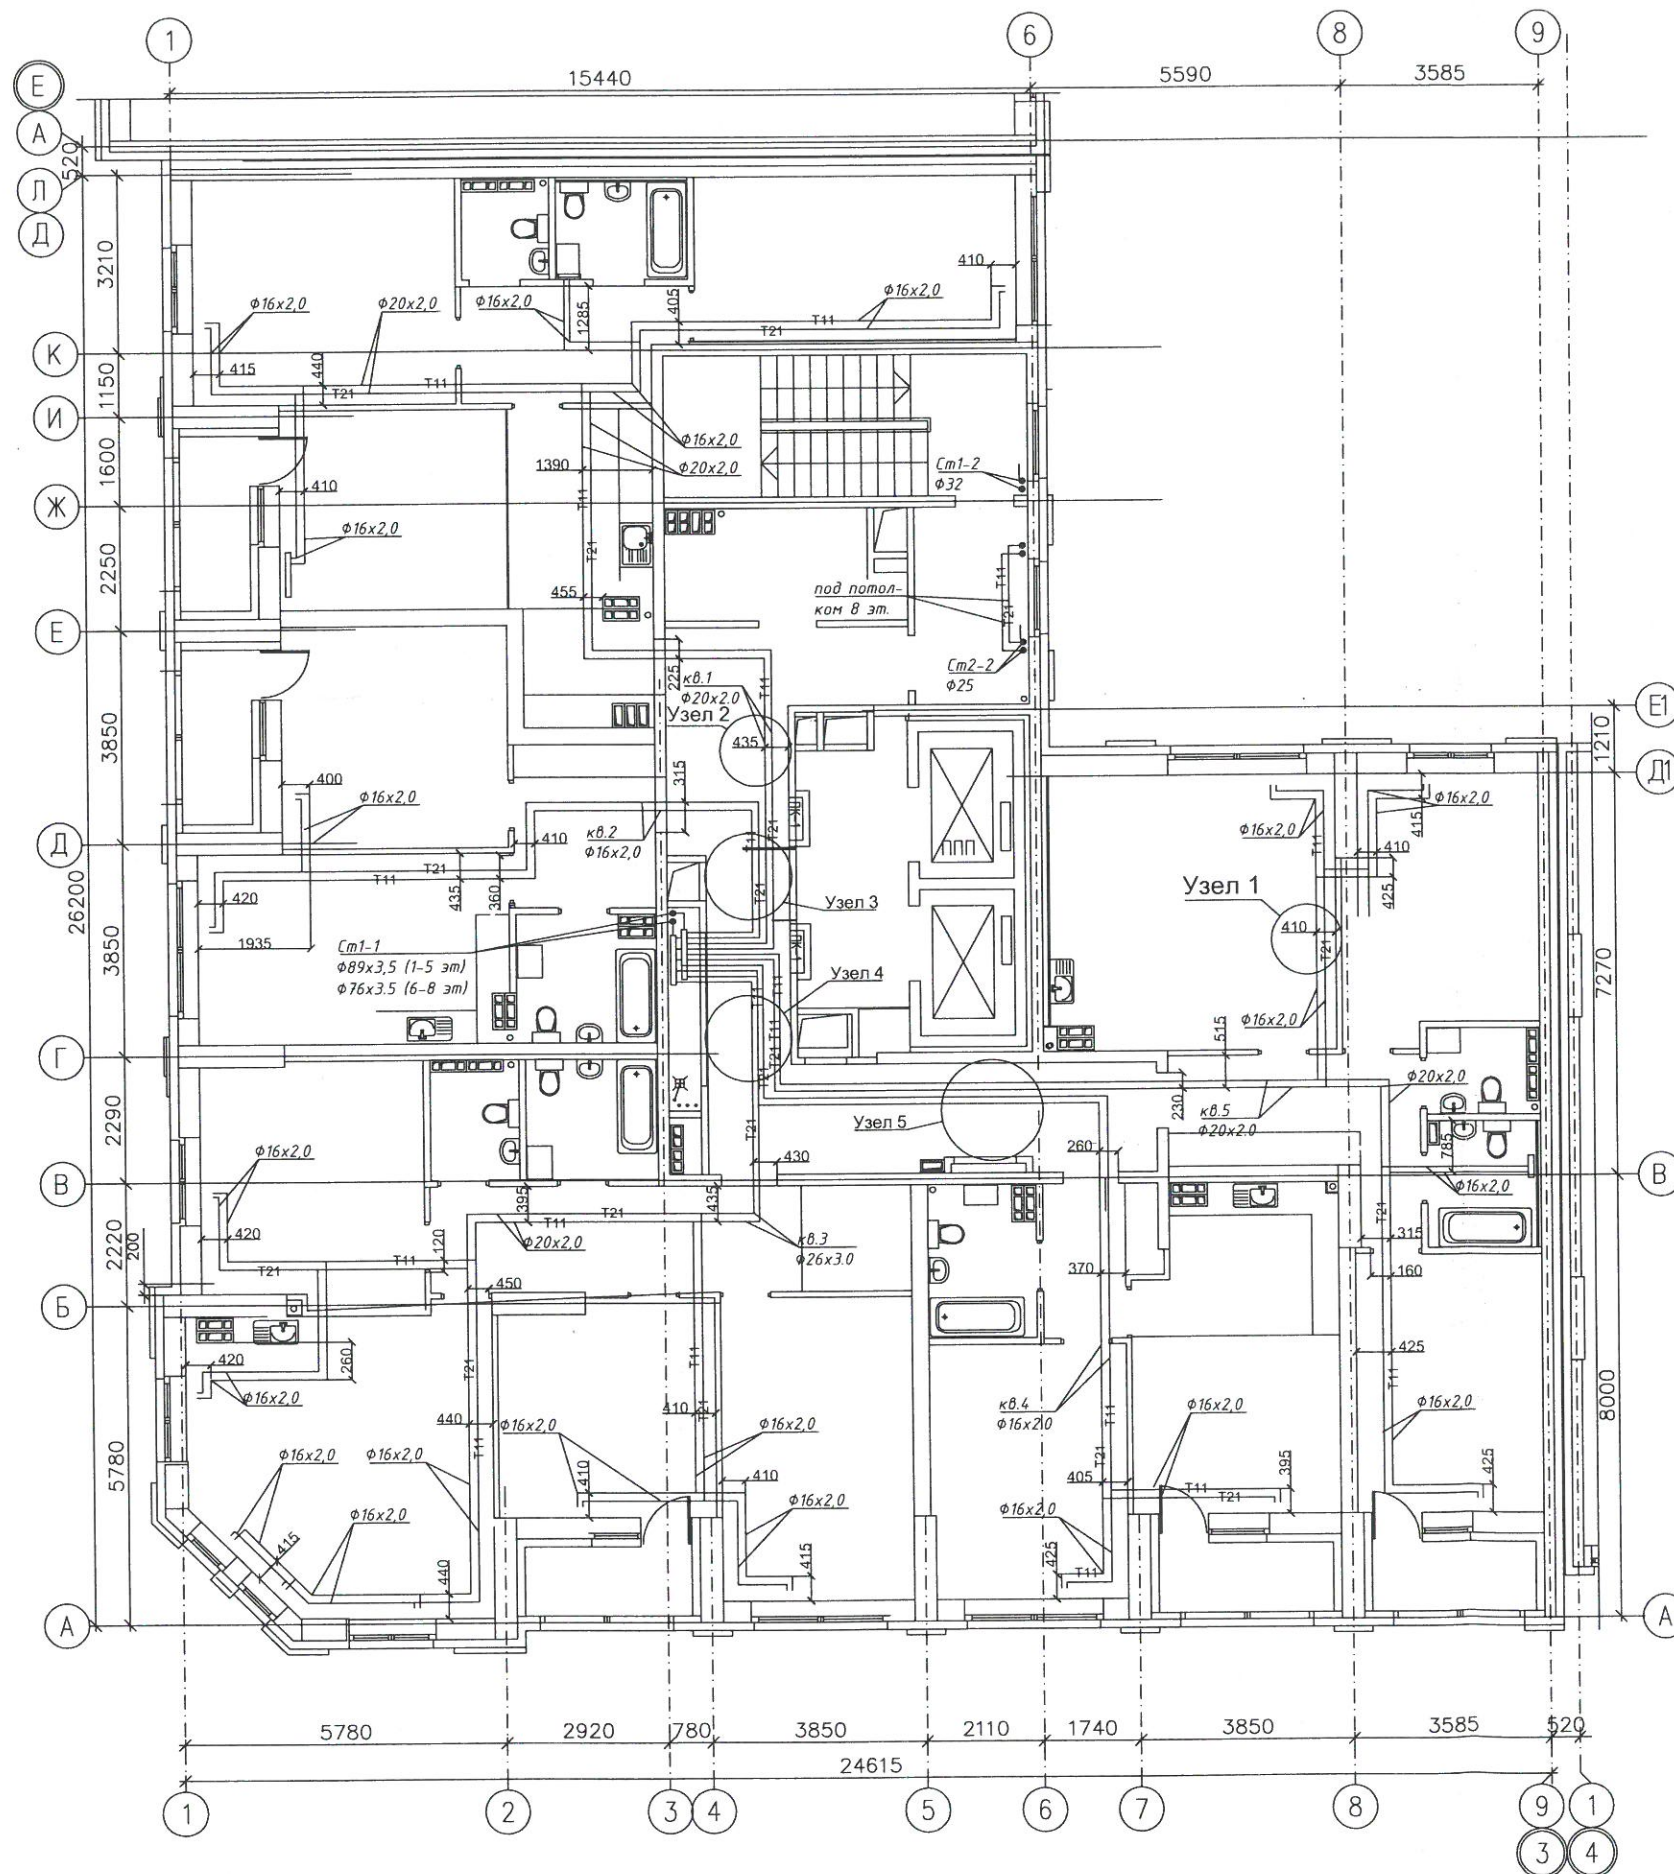


Узел 1

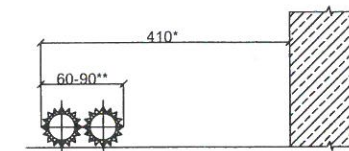


Примечания:
 * - Расстояние от строительной конструкции до края дальней трубы в изоляции
 ** - Максимально допустимое расстояние от края одной трубы в гофротрубе до края второй трубы в гофротрубе

Узел 2

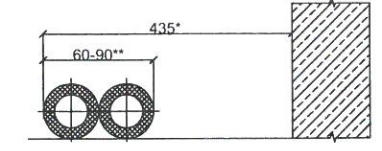


Примечания:
 * - Расстояние от строительной конструкции до края дальней трубы в изоляции
 ** - Максимально допустимое расстояние от края одной трубы в гофротрубе до края второй трубы в изоляции


Узел 3

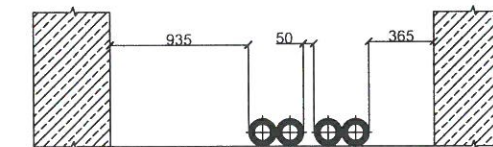

Узел 4

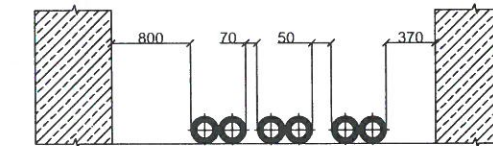

Узел 5

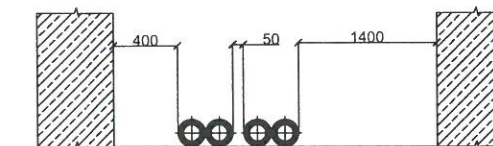



Строительно-монтажные работы выполнены согласно исполнительной схеме нач ПТО



Папст С.А.




Исполнительная схема №6/От					
Многоэтажный жилой дом с нежилыми помещениями на первых этажах и подземной автостоянкой по ул. Степана Разина в Чкаловском районе г. Екатеринбурга					
Изм.	Кол.	Лист	Ндок	Подпись	Дата
Секция 1А. Отопление				Стадия	Лист
				ИС	1
Разработал Дамоцев				08.20	
Проверил Папст				08.20	
Схема горизонтальной разводки трубопроводов в полу на 7 этаже				ООО "САНТЕХМОНТАЖСТРОЙ"	


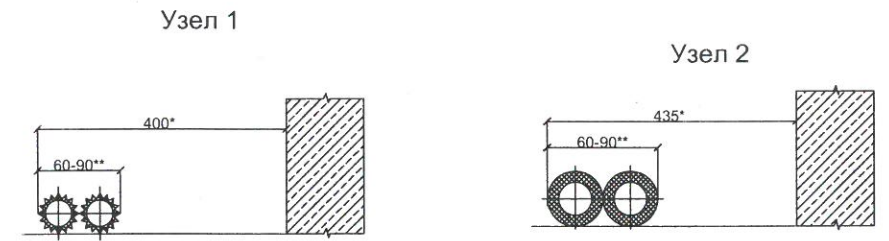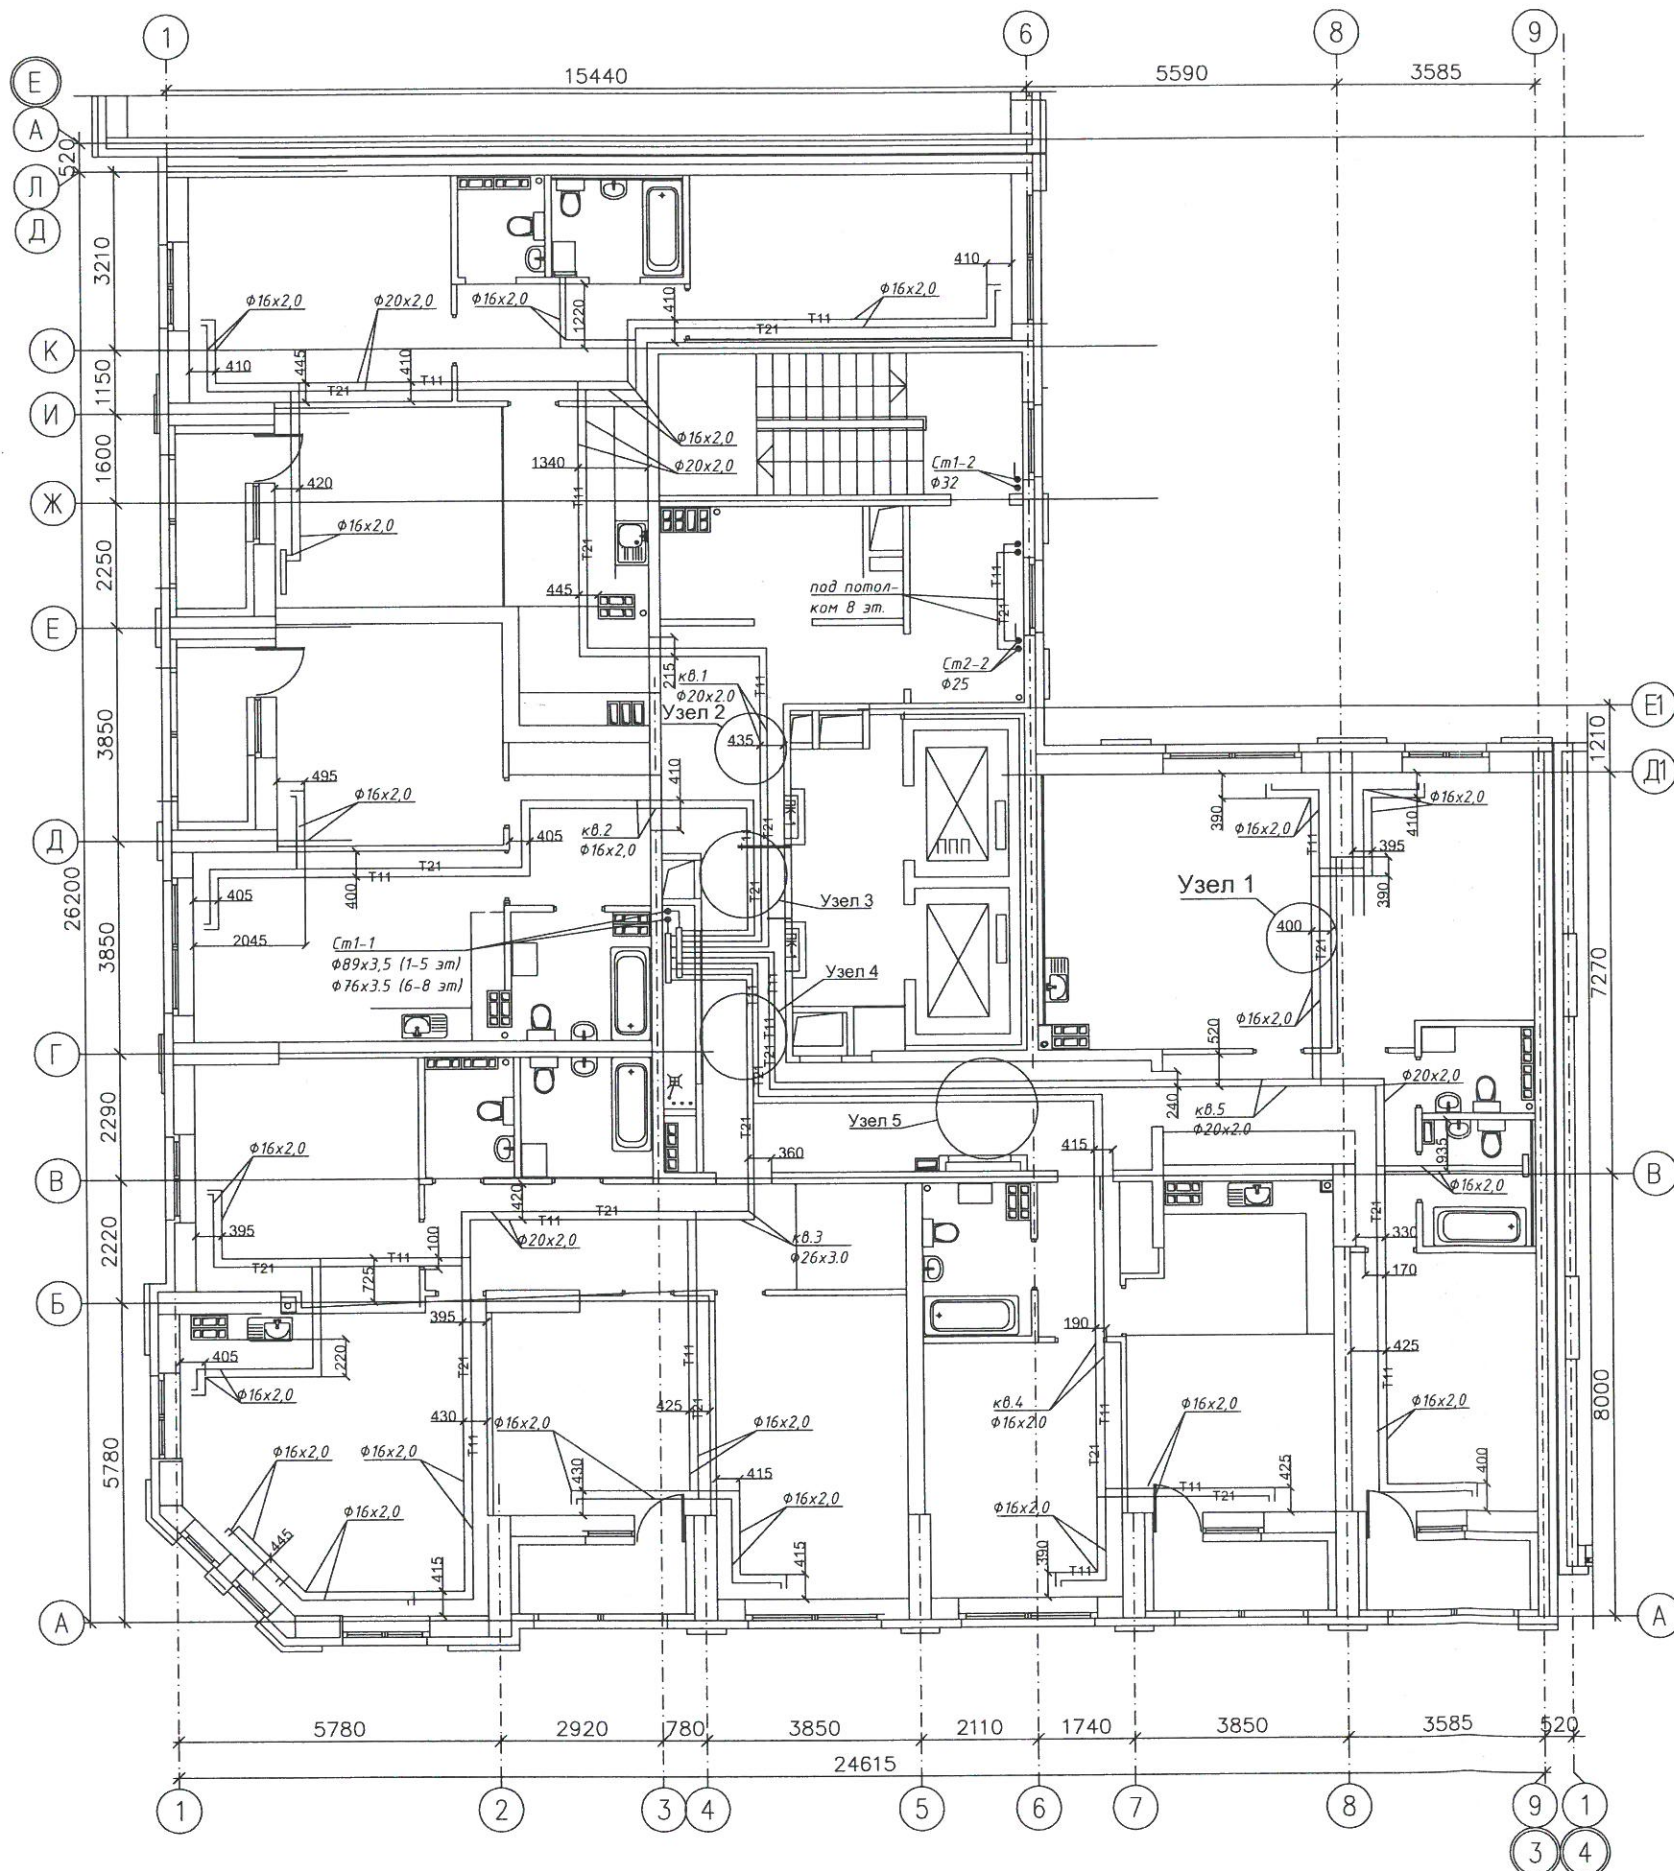

Примечания:
 * - Расстояние от строительной конструкции до края дальней трубы в изоляции
 ** - Максимально допустимое расстояние от края одной трубы в гофротрубе до края второй трубы в гофротрубе

Примечания:
 * - Расстояние от строительной конструкции до края дальней трубы в изоляции
 ** - Максимально допустимое расстояние от края одной трубы в изоляции до края второй трубы в изоляции

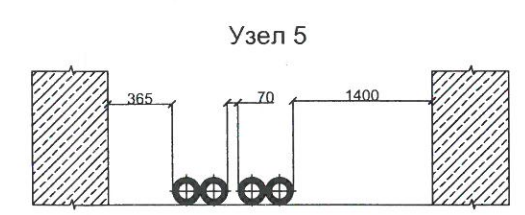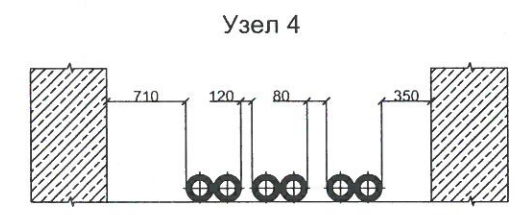
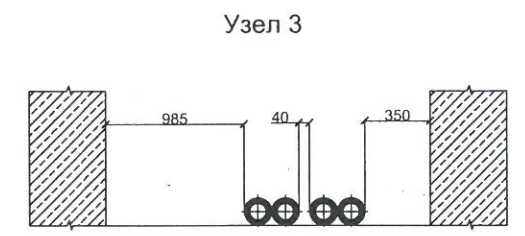


Строительно-монтажные работы выполнены согласно исполнительной схемы нач ПТО Папст С.А.




						Исполнительная схема №7/От			
						Многоэтажный жилой дом с нежилыми помещениями на первых этажах и подземной автостоянкой по ул. Степана Разина в Чкаловском районе г. Екатеринбурга			
Изм.	Кол.	Лист	Ндок	Подпись	Дата	Секция 1А. Отопление	Стадия	Лист	Листов
							ИС	1	
Разработал	Дамоцев				08.20	Схема горизонтальной разводки трубопроводов в полу на 8 этаже	ООО "САНТЕХМОНТАЖСТРОЙ"		
Проверил	Папст				08.20				

Сметное
 Вид, № листа
 Подп. и дата
 Взам. инв. №

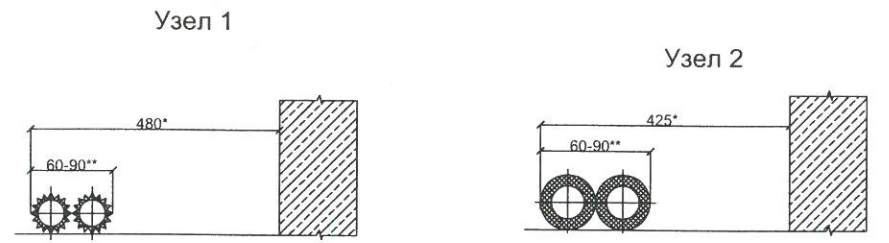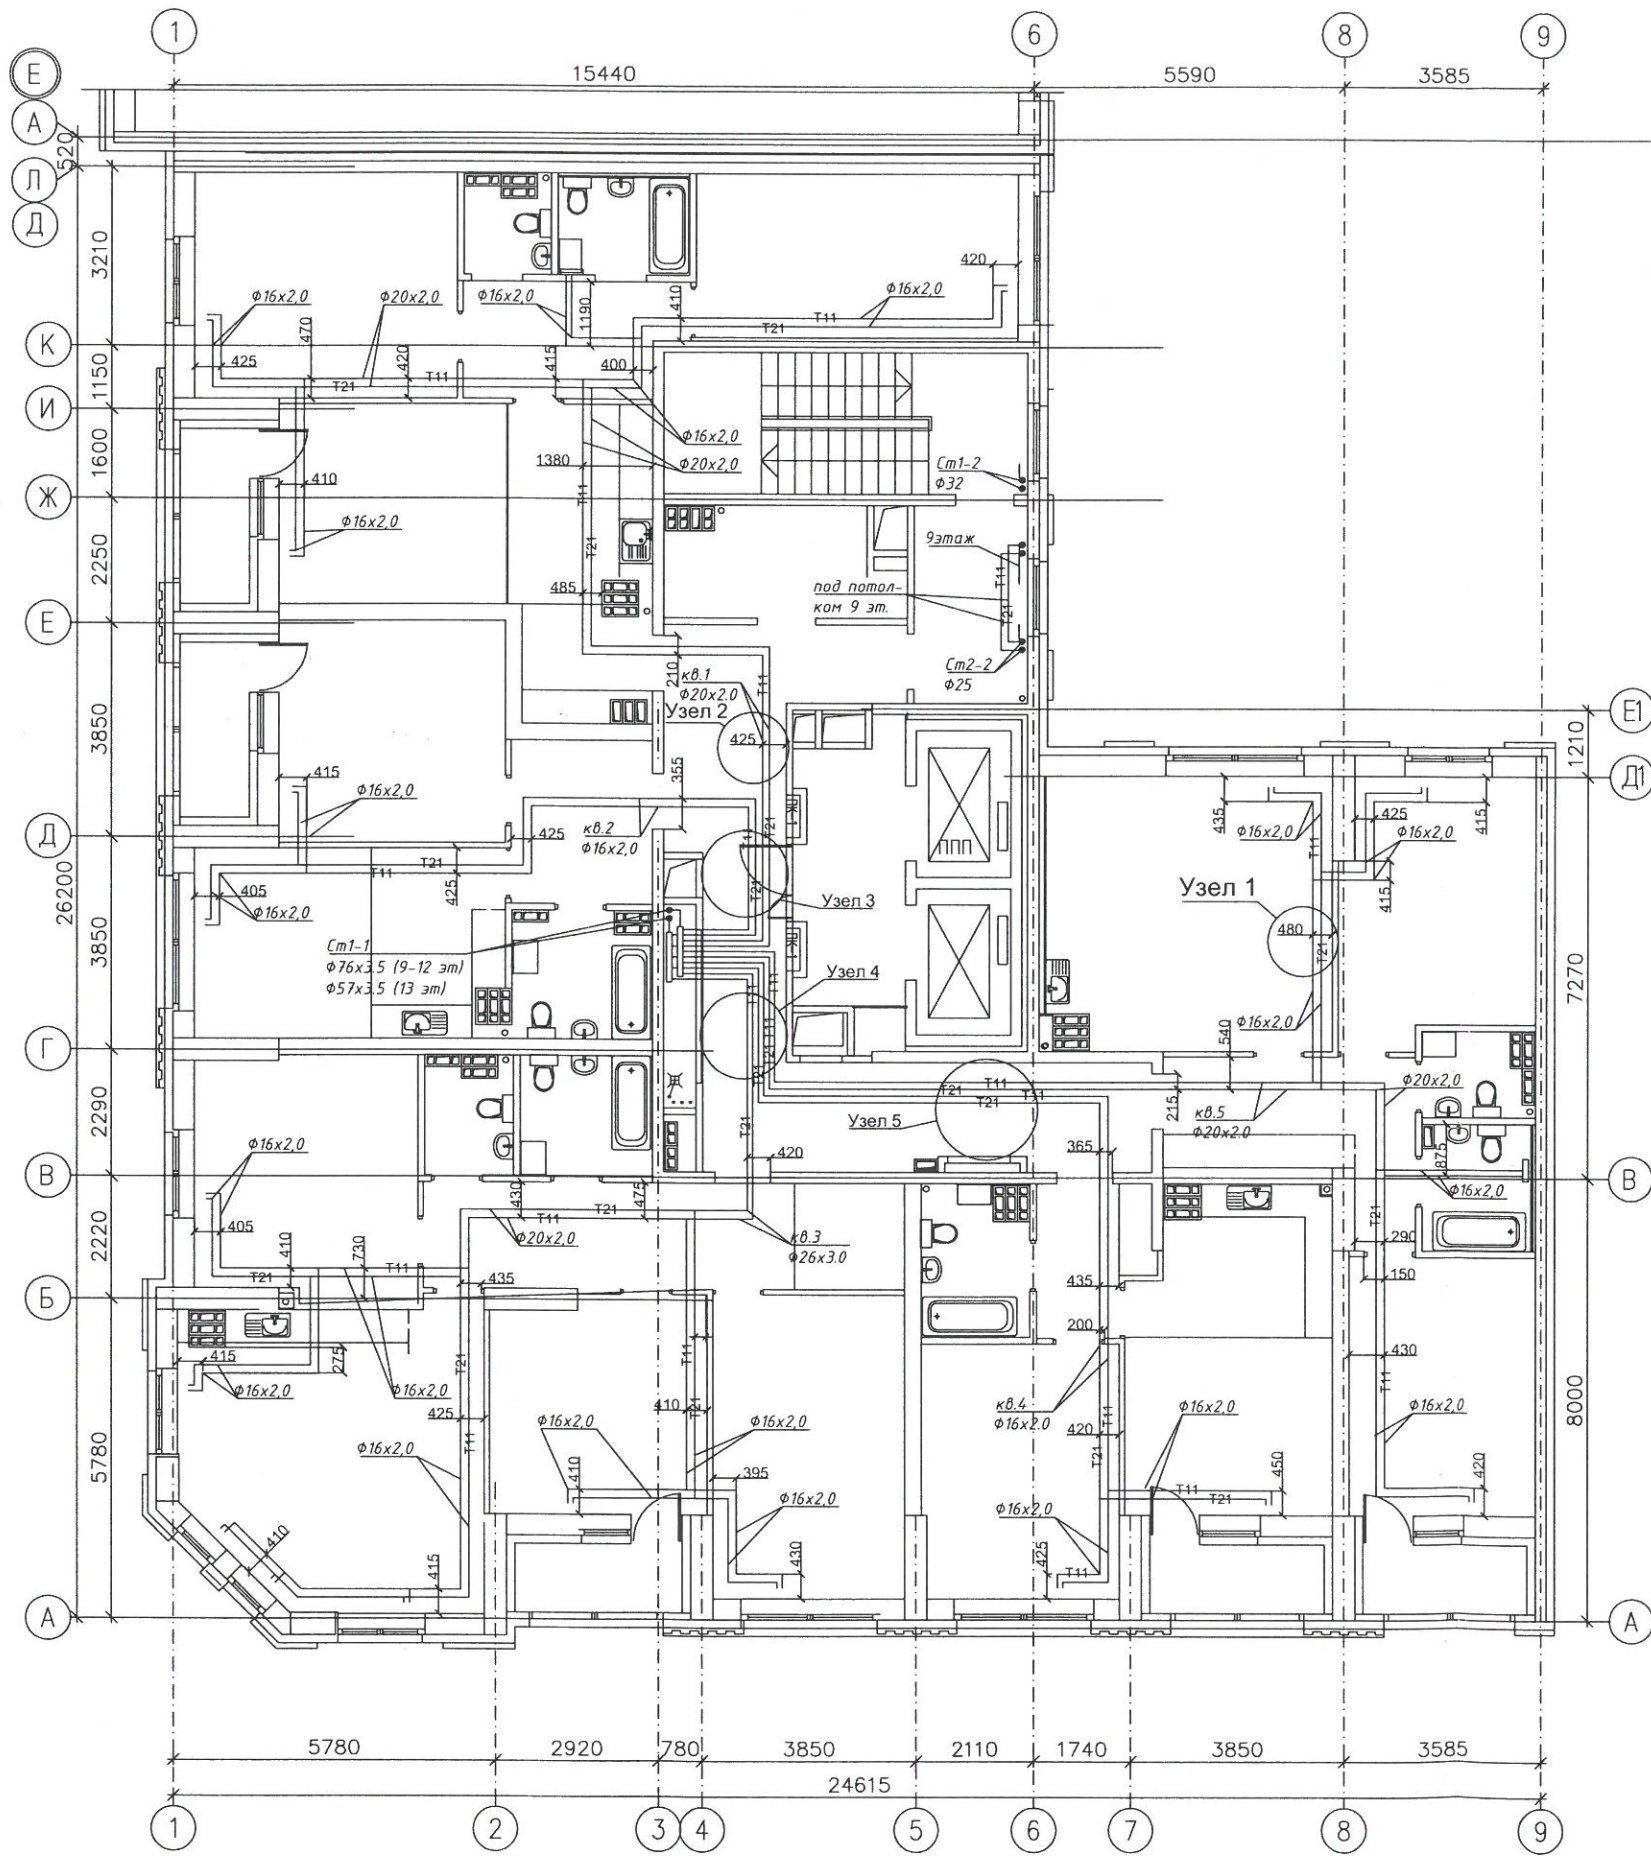

Примечания:
 * - Расстояние от строительной конструкции до края дальней трубы в изоляции
 ** - Максимально допустимое расстояние от края одной трубы в гофротрубе до края второй трубы в гофротрубе

Примечания:
 * - Расстояние от строительной конструкции до края дальней трубы в изоляции
 ** - Максимально допустимое расстояние от края одной трубы в изоляции до края второй трубы в изоляции

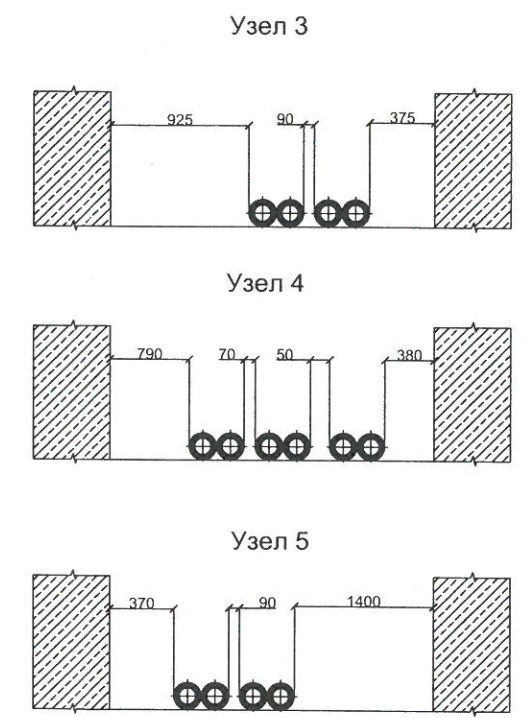



Строительно-монтажные работы выполнены согласно исполнительной схеме нач ПТО



Папст С.А.




						Исполнительная схема №8/От			
						Многоэтажный жилой дом с нежилыми помещениями на первых этажах и подземной автостоянкой по ул. Степана Разина в Чкаловском районе г. Екатеринбурга			
Изм.	Кол.	Лист	Ндок	Подпись	Дата	Секция 1А. Отопление	Стадия ИС	Лист 1	Листов
					08.20				
					08.20				
						Схема горизонтальной разводки трубопроводов в полу на 9 этаже		ООО "САНТЕХМОНТАЖСТРОЙ"	

Составлено
 Взам. инв. №
 Подп. и дата
 Инв. № подл.

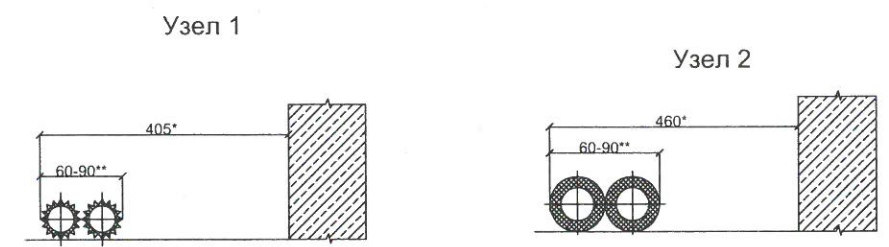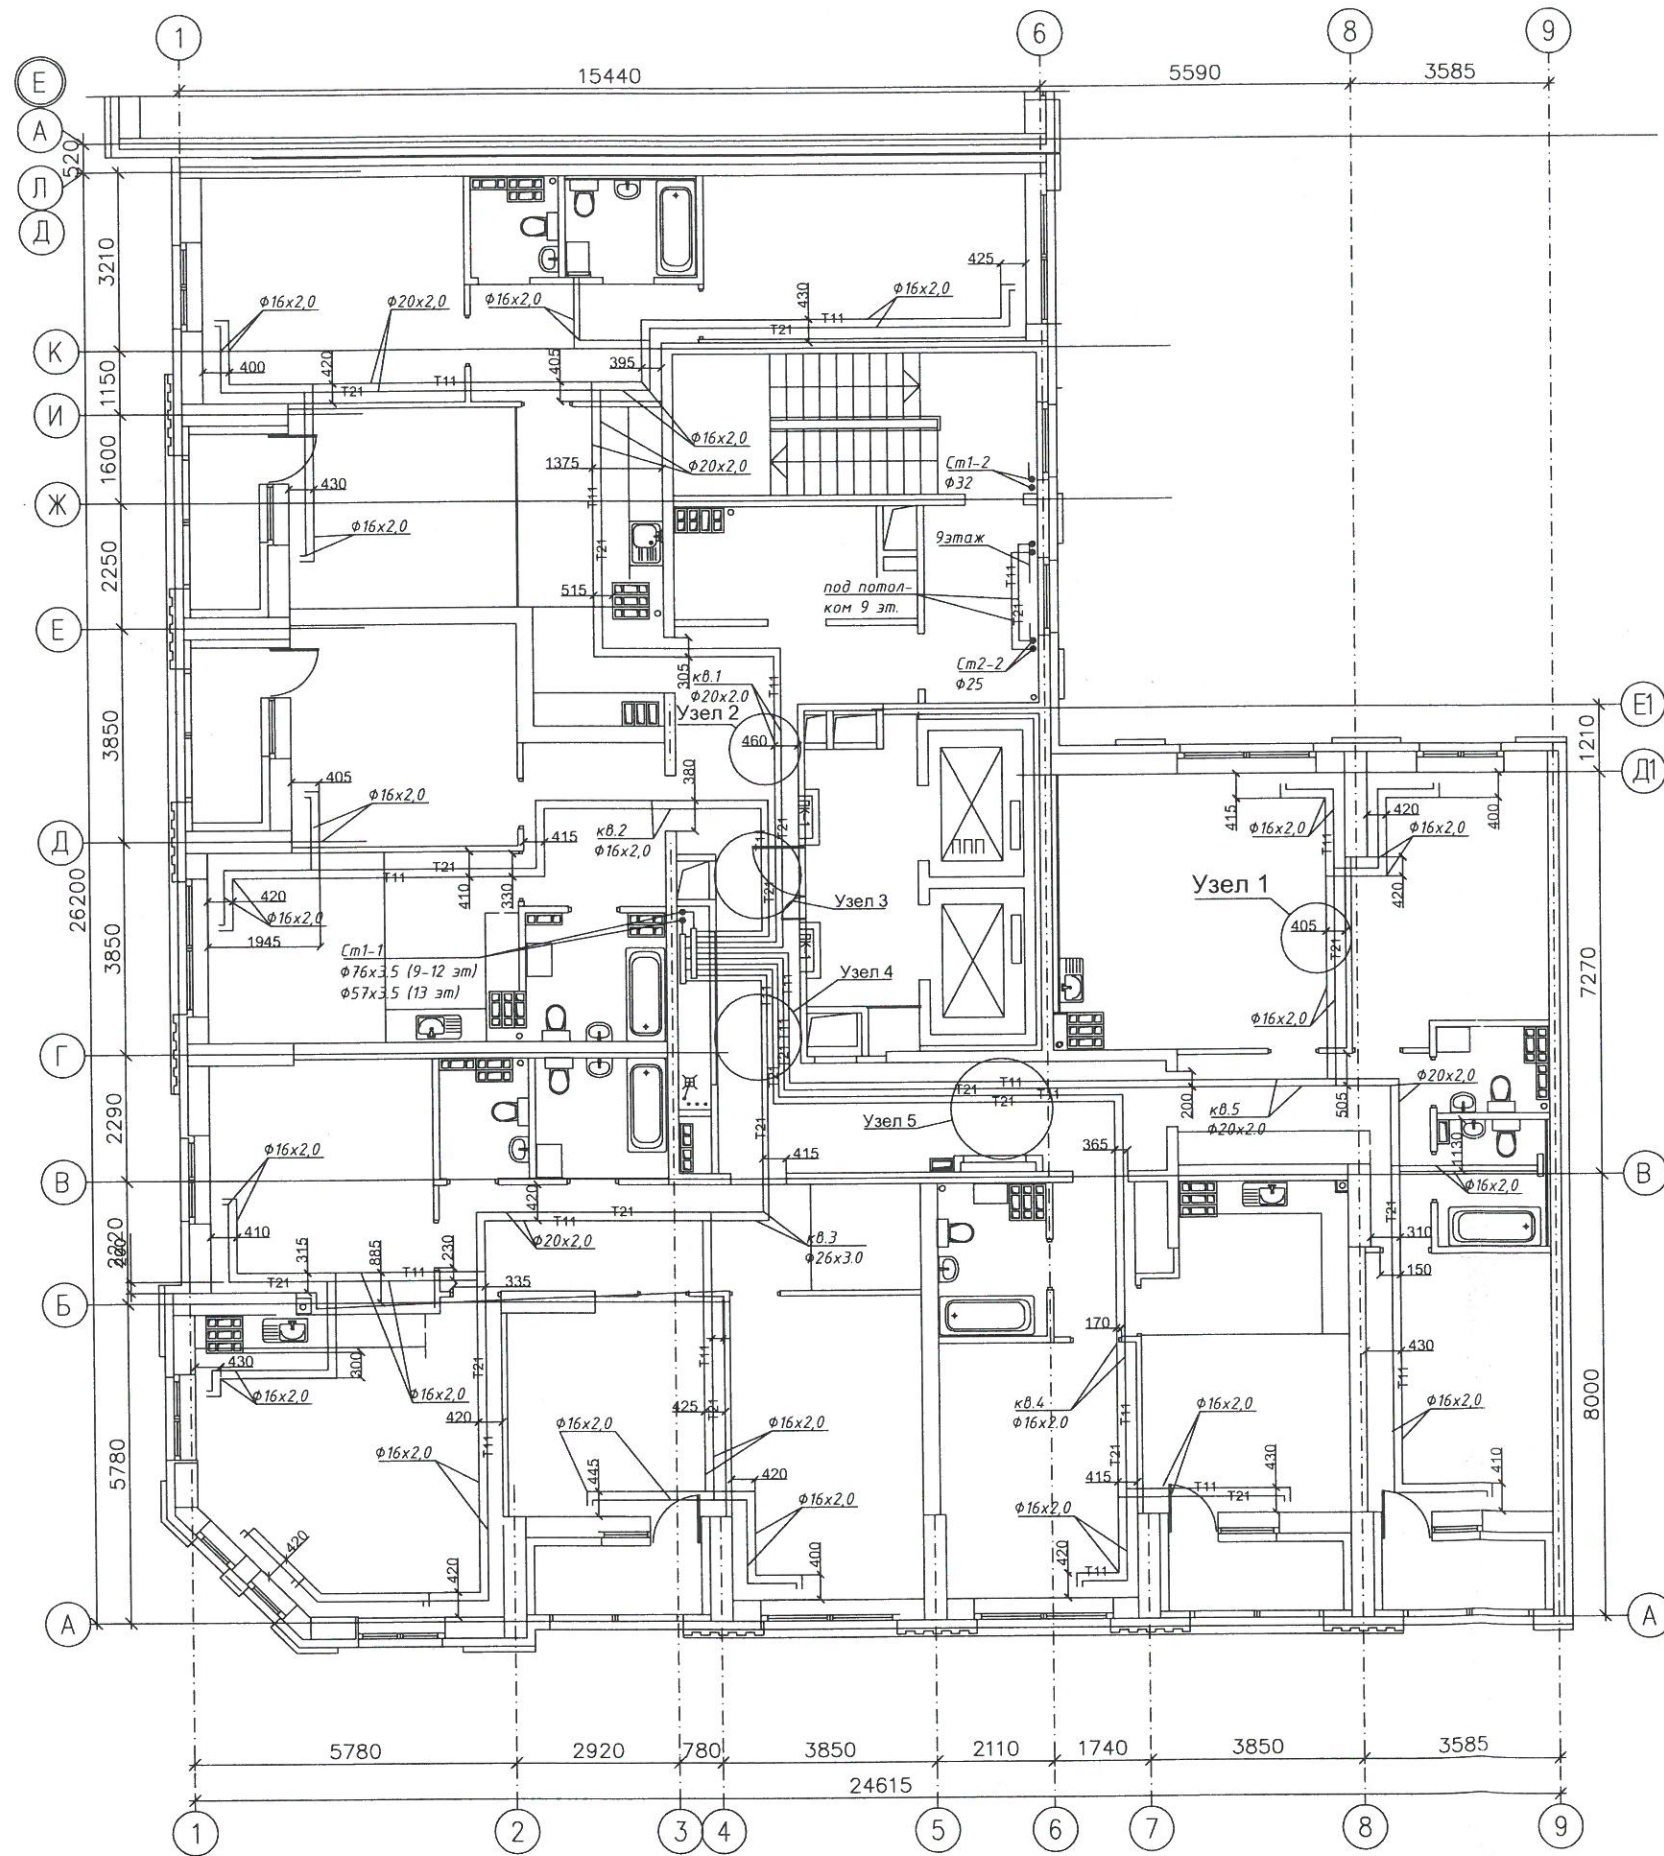

Примечания:
 * - Расстояние от строительной конструкции до края дальней трубы в изоляции
 ** - Максимально допустимое расстояние от края одной трубы в гофротрубе до края второй трубы в изоляции

Примечания:
 * - Расстояние от строительной конструкции до края дальней трубы в изоляции
 ** - Максимально допустимое расстояние от края одной трубы в изоляции до края второй трубы в изоляции

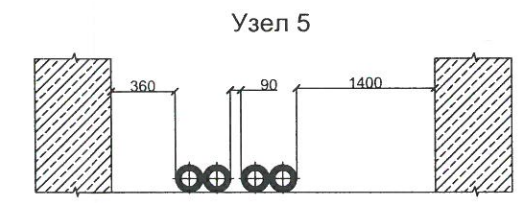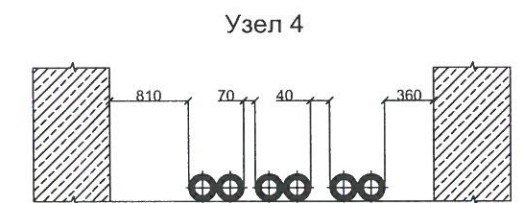
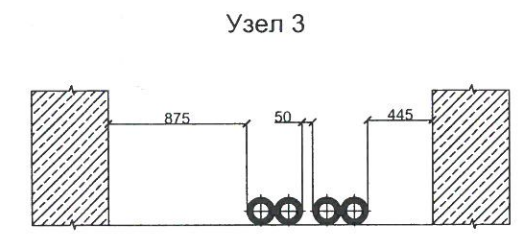


Строительно-монтажные работы выполнены согласно исполнительной схеме нач ПТО Папст С.А.



Исполнительная схема №9/От					
Многоэтажный жилой дом с нежилыми помещениями на первых этажах и подземной автостоянкой по ул. Степана Разина в Чкаловском районе г. Екатеринбурга					
Изм.	Кол.	Лист	Ндок	Подпись	Дата
Секция 1А. Отопление				Стадия	Лист
				ИС	1
Разработал Дамоцев				08.20	
Проверил Папст				08.20	
Схема горизонтальной разводки трубопроводов в полу на 11 этаже				ООО "САНТЕХМОНТАЖСТРОЙ"	

Составлено
 Вып. № 1
 Подп. и дата
 Инв. № подл.

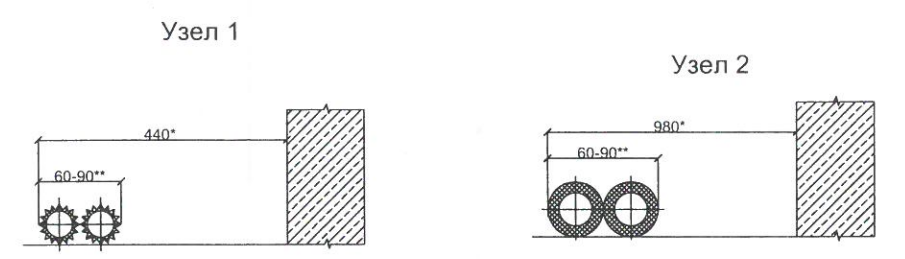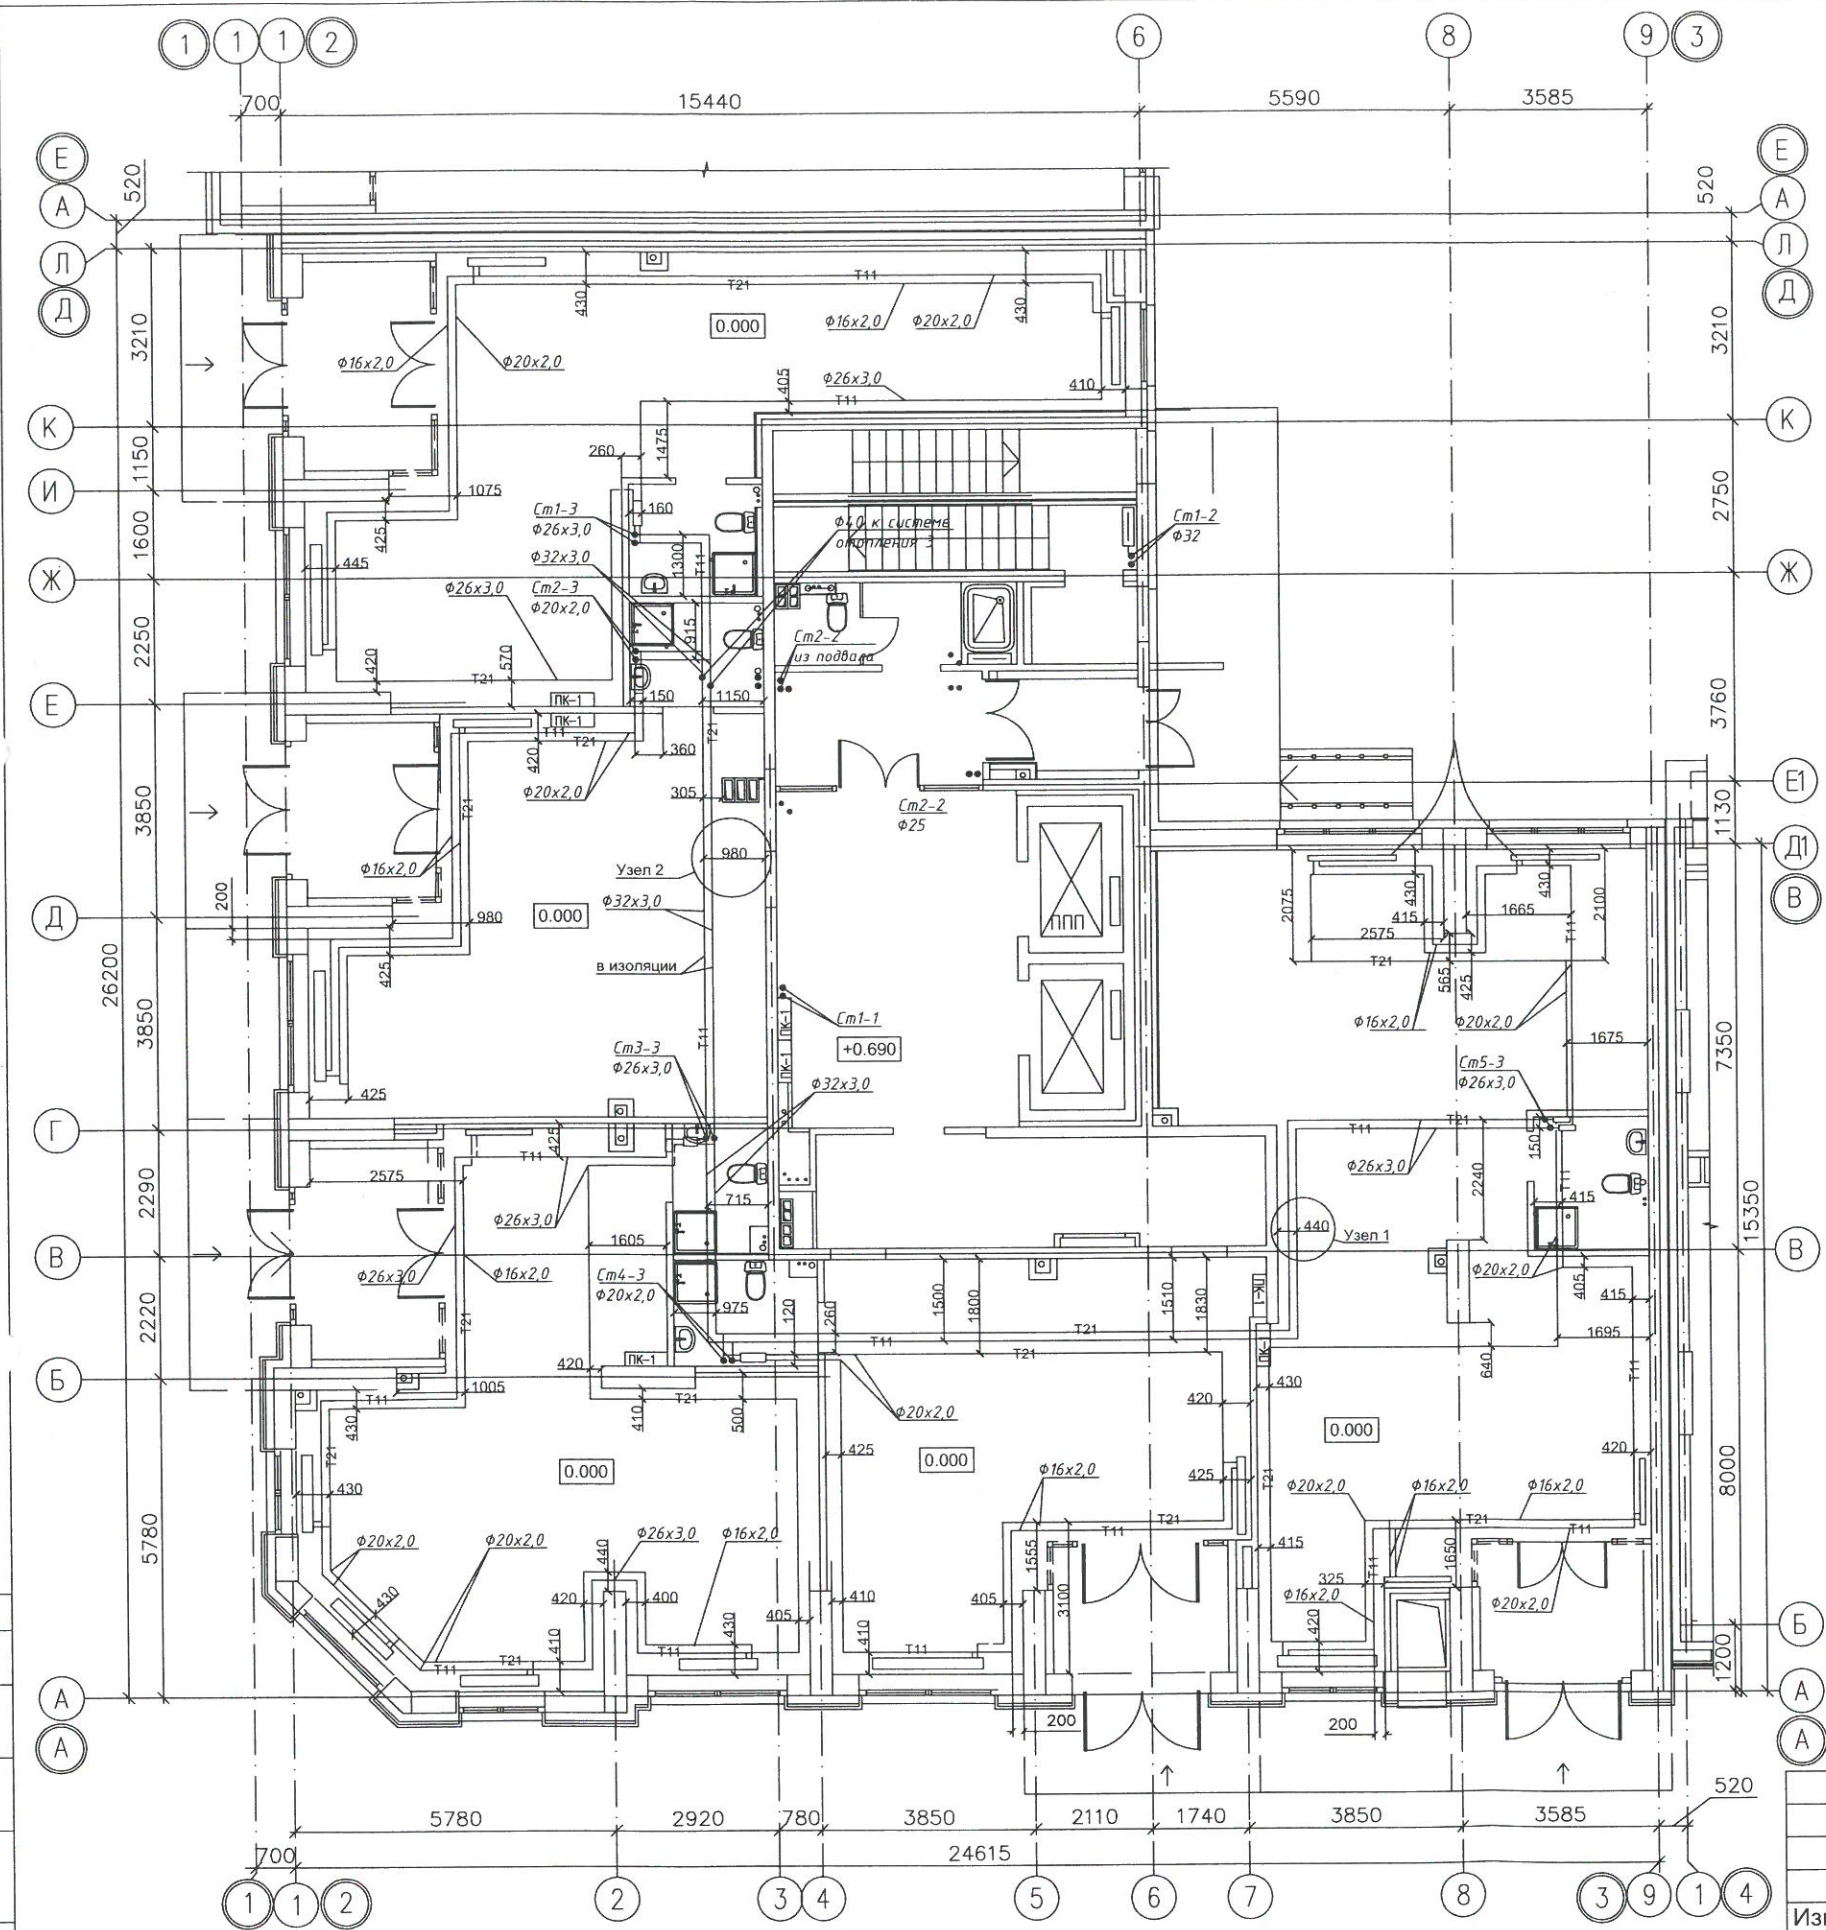

Примечания:
 * - Расстояние от строительной конструкции до края дальней трубы в изоляции
 ** - Максимально допустимое расстояние от края одной трубы в гофротрубе до края второй трубы в гофротрубе



Примечания:
 * - Расстояние от строительной конструкции до края дальней трубы в изоляции
 ** - Максимально допустимое расстояние от края одной трубы в изоляции до края второй трубы в изоляции

Строительно-монтажные работы выполнены согласно исполнительной схеме нач ПТО Папст С.А.






Исполнительная схема №12/От					
Многоэтажный жилой дом с нежилыми помещениями на первых этажах и подземной автостоянкой по ул. Степана Разина в Чкаловском районе г. Екатеринбурга					
Изм.	Кол.	Лист	Ндок	Подпись	Дата
Разработал	Проверил	Дамоцев	Папст		09.20
					09.20
Секция 1А. Отопление				Стадия	Лист
				ИС	1
Схема горизонтальной разводки трубопроводов в полу на 1 этаже				ООО "САНТЕХМОНТАЖСТРОЙ"	

Складские
 Инв. № подл.
 Подп. и дата
 Взам. инв. №

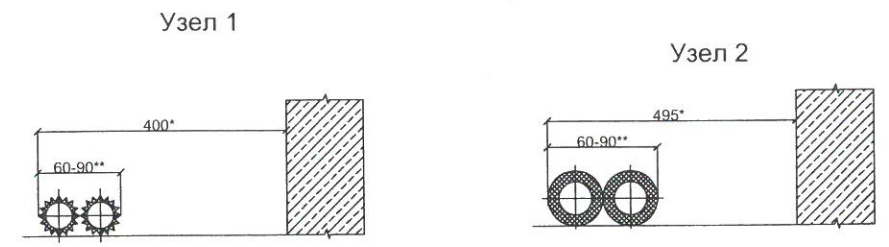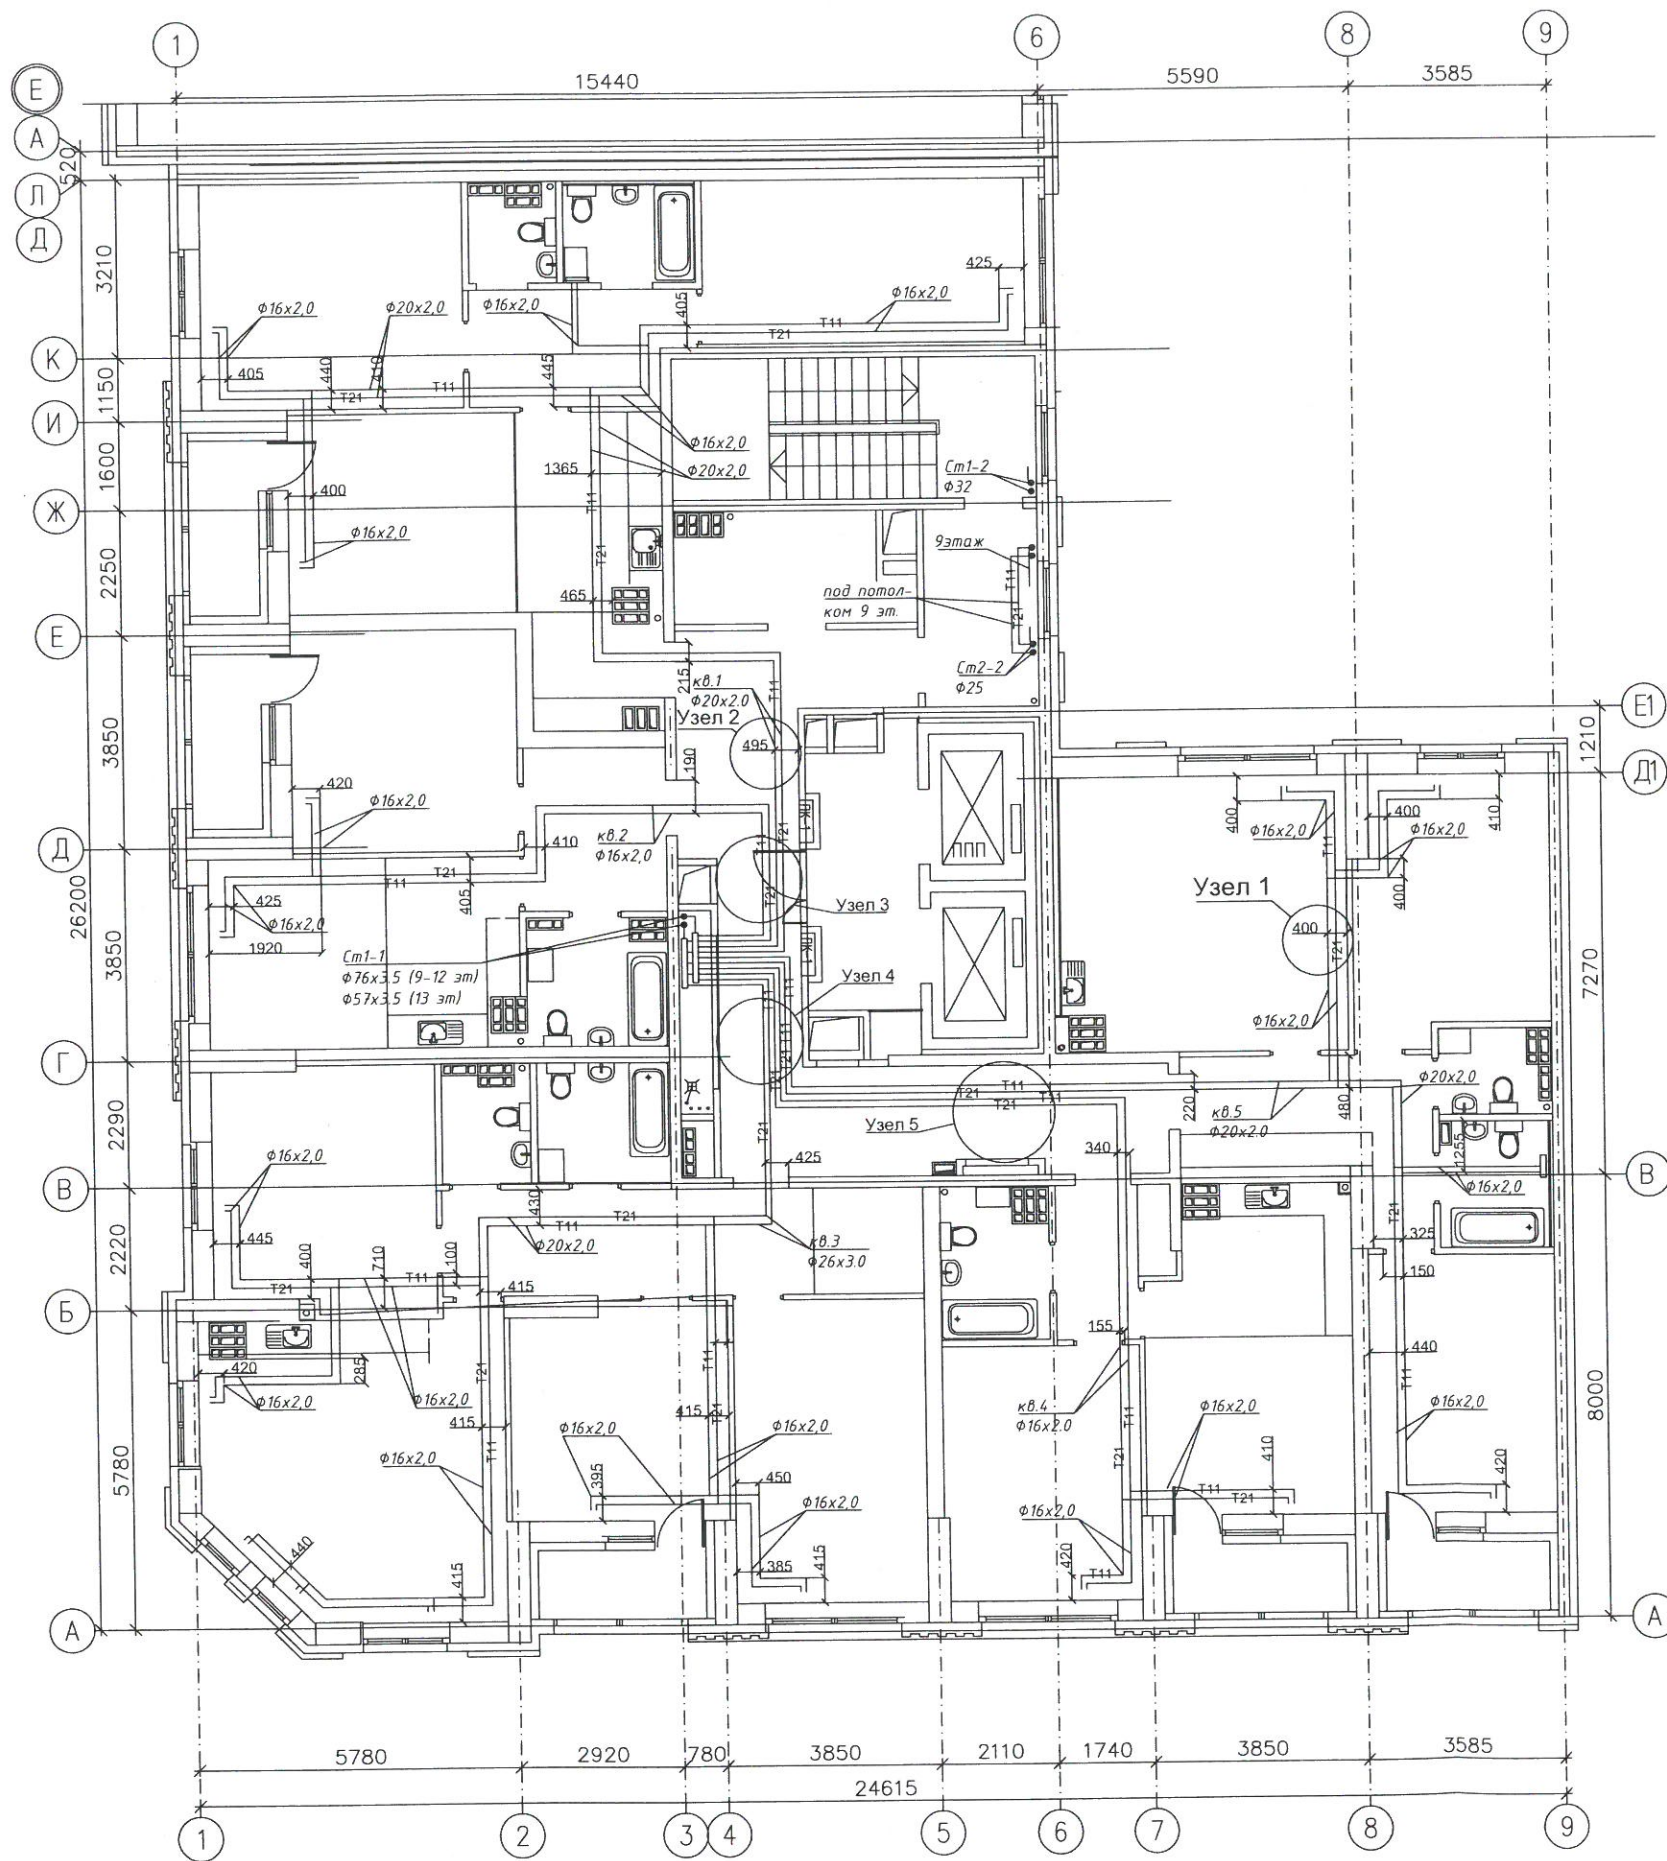

Примечания:
 * - Расстояние от строительной конструкции до края дальней трубы в изоляции
 ** - Максимально допустимое расстояние от края одной трубы в гофротрубе до края второй трубы в изоляции

Примечания:
 * - Расстояние от строительной конструкции до края дальней трубы в изоляции
 ** - Максимально допустимое расстояние от края одной трубы в гофротрубе до края второй трубы в изоляции

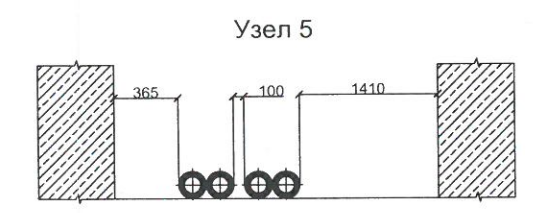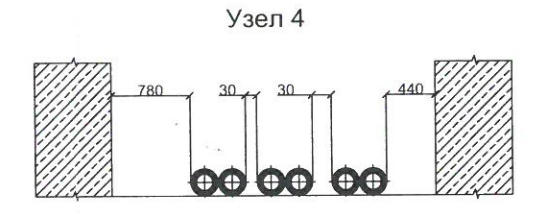
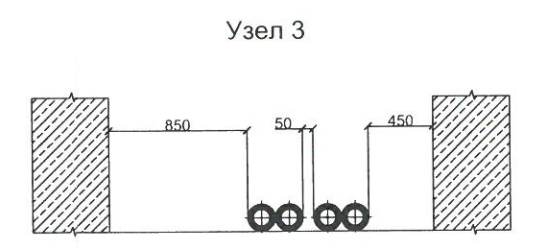


Строительно-монтажные работы выполнены согласно исполнительной схеме нач ПТО Папст С.А.






Исполнительная схема №13/От					
Многоэтажный жилой дом с нежилыми помещениями на первых этажах и подземной автостоянкой по ул. Степана Разина в Чкаловском районе г. Екатеринбурга					
Изм.	Кол.	Лист	НдоК	Подпись	Дата
Разработал		Дамоцев			09.20
Проверил		Папст			09.20
Секция 1А. Отопление				Стадия	Лист
				ИС	1
Схема горизонтальной разводки трубопроводов в полу на 10 этаже				ООО "САНТЕХМОНТАЖСТРОЙ"	

Самостоятельно
 Подп. и дата
 Вид, № подл.

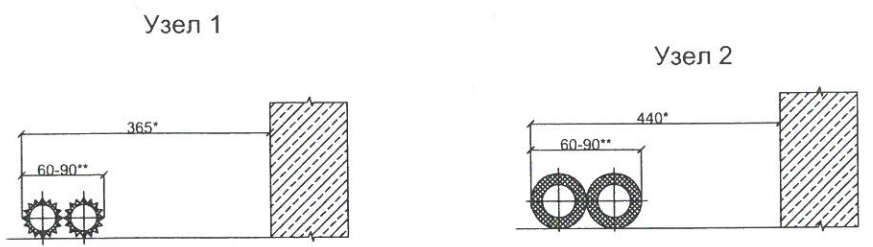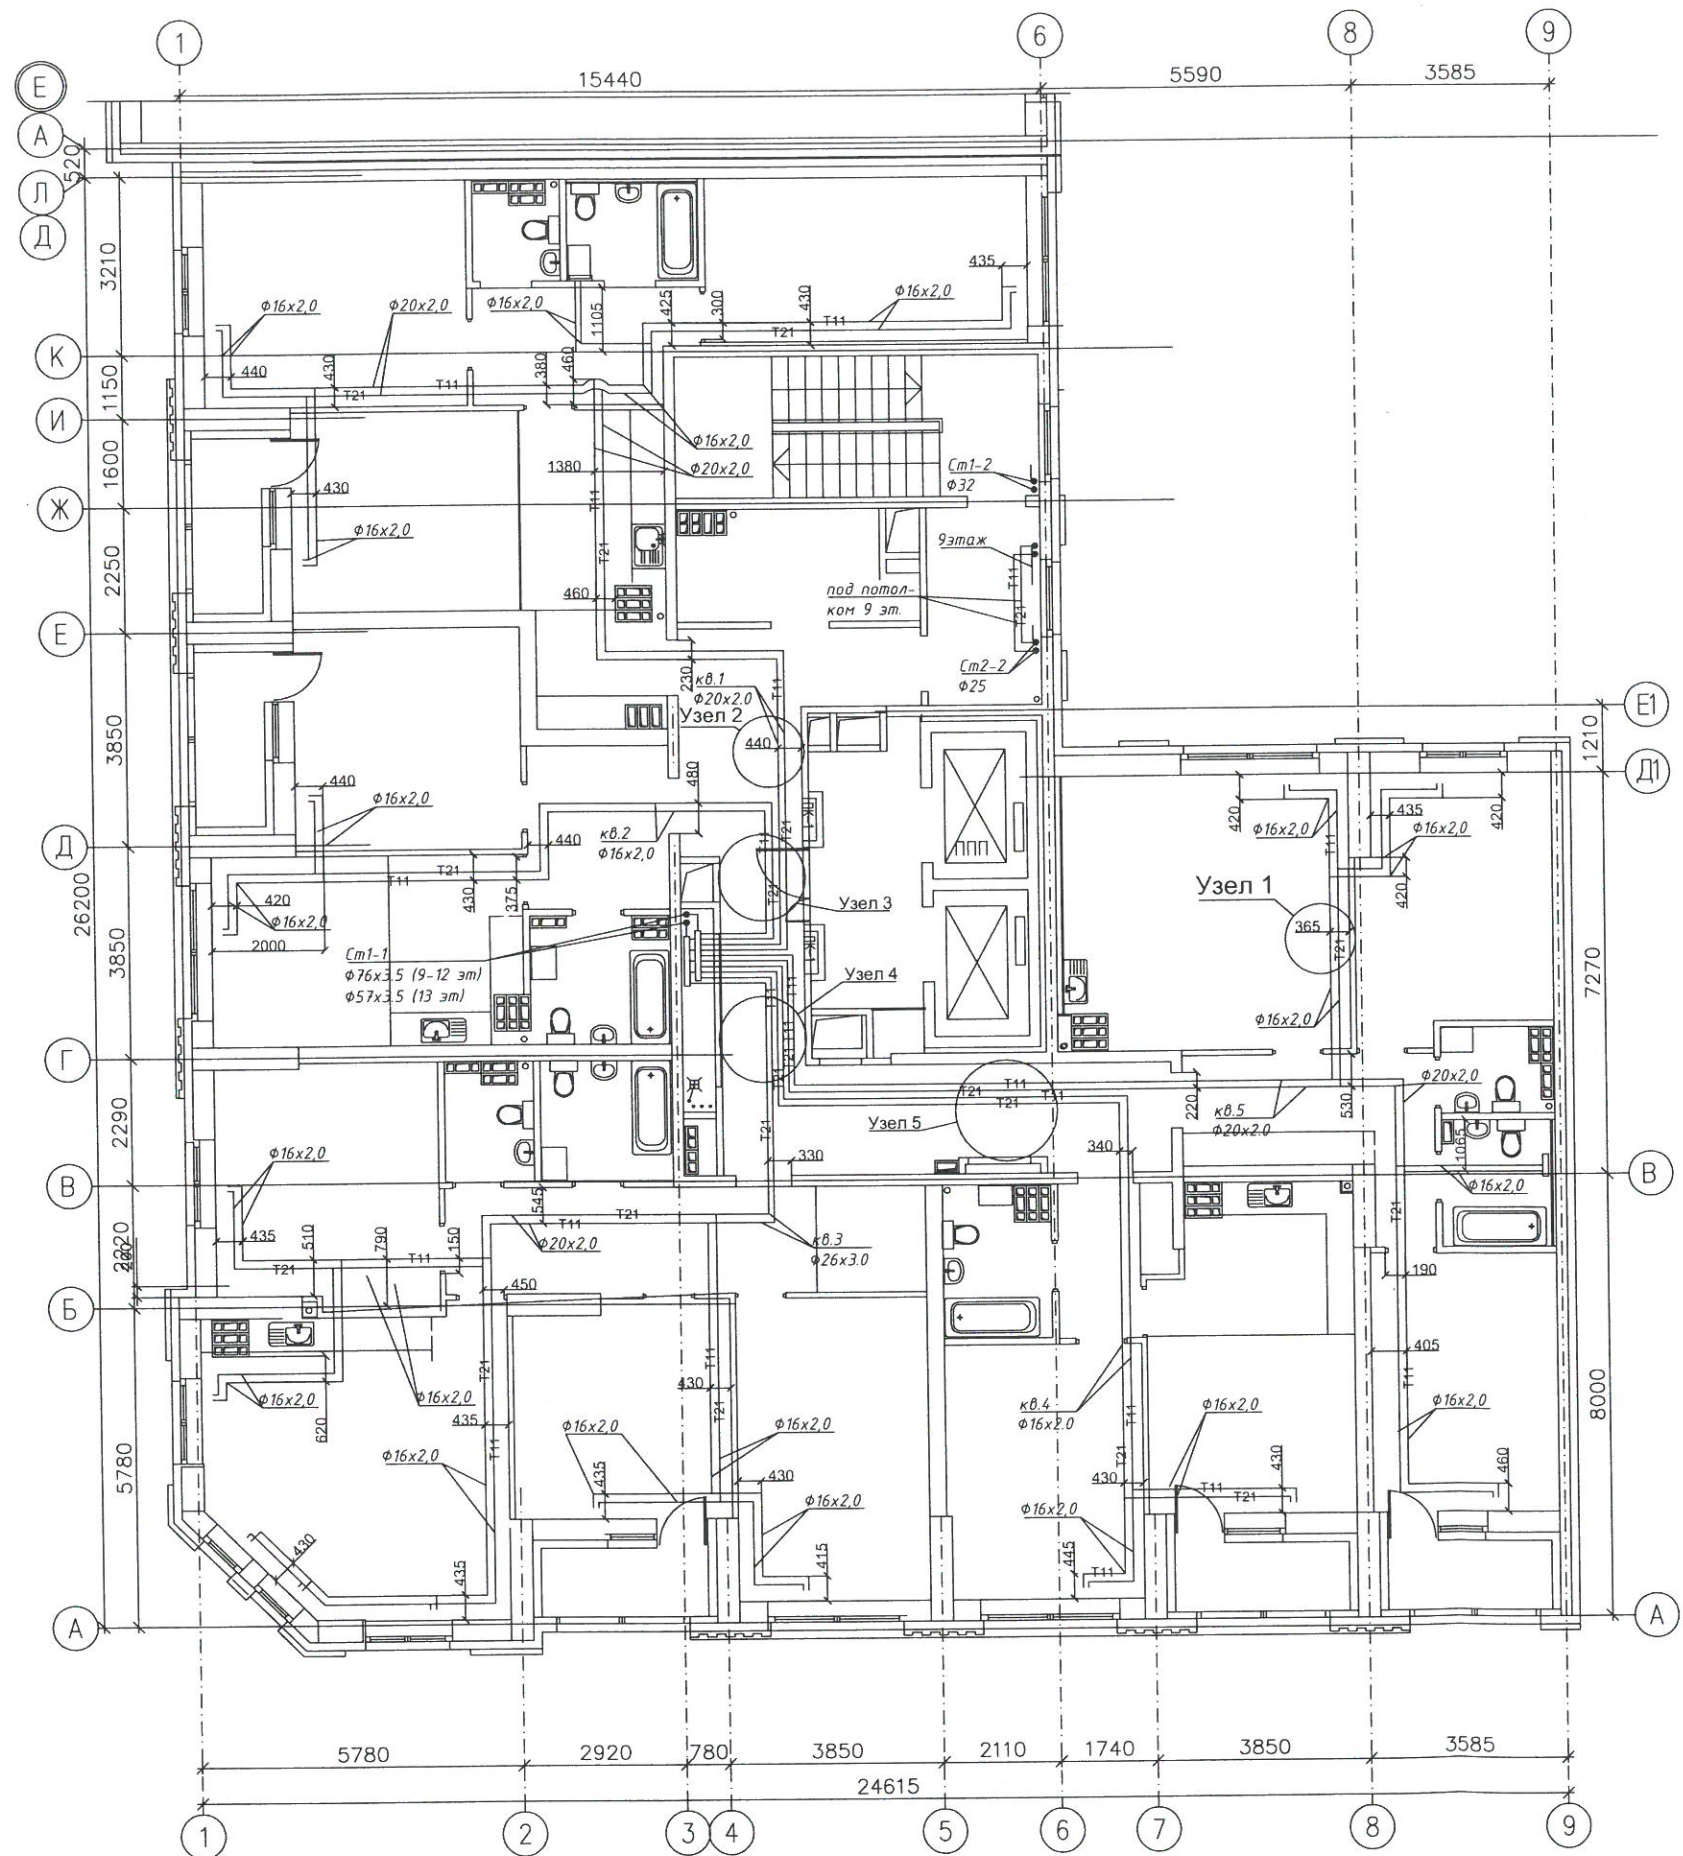

Примечания:
 * - Расстояние от строительной конструкции до края дальней трубы в изоляции
 ** - Максимально допустимое расстояние от края одной трубы в гофротрубе до края второй трубы в изоляции

Примечания:
 * - Расстояние от строительной конструкции до края дальней трубы в изоляции
 ** - Максимально допустимое расстояние от края одной трубы в изоляции до края второй трубы в изоляции

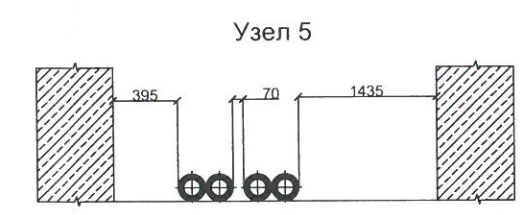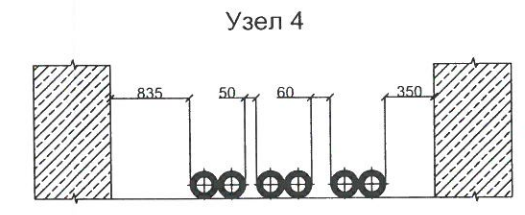
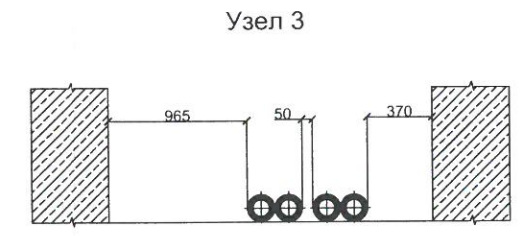


Строительно-монтажные работы выполнены согласно исполнительной схеме нач ПТО Папст С.А.






Исполнительная схема №14/От					
Многоэтажный жилой дом с нежилыми помещениями на первых этажах и подземной автостоянкой по ул. Степана Разина в Чкаловском районе г. Екатеринбурга					
Изм.	Кол.	Лист	Ндок	Подпись	Дата
Разработал		Дамоцев			09.20
Проверил		Папст			09.20
Секция 1А. Отопление				Стадия	Лист
				ИС	1
Схема горизонтальной разводки трубопроводов в полу на 12 этаже				ООО "САНТЕХМОНТАЖСТРОЙ"	

Составлено
 Изд. № подл.
 Подп. и дата

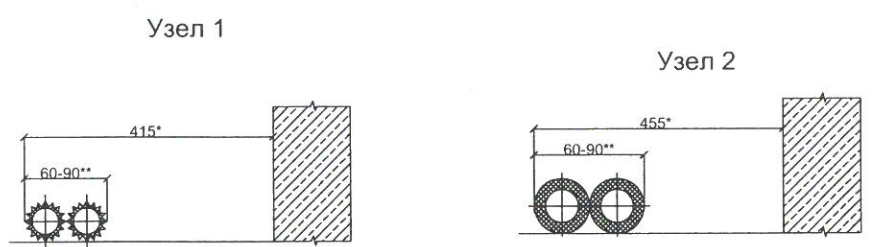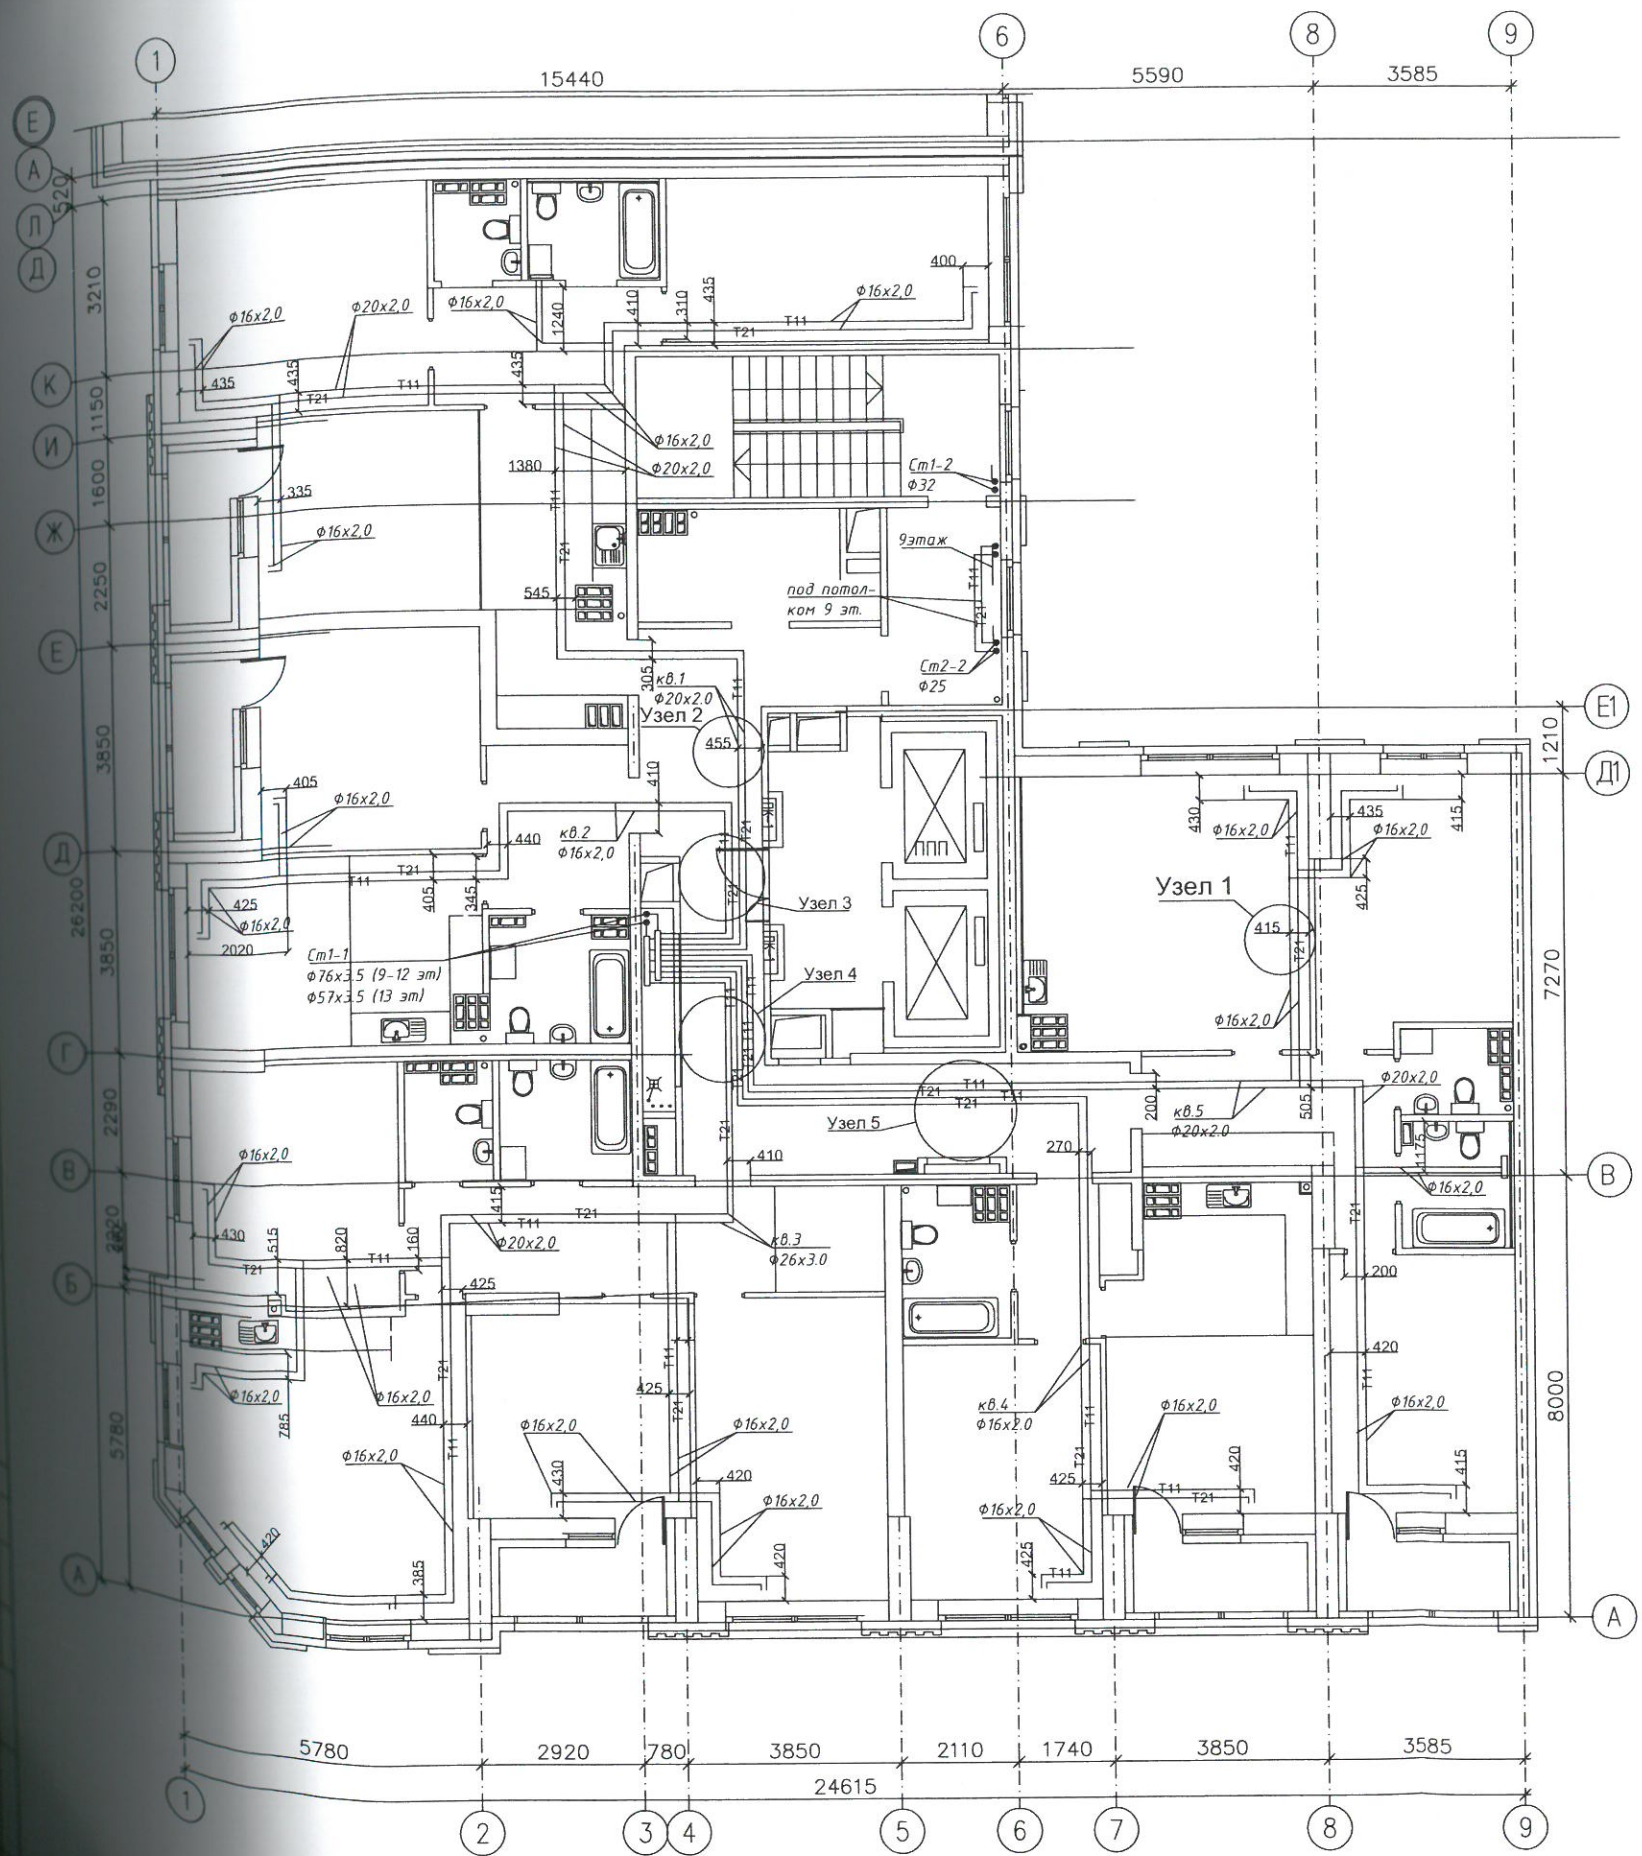

Примечания:
 * - Расстояние от строительной конструкции до края дальней трубы в изоляции
 ** - Максимально допустимое расстояние от края одной трубы в гофротрубе до края второй трубы в изоляции



Примечания:
 * - Расстояние от строительной конструкции до края дальней трубы в изоляции
 ** - Максимально допустимое расстояние от края одной трубы в гофротрубе до края второй трубы в изоляции

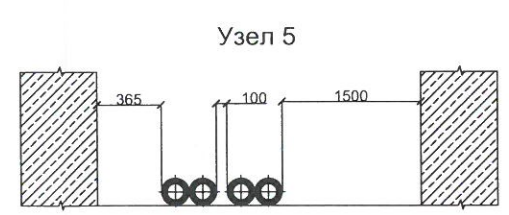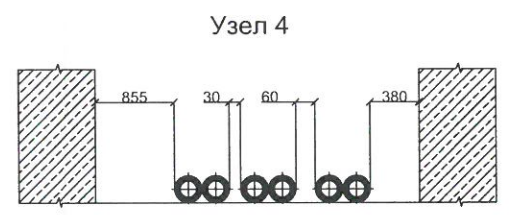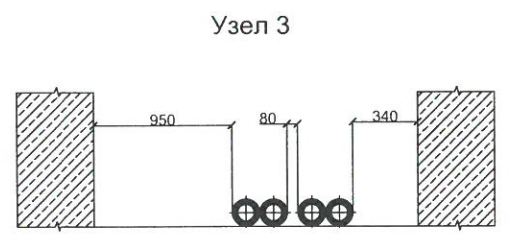

Строительно-монтажные работы выполнены согласно исполнительной схеме нач ПТО Папст С.А.






Исполнительная схема №15/От					
Многоэтажный жилой дом с нежилыми помещениями на первых этажах и подземной автостоянкой по ул. Степана Разина в Чкаловском районе г. Екатеринбурга					
Изм.	Кол.	Лист	Ндок	Подпись	Дата
Разработал	Дамоцев				09.20
Проверил	Папст				09.20
Секция 1А. Отопление				Стадия	Лист
				ИС	1
Схема горизонтальной разводки трубопроводов в полу на 13 этаже				ООО "САНТЕХМОНТАЖСТРОЙ"	

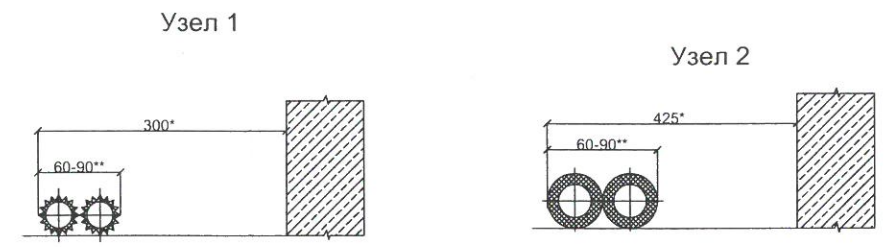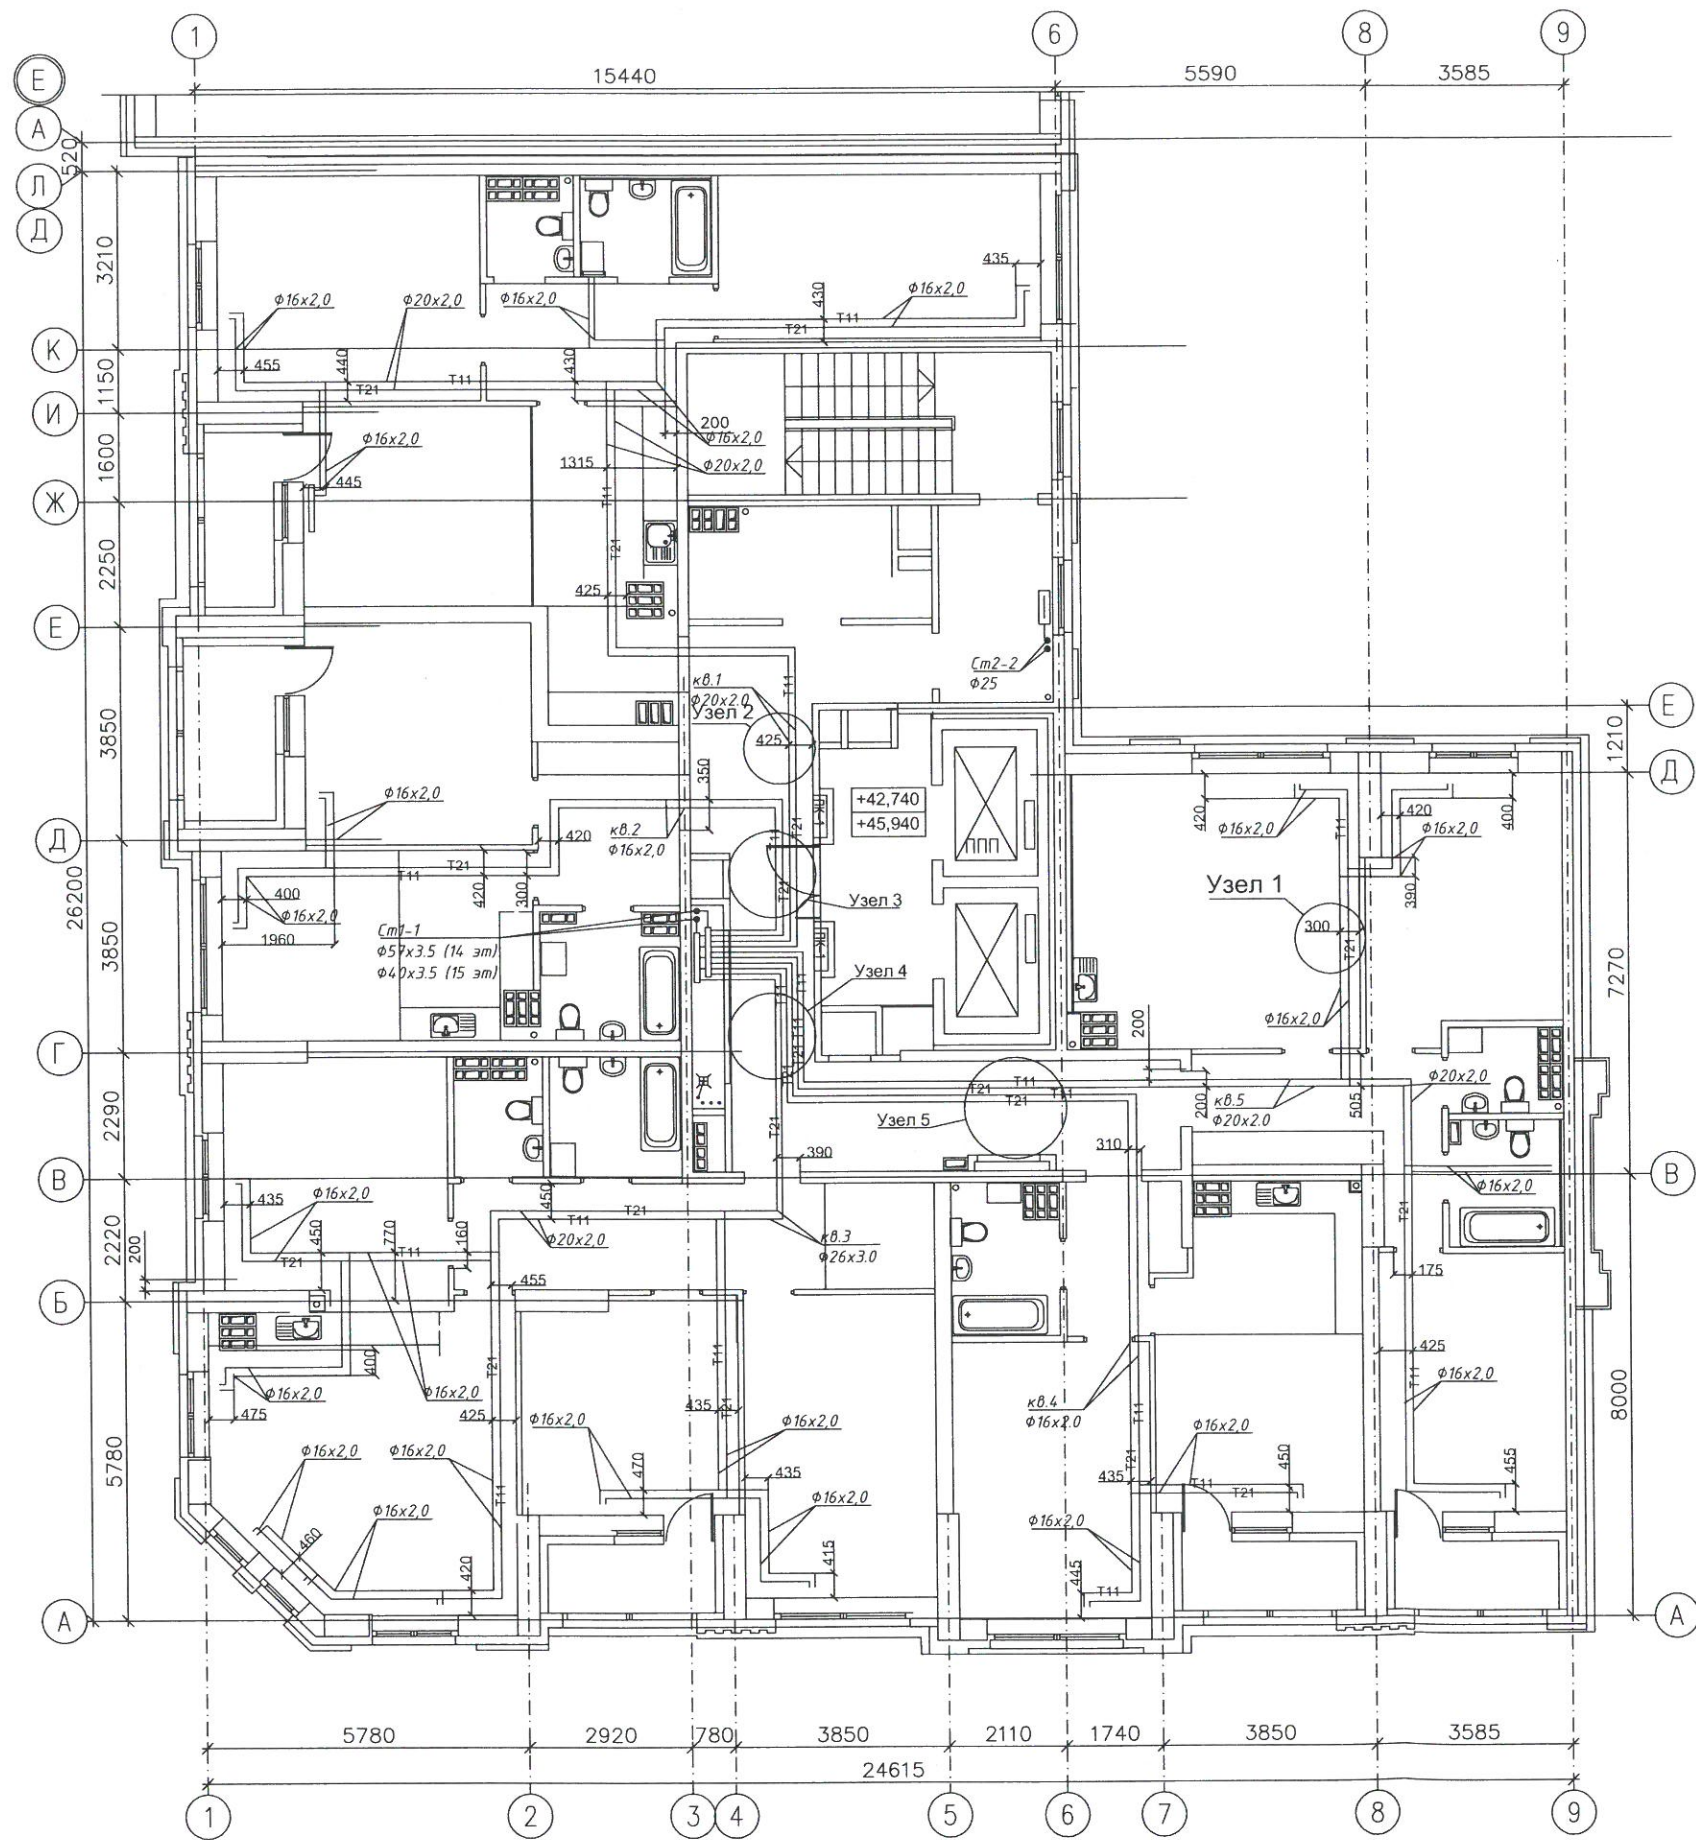

Примечания:
 * - Расстояние от строительной конструкции до края дальней трубы в изоляции
 ** - Максимально допустимое расстояние от края одной трубы в гофротрубе до края второй трубы в гофротрубе

Примечания:
 * - Расстояние от строительной конструкции до края дальней трубы в изоляции
 ** - Максимально допустимое расстояние от края одной трубы в изоляции до края второй трубы в изоляции

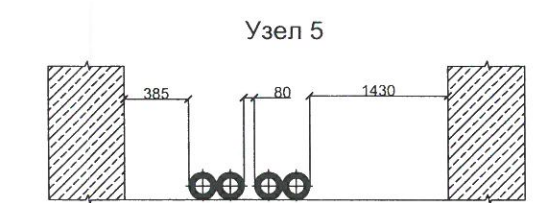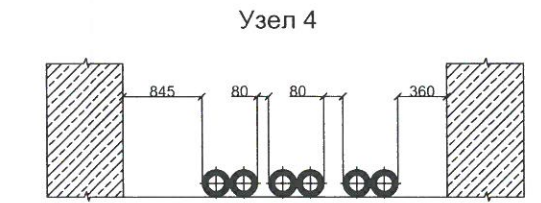
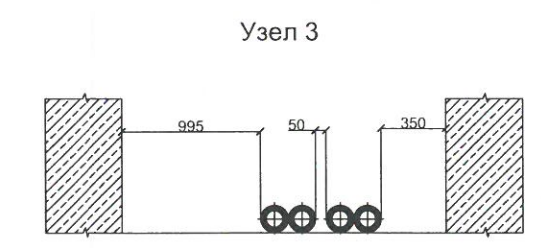


Строительно-монтажные работы выполнены согласно исполнительной схемы нач ПТО Папст С.А.






Исполнительная схема №16/От					
Многоэтажный жилой дом с нежилыми помещениями на первых этажах и подземной автостоянкой по ул. Степана Разина в Чкаловском районе г. Екатеринбурга					
Изм.	Кол.	Лист	Ндок	Подпись	Дата
Разработал	Дамоцев				09.20
Проверил	Папст				09.20
Секция 1А. Отопление				Стадия	Лист
Схема горизонтальной разводки трубопроводов в полу на 14 этаже				ИС	1
				ООО "САНТЕХМОНТАЖСТРОЙ"	

№ п/п	№ листа	Полн. и дата	Взам. инв. №

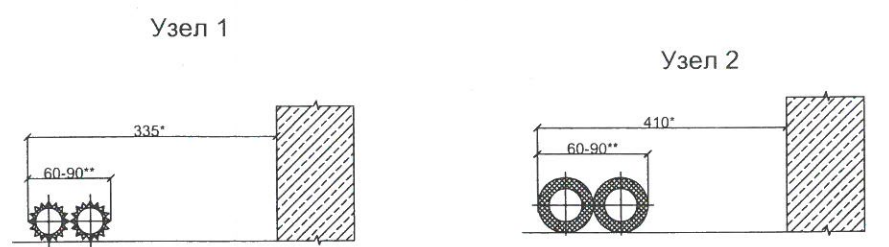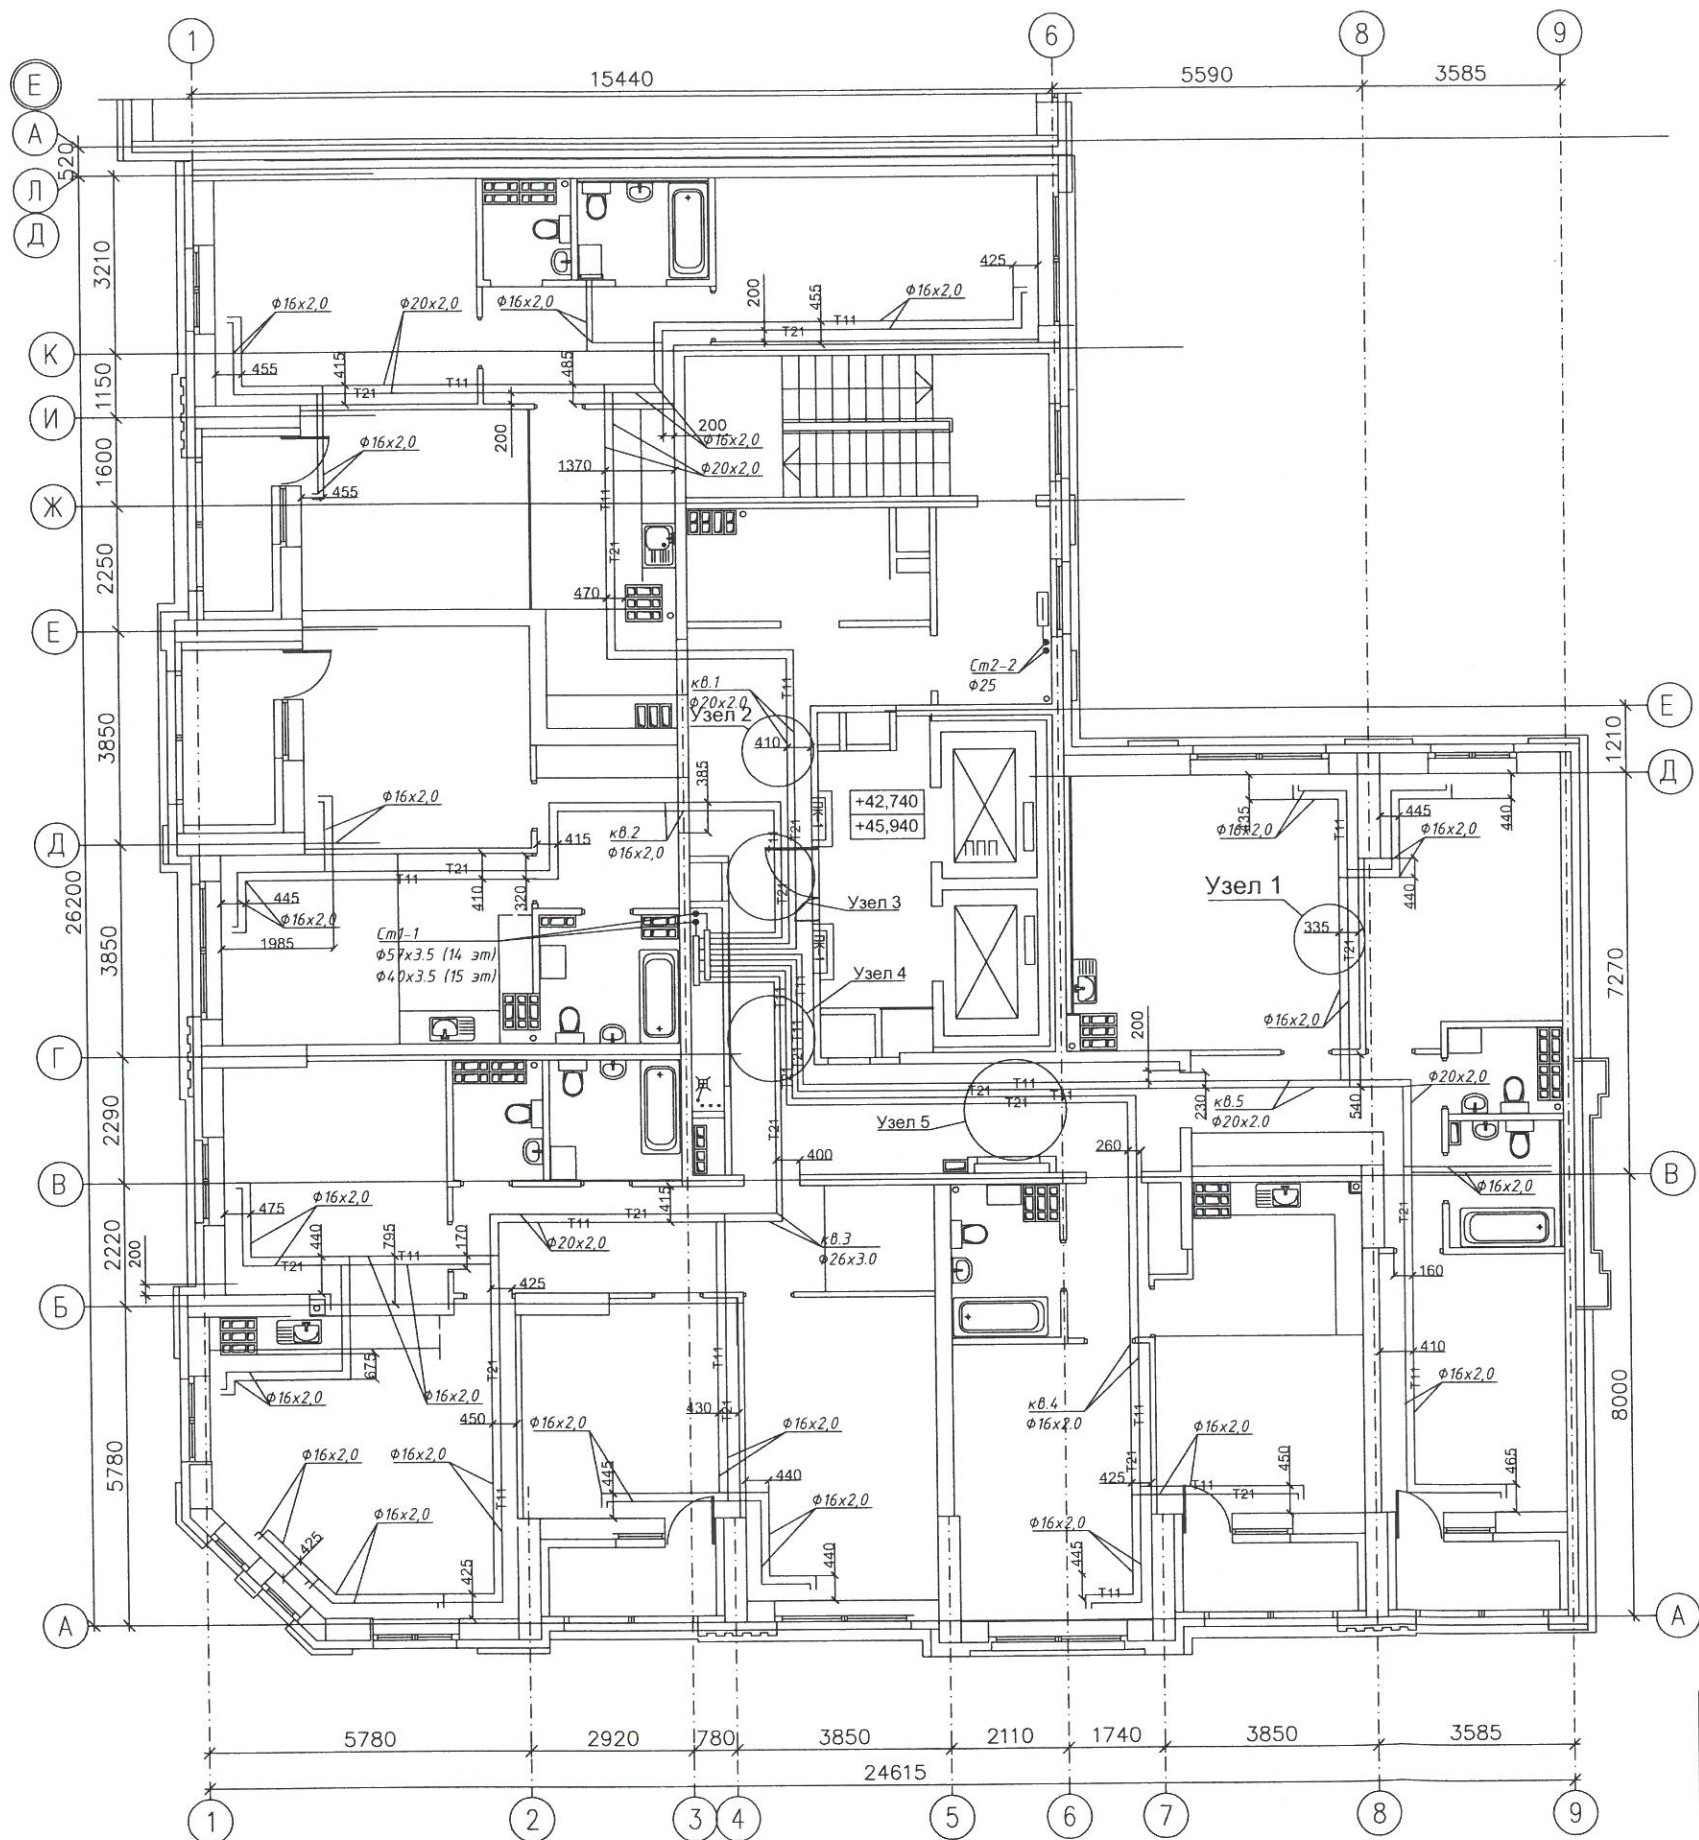

Примечания:
 * - Расстояние от строительной конструкции до края дальней трубы в изоляции
 ** - Максимально допустимое расстояние от края одной трубы в гофротрубе до края второй трубы в гофротрубе

Примечания:
 * - Расстояние от строительной конструкции до края дальней трубы в изоляции
 ** - Максимально допустимое расстояние от края одной трубы в изоляции до края второй трубы в изоляции

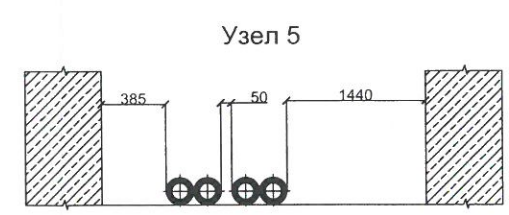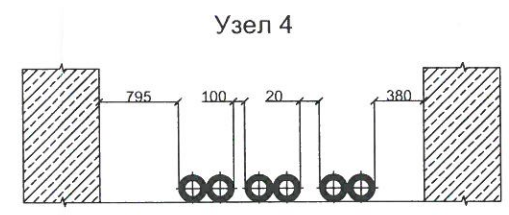
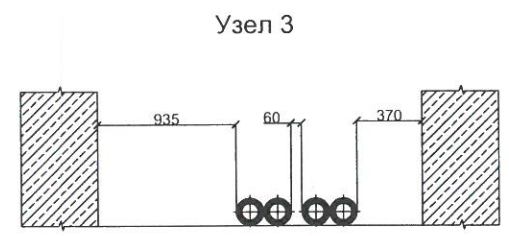


Строительно-монтажные работы выполнены согласно исполнительной схеме нач ПТО Папст С.А.






Исполнительная схема №17/От					
Многоэтажный жилой дом с нежилыми помещениями на первых этажах и подземной автостоянкой по ул. Степана Разина в Чкаловском районе г. Екатеринбурга					
Изм.	Кол.	Лист	Ндок	Подпись	Дата
Разработал		Дамоцев			09.20
Проверил		Папст			09.20
Секция 1А. Отопление				Стадия	Лист
ИС				1	Листов
Схема горизонтальной разводки трубопроводов в полу на 15 этаже				ООО "САНТЕХМОНТАЖСТРОЙ"	

Составлено: Папст С.А. Взам. инв. № Инв. № подл. Подп. и дата

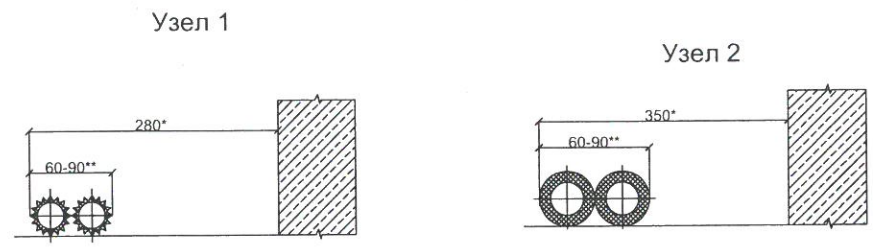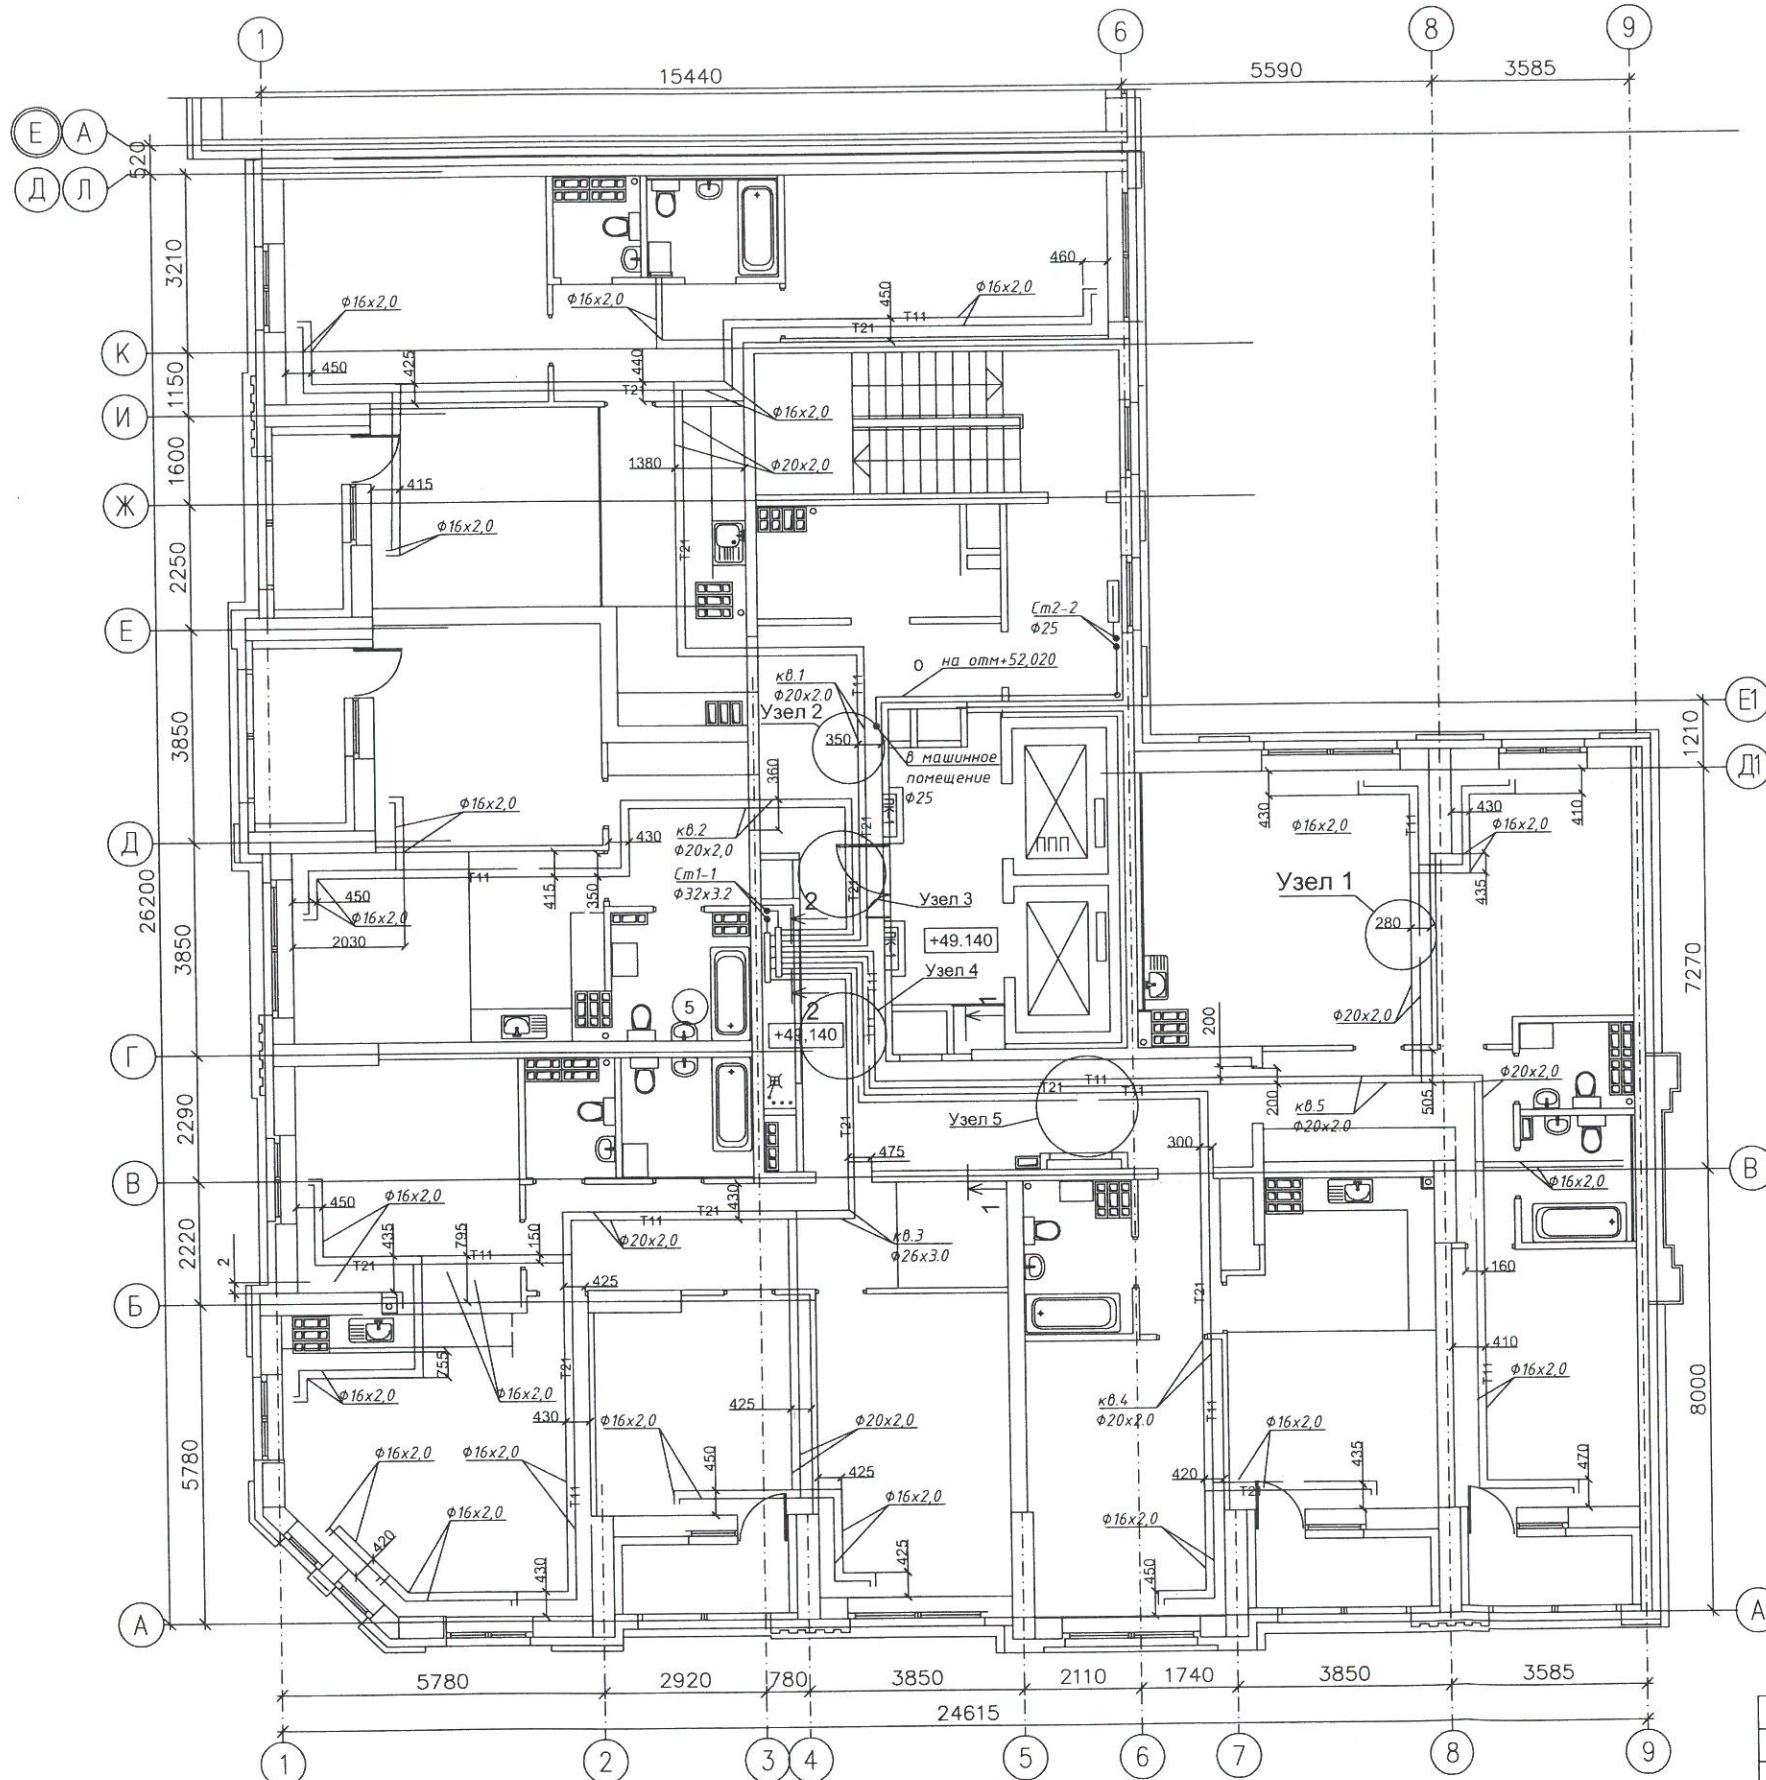


Примечания:
 * - Расстояние от строительной конструкции до края дальней трубы в изоляции
 ** - Максимально допустимое расстояние от края одной трубы в гофротрубе до края второй трубы в гофротрубе

Примечания:
 * - Расстояние от строительной конструкции до края дальней трубы в изоляции
 ** - Максимально допустимое расстояние от края одной трубы в изоляции до края второй трубы в изоляции

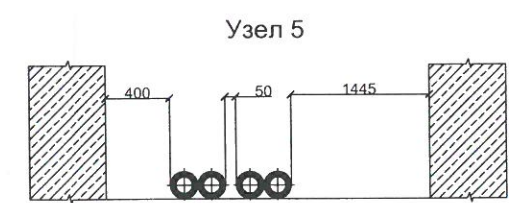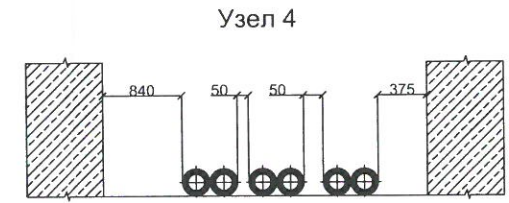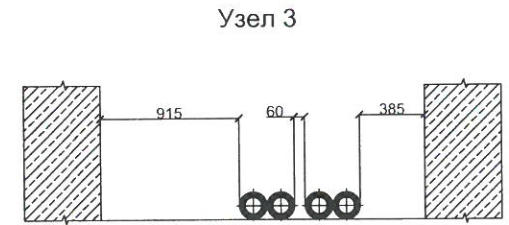

Строительно-монтажные работы выполнены согласно исполнительной схеме нач ПТО Папст С.А.

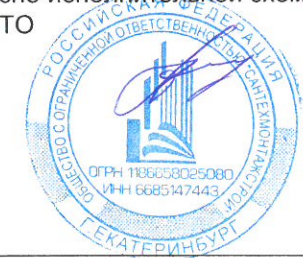

Исполнительная схема №18/От					
Многоэтажный жилой дом с нежилыми помещениями на первых этажах и подземной автостоянкой по ул. Степана Разина в Чкаловском районе г. Екатеринбург					
Изм.	Кол.	Лист	Ндок	Подпись	Дата
Разработал	Дамоцев				09.20
Проверил	Папст				09.20
Секция 1А. Отопление				Стадия	Лист
Схема горизонтальной разводки трубопроводов в полу на 16 этаже				ИС	1
				Листов	
				ООО "САНТЕХМОНТАЖСТРОЙ"	

