


Исполнительная схема № 1р. Горизонтальная разводка (в полу) систем водоснабжения В1, Т3 на 4 этаже

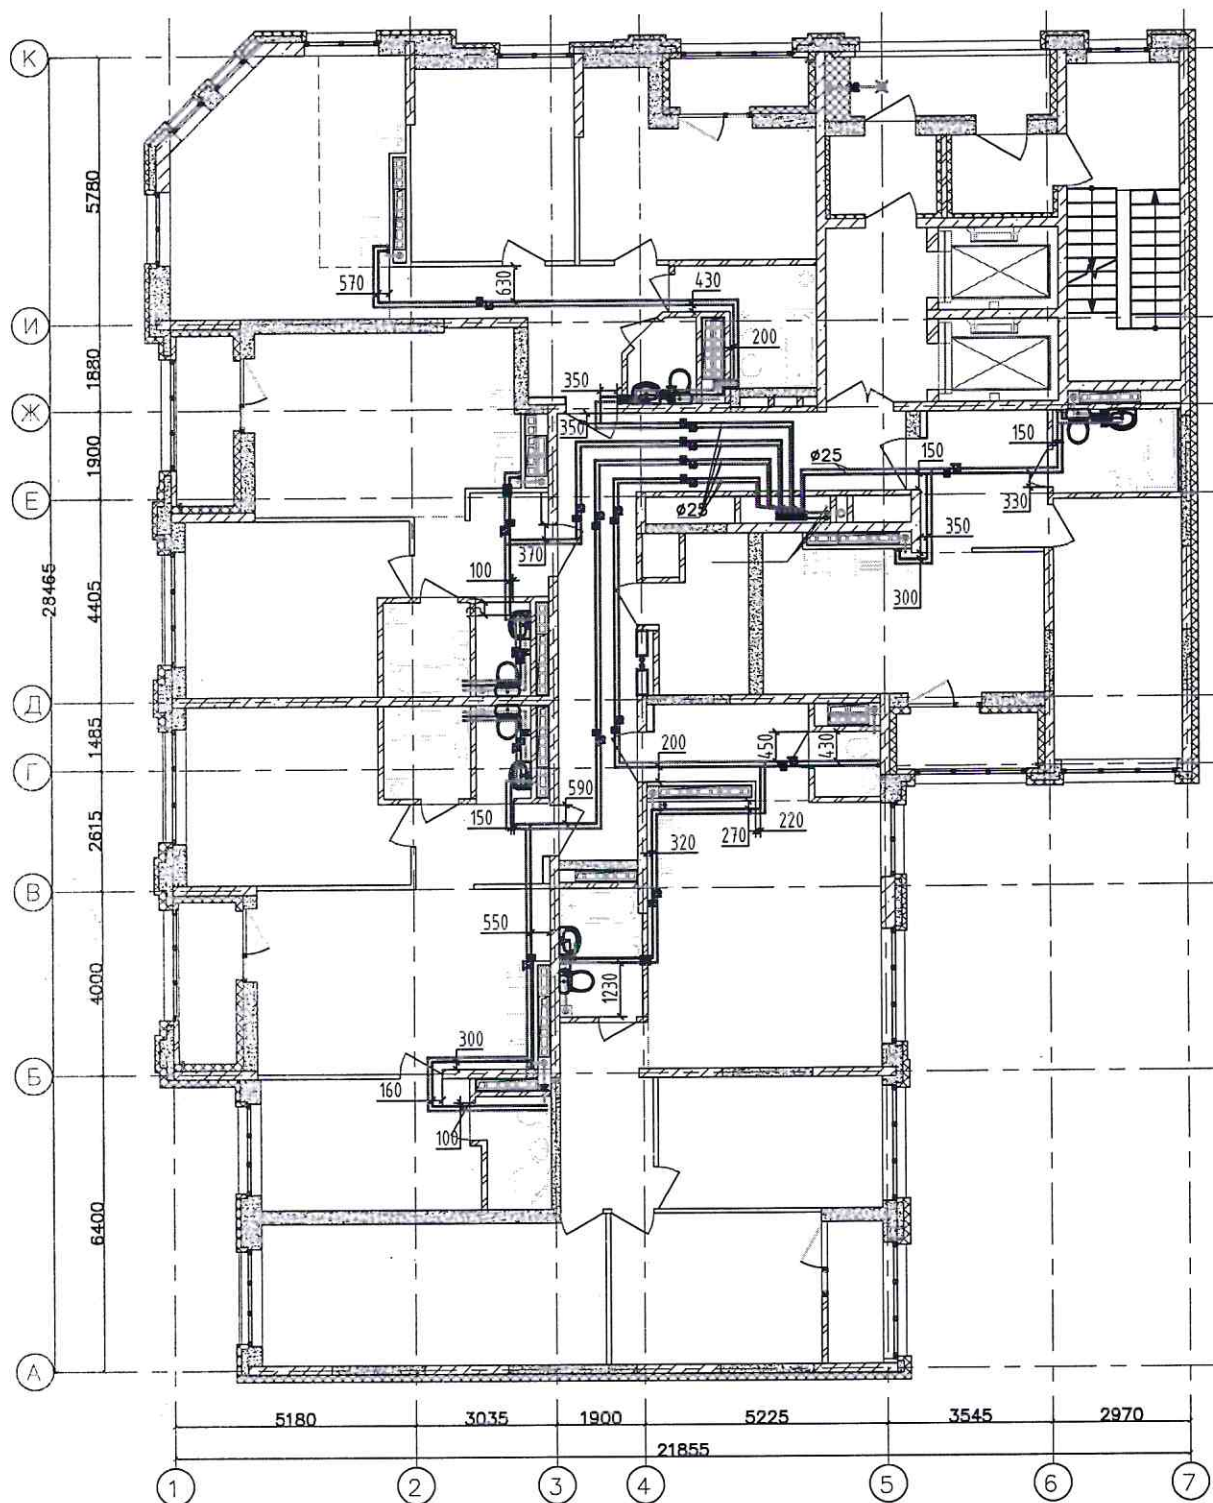

Условные обозначения:

----- - трубная разводка в полу систем водоснабжения


450 | o - расстояние от центра трубы до центра между труб

Примечания:

1. Размеры даны в мм.
2. Работы выполнены в соответствии с проектом 123-2021-1Д-ВК изм.3.
3. Работы выполнены согласно СП 73.13330.2016 "Внутренние санитарно-технические системы".
4. Расстояние от стены до оси первой по ходу трубы с учетом погрешности допускается до 50мм.
5. Межтрубное расстояние: по коридорам - 100мм, по квартирам - 70-120мм.
6. Минимальный радиус изгиба для труб: $\Phi 16$ мм - 80мм; $\Phi 20$ мм - 100мм; $\Phi 25$ мм - 125мм; $\Phi 32$ мм - 160мм.

					123-2021-1Д-ВК.ИД				
					Многоэтажная блок-секция 1Д многоквартирного жилого здания секционного типа с встроенными помещениями общественного назначения (№ 1Д по ПЗУ) - 4-й этаж строительства по адресу: Свердловская область, г.Екатеринбург, ул.Степана Разина, ул.Шоржа, ул.Чапаева				
Колуч.	Изм.	Лист	Жик.	Подпись	Дата	Статус	Лист	Листов	
Разработал	Чернышев	С.А.	2024	2024		Секция 1Д	ИД	1	1
Проверил	Байрамалов	С.А.	2024	2024					
Утвердил									
					Исполнительная схема №1р. Горизонтальная разводка (в полу) систем водоснабжения В1, Т3 на 4 этаже			ООО "БИЗОН", г.Екатеринбург	

Исполнительная схема № 2р. Горизонтальная разводка (в полу) систем водоснабжения В1, Т3 на 2 этаже

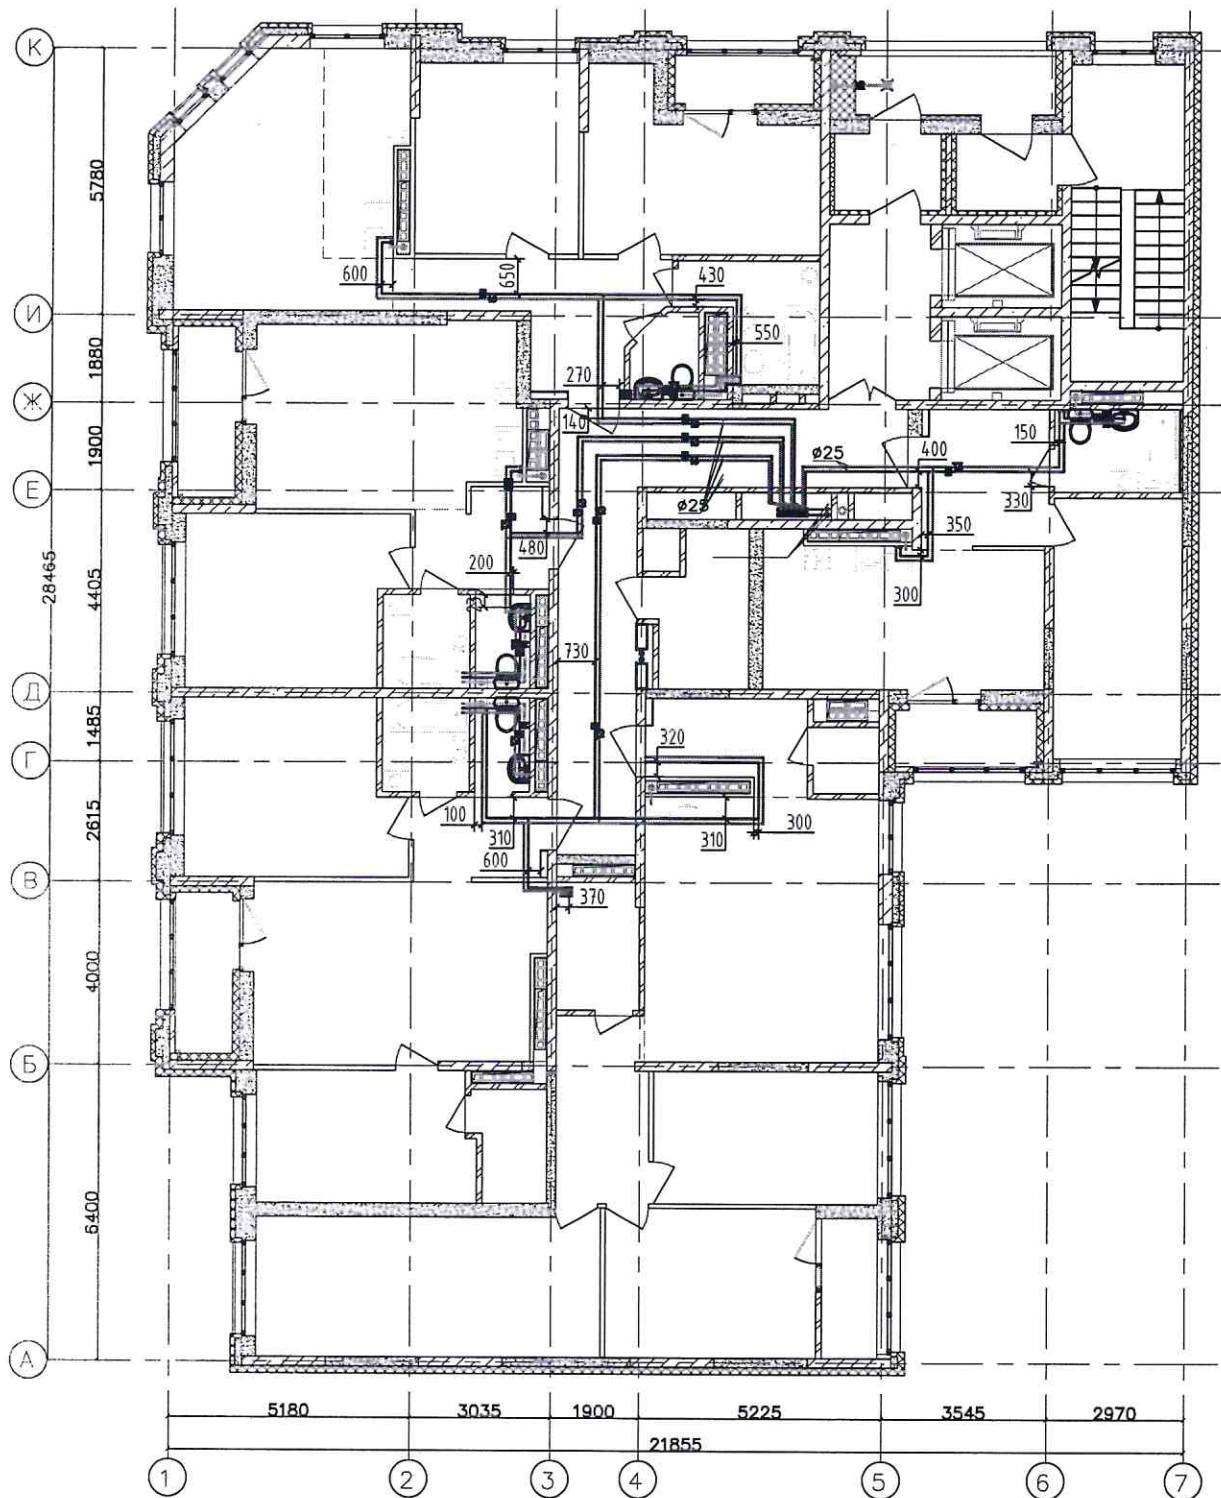

Условные обозначения:


----- - трубная разводка в полу систем водоснабжения
 450 - расстояние от стены до центра между труб

Примечания:

1. Размеры даны в мм.
2. Работы выполнены в соответствии с проектом 123-2021-1Д-ВК изм.3.
3. Работы выполнены согласно СП 73.13330.2016 "Внутренние санитарно-технические системы".
4. Расстояние от стены до оси первой по ходу трубы с учетом погрешности допускается до 50мм.
5. Межтрубное расстояние: по коридорам - 100мм, по квартирам - 70-120мм.
6. Минимальный радиус изгиба для труб:
 Ф16мм - 80мм; Ф20мм - 100мм; Ф25мм - 125мм; Ф32мм - 160мм.

123-2021-1Д-ВК.ИД			
Многоэтажная блок-секция 1Д многоквартирного жилого здания секционного типа с встроенными помещениями общественного назначения (№ 1Д по ПЗУ) - 12 этап строительства по адресу: Свердловская область, г.Екатеринбург, ул.Степана Разина, ул.Шорга, ул.Чапаева			
Колуч. Изм.	Изм.	Изм.	Изм.
Разработал	Учредитель	03.24	
Проверил	Байрамалов	03.24	
Утвердил			
Секция 1Д		ИД	1
Исполнительная схема №2р. Горизонтальная разводка (в полу) систем водоснабжения В1, Т3 на 2 этаже		ООО "БИЗОН", г.Екатеринбург	

Исполнительная схема № 3р. Горизонтальная разводка (в полу) систем водоснабжения В1, Т3 на 3 этаже

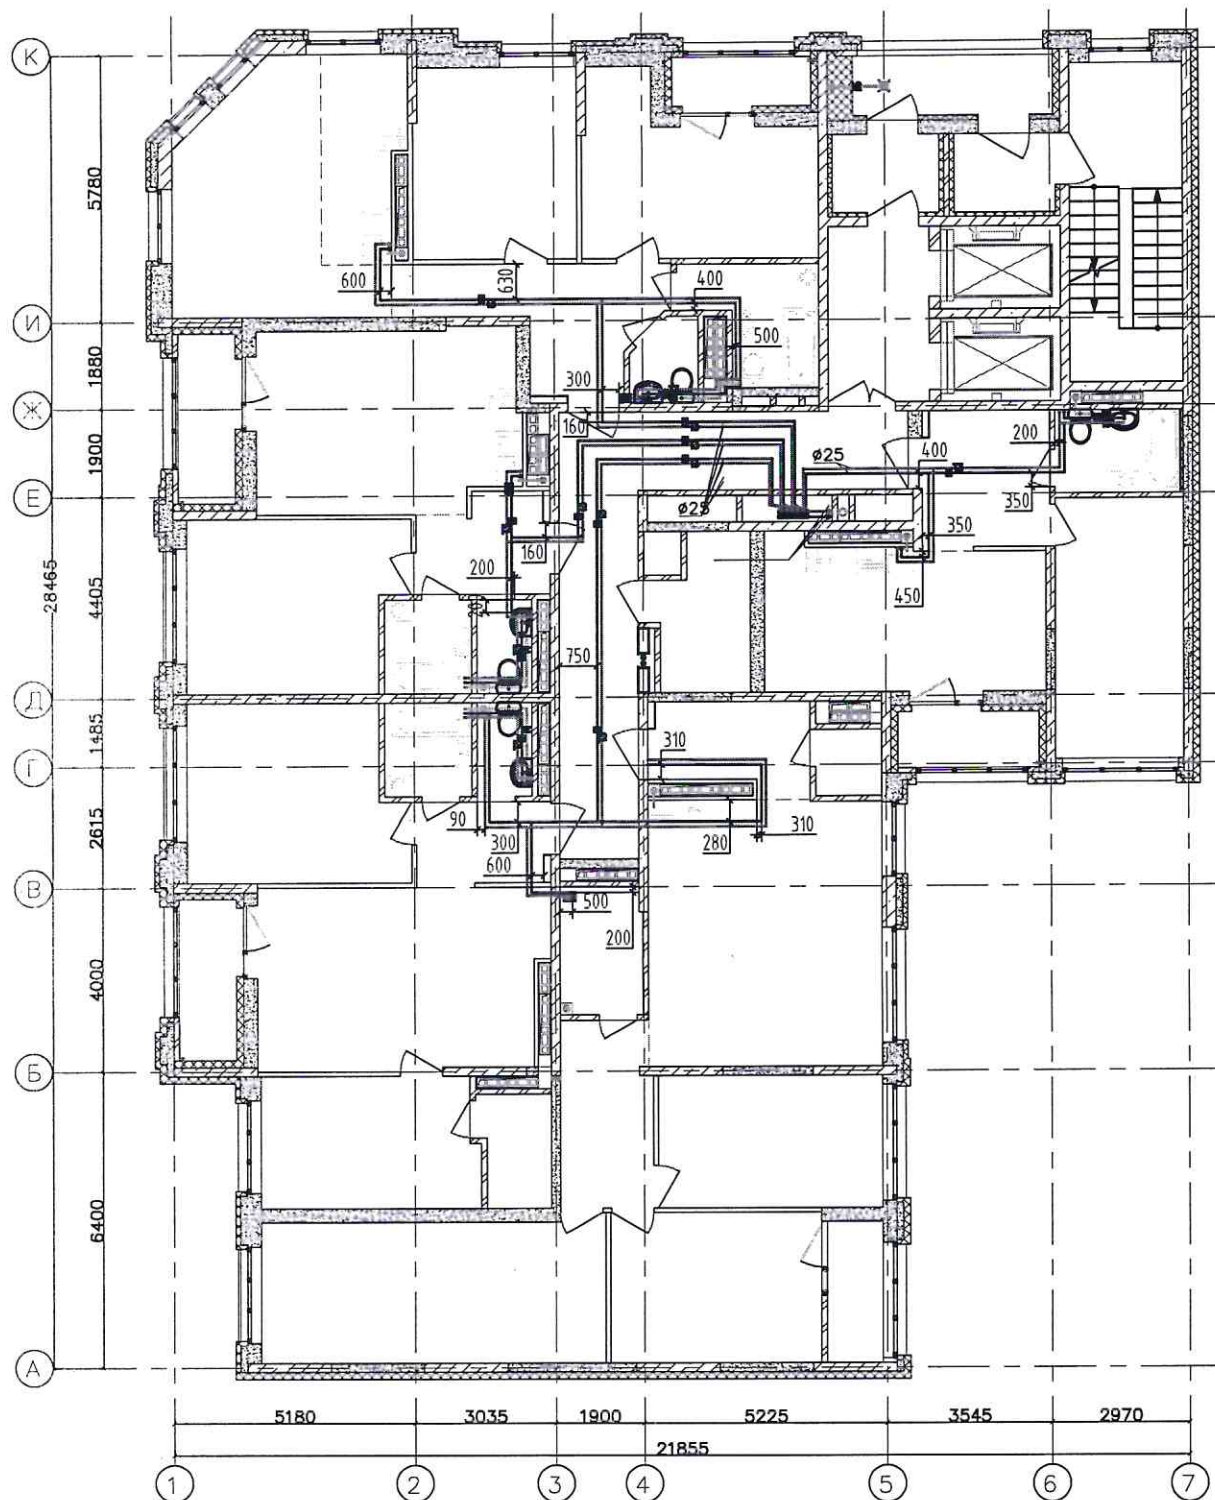

Примечания:


1. Размеры даны в мм.
2. Работы выполнены в соответствии с проектом 123-2021-1Д-ВК изм.3.
3. Работы выполнены согласно СП 73.13330.2016 "Внутренние санитарно-технические системы".
4. Расстояние от стены до оси первой по ходу трубы с учетом погрешности допускается до 50мм.
5. Межтрубное расстояние: по коридорам - 100мм, по квартирам - 70-120мм.
6. Минимальный радиус изгиба для труб:
 Ф16мм - 80мм; Ф20мм - 100мм; Ф25мм - 125мм; Ф32мм - 160мм.

Условные обозначения:

----- трубая разводка в полу систем водоснабжения
 450 - расстояние от стены до центра между труб

						123-2021-1Д-ВК.ИД		
						Многоэтажная блок-секция 1Д многоквартирного жилого здания секционного типа с встроенными помещениями общественного назначения (№ 1Д по ПЗУ) - 12 этаж строительства по адресу: Свердловская область, г.Екатеринбург, ул.Степана Разина, ул.Щорса, ул.Чапаева		
Колуч.	Изм.	Лист	№ док.	Подпись	Дата	Секция 1Д	Стация	Лист
Разработал	Узрюмов				04.24		ИД	1
Проверил	Байрамов				04.24			1
Утвердил						Исполнительная схема №3р. Горизонтальная разводка (в полу) систем водоснабжения В1, Т3 на 3 этаже		
						ООО "БИЗОН", г.Екатеринбург		

Исполнительная схема № 4р. Горизонтальная разводка (в полу) систем водоснабжения В1, ТЗ на 5 этаже

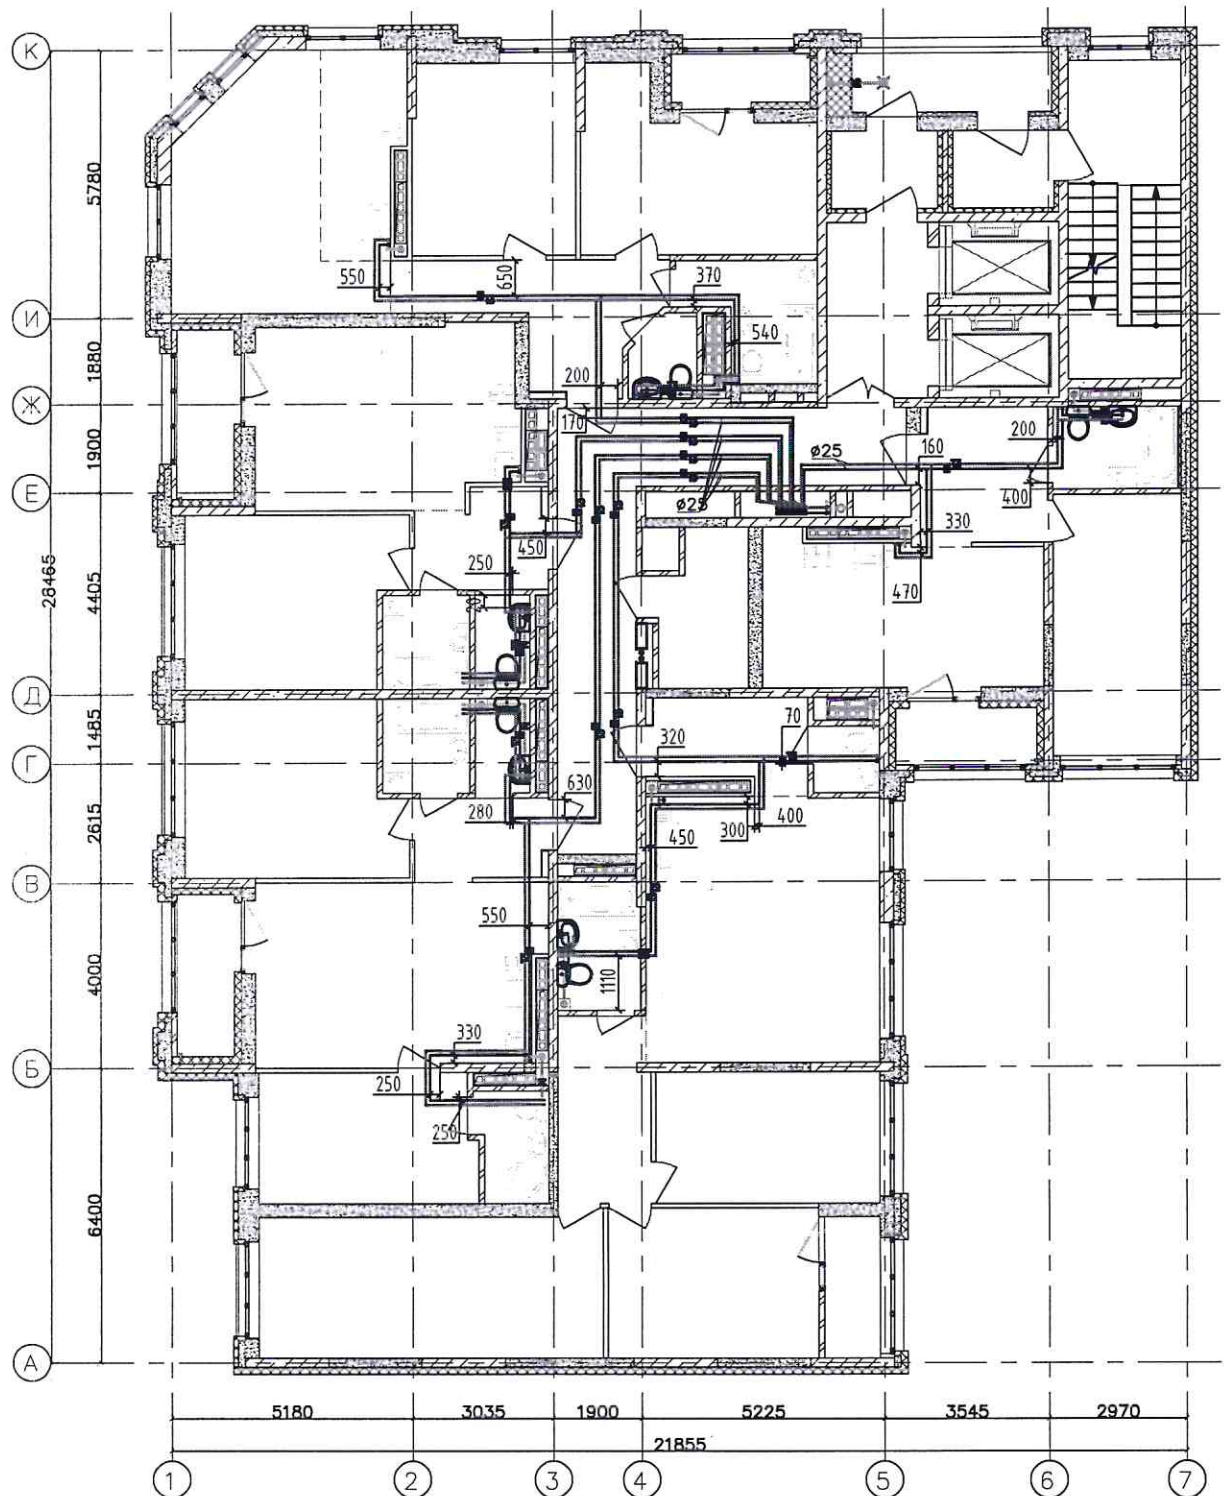

Условные обозначения:

----- - трубная разводка в полу систем водоснабжения


Примечания:

1. Размеры даны в мм.
2. Работы выполнены в соответствии с проектом 123-2021-1Д-ВК изм.3.
3. Работы выполнены согласно СП 73.13330.2016 "Внутренние санитарно-технические системы".
4. Расстояние от стены до оси первой по ходу трубы с учетом погрешности допускается до 50мм.
5. Межтрубное расстояние: по коридорам - 100мм, по квартирам - 70-120мм.
6. Минимальный радиус изгиба для труб:
 $\Phi 16\text{мм}$ - 80мм; $\Phi 20\text{мм}$ - 100мм; $\Phi 25\text{мм}$ - 125мм; $\Phi 32\text{мм}$ - 160мм.

450 - расстояние от стены до центра между труб

						123-2021-1Д-ВК.ИД		
						Многоэтажная блок-секция 1Д многоквартирного жилого здания секционного типа с встроенными помещениями общественного назначения (№ 1Д по ПЗУ) - 12 этаж строительства по адресу: Свердловская область, г.Екатеринбург, ул.Степана Разина, ул.Шорса, ул.Чапаева		
Колуч.	Изм.	Сдана в экз.	Изд.	Подпись	Дата	Секция 1Д	Стадия	Лист
Разработал	Чайков				02.24		ИД	1
Проверил	Байралиев				02.24			
Утвердил						Исполнительная схема №4р. Горизонтальная разводка (в полу) систем водоснабжения В1, ТЗ на 5 этаже		
						ООО "БИЗОН", г.Екатеринбург		

Исполнительная схема № 5р. Горизонтальная разводка (в полу) систем водоснабжения В1, ТЗ на 6 этаже

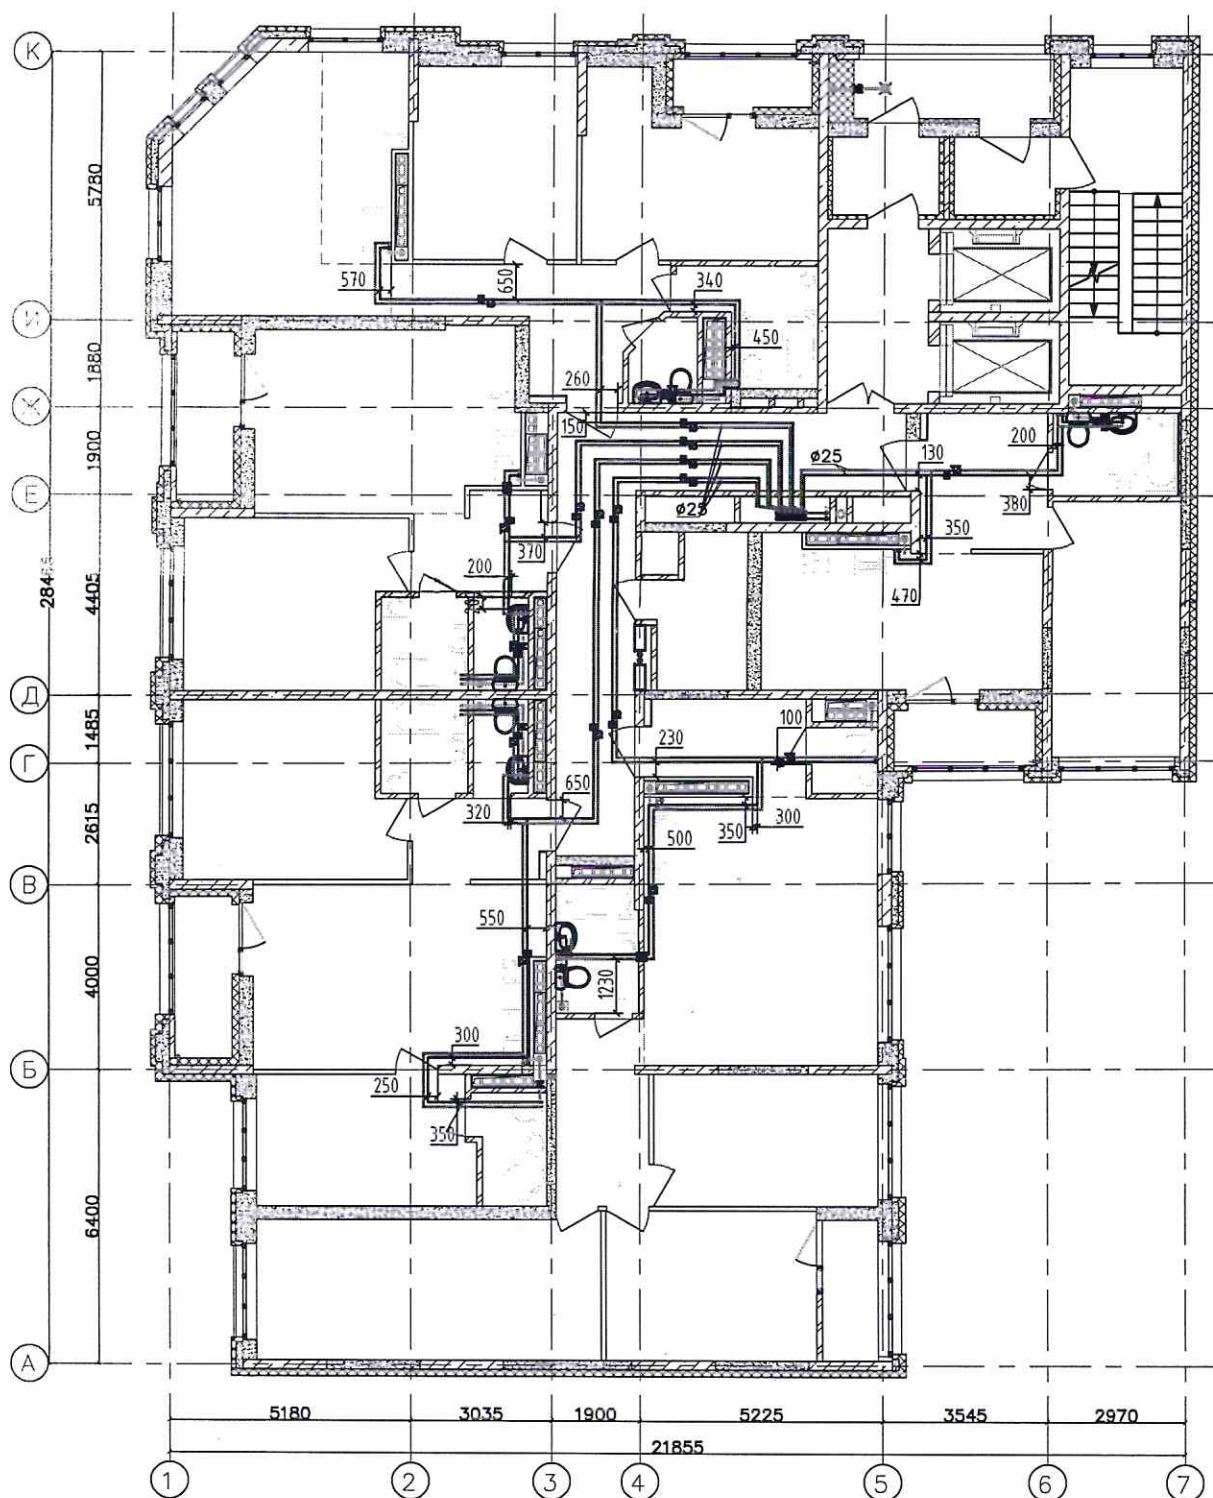

Условные обозначения:

----- - трубная разводка в полу систем водоснабжения

450 - расстояние от стены до центра между труб

Примечания:

1. Размеры даны в мм.
2. Работы выполнены в соответствии с проектом 123-2021-1Д-ВК изм.3.
3. Работы выполнены согласно СП 73.13330.2016 "Внутренние санитарно-технические системы".
4. Расстояние от стены до оси первой по ходу трубы с учетом погрешности допускается до 50мм.
5. Межтрубное расстояние: по коридорам - 100мм, по квартирам - 70-120мм.
6. Минимальный радиус изгиба для труб:
 Ф16мм - 80мм; Ф20мм - 100мм; Ф25мм - 125мм; Ф32мм - 160мм.

Колуч.	Изм.	Лист	Дата	Исполн.	Дополн.
Разработал	Угрюмов	03.24			
Проверил	Байрамов				
Утвердил					

123-2021-1Д-ВК.ИД

Многоэтажная блок-секция 1Д многоквартирного жилого здания секционного типа с встроенными помещениями общественного назначения (№ 1Д по ПЗУ) 12 этап строительства по адресу: Свердловская область, г.Екатеринбург, ул.Степана Разина, ул.Шорса, ул.Чопова


Секция 1Д	Стадия	Лист	Листов
ИД	ИД	1	1
Исполнительная схема №5р. Горизонтальная разводка (в полу) систем водоснабжения В1, ТЗ на 6 этаже	ООО "БИЗОН", г.Екатеринбург		

450 — расстояние от центра между труб

1. Размеры даны в мм.
2. Работы выполнены в соответствии с проектом 123-2021-1Д-ВК изм.3.
3. Работы выполнены согласно СП 73.13330.2016 "Внутренние санитарно-технические системы".
4. Расстояние от стены до оси первой по ходу трубы с учетом погрешности допускается до 50мм.
5. Межтрубное расстояние: по коридорам – 100мм, по квартирам – 70-120мм.
6. Минимальный радиус изгиба для труб:
Ф16мм – 80мм; Ф20мм – 100мм; Ф25мм – 125мм; Ф32мм – 160мм.

				123-2021-1Д-ВК.ИД			
				Многоэтажная блок-секция 1Д многоквартирного жилого здания секционного типа с встроенными помещениями общественного назначения (№ 1Д по ПЗУ) - 12 этап строительства по адресу: Свердловская область, г.Екатеринбург, ул.Степана Разина, ул.Шорра, ул.Чарова			
Колуч.	Изм.	Лист	Дата	Секция 1Д	Студия	Лист	Листов
Разработал	Узрюмов		03.24		ИД	1	1
Проверил	Байрамов		03.24				
Утвердил							
				Исполнительная схема №6р. Горизонтальная разводка (8 полу) систем водоснабжения В1, ТЗ на 7 этаже		ООО "БИЗОН", г.Екатеринбург	

Исполнительная схема № 7р. Горизонтальная разводка (в полу) систем водоснабжения В1, ТЗ на 8 этаже

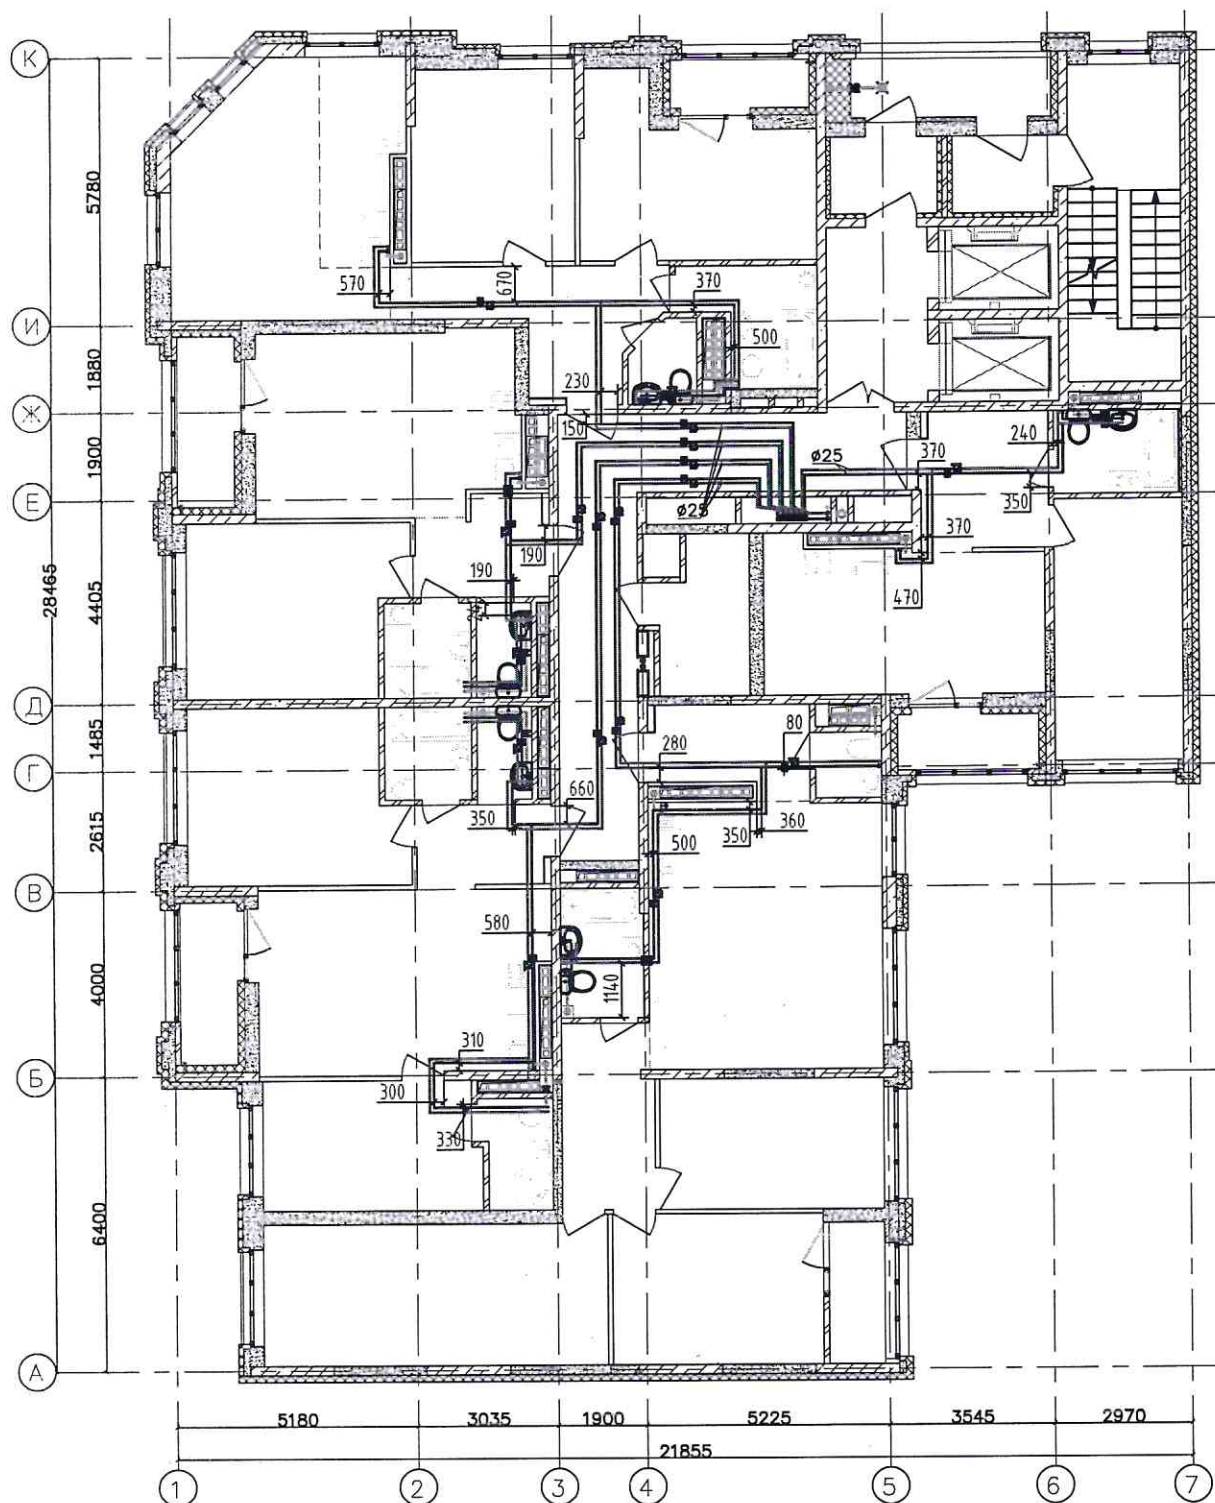

Условные обозначения:

----- - трубная разводка в полу систем водоснабжения


450 - расстояние от стены до центра между труб

Примечания:

1. Размеры даны в мм.
2. Работы выполнены в соответствии с проектом 123-2021-1Д-ВК изм.3.
3. Работы выполнены согласно СП 73.13330.2016 "Внутренние санитарно-технические системы".
4. Расстояние от стены до оси первой по ходу трубы с учетом погрешности допускается до 50мм.
5. Межтрубное расстояние: по коридорам - 100мм, по квартирам - 70-120мм.
6. Минимальный радиус изгиба для труб:
 Ф16мм - 80мм; Ф20мм - 100мм; Ф25мм - 125мм; Ф32мм - 160мм.

				123-2021-1Д-ВК.ИД		
				Многоэтажная блок-секция 1Д многоквартирного жилого здания секционного типа с встроенными помещениями общественного назначения (№ 1Д по ПЗУ) 12 этап строительства по адресу: Свердловская область, г.Екатеринбург, ул.Степана Разина, ул.Шорса, ул.Чапаева		
Колуч. Изм.	Лист	Изм.	Подпись	Дата	Секция 1Д	ИД
Разработал	Угрюмов	1	03.24			
Проверил	Байрамов	1	03.24			
Утвердил						
				Исполнительная схема №7р. Горизонтальная разводка (в полу) систем водоснабжения В1, ТЗ на 8 этаже		
				ООО "БИЗОН", г.Екатеринбург		

Исполнительная схема № 8р. Горизонтальная разводка (в полу) систем водоснабжения В1, Т3 на 9 этаже

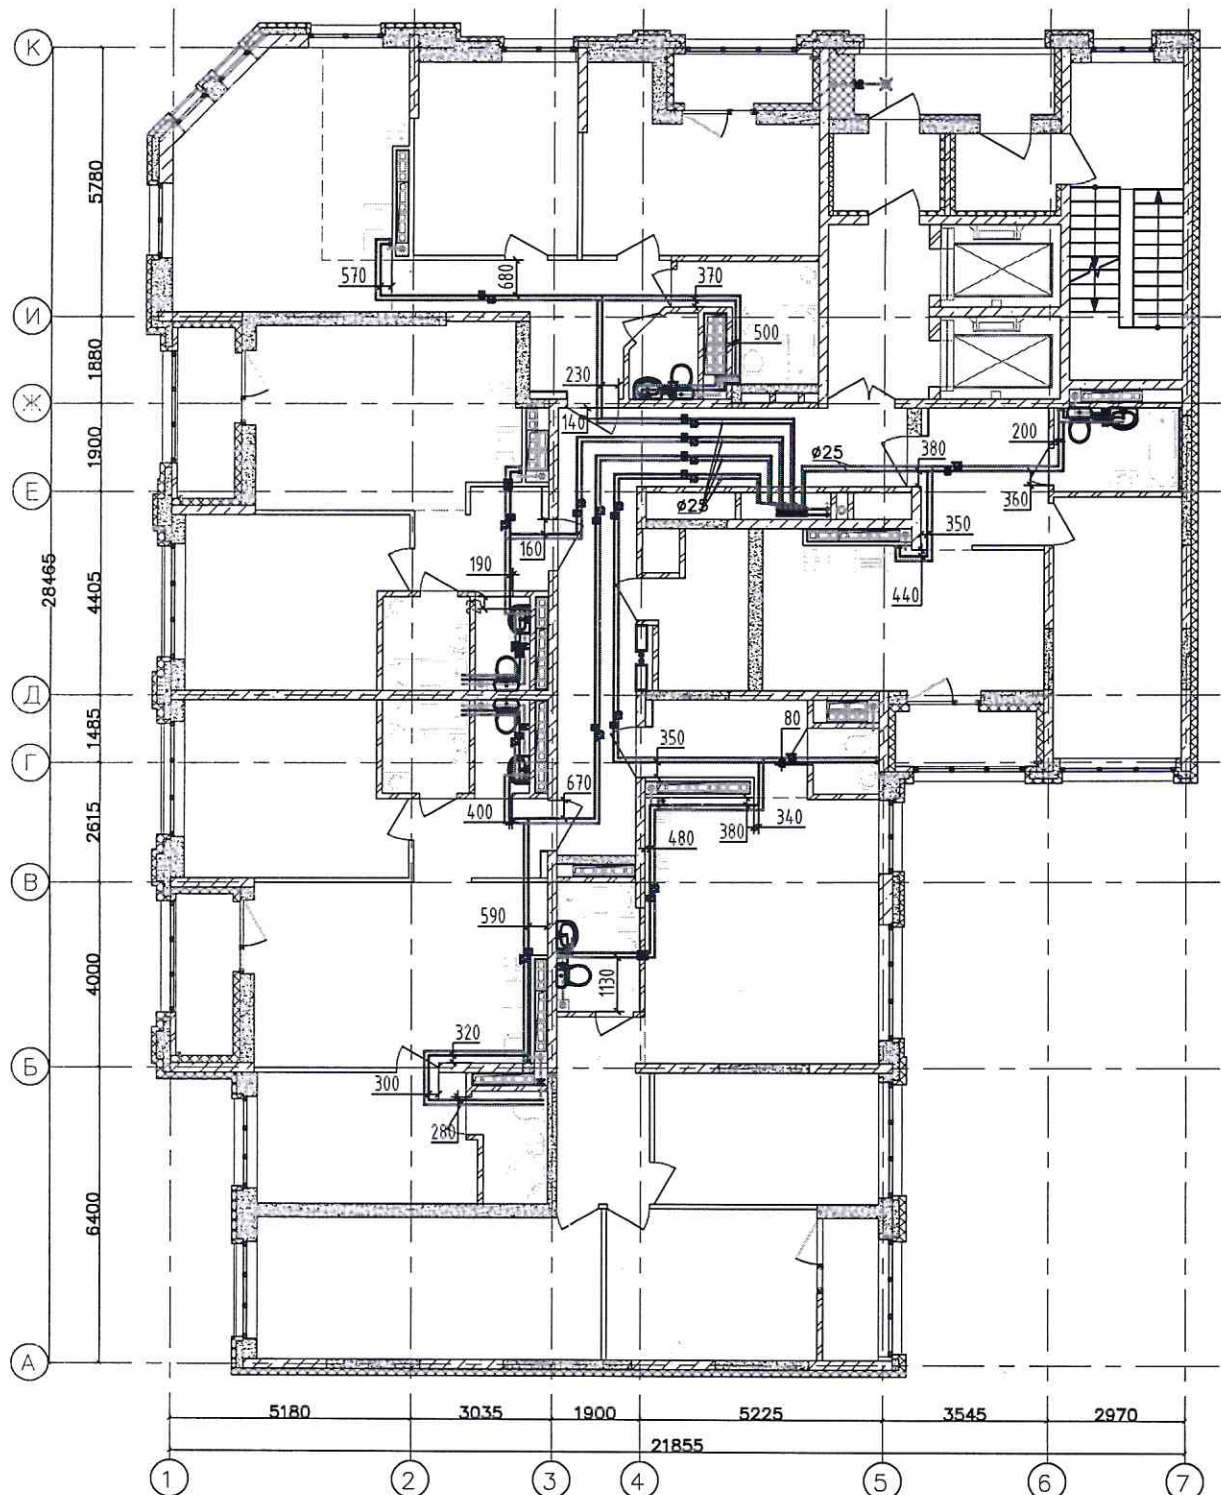

Условные обозначения:

----- - трубная разводка в полу систем водоснабжения


450 | o | o - расстояние от стены до центра между труб

Примечания:

1. Размеры даны в мм.
2. Работы выполнены в соответствии с проектом 123-2021-1Д-ВК изм.3.
3. Работы выполнены согласно СП 73.13330.2016 "Внутренние санитарно-технические системы".
4. Расстояние от стены до оси первой по ходу трубы с учетом погрешности допускается до 50мм.
5. Межтрубное расстояние: по коридорам - 100мм, по квартирам - 70-120мм.
6. Минимальный радиус изгиба для труб:
 Ф16мм - 80мм; Ф20мм - 100мм; Ф25мм - 125мм; Ф32мм - 160мм.

						123-2021-1Д-ВК.ИД			
						Многоэтажная блок-секция 1Д многоквартирного жилого здания секционного типа с встроенными помещениями общественного назначения (№ 1Д по ПЗУ) 12 этап строительства по адресу: Свердловская область, г.Екатеринбург, ул.Степана Разина, ул.Щорса, ул.Чапаева			
Колуч.	Изм.	Лист	№ док.	Подпись	Дата	Секция 1Д	Стадия	Лист	Листов
Разработал	Узрюмов				03.24		ИД	1	1
Проверил	Байрамов				03.24	Исполнительная схема №8р. Горизонтальная разводка (в полу) систем водоснабжения В1, Т3 на 9 этаже	ООО "БИЗОН", г.Екатеринбург		
Утвердил									

Исполнительная схема № 9р. Горизонтальная разводка (в полу) систем водоснабжения В1, ТЗ на 10 этаже

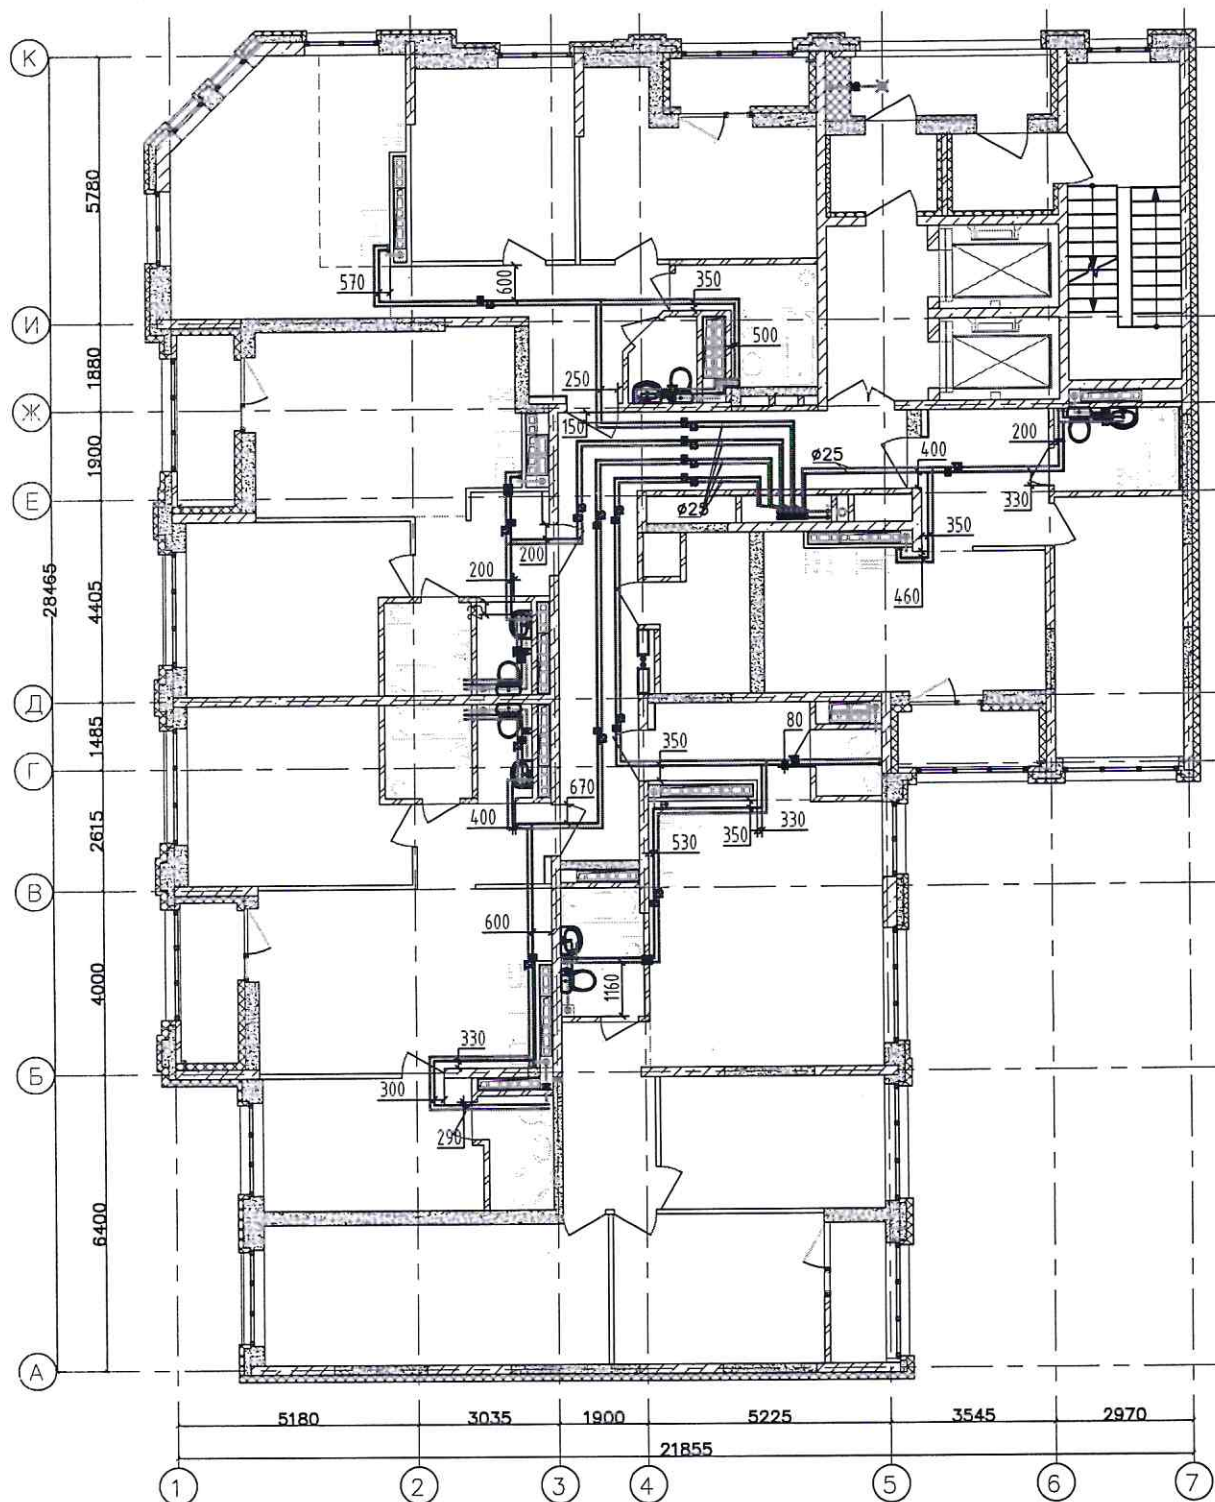

Условные обозначения:

----- - трубная разводка в полу систем водоснабжения


450 - расстояние от стены до центра между труб

Примечания:

1. Размеры даны в мм.
2. Работы выполнены в соответствии с проектом 123-2021-1Д-ВК изм.3.
3. Работы выполнены согласно СП 73.13330.2016 "Внутренние санитарно-технические системы".
4. Расстояние от стены до оси первой по ходу трубы с учетом погрешности допускается до 50мм.
5. Межтрубное расстояние: по коридорам - 100мм, по квартирам - 70-120мм.
6. Минимальный радиус изгиба для труб:
 Ф16мм - 80мм; Ф20мм - 100мм; Ф25мм - 125мм; Ф32мм - 160мм.

				123-2021-1Д-ВК.ИД		
				Многоэтажная блок-секция 1Д многоквартирного жилого здания секционного типа с встроенными помещениями общественного назначения (№ 1Д по ПЗУ) 122 этап строительства по адресу: Свердловская область, г.Екатеринбург, ул.Степана Разина, ул.Шорса, ул.Чапаева		
Колуч.	Изм.	Лист	Итого	Секция 1Д		
Разработал	Узрюнов	03.24		ИД		
Проверил	Байрамов			1		
Утвердил				1		
				Исполнительная схема №9р. Горизонтальная разводка (в полу) систем водоснабжения В1, ТЗ на 10 этаже		
				ООО "БИЗОН", г.Екатеринбург		

Исполнительная схема № 10р. Горизонтальная разводка (в полу) систем водоснабжения В1, ТЗ на 11 этаже

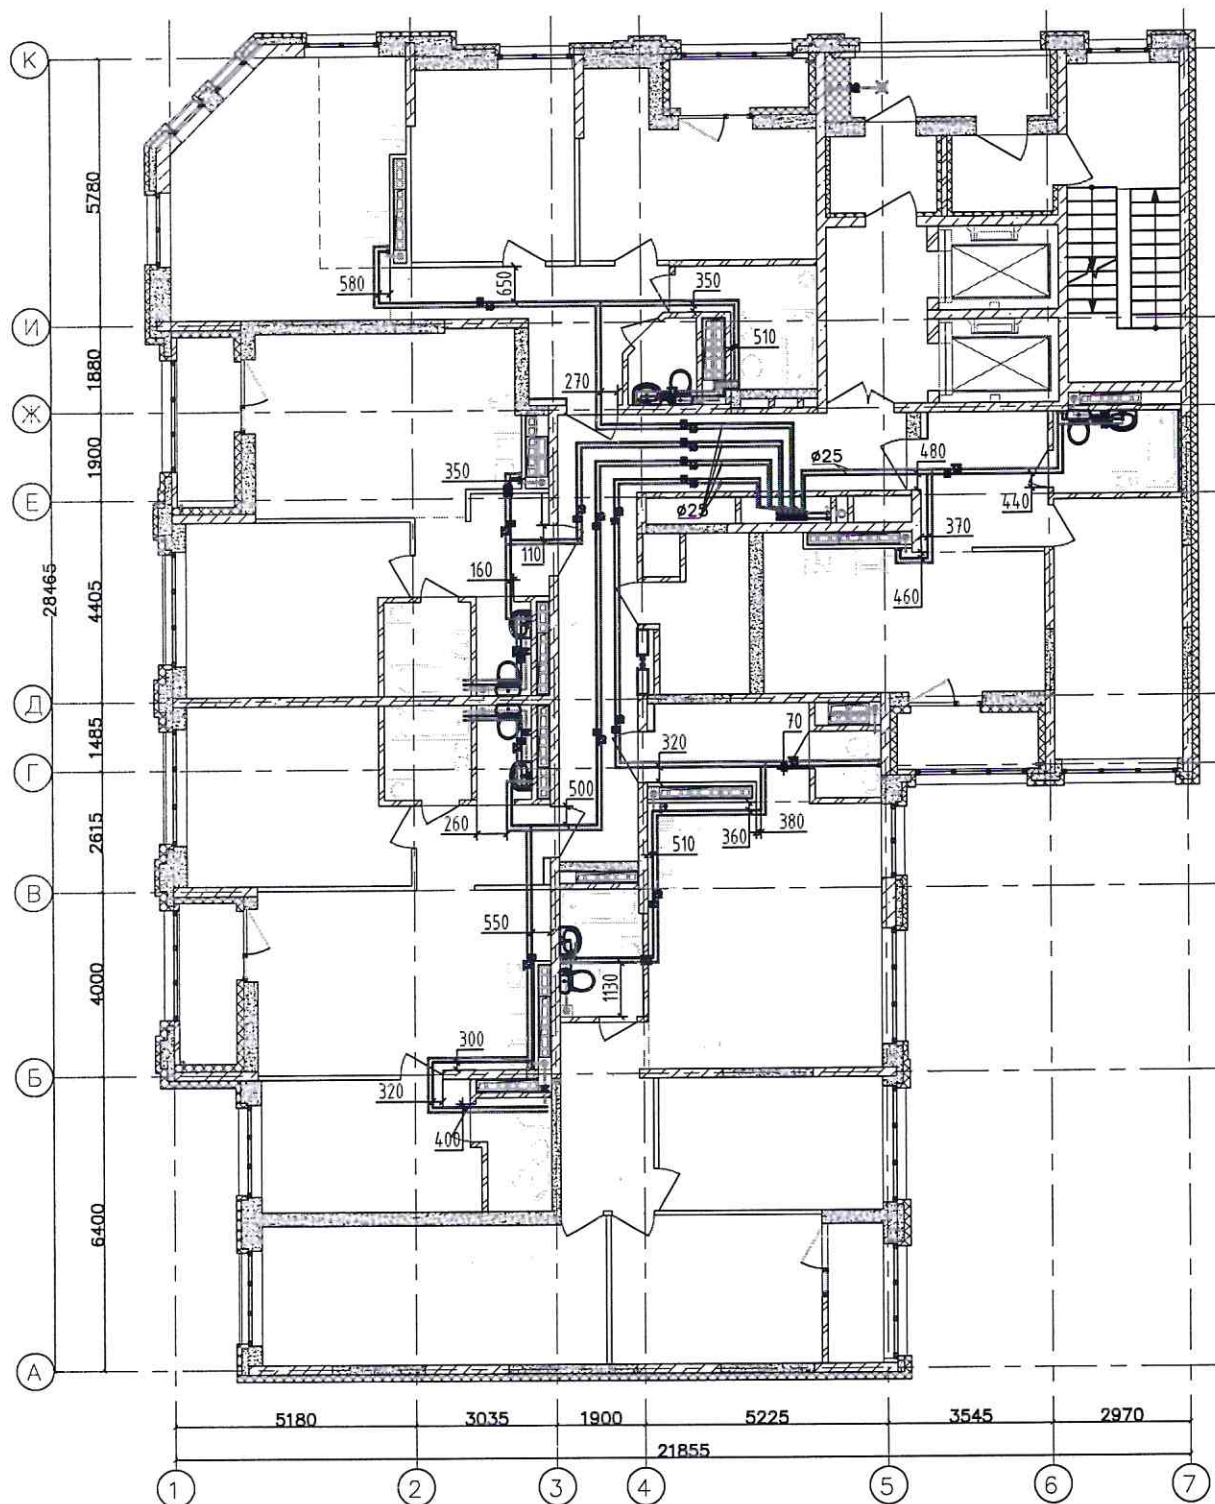

Условные обозначения:

----- - трубная разводка в полу систем водоснабжения


450 | o o - расстояние от стены до центра между труб

Примечания:

1. Размеры даны в мм.
2. Работы выполнены в соответствии с проектом 123-2021-1Д-ВК изм.3.
3. Работы выполнены согласно СП 73.13330.2016 "Внутренние санитарно-технические системы".
4. Расстояние от стены до оси первой по ходу трубы с учетом погрешности допускается до 50мм.
5. Межтрубное расстояние: по коридорам - 100мм, по квартирам - 70-120мм.
6. Минимальный радиус изгиба для труб:
 $\phi 16\text{мм}$ - 80мм; $\phi 20\text{мм}$ - 100мм; $\phi 25\text{мм}$ - 125мм; $\phi 32\text{мм}$ - 160мм.

						123-2021-1Д-ВК.ИД			
						Многоэтажная блок-секция 1Д многоквартирного жилого здания секционного типа с встроенными помещениями общественного назначения (№ 1Д по ПЗУ) 12 этап строительства по адресу: Свердловская область, г.Екатеринбург, ул.Степана Разина, ул.Щорса, ул.Чапаева			
Кол.уч.	Изм.	Лист	Маск.	Подпись	Дата	Секция 1Д	Стация	Лист	
Разработал	Узрюмов				04.24		ИД	1	
Проверил	Байрамалов								
Утвердил						Исполнительная схема №10р. Горизонтальная разводка (в полу) систем водоснабжения В1, ТЗ на 11 этаже		ООО "БИЗОН", г.Екатеринбург	

Исполнительная схема № 11р. Горизонтальная разводка (в полу) систем водоснабжения В1, ТЗ на 12 этаже

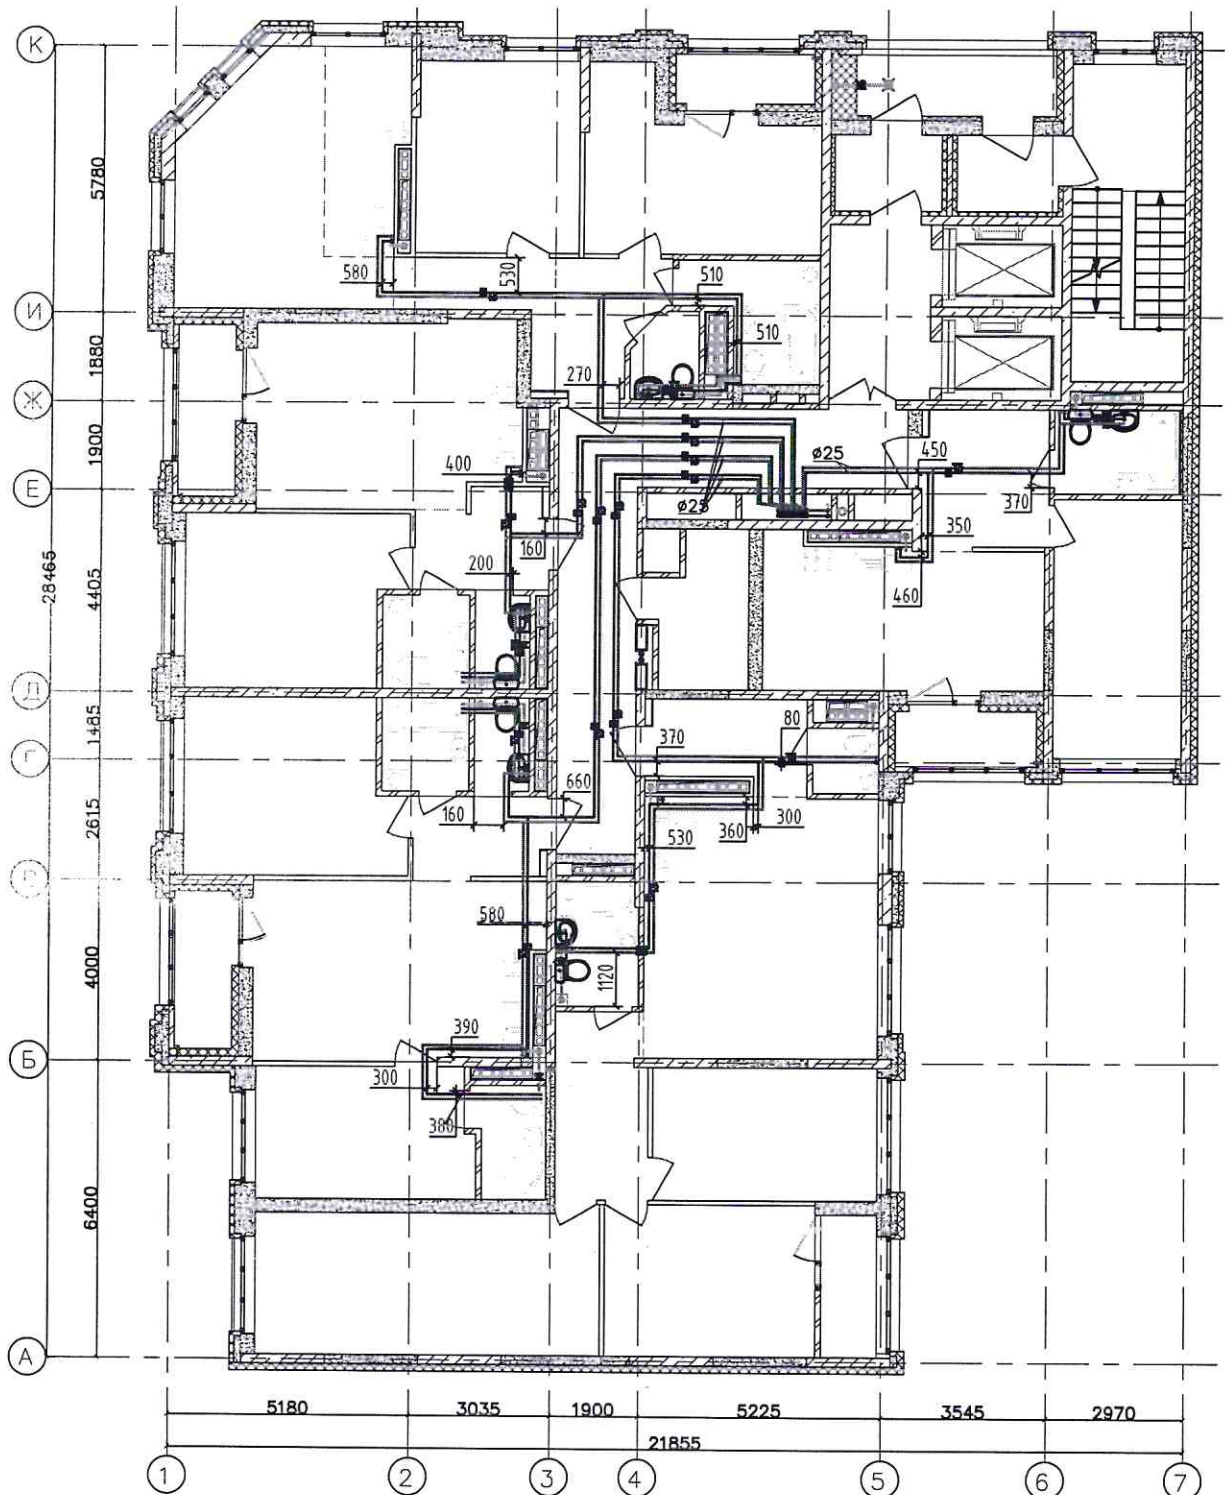

Примечания:


1. Размеры даны в мм.
2. Работы выполнены в соответствии с проектом 123-2021-1Д-ВК изм.3.
3. Работы выполнены согласно СП 73.13330.2016 "Внутренние санитарно-технические системы".
4. Расстояние от стены до оси первой по ходу трубы с учетом погрешности допускается до 50мм.
5. Межтрубное расстояние: по коридорам - 100мм, по квартирам - 70-120мм.
6. Минимальный радиус изгиба для труб:
 $\Phi 16\text{мм}$ - 80мм; $\Phi 20\text{мм}$ - 100мм; $\Phi 25\text{мм}$ - 125мм; $\Phi 32\text{мм}$ - 160мм.

Условные обозначения:

----- - трубная разводка в полу систем водоснабжения
 450 - расстояние от стены до центра между труб

						123-2021-1Д-ВК.ИД				
						Многоэтажная блок-секция 1Д многоквартирного жилого здания секционного типа с встроенными помещениями общественного назначения (№ 1Д по ПЗУ) 12 этап строительства по адресу: Свердловская область, г.Екатеринбург, ул.Степана Разина, ул.Щорса, ул.Чапаева				
Колуч.	Изм.	Лист	№ док.	Исполн.	Дата	Секция 1Д	Стадия	Лист	Листов	
Разработал	Узринов			ИДЕР	04.24		ИД	1	1	
Проверил	Байрамов				04.24					
Утвердил										
						Исполнительная схема №11р. Горизонтальная разводка (в полу) систем водоснабжения В1, ТЗ на 12 этаже			ООО "БИЗОН", г.Екатеринбург	

Исполнительная схема № 12р. Горизонтальная разводка (в полу) систем водоснабжения В1, ТЗ на 13 этаже

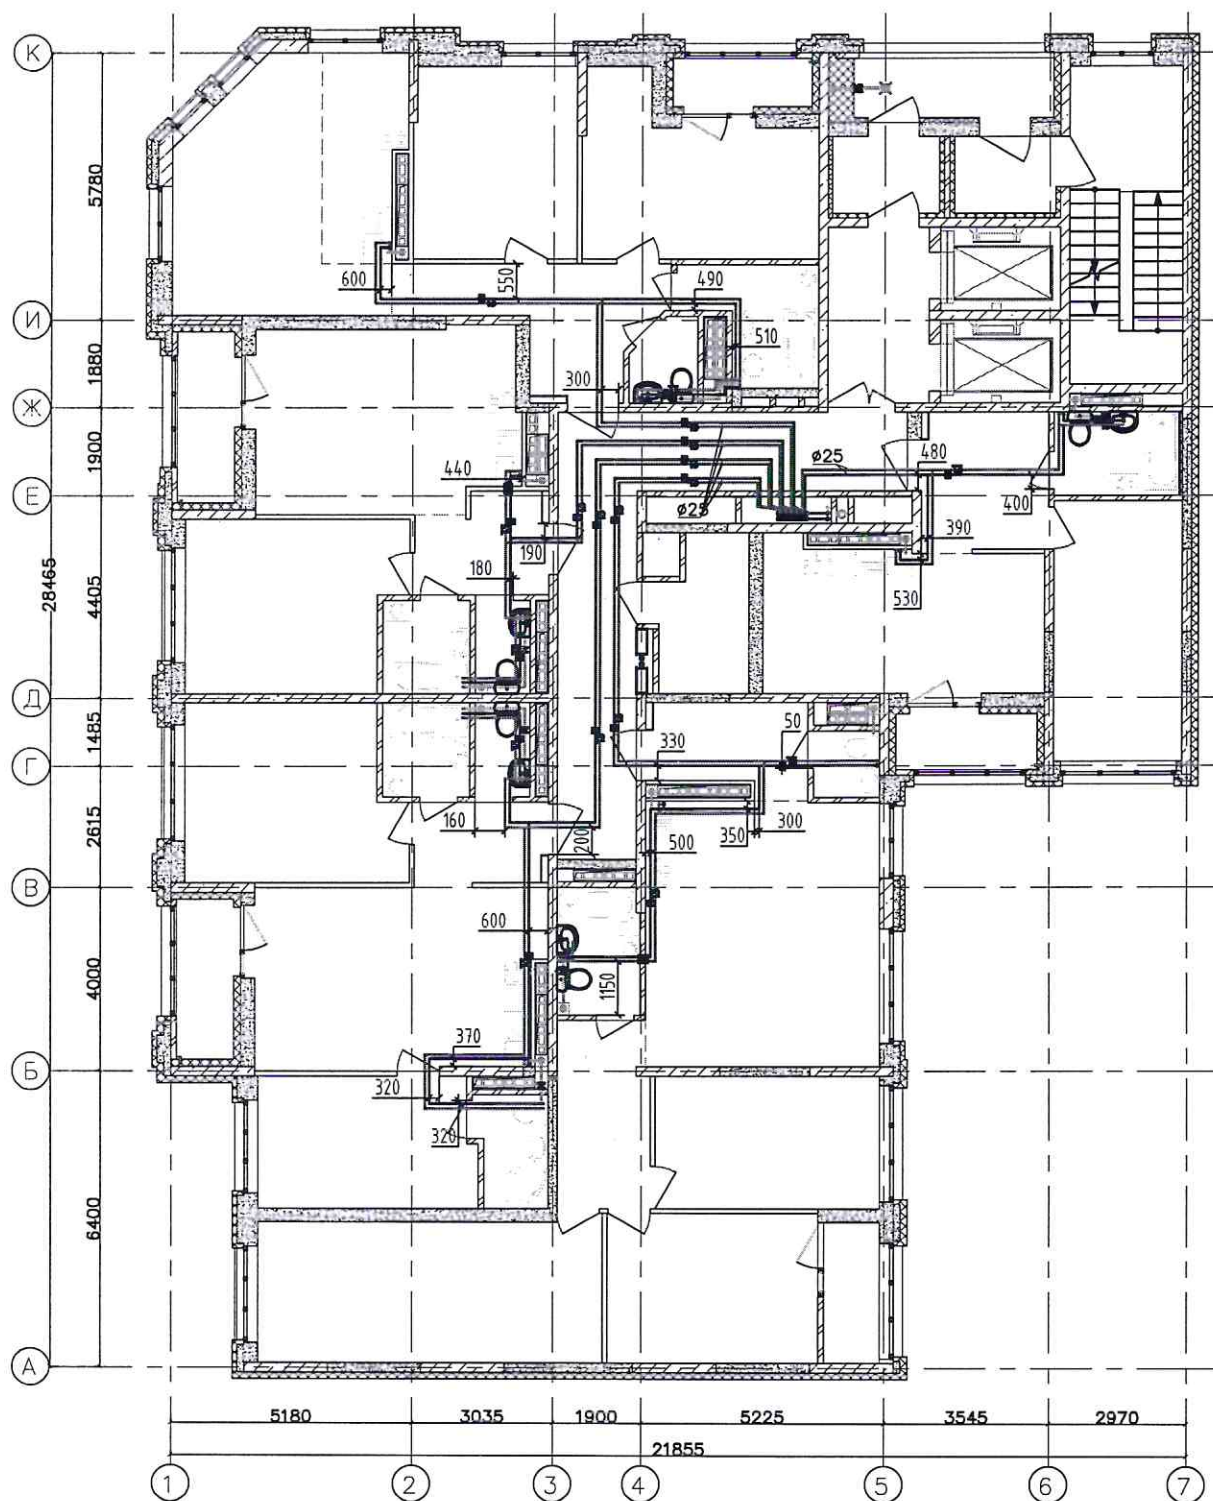

Условные обозначения:

----- - трубная разводка в полу систем водоснабжения


450 - расстояние от стены до центра между труб

Примечания:

1. Размеры даны в мм.
2. Работы выполнены в соответствии с проектом 123-2021-1Д-ВК изм.3.
3. Работы выполнены согласно СП 73.13330.2016 "Внутренние санитарно-технические системы".
4. Расстояние от стены до оси первой по ходу трубы с учетом погрешности допускается до 50мм.
5. Межтрубное расстояние: по коридорам - 100мм, по квартирам - 70-120мм.
6. Минимальный радиус изгиба для труб:
 Ф16мм - 80мм; Ф20мм - 100мм; Ф25мм - 125мм; Ф32мм - 160мм.

						123-2021-1Д-ВК.ИД		
						Многоэтажная блок-секция 1Д многоквартирного жилого здания секционного типа с встроенными помещениями общественного назначения (№ 1Д по ПЗУ) 12/этап строительства по адресу: Свердловская область, г.Екатеринбург, ул.Степана Разина, ул.Шорса, ул.Чалаева		
Кол.уч.	Изм.	Лист	Масштаб	Дата		Секция 1Д	Студия	Лист
Разработал	Узрюмов	04.24					ИД	1
Проверил	Байрамов	04.24						
Утвердил								
						Исполнительная схема №12р. Горизонтальная разводка (в полу) систем водоснабжения В1, ТЗ на 13 этаже	ООО "БИЗОН", г.Екатеринбург	

Исполнительная схема № 13р. Горизонтальная разводка (в полу) систем водоснабжения В1, ТЗ на 14 этаже

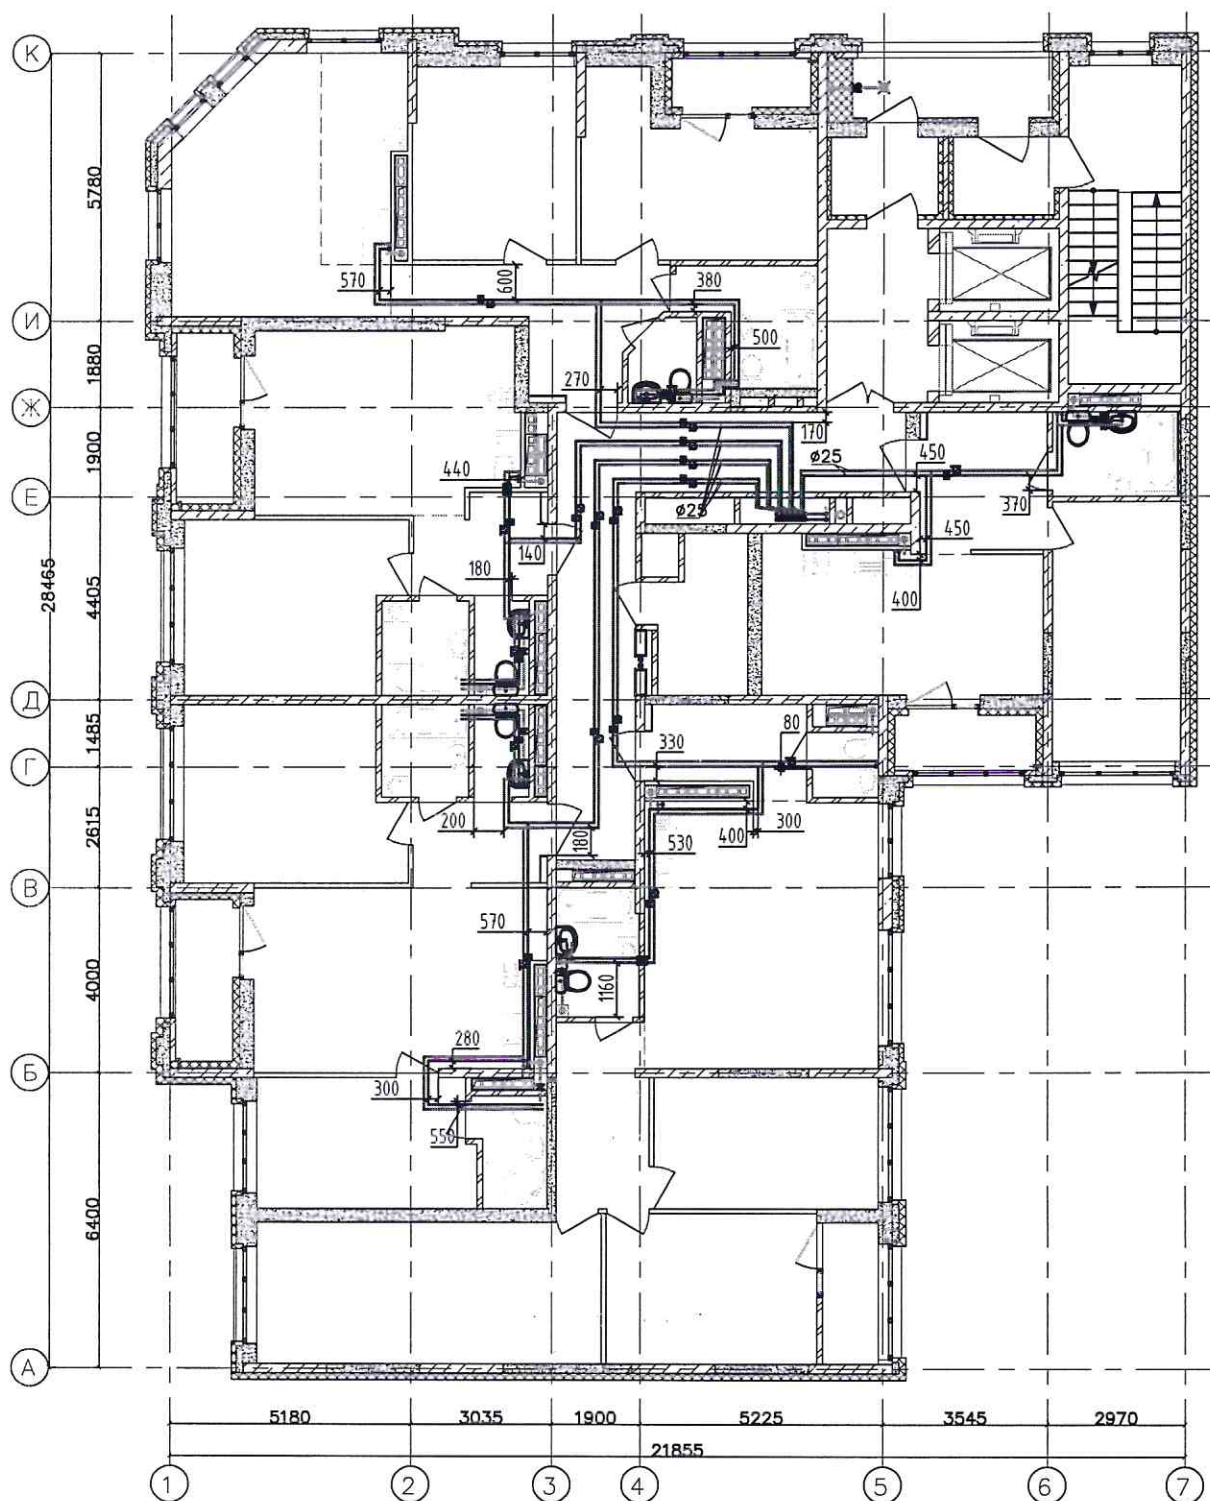

Условные обозначения:

----- - трубная разводка в полу систем водоснабжения

450 - расстояние от стены до центра между трубами

Примечания:

1. Размеры даны в мм.
2. Работы выполнены в соответствии с проектом 123-2021-1Д-ВК изм.3.
3. Работы выполнены согласно СП 73.13330.2016 "Внутренние санитарно-технические системы".
4. Расстояние от стены до оси первой по ходу трубы с учетом погрешности допускается до 50мм.
5. Межтрубное расстояние: по коридорам - 100мм, по квартирам - 70-120мм.
6. Минимальный радиус изгиба для труб: $\Phi 16$ мм - 80мм; $\Phi 20$ мм - 100мм; $\Phi 25$ мм - 125мм; $\Phi 32$ мм - 160мм.

Кол.уч.	Изм.	Лист	Исполн.	Дата
Разработал	Усманов			04.24
Проверил	Байрамалов			
Утвердил				

123-2021-1Д-ВК.ИД

Многоэтажная блок-секция 1Д многоквартирного жилого здания секционного типа с встроенными помещениями общественного назначения (№ 1Д по ПЗУ) 12 этаж строительства по адресу: Свердловская область, г.Екатеринбург, ул.Степана Разина, ул.Щорса, ул.Чапаева


Секция 1Д

Стадия	Лист	Листов
ИД	1	1

Исполнительная схема №13р.
Горизонтальная разводка (в полу) систем водоснабжения В1, ТЗ на 14 этаже

ООО "БИЗОН",
г.Екатеринбург

Исполнительная схема № 14р. Горизонтальная разводка (в полу) систем водоснабжения В1, ТЗ на 15 этаже

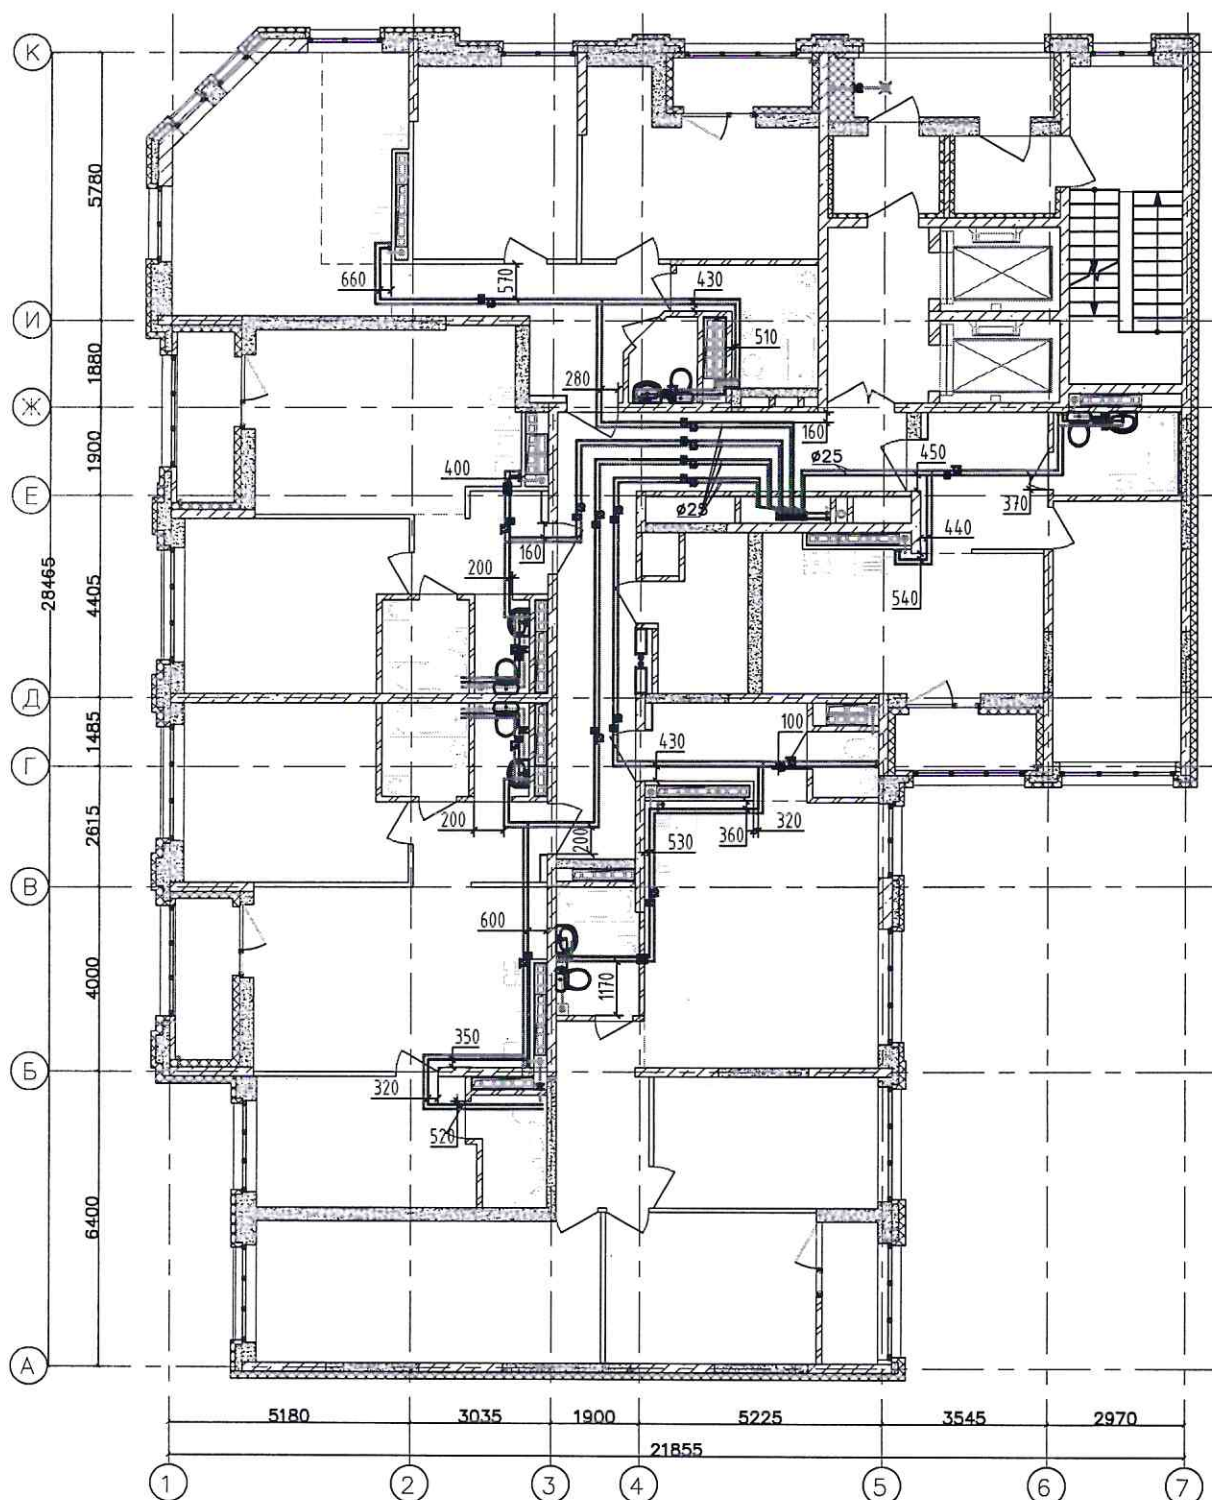

Примечания:


1. Размеры даны в мм.
2. Работы выполнены в соответствии с проектом 123-2021-1Д-ВК изм.3.
3. Работы выполнены согласно СП 73.13330.2016 "Внутренние санитарно-технические системы".
4. Расстояние от стены до оси первой по ходу трубы с учетом погрешности допускается до 50мм.
5. Межтрубное расстояние: по коридорам - 100мм, по квартирам - 70-120мм.
6. Минимальный радиус изгиба для труб:
 $\Phi 16\text{мм}$ - 80мм; $\Phi 20\text{мм}$ - 100мм; $\Phi 25\text{мм}$ - 125мм; $\Phi 32\text{мм}$ - 160мм.

Условные обозначения:

----- - трубная разводка в полу систем водоснабжения
 450 - расстояние от стены до центра между труб

					123-2021-1Д-ВК.ИД			
					Многоэтажная блок-секция 1Д многоквартирного жилого здания секционного типа с встроенными помещениями общественного назначения (№ 1Д по ПЗУ) - 12 этап строительства по адресу: Свердловская область, г.Екатеринбург, ул.Глеба Разина, ул.Щорса, ул.Чапаева			
Колуч.	Изм.	Изм.	Изм.	Изм.	Секция 1Д	Студия	Лист	Листов
Разработал	Узримов			04.24		ИД	1	1
Проверил	Байрамалов			04.24				
Утвердил								
					Исполнительная схема №14р. Горизонтальная разводка (в полу) систем водоснабжения В1, ТЗ на 15 этаже			ООО "БИЗОН", г.Екатеринбург

Исполнительная схема № 15р. Горизонтальная разводка (в полу) систем водоснабжения В1, ТЗ на 16 этаже

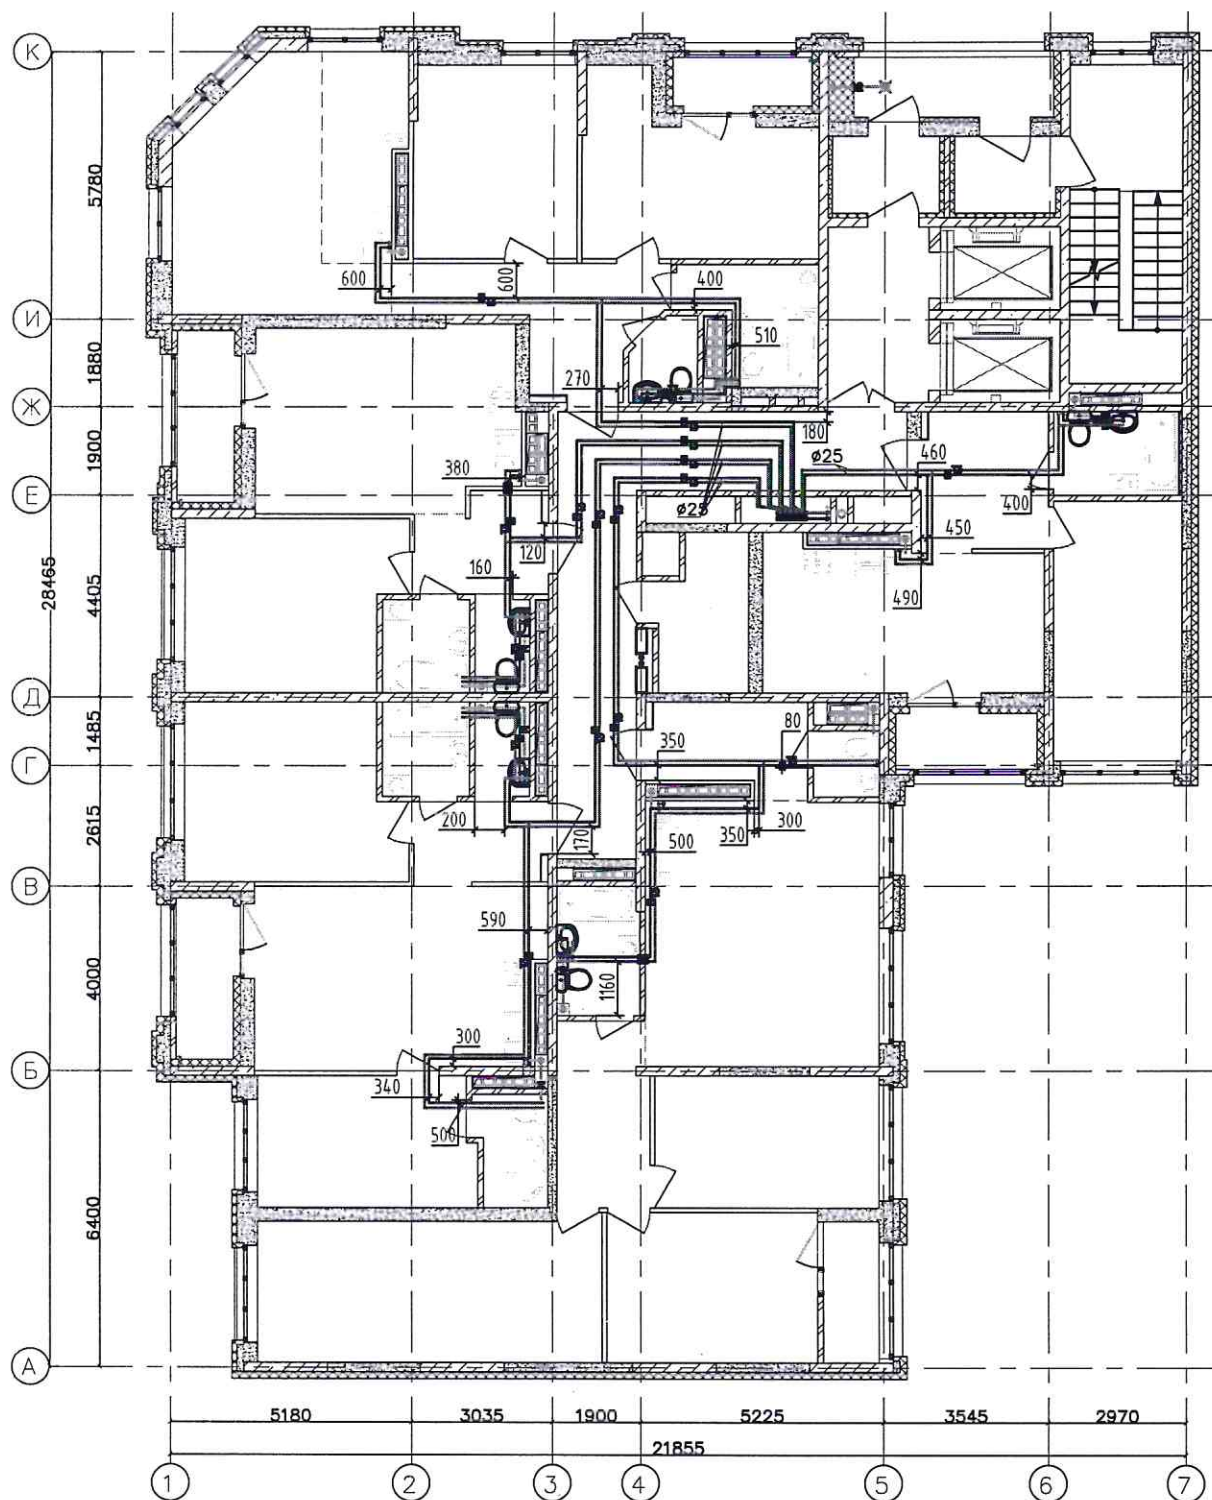

Условные обозначения:

----- - трубная разводка в полу систем водоснабжения

450 - расстояние от стены до центра между труб

Примечания:

1. Размеры даны в мм.
2. Работы выполнены в соответствии с проектом 123-2021-1Д-ВК.изм.3.
3. Работы выполнены согласно СП 73.13330.2016 "Внутренние санитарно-технические системы".
4. Расстояние от стены до оси первой по ходу трубы с учетом погрешности допускается до 50мм.
5. Межтрубное расстояние: по коридорам - 100мм, по квартирам - 70-120мм.
6. Минимальный радиус изгиба для труб:
 $\Phi 16\text{мм}$ - 80мм; $\Phi 20\text{мм}$ - 100мм; $\Phi 25\text{мм}$ - 125мм; $\Phi 32\text{мм}$ - 160мм.

					123-2021-1Д-ВК.ИД			
					Многоэтажная блок-секция 1Д многоквартирного жилого здания секционного типа с встроенными помещениями общественного назначения (№ 1Д по ПЗУ) - 12 этап строительства по адресу: Свердловская область, г.Екатеринбург, ул.Степана Разина, ул.Шорса, ул.Чапаева			
Кол.уч.	Исполн.	№ док.	Подпись	Дата	Секция 1Д	Студия	Лист	Листов
Разработал	Черников	04.24				ИД	1	1
Проверил	Байрамаев	04.24						
Утвердил					Исполнительная схема №15р. Горизонтальная разводка (в полу) систем водоснабжения В1, ТЗ на 16 этаже			ООО "БИЗОН", г.Екатеринбург