


Условные
обозначения
 ● N – Номер узла закладных
элементов
 --- Труба ПНД Ø25мм




Изм.	Код	Лист	№ док.	Подпис.	Дата	Исполнительная схема №02-ЭЛКЖ от 13.04.2020 Многоэтажный жилой дом с нежилыми помещениями на первых этажах и подземной автостоянкой по ул. Степана Разина в Чкаловском районе г. Екатеринбурга			
Разраб.	Пробото	Калач				Секция 1М Электроосвещение Строительное задание	Стадия ИД	Лист 1	Листов 2
Проверил	Калач					2 этаж План прокладки трубопроводов групповой сети электроосвещения	ООО "ВилорЭлектромонтаж"	Формат А2	

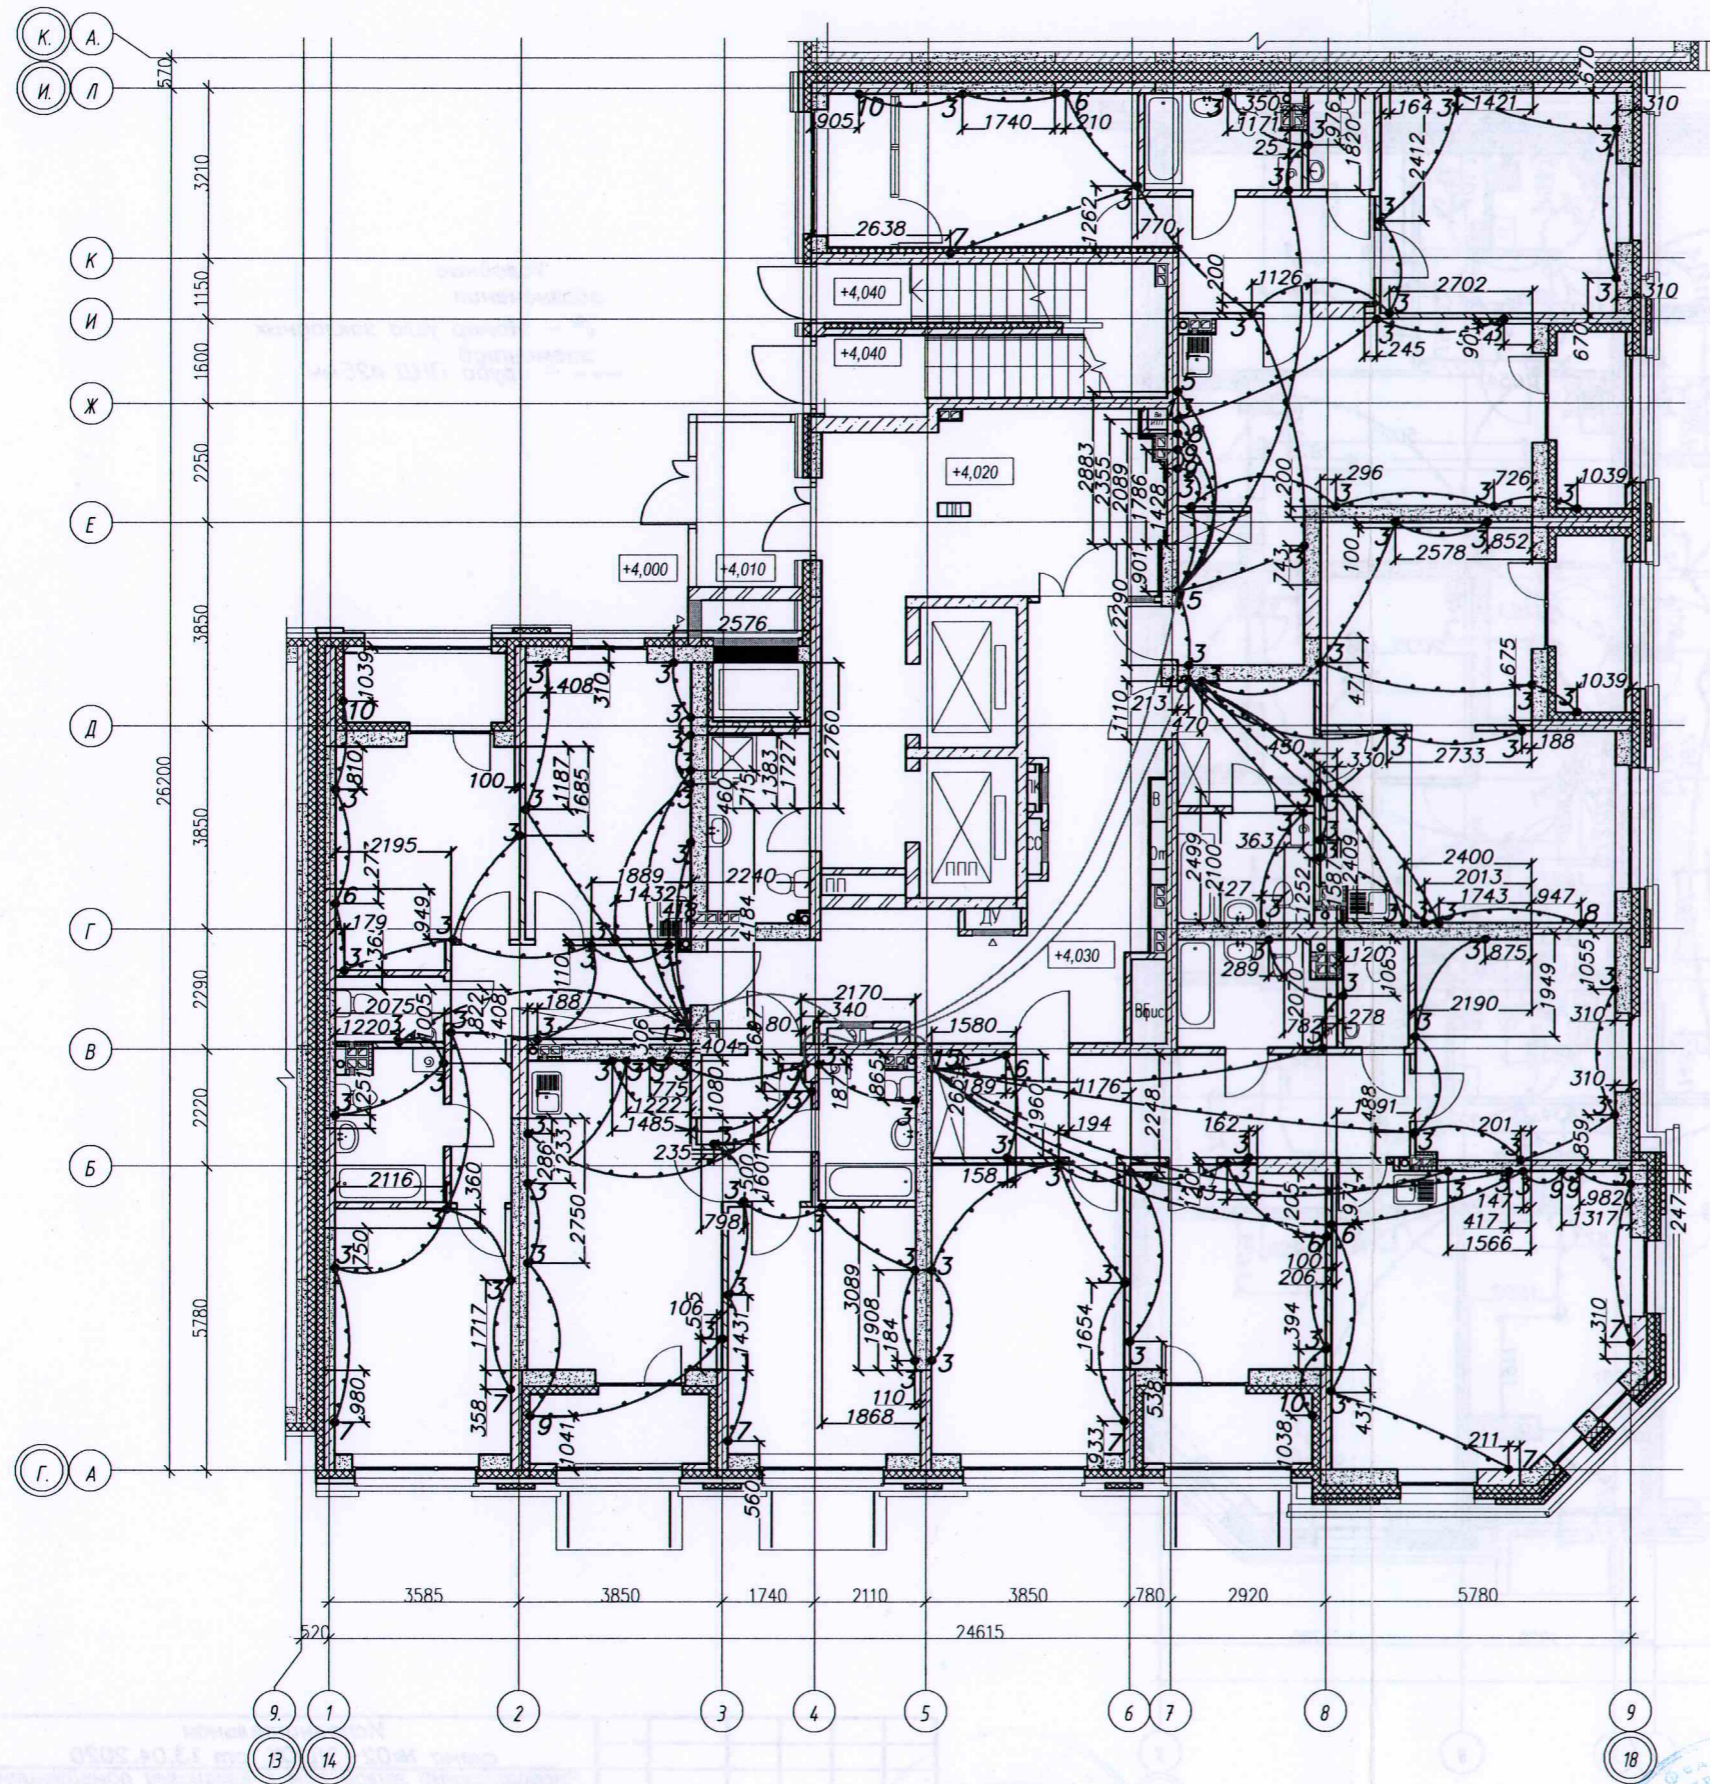

Условные обозначения
 ● N – Номер узла закладных элементов
 — — Труба ПНД Ø25мм
 — — Труба ПНД Ø32мм




Исполнительная схема №02 - ЭЛ.К.К. от 13.04.2020					
Многоэтажный жилой дом с нежилыми помещениями на первых этажах и подземной автостоянкой по ул. Степана Разина в Чкаловском районе г. Екатеринбурга					
Изм.	Колуч	Лист	№ док	Подпис	Дата
Разраб.	Пробото	Калач			
Провери	л				
Секция 1М Электроосвещение Строительное задание				Стади	Лист
				ИД	2
2 этаж План прокладки трубопроводов групповой розеточной сети в плите перекрытия				000 "ВилорЭлектромонтаж"	

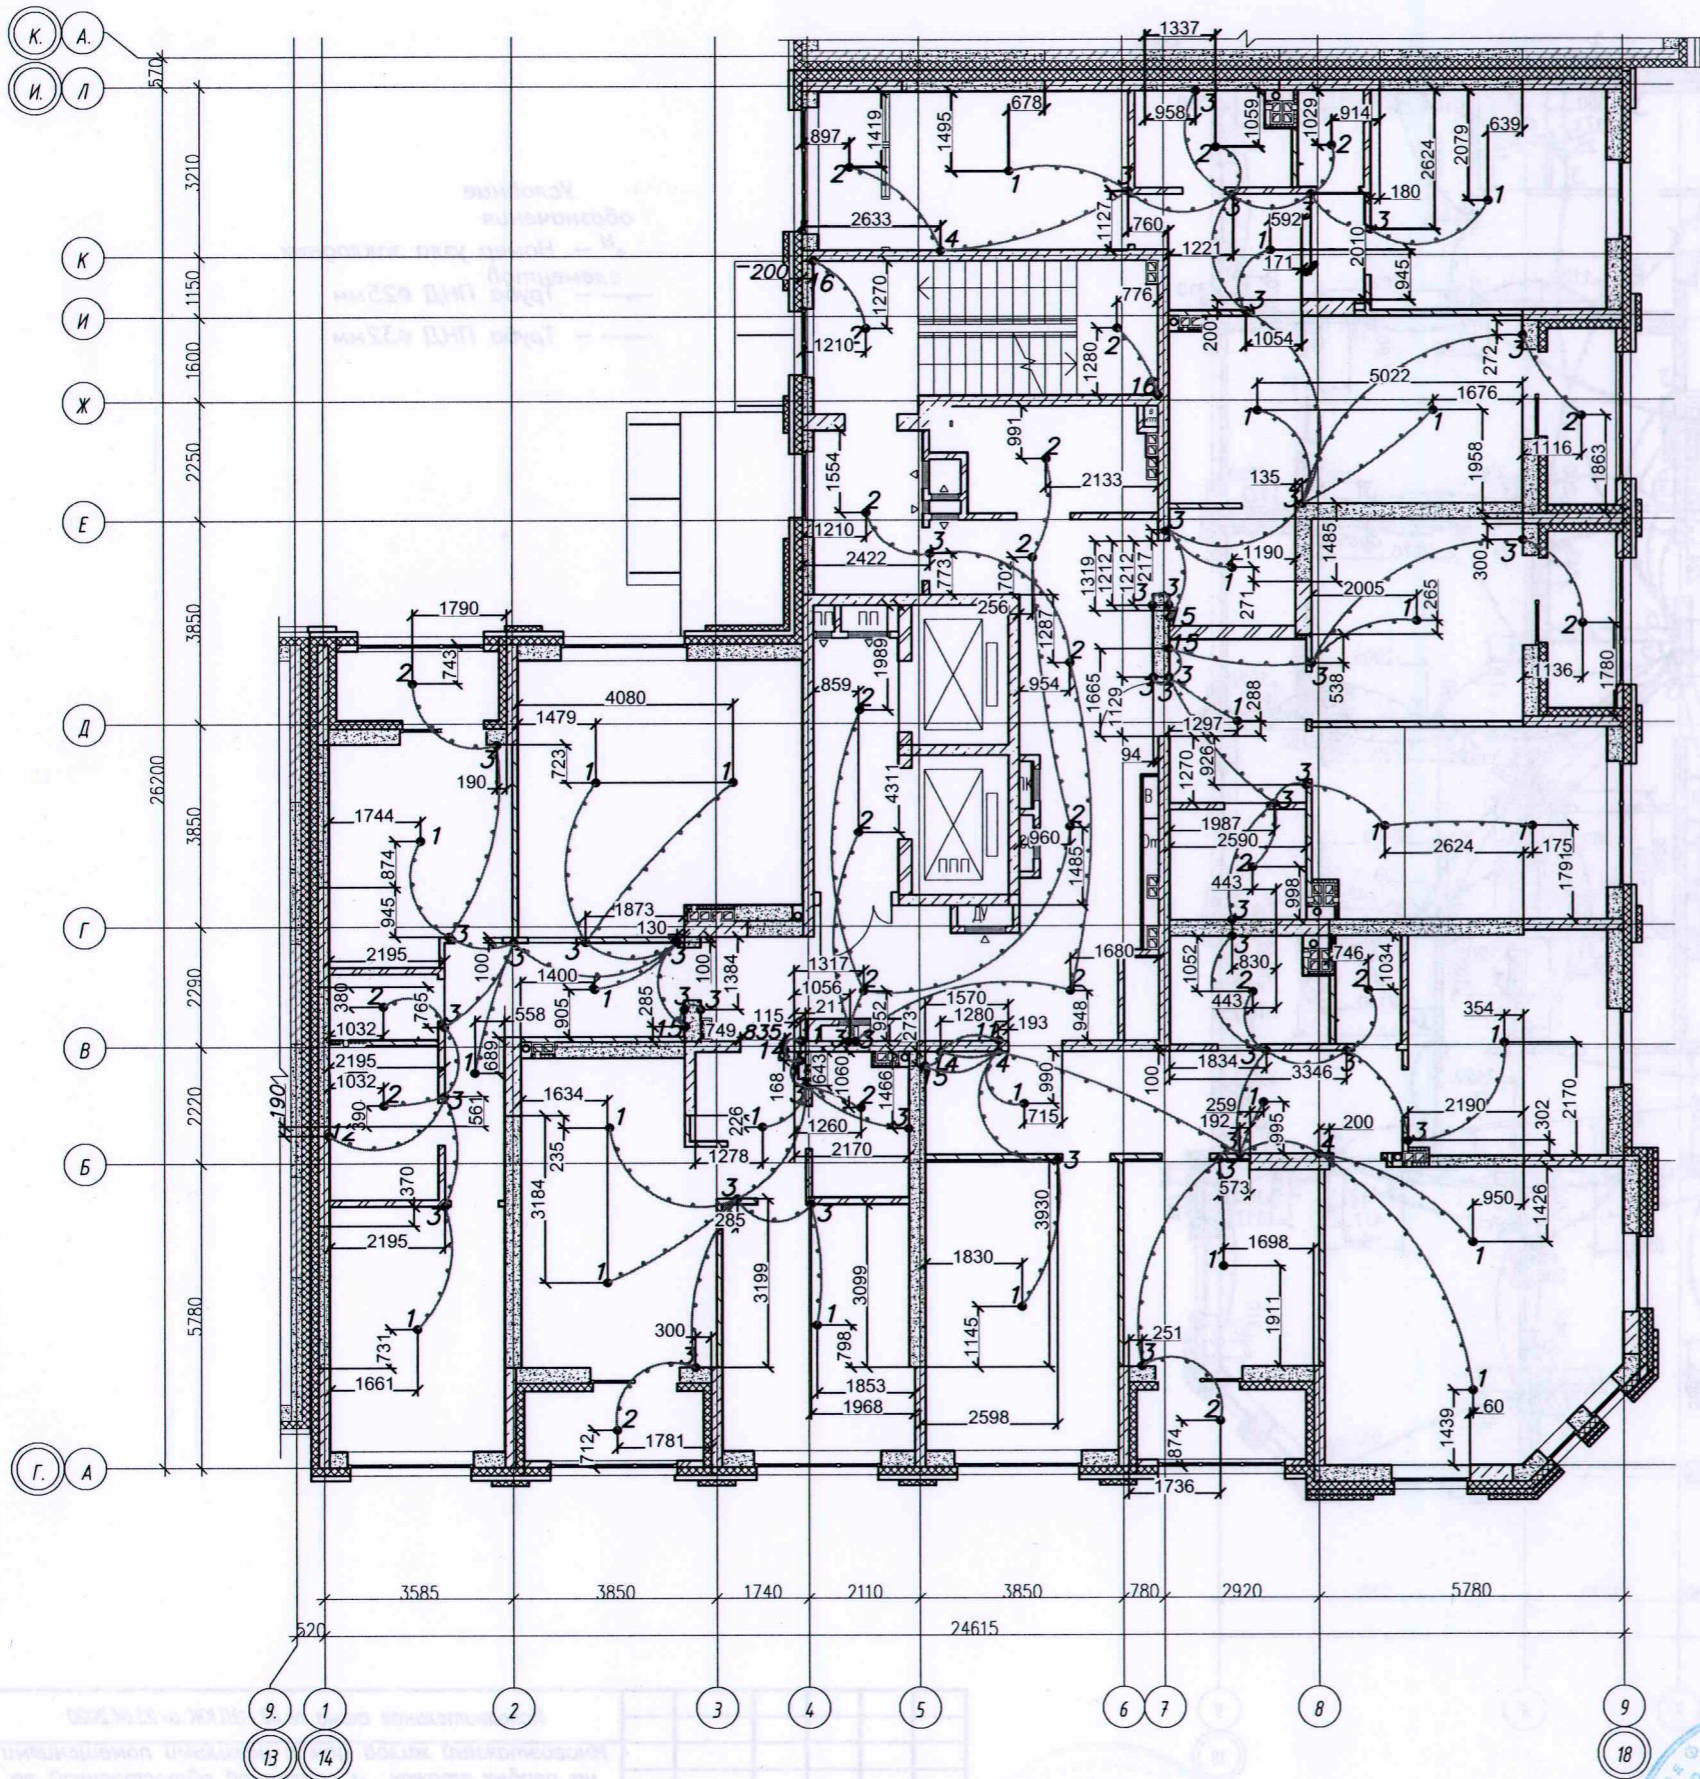

Условные
обозначения
 •^N – Номер узла закладных
элементов
 --- Труба ПНД \varnothing 25мм




Исполнительная схема № 03 - Эл.КЖ. от 23.04.2020					
Многоэтажный жилой дом с нежилыми помещениями на первых этажах и подземной автостоянкой по ул. Степана Разина в Чкаловском районе г. Екатеринбурга					
Изм.	Код	Лист	№ док.	Подпис.	Дата
Разраб.	Пробото	рков	Калач		
Провери	л				
Секция 1М Электроосвещение Строительное задание				Стади я	Лист
				ИД	1
				Листов	2
3 этаж План прокладки трубопроводов групповой сети электроосвещения				000 "ВилорЭлектроМонтаж"	

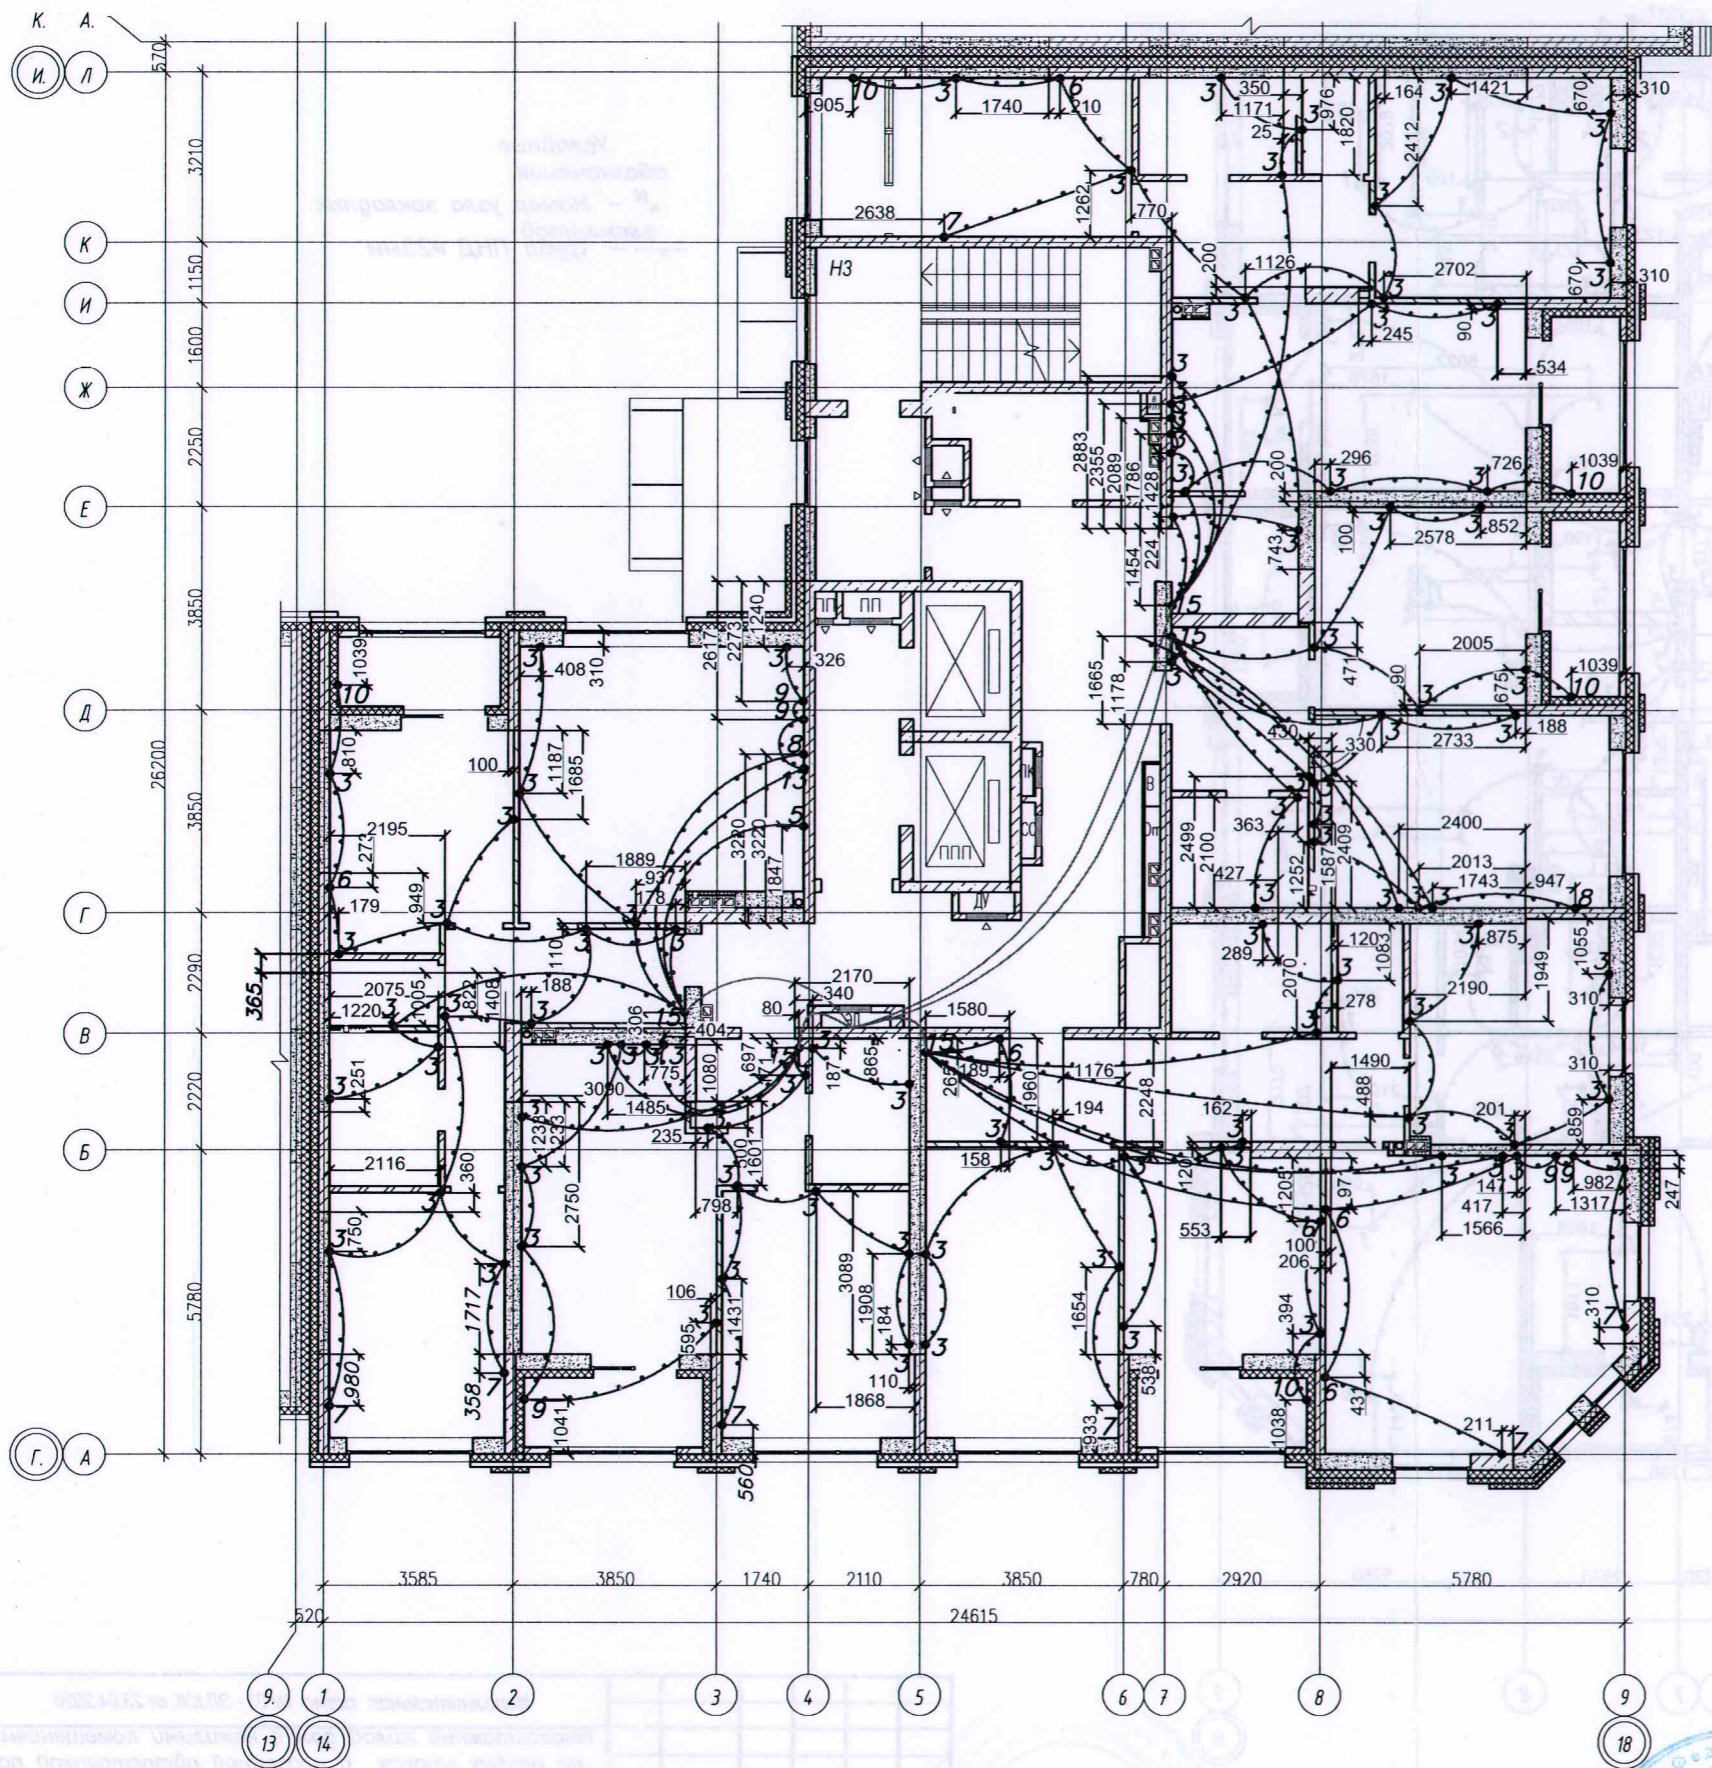

Условные обозначения
 • N – Номер узла закладных элементов
 — — Труба ПНД \varnothing 25мм
 — — Труба ПНД \varnothing 32мм




Изм.	Коды	Лист	№ док	Подпис	Дата
Разраб.	Пробото	рков			
Провери	Калач				
Исполнительная схема № 03 - ЭЛ.КЖ. от 23.04.2020					
Многоэтажный жилой дом с нежилыми помещениями на первых этажах и подземной автостоянкой по ул. Степана Разина в Чкаловском районе г. Екатеринбурга					
Секция 1М Электроосвещение Строительное задание				Стади	Лист
				ИД	2
3 этаж План прокладки трубопроводов групповой розеточной сети в плите перекрытия				000 "ВилорЭлектроМонтаж"	

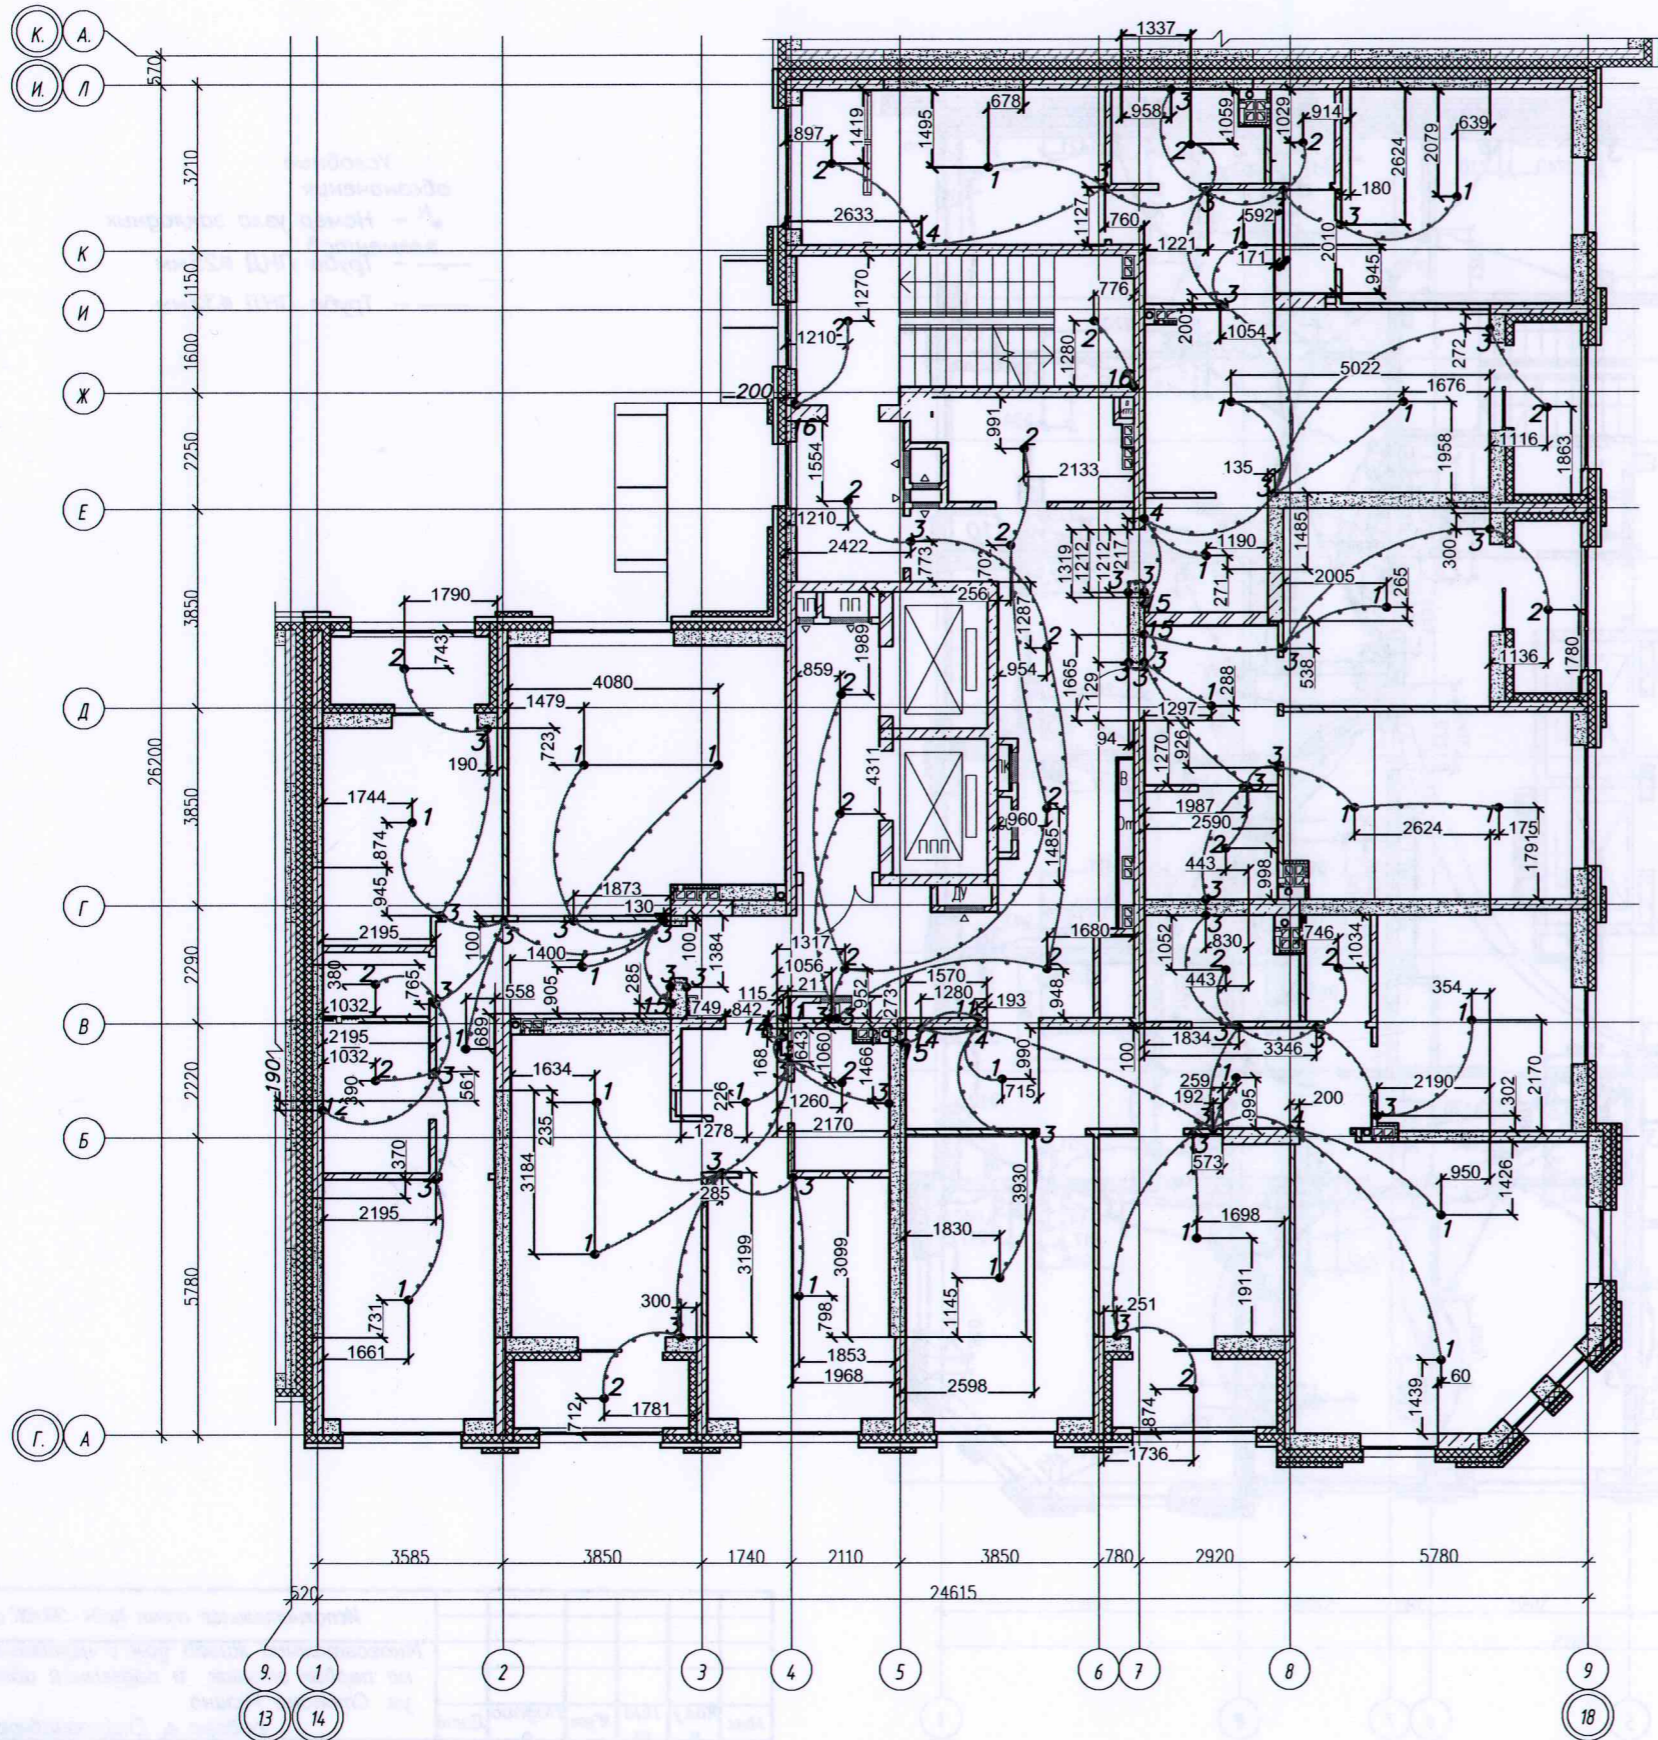

Условные
обозначения
 •^N – Номер узла закладных
элементов
 — Труба ПНД Ø25мм

Инв. № подл. Подпись и дата. Взам. инв. №


Исполнительная схема № 04 - ЭЛ.КЖ. от 03.05.2020					
Многоэтажный жилой дом с нежилыми помещениями на первых этажах и подземной автостоянкой по ул. Степана Разина в Чкаловском районе г. Екатеринбурга					
Изм.	Код	Лист	№ док.	Подпись	Дата
Разраб.	Пробото	Калач			
Проверил	Калач				
Секция 1М Электроосвещение Строительное задание				Стадия	Лист
				ИД	1
				Листов	2
4 этаж План прокладки трубопроводов групповой сети электроосвещения				000 "ВилорЭлектромонтаж"	
Формат А2					

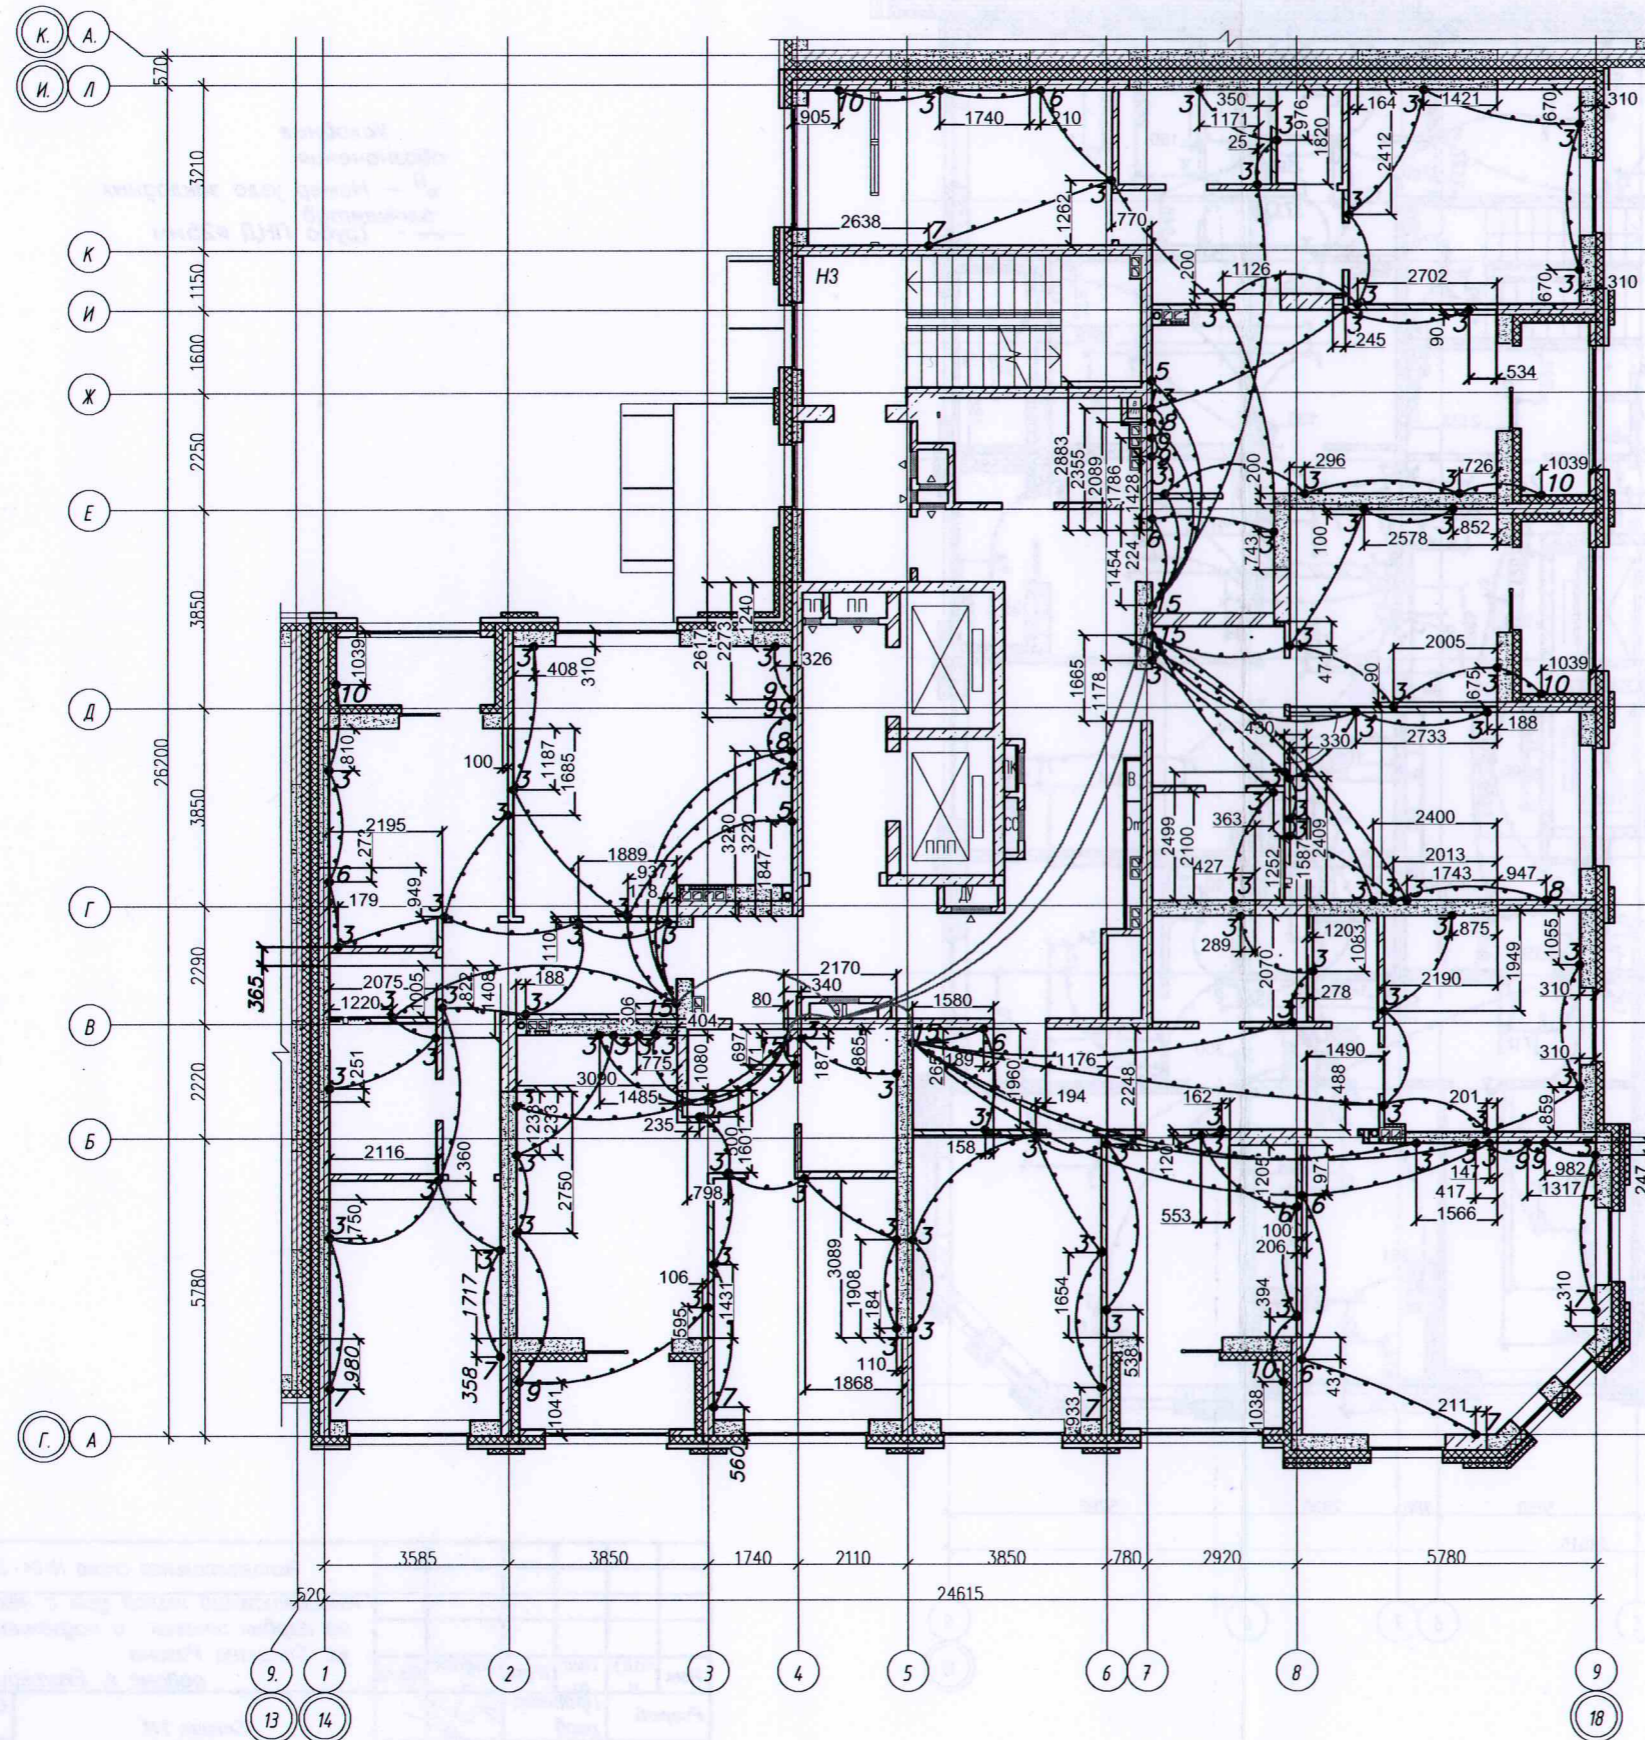

Условные обозначения
 •^N – Номер узла закладных элементов
 — — Труба ПНД \varnothing 25мм
 — — Труба ПНД \varnothing 32мм


Инв. № подл. Подпись и дата. Взам. инв. №

Исполнительная схема № 04 - ЭЛ.КЖ. от 03.05.2020					
Многоэтажный жилой дом с нежилыми помещениями на первых этажах и подземной автостоянкой по ул. Степана Разина в Чкаловском районе г. Екатеринбурга					
Изм.	Код	Лист	№ док.	Подпись	Дата
Разраб.	Проберков	Калач		<i>[Signature]</i>	
Проберков	Калач			<i>[Signature]</i>	
Секция 1М Электроосвещение Строительное задание				Стадия	Лист
				ИД	2
4 этаж План прокладки трубопроводов групповой розеточной сети в плите перекрытия				000 "ВилорЭлектромонтаж"	
Формат А2					

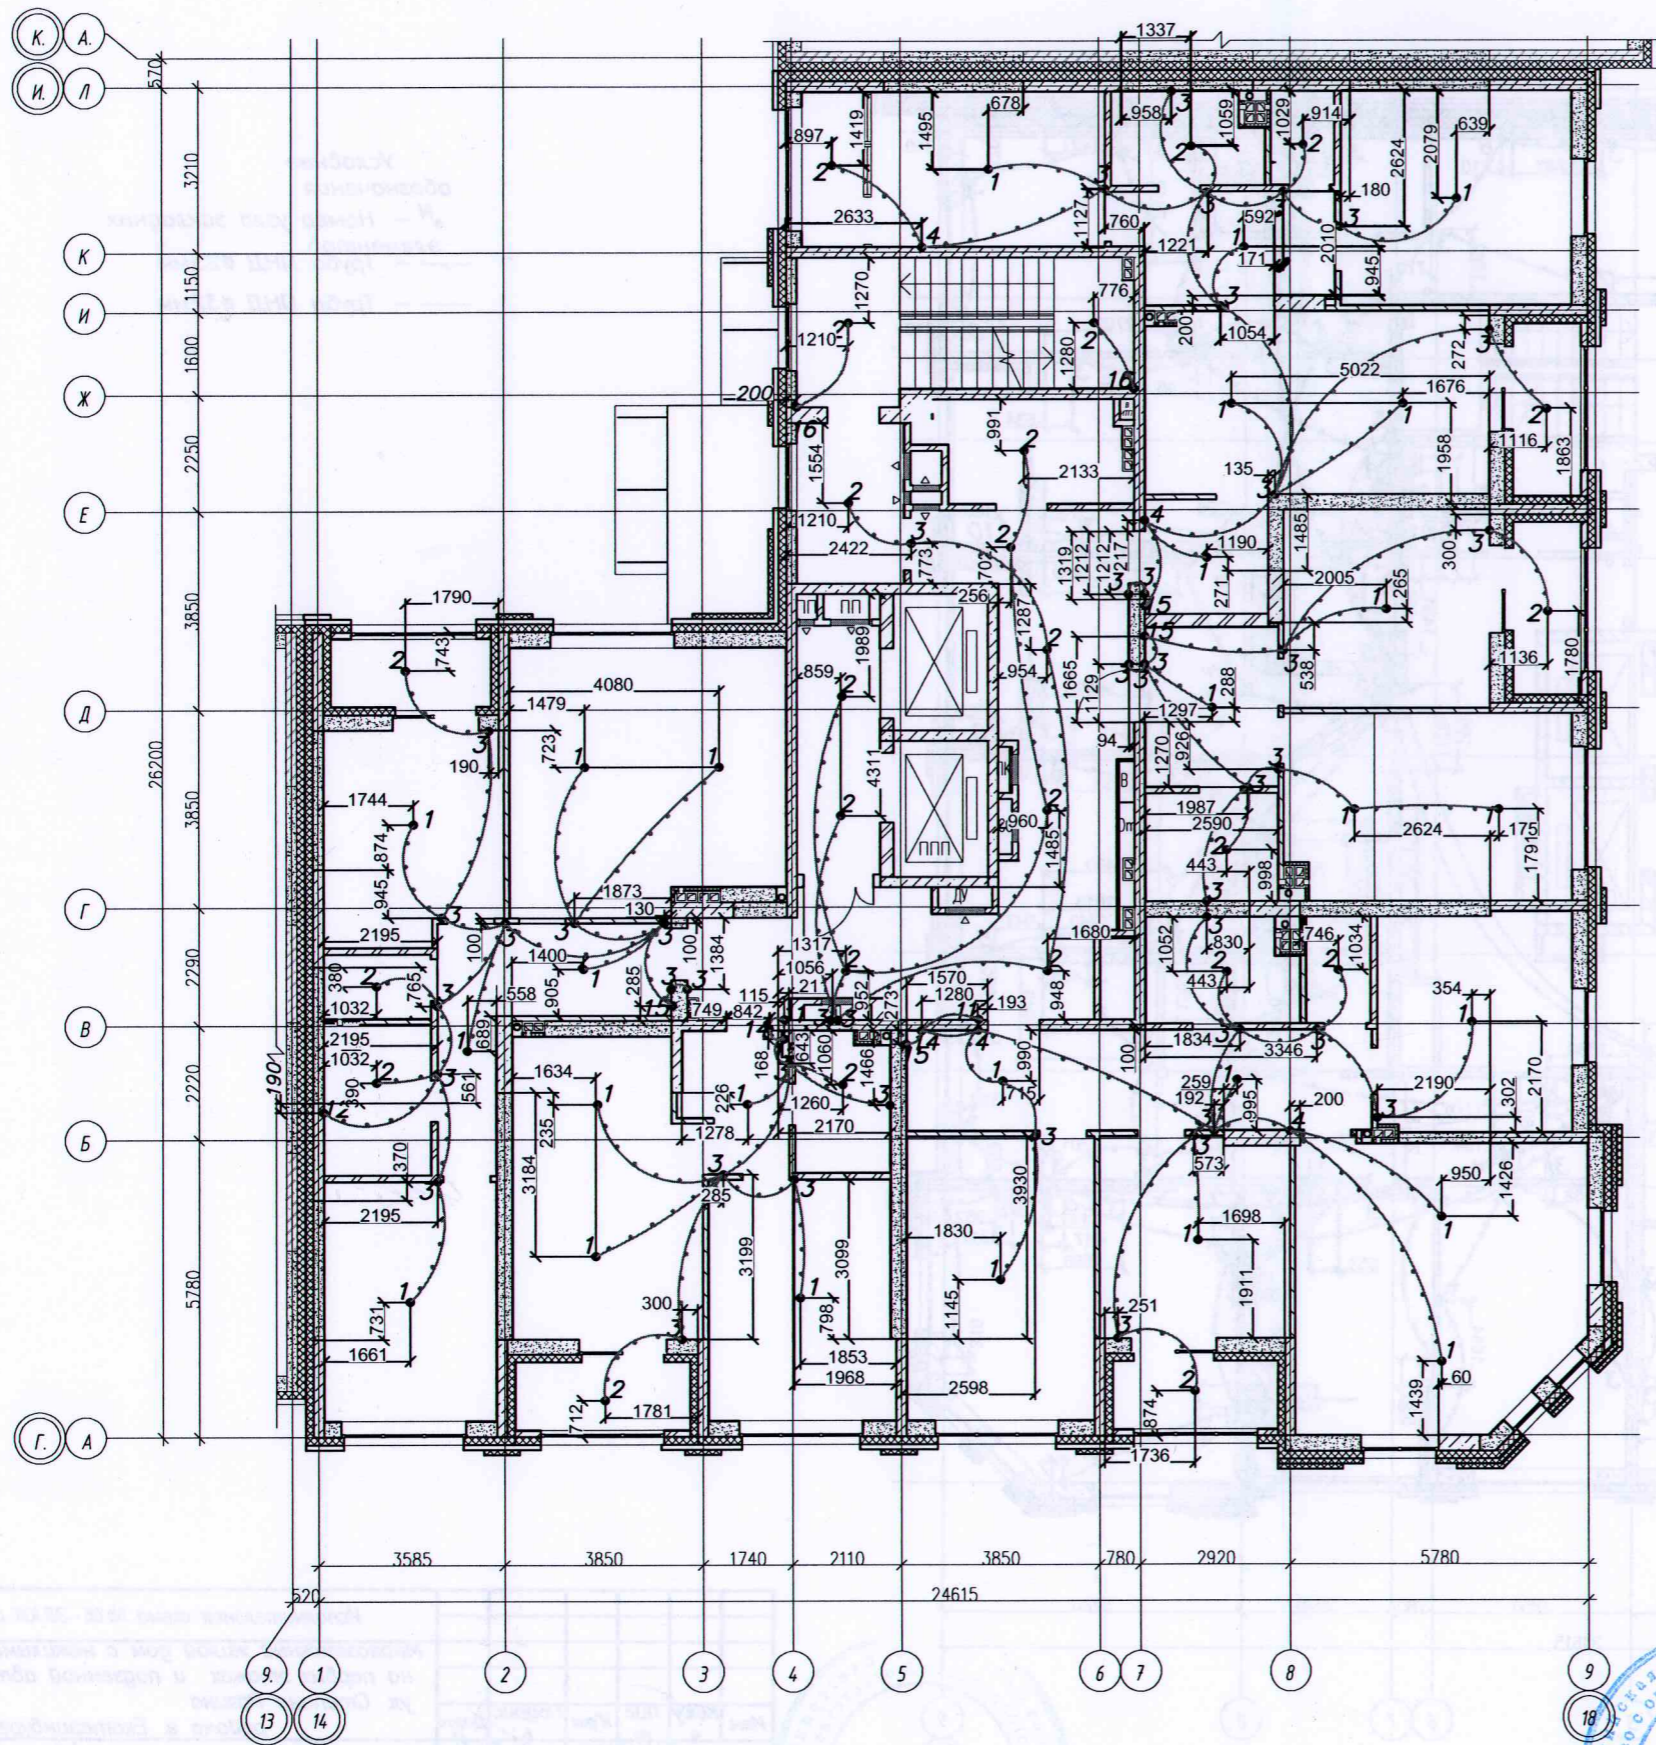


Условные обозначения
 • N – Номер узла закладных элементов
 — Труба ПНД Ø25мм

Инв № подл. Подпись и дата. Взам инв. №

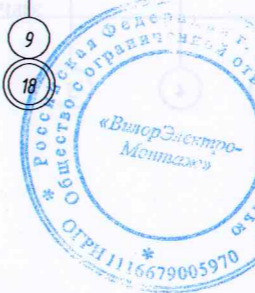


Исполнительная схема № 05 - ЭЛ.К.К. от 11.05.2020						
Многоэтажный жилой дом с нежилыми помещениями на первых этажах и подземной автостоянкой по ул. Степана Разина в Чкаловском районе г. Екатеринбурга						
Изм.	Кол. и	Лист	№ док	Подпис	Дата	Стация
Разраб.	Пробото	рков	Калач	<i>[Signature]</i>		Лист
Провери	Калач					Листов
Секция 1М Электроосвещение Строительное задание						ИД
5 этаж План прокладки трубопроводов групповой сети электроосвещения						000 "ВилорЭлектромонтаж"
Формат А2						

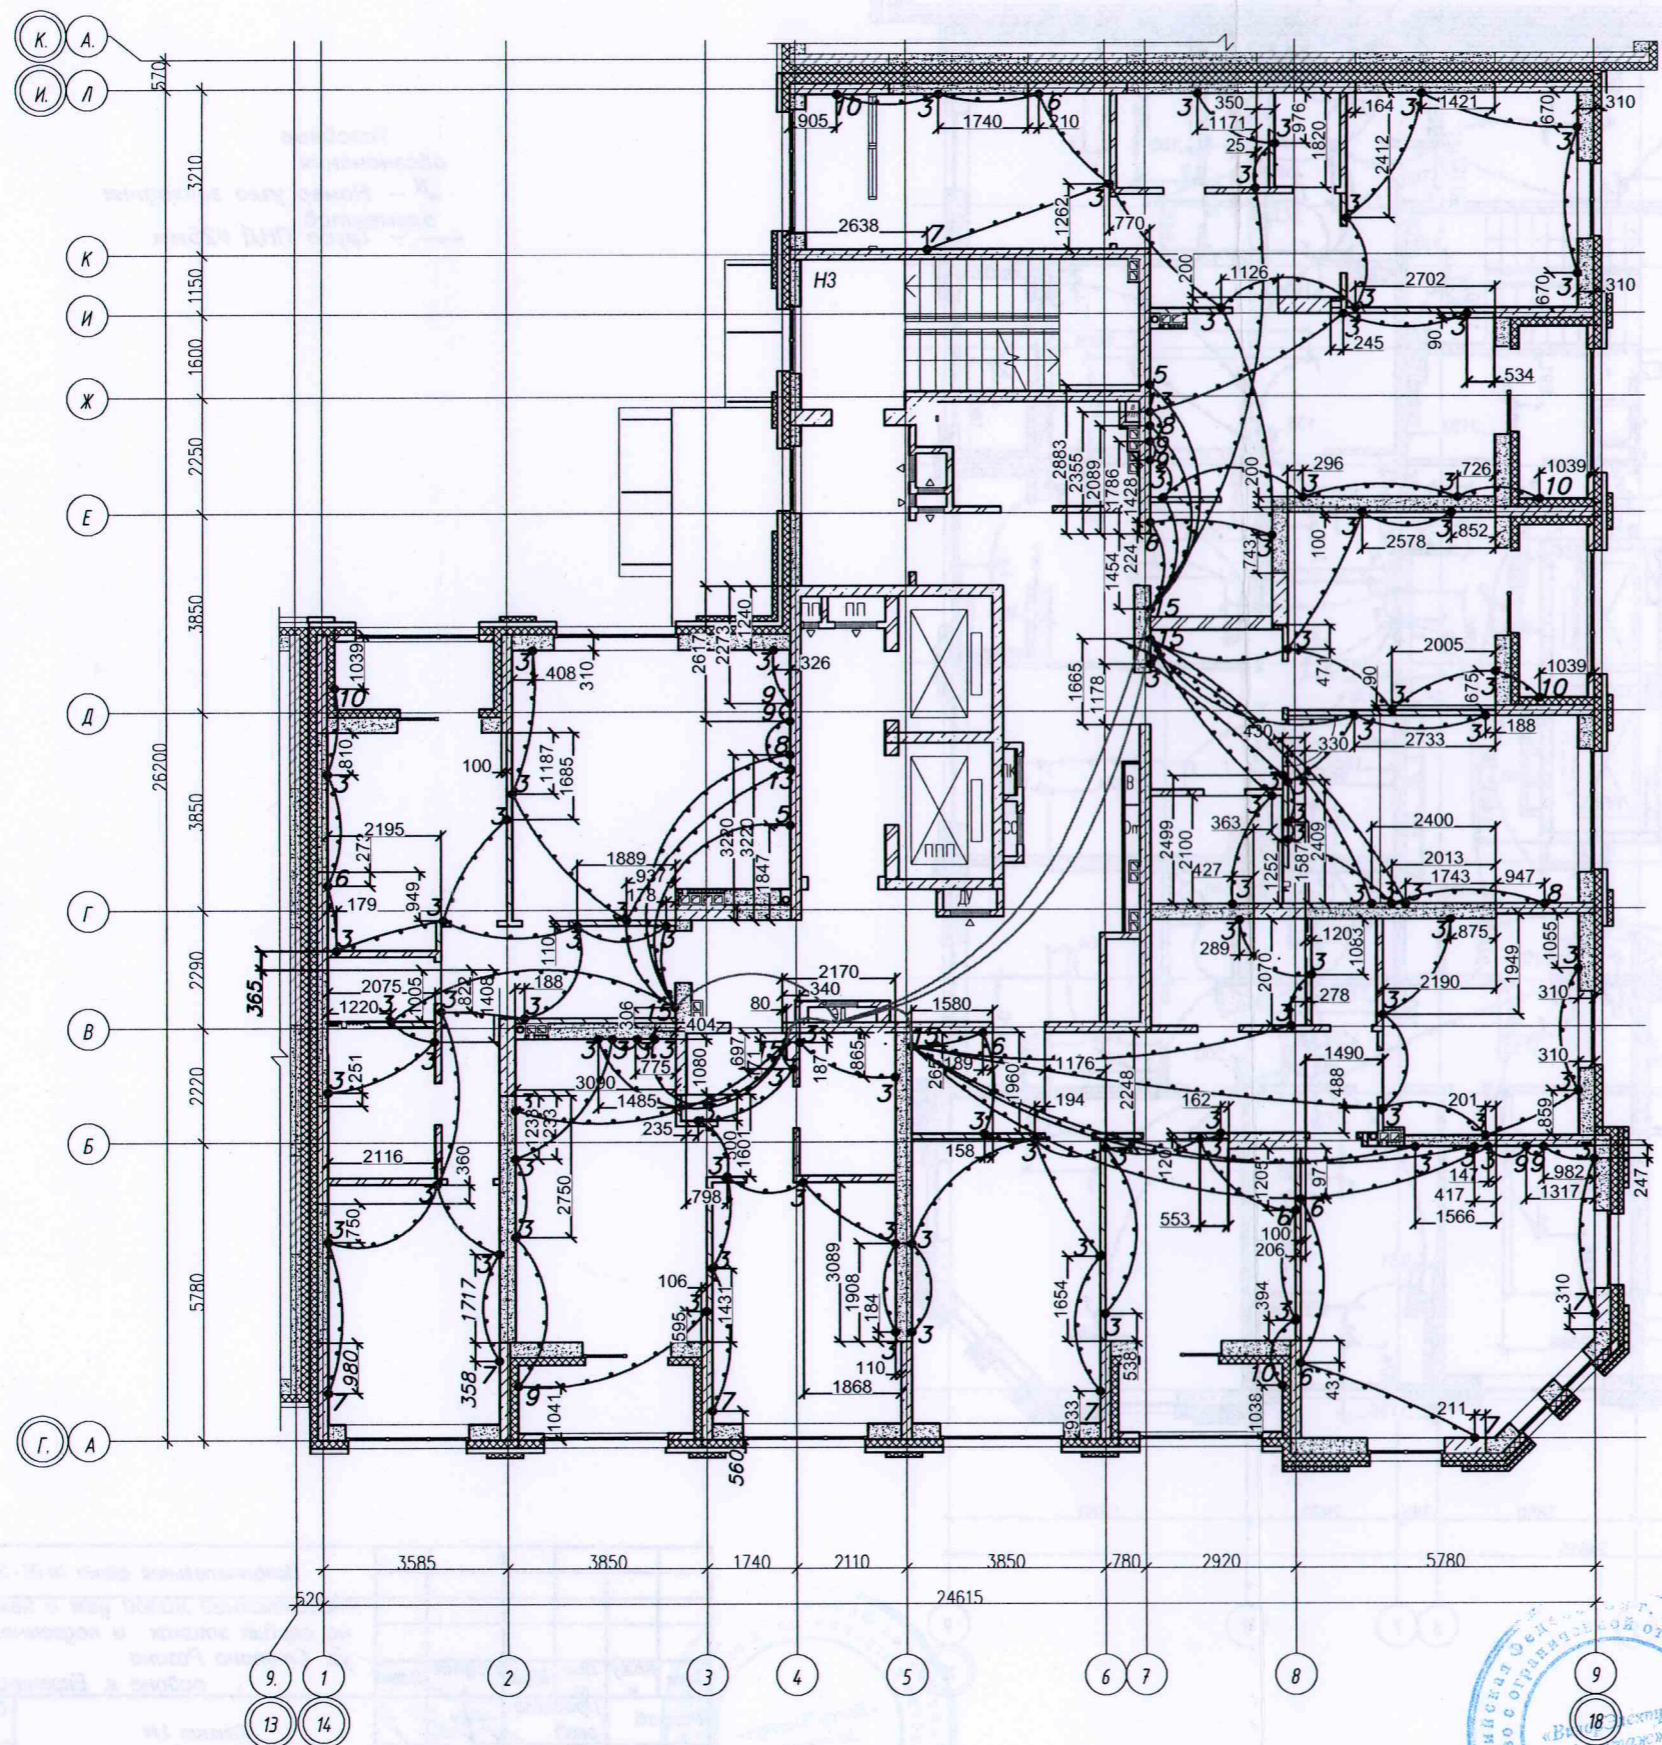


Условные обозначения
 •^N – Номер узла закладных элементов
 - - Труба ПНД \varnothing 25мм
 - - Труба ПНД \varnothing 32мм

Инв. № подл. Подпись и дата. Взам. инв. №

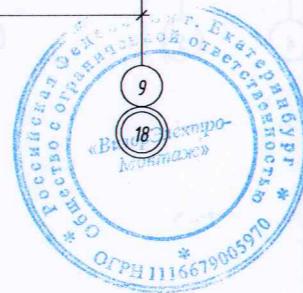

Исполнительная схема № 05 - ЭЛ.КОЖ. от 11.05.2020					
Многоэтажный жилой дом с нежилыми помещениями на первых этажах и подземной автостоянкой по ул. Степана Разина в Чкаловском районе г. Екатеринбург					
Изм.	Код	Лист	№ док	Подпись	Дата
Разраб.	Пробото	Калач			
Проверил	Калач				
Секция 1М Электроосвещение Строительное задание				Стадия	Лист
				ИД	2
5 этаж План прокладки трубопроводов групповой розеточной сети в плите перекрытия				000	
				"ВилорЭлектромонтаж"	
Формат А2					

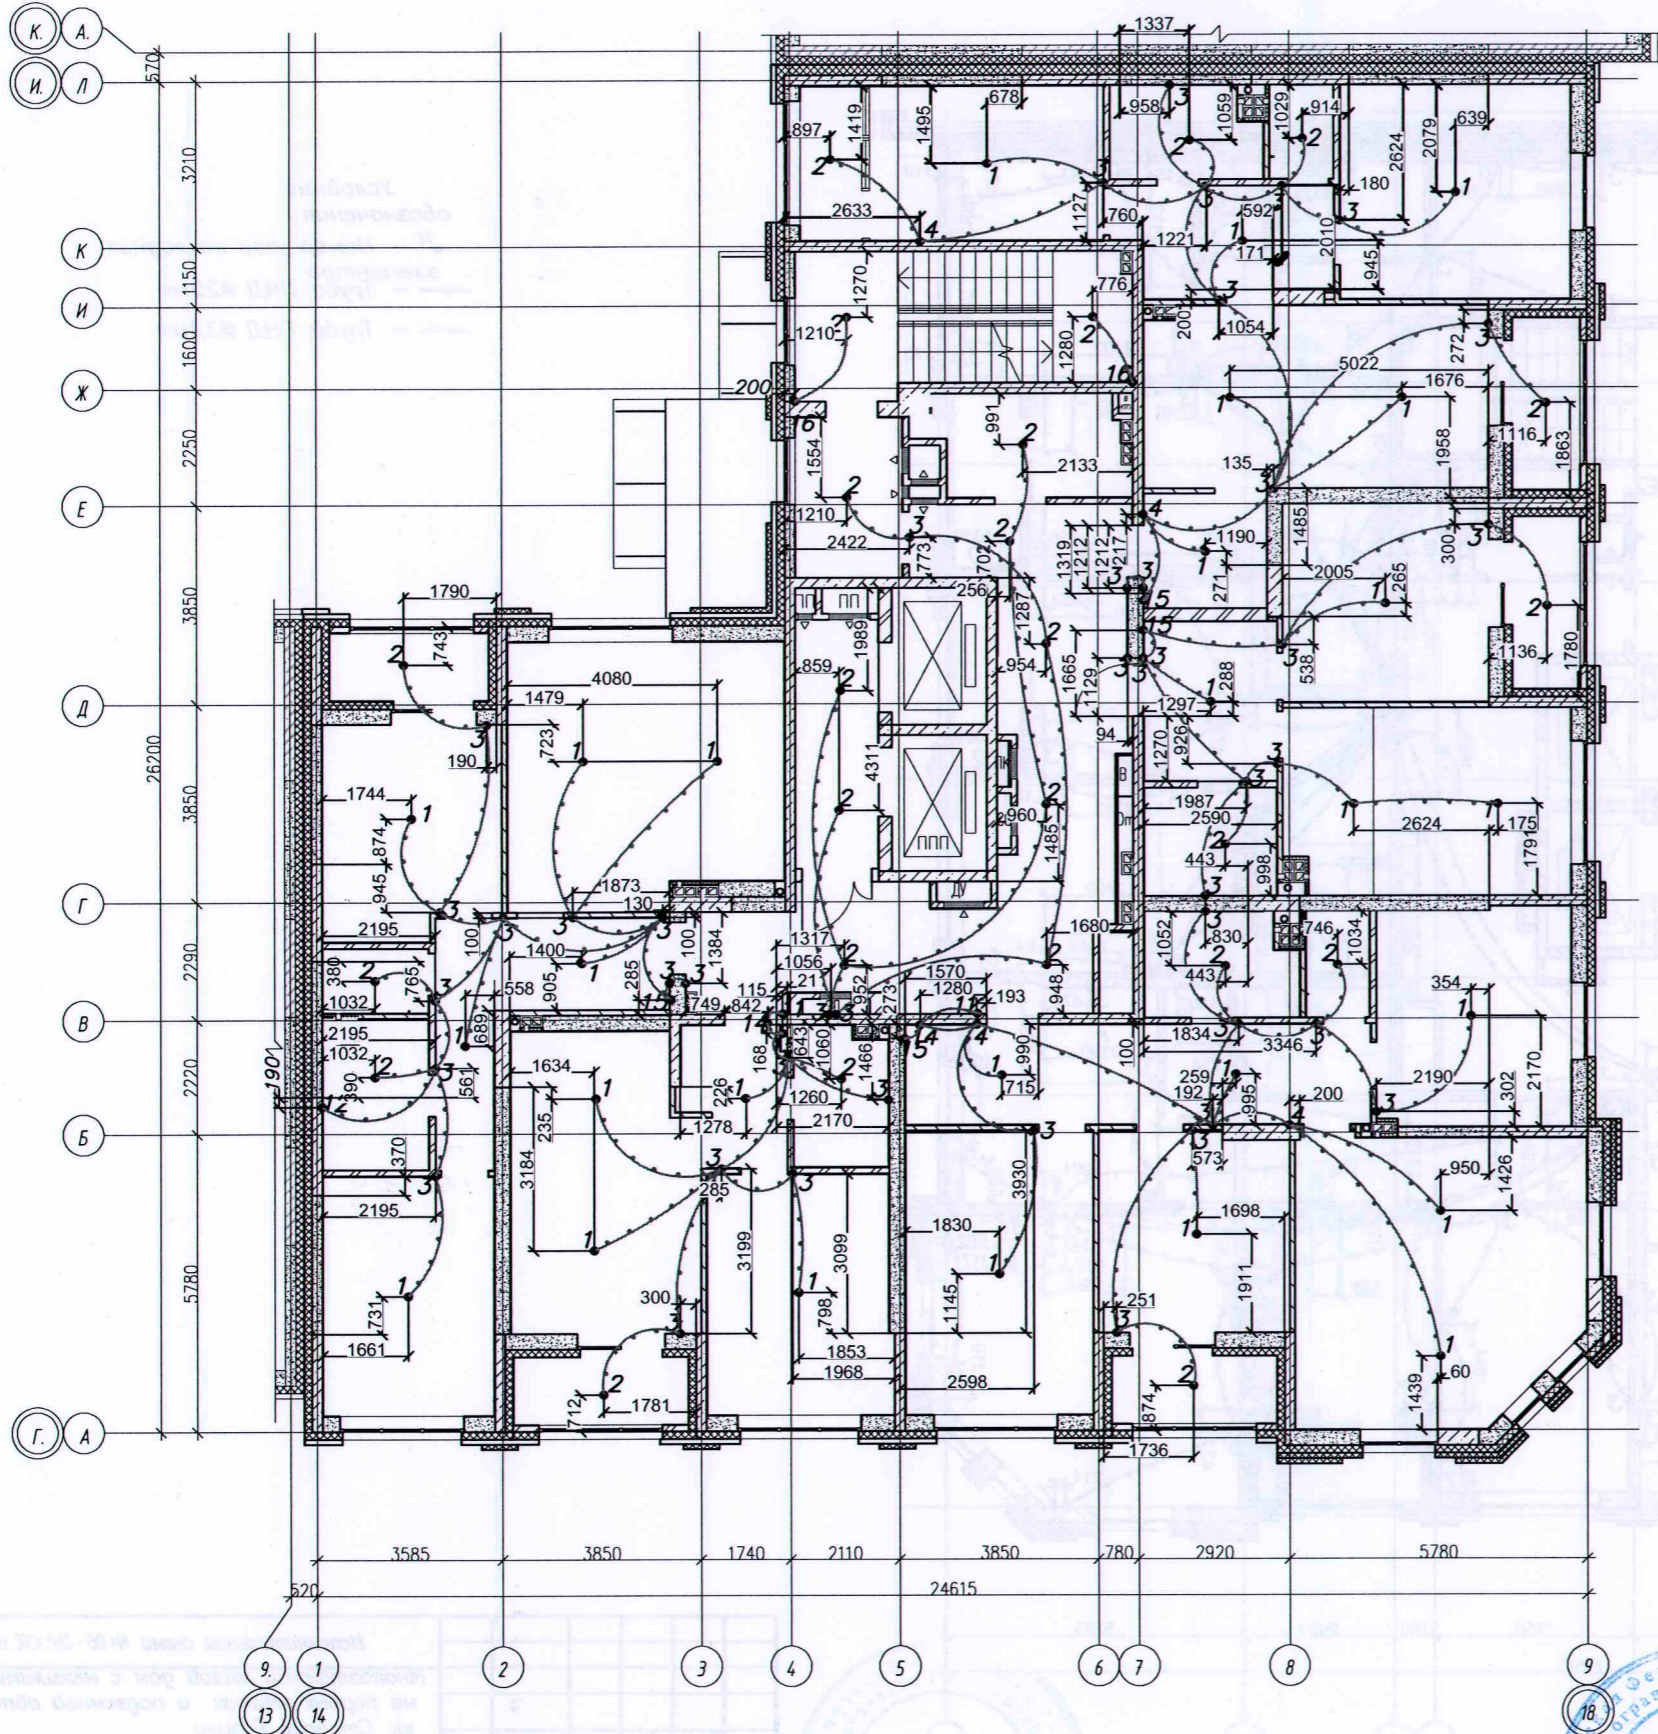


Условные обозначения
 • N – Номер узла закладных элементов
 --- Труба ПНД Ø25мм

Инв. № подл. Подпись и дата. Взам. инв. №




Исполнительная схема № 06 - ЭЛ.КЖ. от 19.05.2020						Многоэтажный жилой дом с нежилыми помещениями на первых этажах и подземной автостоянкой по ул. Степана Разина в Чкаловском районе г. Екатеринбург			
Изм.	Код	Лист	№ док.	Подпись	Дата	Секция 1М Электроосвещение Строительное задание	Стадия	Лист	Листов
Разраб.	Пробов	Провер	Калач				ИД	1	2
6 этаж План прокладки трубопроводов групповой сети электроосвещения						000 "ВилорЭлектромонтаж"			
						Формат А2			

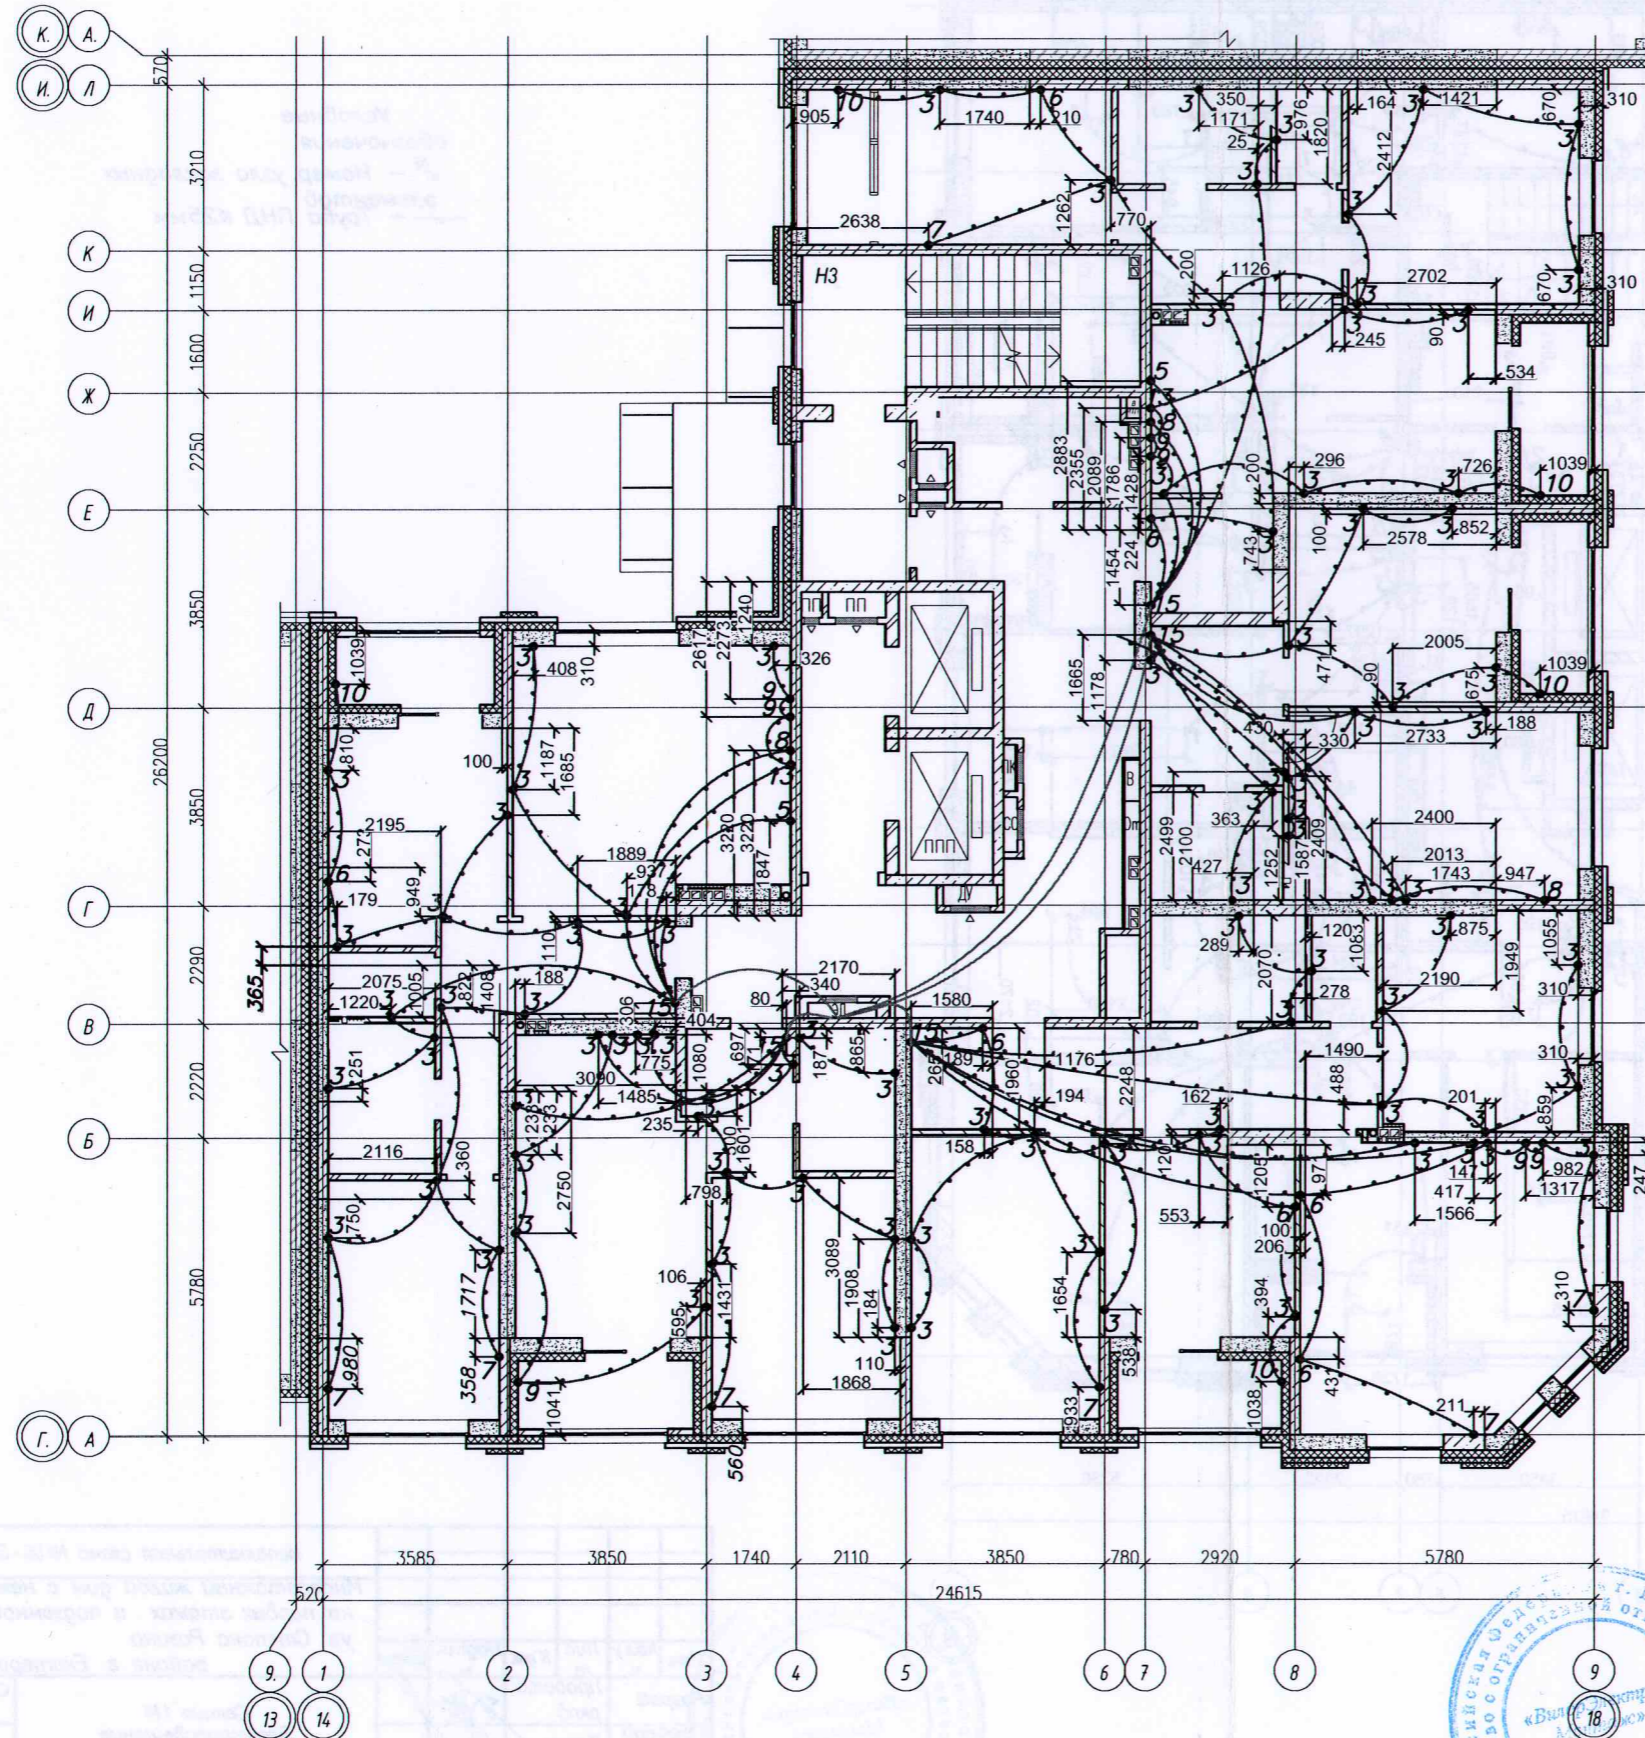


Условные обозначения
 • N – Номер узла закладных элементов
 — — Труба ПНД $\varnothing 25$ мм
 — — Труба ПНД $\varnothing 32$ мм

Илб № подл. Подпись и дата. Илб №

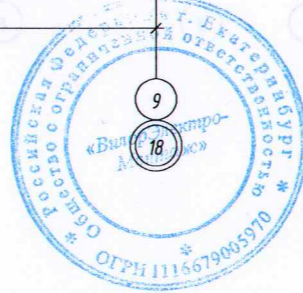


Исполнительная схема № 06 - ЭЛ.КЖ. от 19.05.2020					
Многоэтажный жилой дом с нежилыми помещениями на первых этажах и подземной автостоянкой по ул. Степана Разина в Чкаловском районе г. Екатеринбурга					
Изм.	Кол-во	Лист	№ док	Подпись	Дата
Разраб.	Прото	рков	Калач		
Проверил					
Секция 1М Электроосвещение Строительное задание				Стадия	Лист
				ИД	2
6 этаж План прокладки трубопроводов групповой розеточной сети в плите перекрытия				000	
				"ВилорЭлектромонтаж"	
Формат А2					

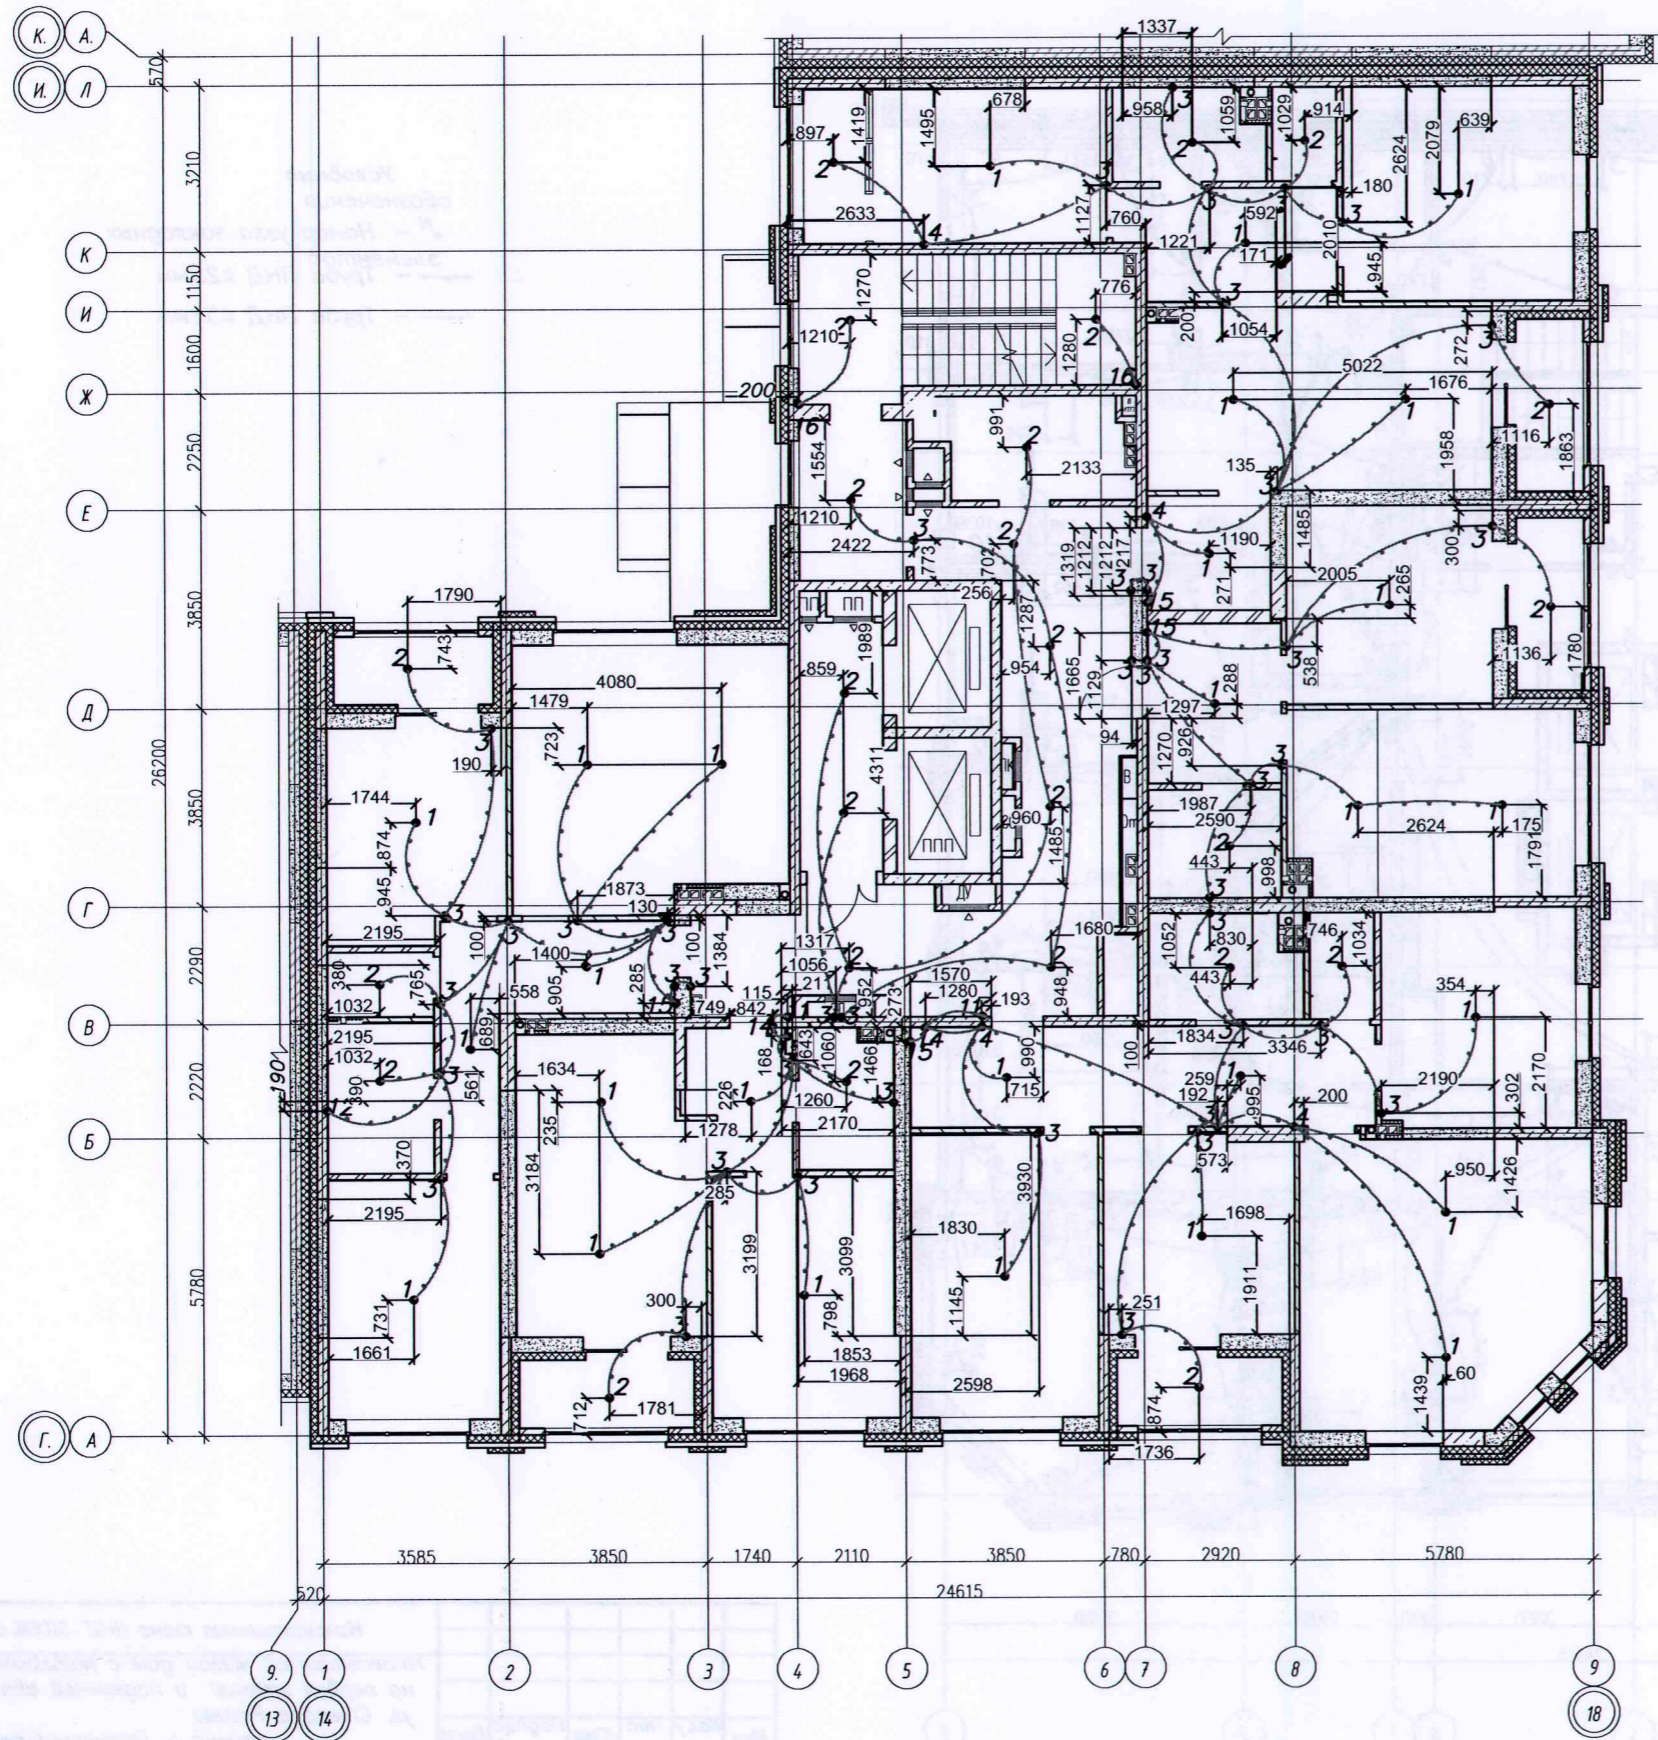

Условные
обозначения
 •^N – Номер узла закладных
элементов
 — — Труба ПНД Ø25мм

Инв. № подл. Подпись и дата. Взам. инв. №


Исполнительная схема № 07 - Эл.КЖ. от 29.05.2020					
Многоэтажный жилой дом с нежилыми помещениями на первых этажах и подземной автостоянкой по ул. Степана Разина в Чкаловском районе г. Екатеринбурга					
Изм.	Колу ч	Лис т	№ док	Подпис ь	Дата
Разраб.	Пробото рков				
Провери л	Калач				
Секция 1М Электроосвещение Строительное задание				Стади я	Лист
				ИД	1 2
7 этаж План прокладки трубопроводов групповой сети электроосвещения				000 "ВилорЭлектромонтаж"	
Формат А2					

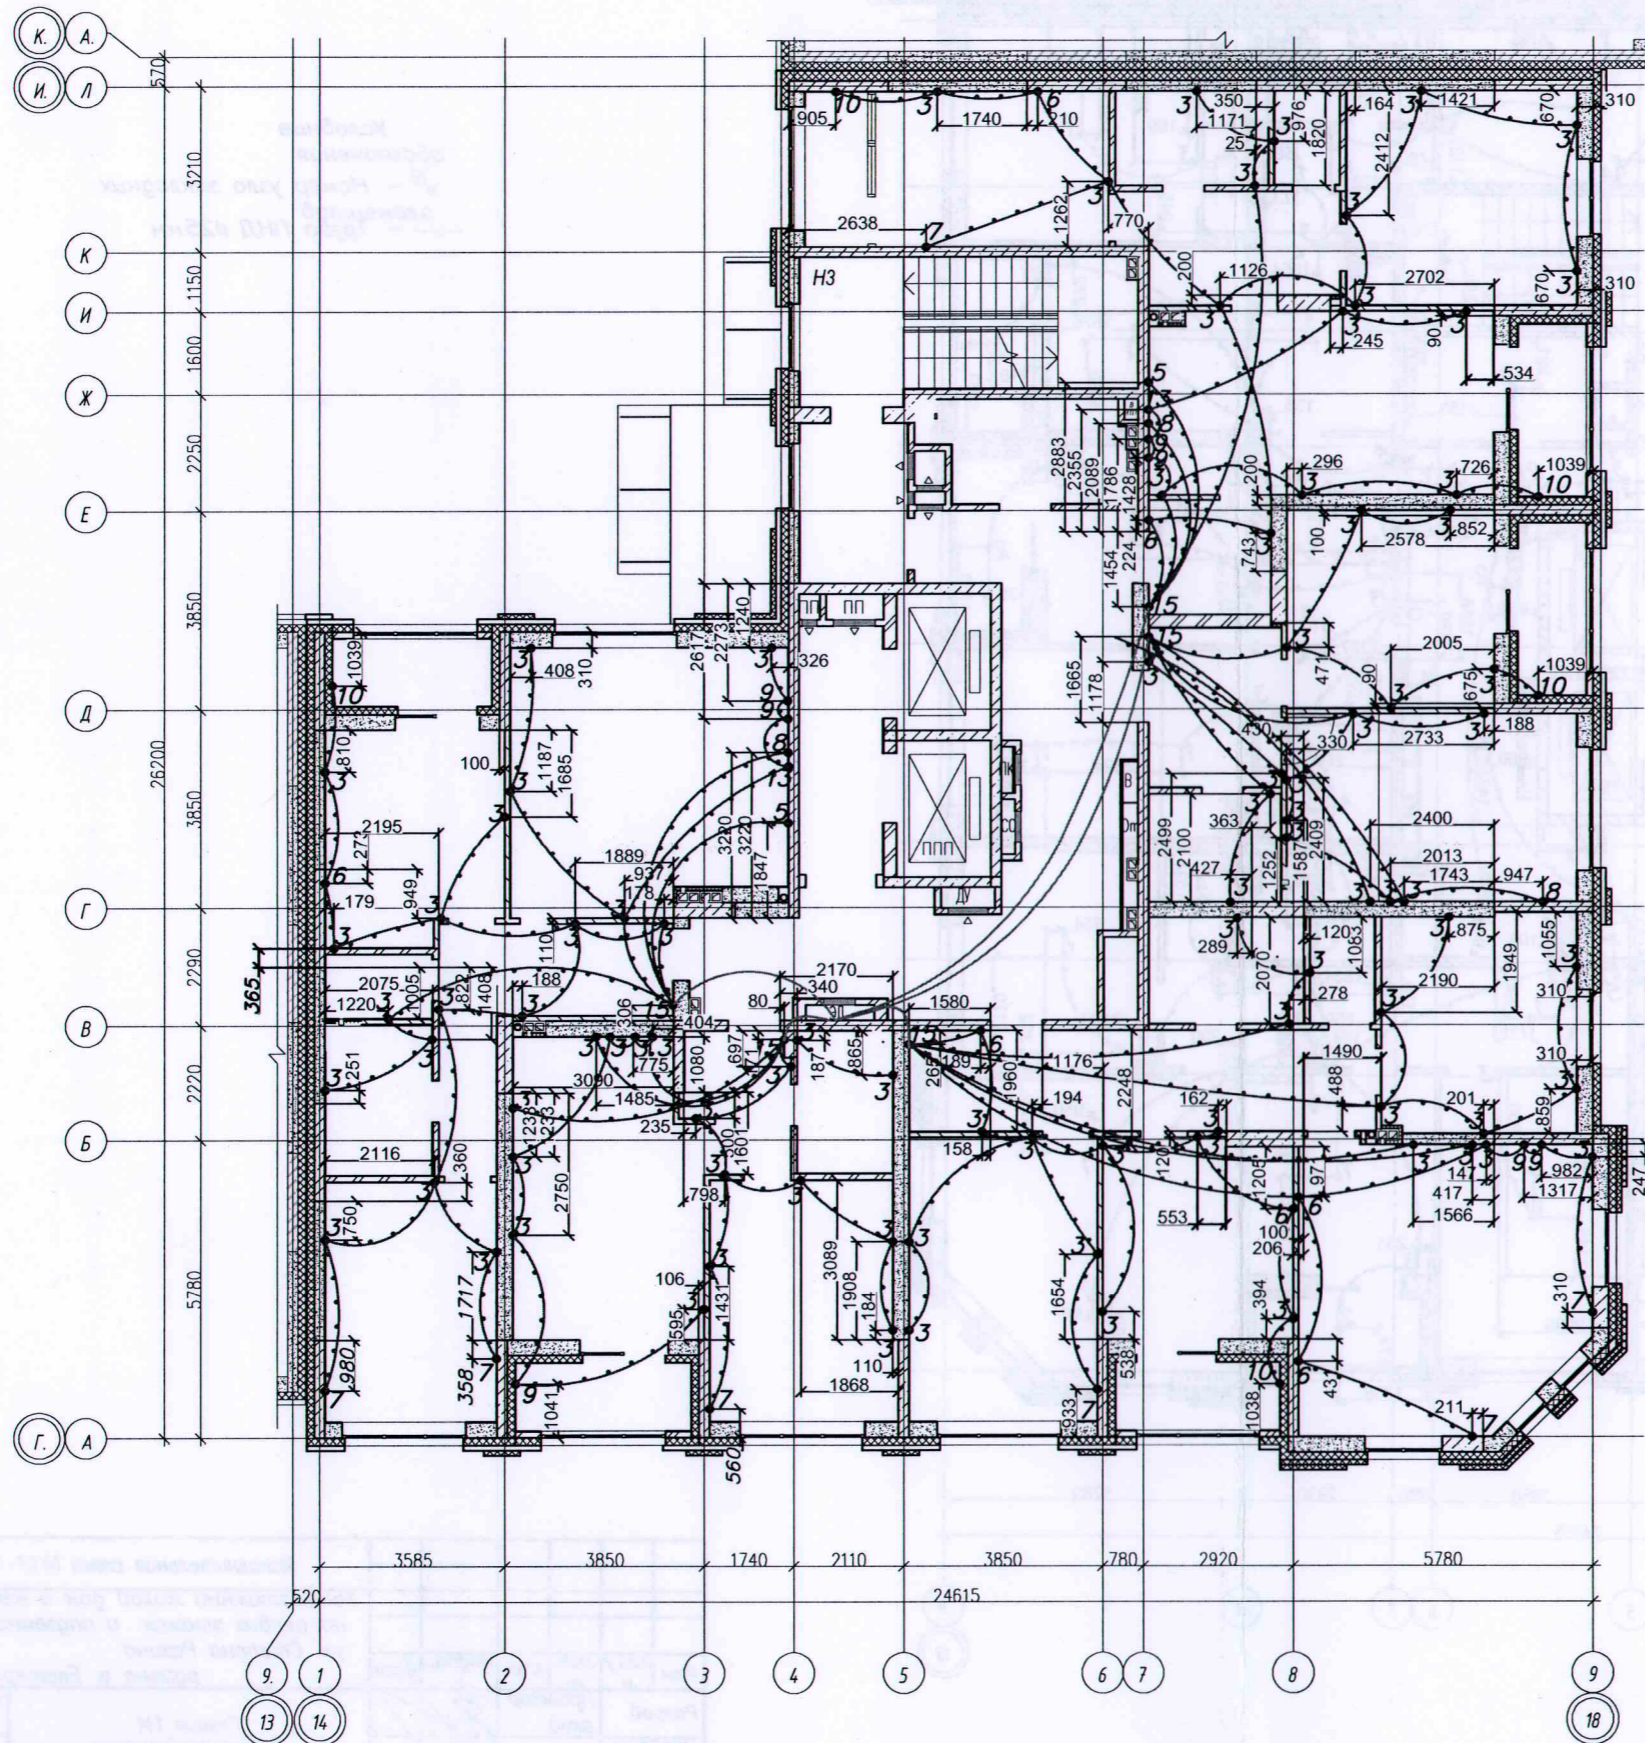

Условные обозначения
 • N – Номер узла закладных элементов
 — — Труба ПНД \varnothing 25мм
 — — Труба ПНД \varnothing 32мм

Инв. № подл. Подпись и дата. Взам. инв. №


Исполнительная схема № 07 - ЭЛ.КЖ. от 29.05.2020					
Многоэтажный жилой дом с нежилыми помещениями на первых этажах и подземной автостоянкой по ул. Степана Разина в Чкаловском районе г. Екатеринбурга					
Изм.	Кол. ч.	Лист	№ док.	Подпись	Дата
Разраб.	Проботов	Калач			
Проверил					
Секция 1М Электроосвещение Строительное задание				Стадия	Лист
				ИД	2
7 этаж План прокладки трубопроводов групповой розеточной сети в плите перекрытия				000	
				"ВилорЭлектромонтаж"	
Формат А2					

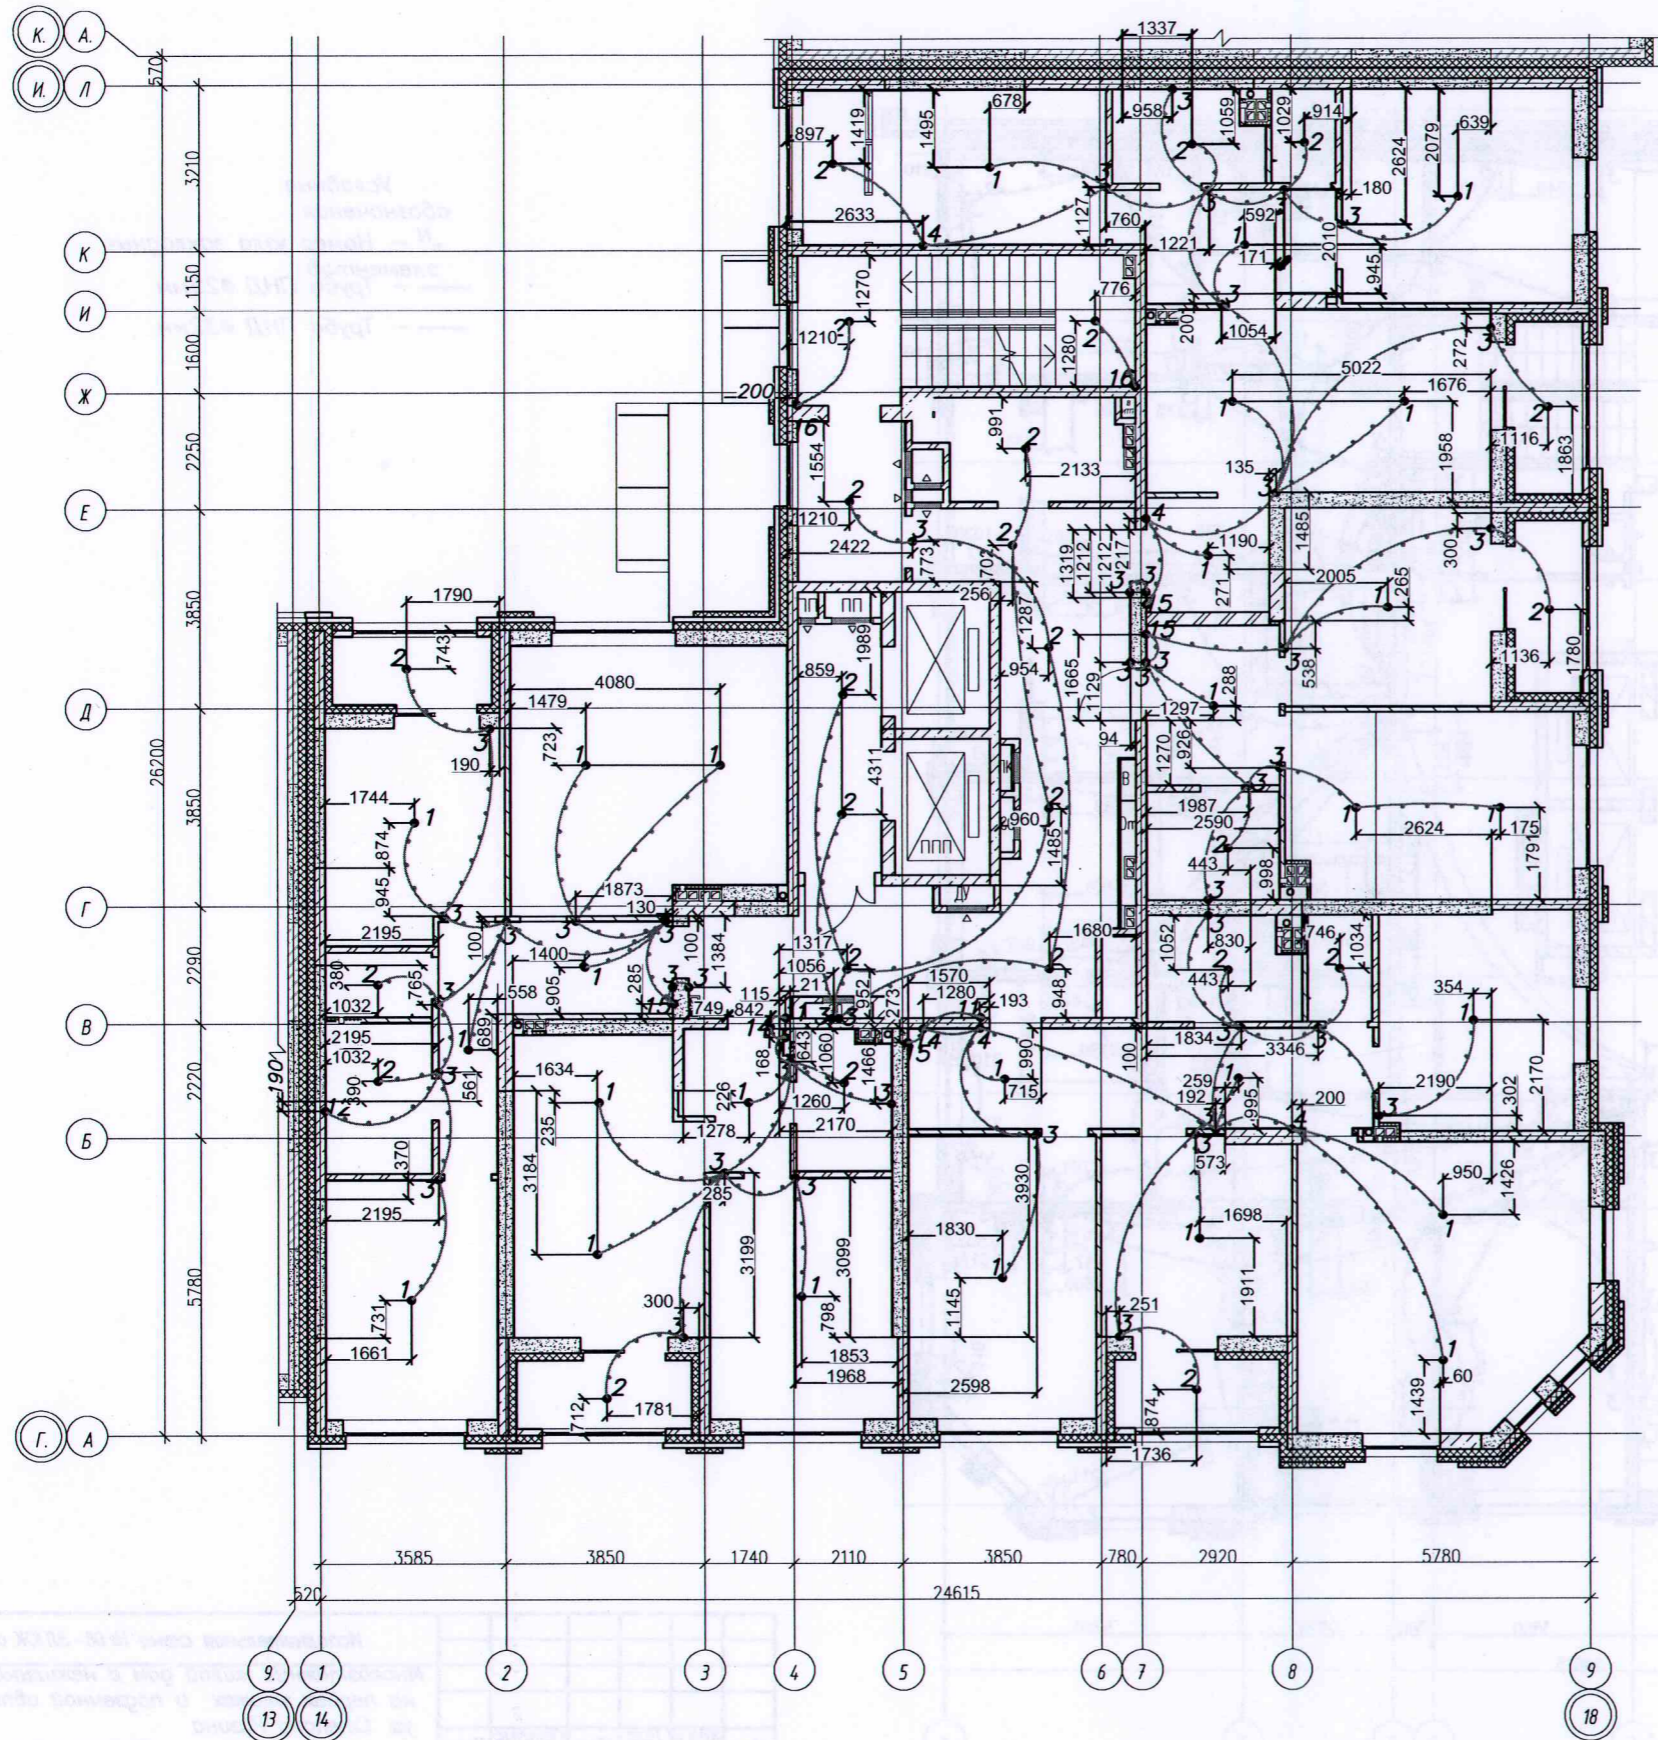

Условные обозначения
 • N – Номер узла закладных элементов
 — Труба ПНД Ø25мм

Ивб № подл. Подпись и дата. Взам. Инв. №


Исполнительная схема № 08 - ЭЛ.К.К. от 07.06.2020					
Многоэтажный жилой дом с нежилыми помещениями на первых этажах и подземной автостоянкой по ул. Степана Разина в Чкаловском районе г. Екатеринбурга					
Изм.	Кол.	Лис.	№ док.	Подпис.	Дата
Разраб.	Прото	Калач			
Проверил	Калач				
Секция 1М Электроосвещение Строительное задание				Стадия	Лист
				ИД	1
8 этаж План прокладки трубопроводов групповой сети электроосвещения				000 "ВилорЭлектромонтаж"	
Формат А2					

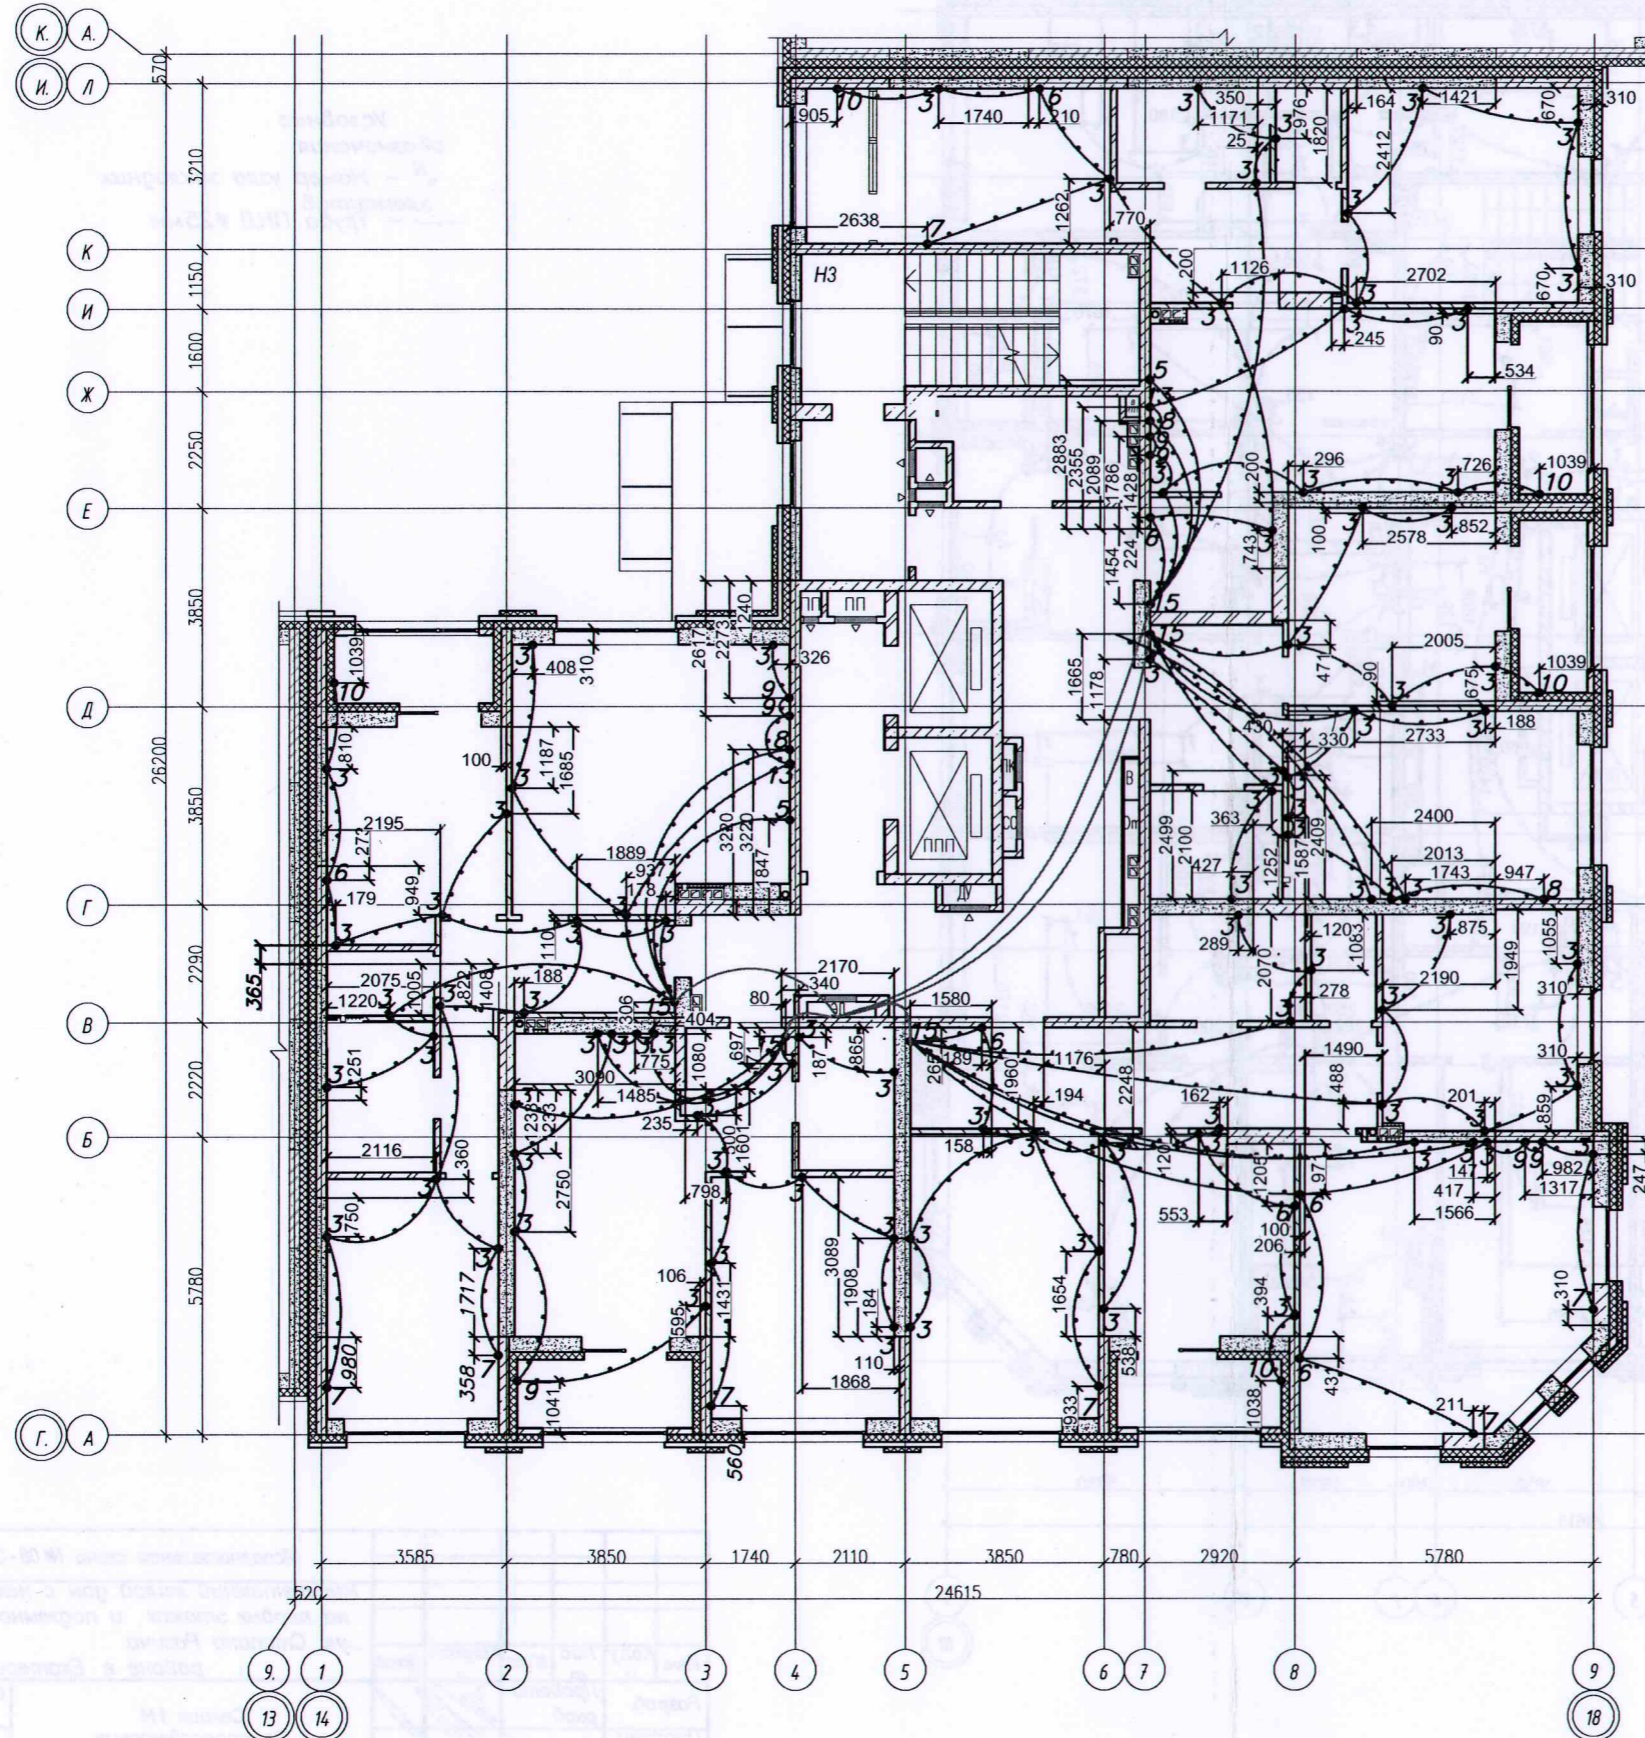

Условные обозначения
 • N – Номер узла закладных элементов
 — — Труба ПНД $\varnothing 25$ мм
 — — Труба ПНД $\varnothing 32$ мм

Изд. № подл. Подпись и дата. Взам. инв. №


Исполнительная схема № 08 - ЭЛ.КЖ. от 07.06.2020					
Многоэтажный жилой дом с нежилыми помещениями на первых этажах и подземной автостоянкой по ул. Степана Разина в Чкаловском районе г. Екатеринбурга					
Изм.	Кол. ч.	Лист	№ док.	Подпись	Дата
Разраб.	Пробото	ров			
Проверил	Калач				
Секция 1М Электроосвещение Строительное задание				Стадия	Лист
				ИД	2
В этаж План прокладки трубопроводов групповой розеточной сети в плите перекрытия				000	
				"ВилорЭлектромонтаж"	
Формат А2					

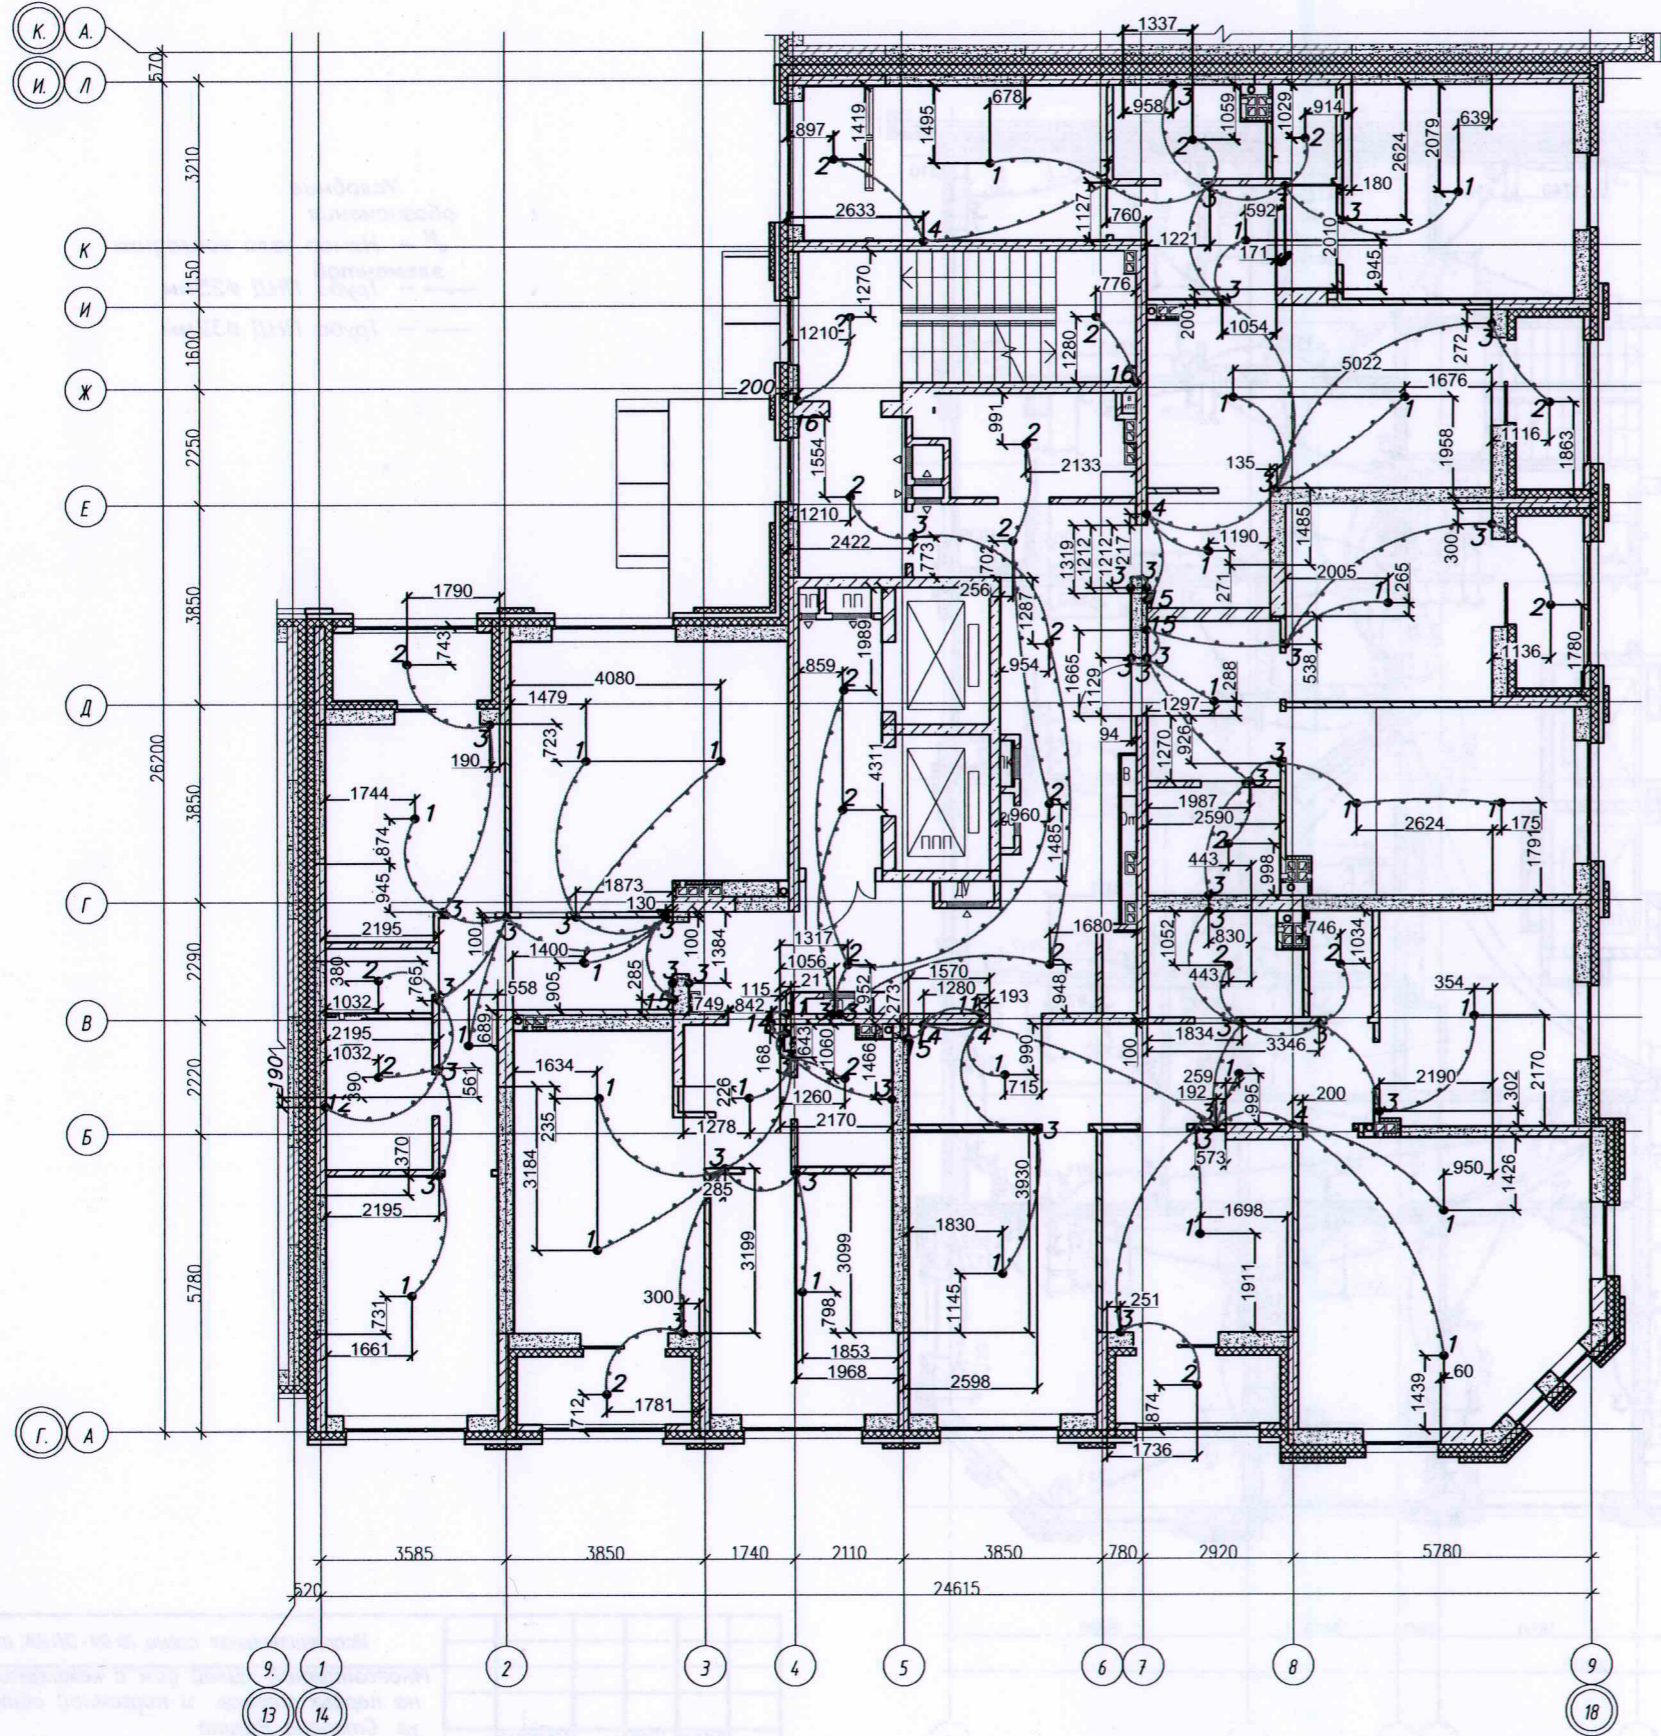

Условные обозначения
 • N – Номер узла закладных элементов
 --- Труба ПНД Ø25мм

Инв. № подл. Подпись и дата. Взам. инв. №


Исполнительная схема № 09 - Эл.КЖ. от 16.06.2020					
Многоэтажный жилой дом с нежилыми помещениями на первых этажах и подземной автостоянкой по ул. Степана Разина в Чкаловском районе г. Екатеринбурга					
Изм.	Кол.	Лист	№ док.	Подпис.	Дата
Разраб.	Протокол	Проверил	Калач		
Секция 1М Электроосвещение Строительное задание				Стадия	Лист
				ИД	1
9 этаж План прокладки трубопроводов групповой сети электроосвещения				000 "ВилорЭлектроМонтаж"	
Формат А2					

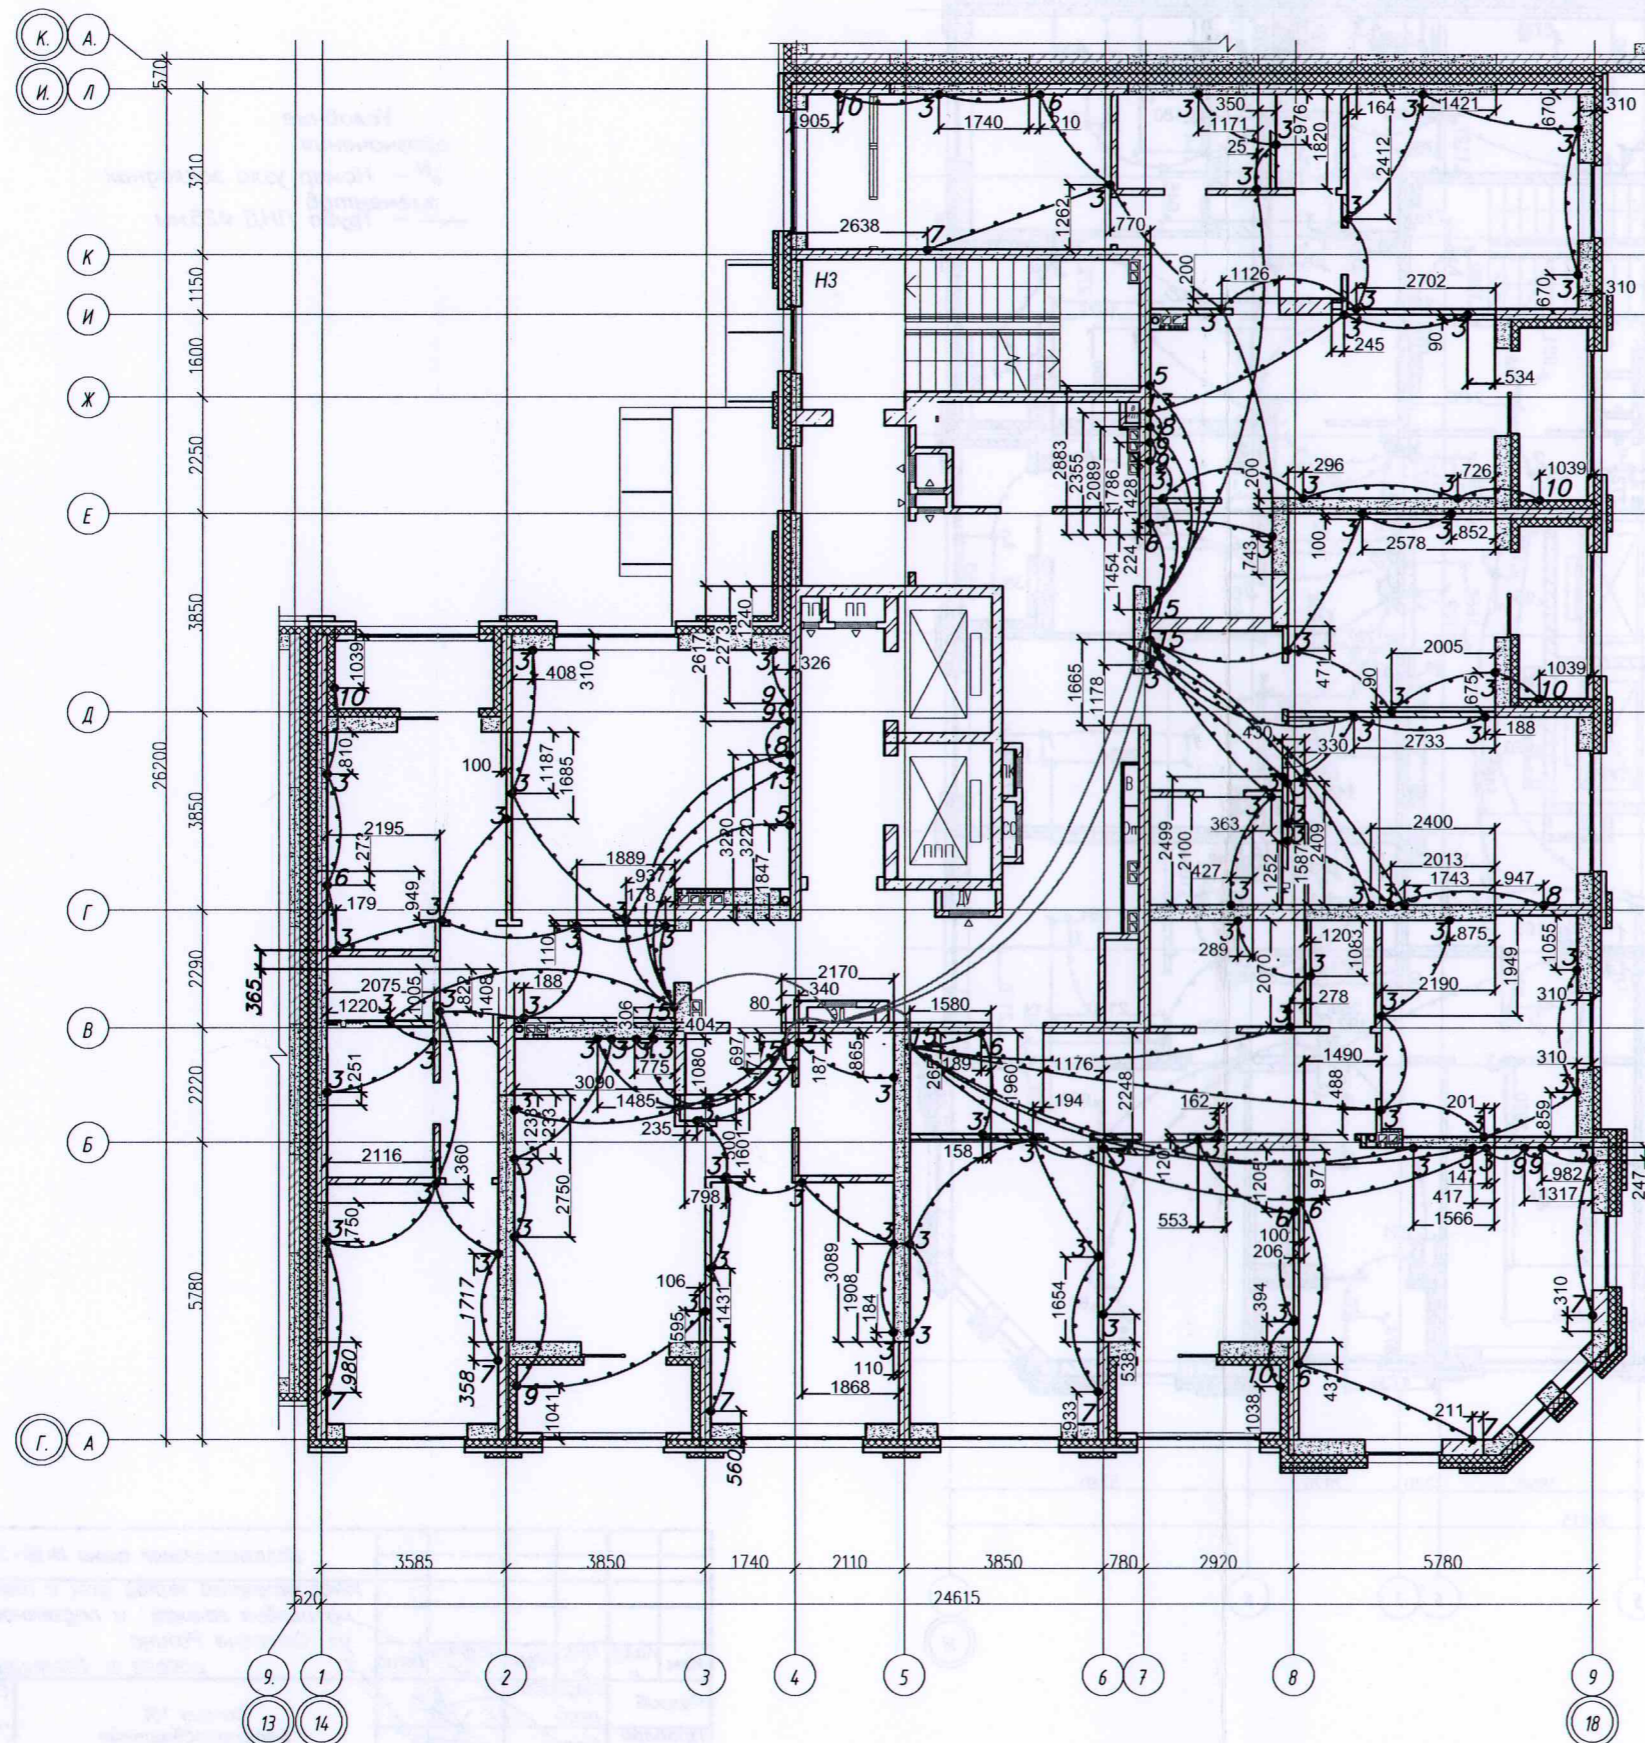

Условные обозначения
 • N – Номер узла закладных элементов
 - - - Труба ПНД \varnothing 25мм
 - - - Труба ПНД \varnothing 32мм

Изд. № подл. Подпись и дата. Взам. инв. №

Исполнительная схема № 09 - ЭЛ.КЖ. от 16.06.2020					
Многоэтажный жилой дом с нежилыми помещениями на первых этажах и подземной автостоянкой по ул. Степана Разина в Чкаловском районе г. Екатеринбурга					
Изм.	Кол.ч	Лист	№ док.	Подпис.	Дата
Разраб.	Пробото	рков			
Проверил	Калач				
Секция 1М Электроосвещение Строительное задание				Стадия	Лист
				ИД	2
9 этаж План прокладки трубопроводов групповой розеточной сети в плите перекрытия				000	
				"ВилорЭлектромонтаж"	
Формат А2					

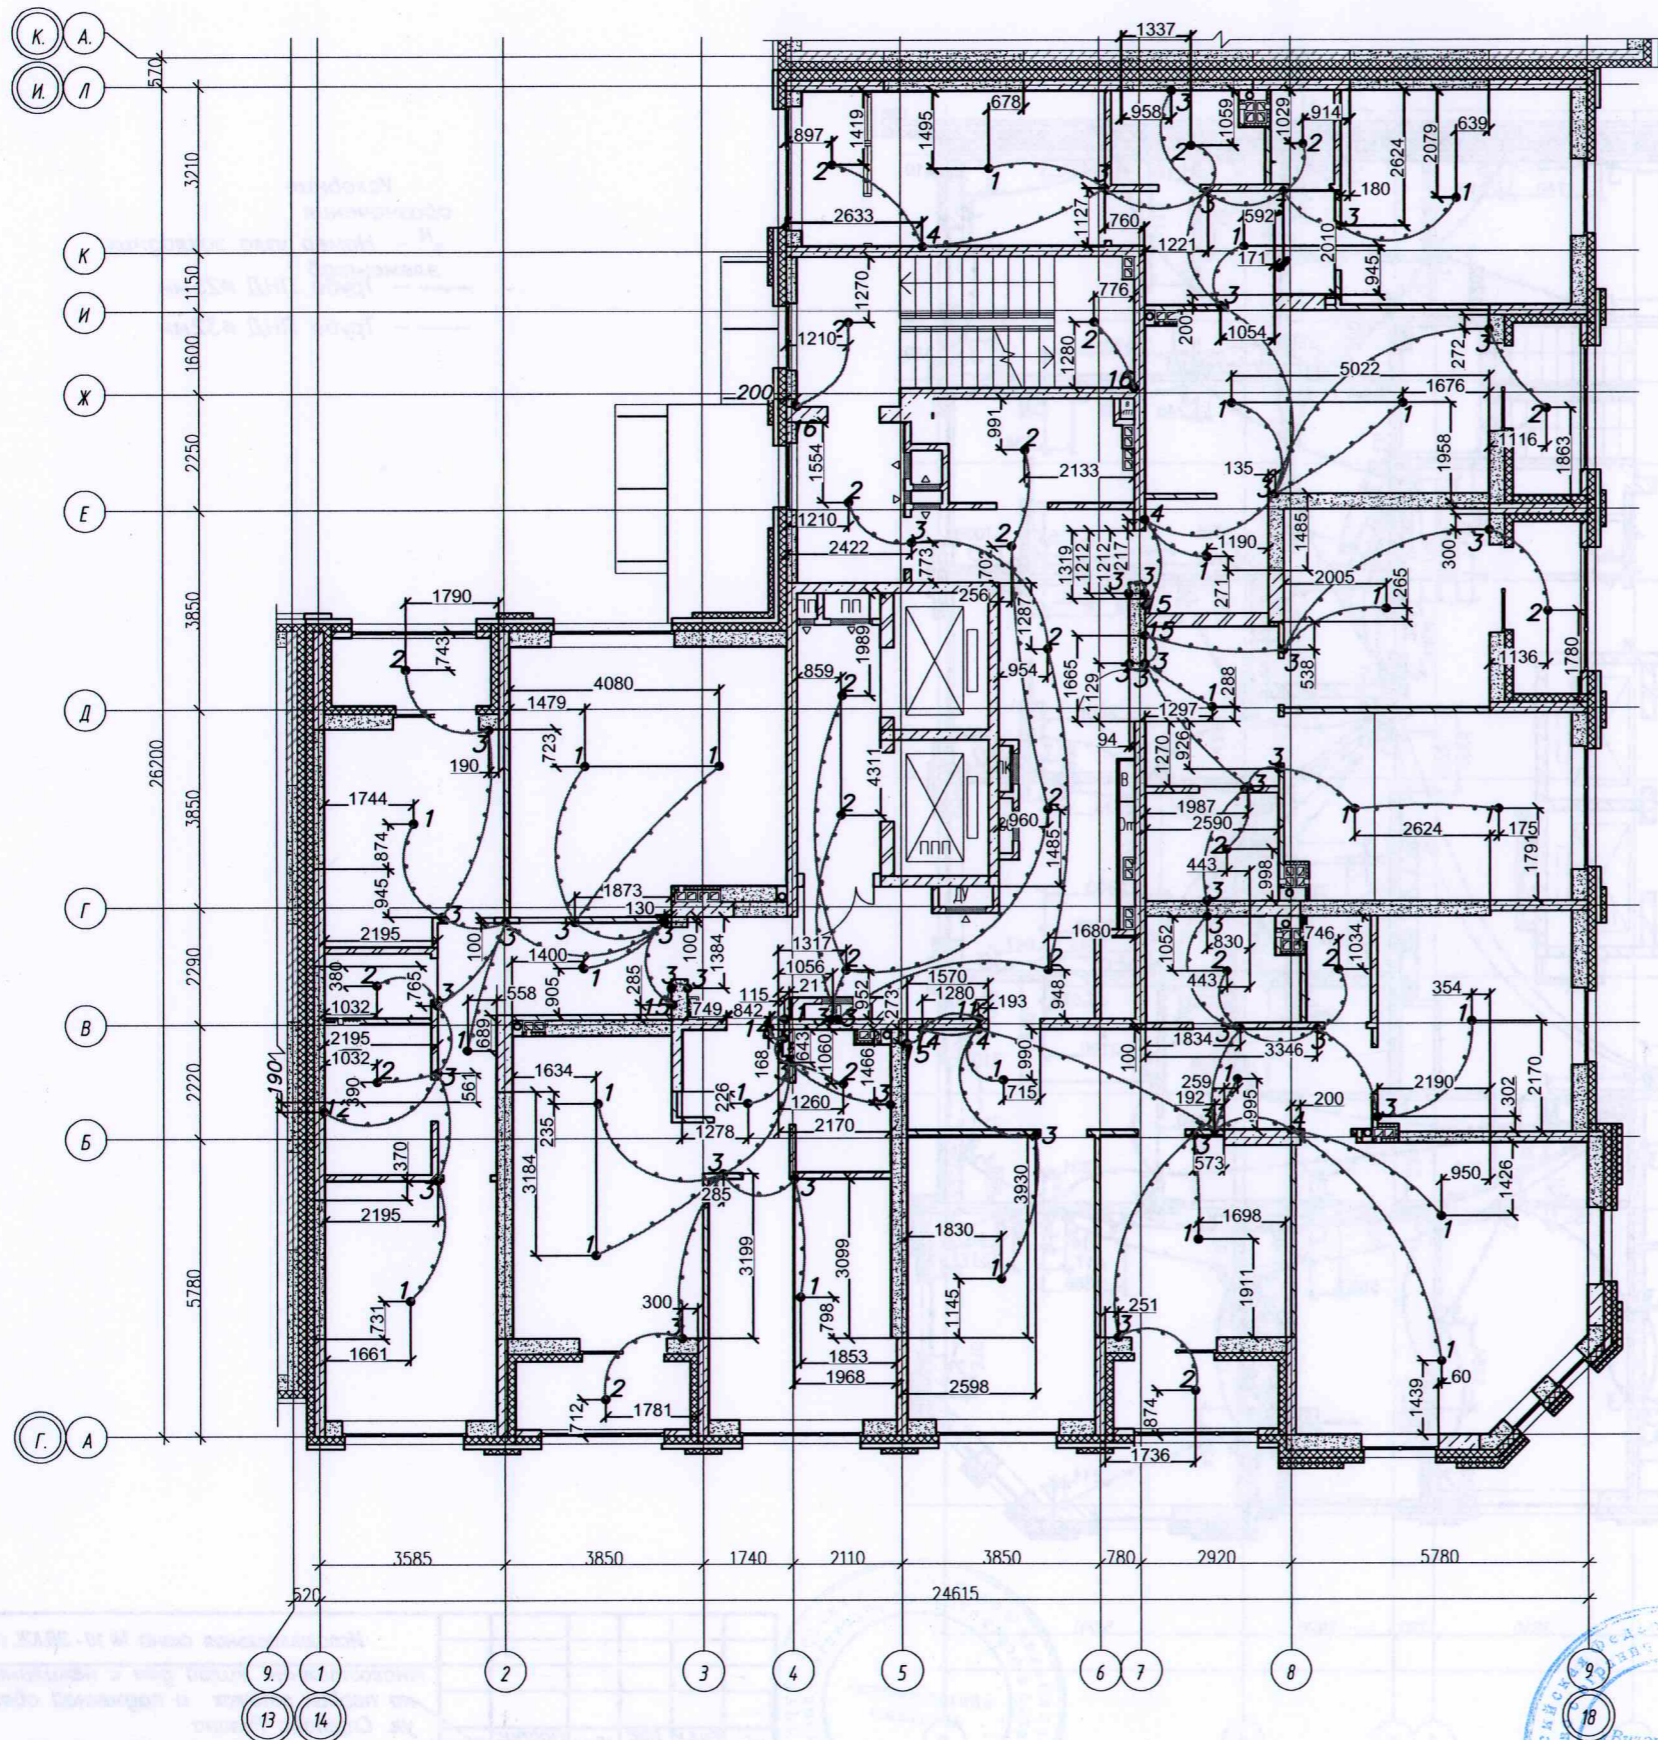


Условные обозначения
 • N – Номер узла закладных элементов
 --- Труба ПНД Ø25мм


Инв. № подл. Подпись и дата. Взам. Инв. №



Исполнительная схема № 10 - ЭЛ.К.Ж. от 24.06.2020					
Многоэтажный жилой дом с нежилыми помещениями на первых этажах и подземной автостоянкой по ул. Степана Разина в Чкаловском районе г. Екатеринбурга					
Изм.	Кол. ч.	Лист	№ док.	Подпись	Дата
Разраб.	Протокол	Проверил	Калач		
Секция 1М Электроосвещение Строительное задание				Стадия	Лист
				ИД	1 2
10 этаж План прокладки трубопроводов групповой сети электроосвещения				000 "ВилорЭлектроМонтаж"	
Формат А2					

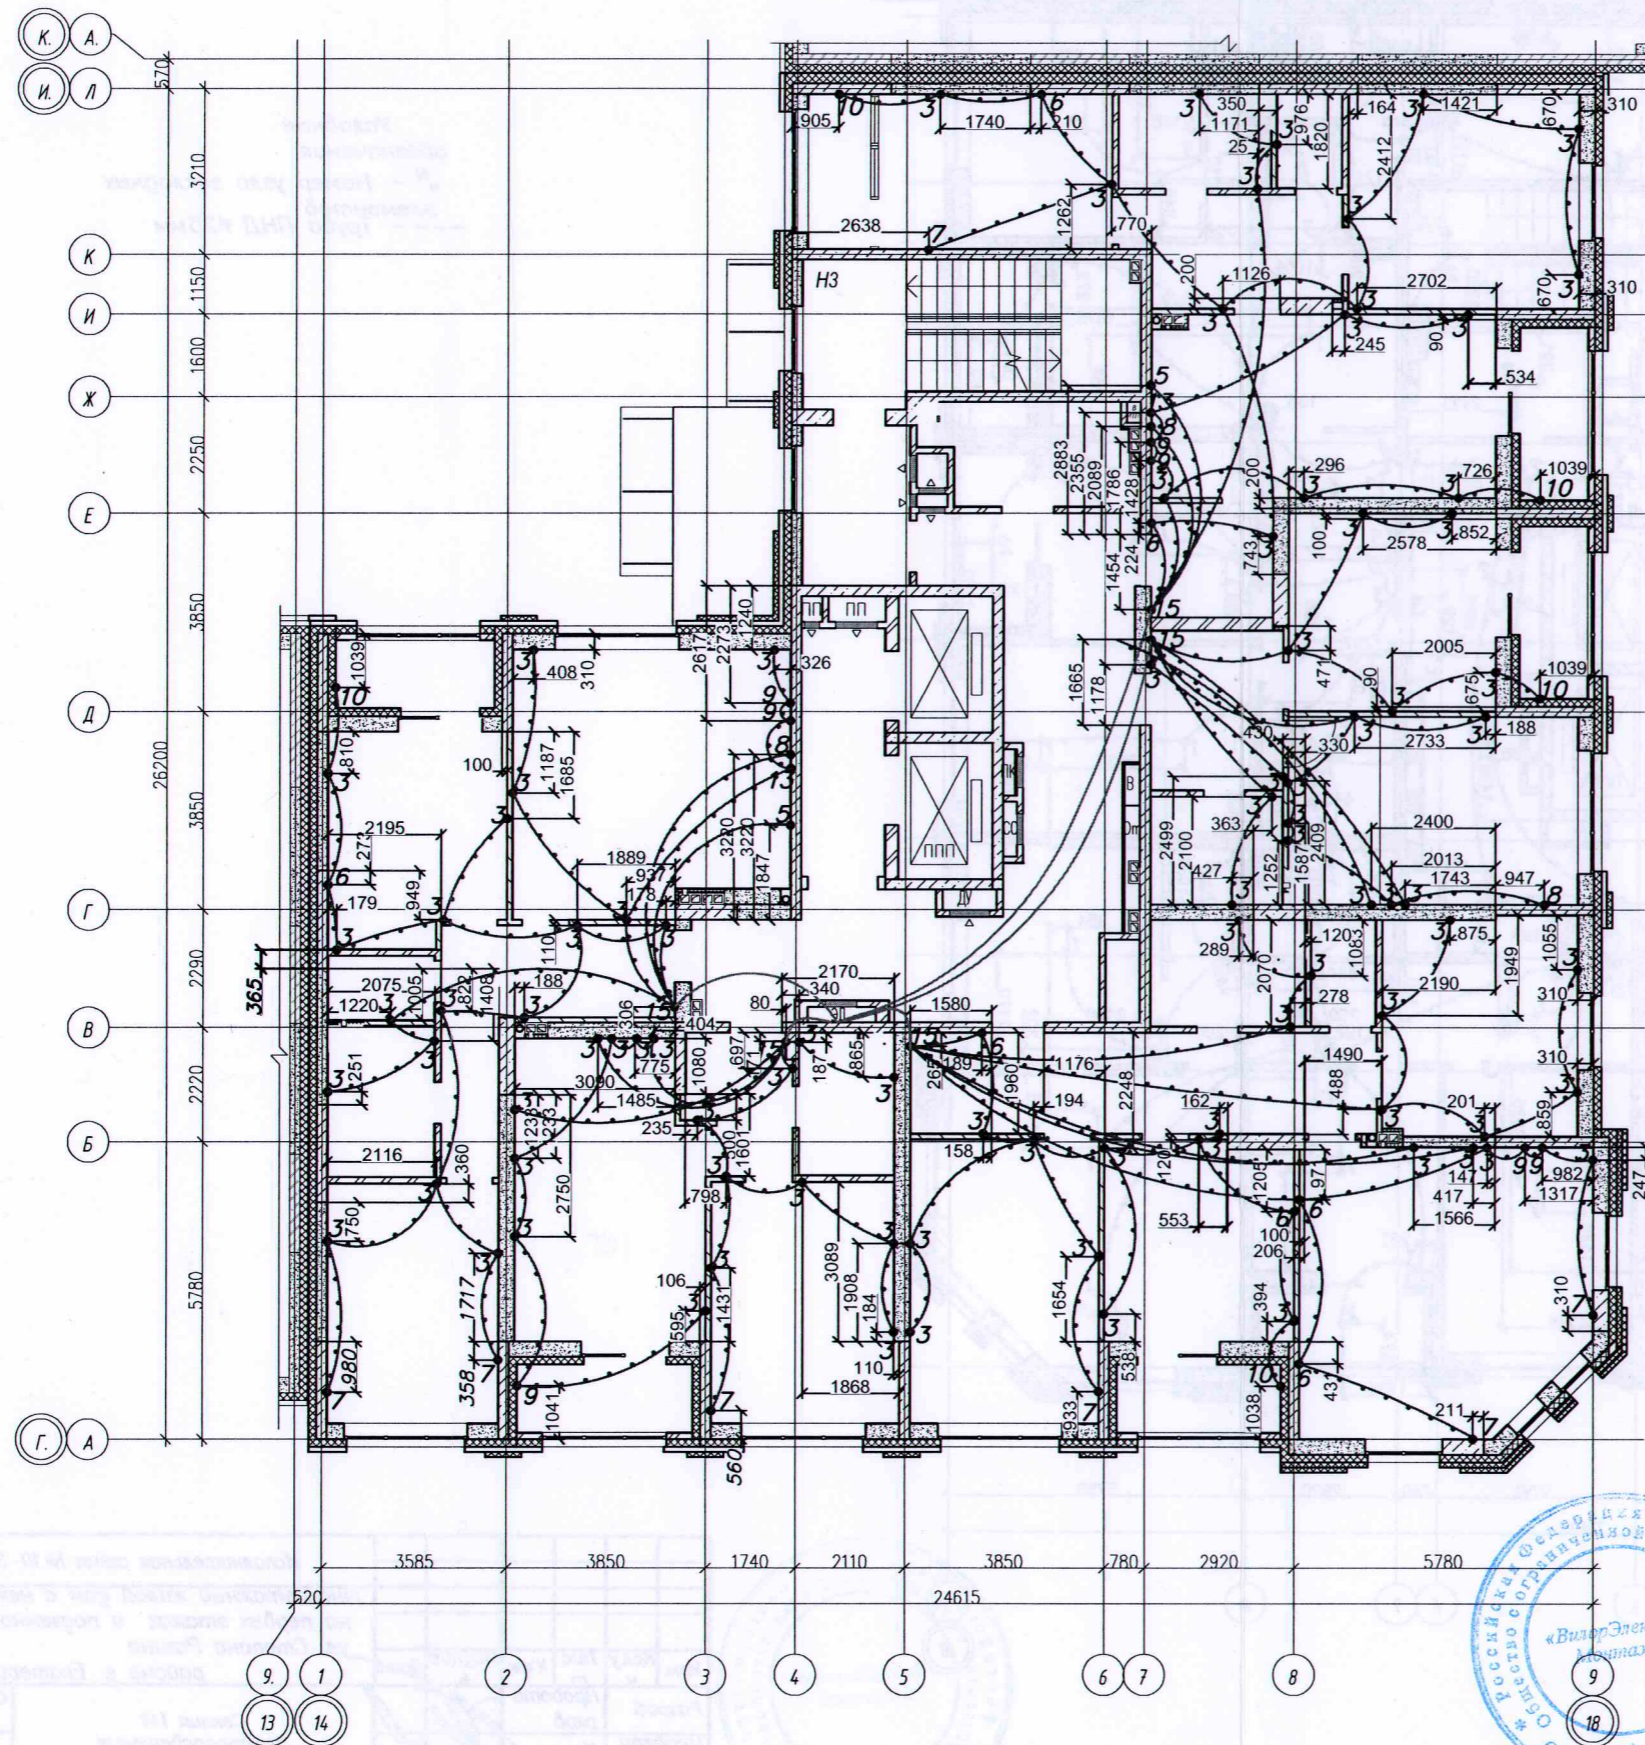


Условные обозначения
 • N – Номер узла закладных элементов
 — — Труба ПНД $\varnothing 25$ мм
 — — Труба ПНД $\varnothing 32$ мм

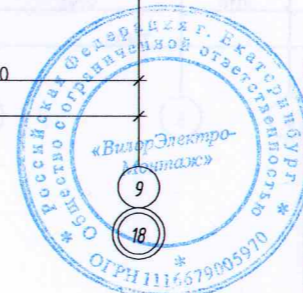

Исполнительная схема № 10 - ЭЛ.КЖ. от 24.06.2020					
Многоэтажный жилой дом с нежилыми помещениями на первых этажах и подземной автостоянкой по ул. Степана Разина в Чкаловском районе г. Екатеринбурга					
Изм.	Колуч	Лист	№ док	Подпис	Дата
Разраб.	Пробото	рков			
Проверил	Калач				
Секция 1М Электроосвещение Строительное задание				Стадия	Лист
				ИД	2
10 этаж План прокладки трубопроводов групповой розеточной сети в плите перекрытия				000	
				"ВилорЭлектромонтаж"	
Формат А2					

Ил. № 10 под. Подпись и дата Взам. ил. № 10

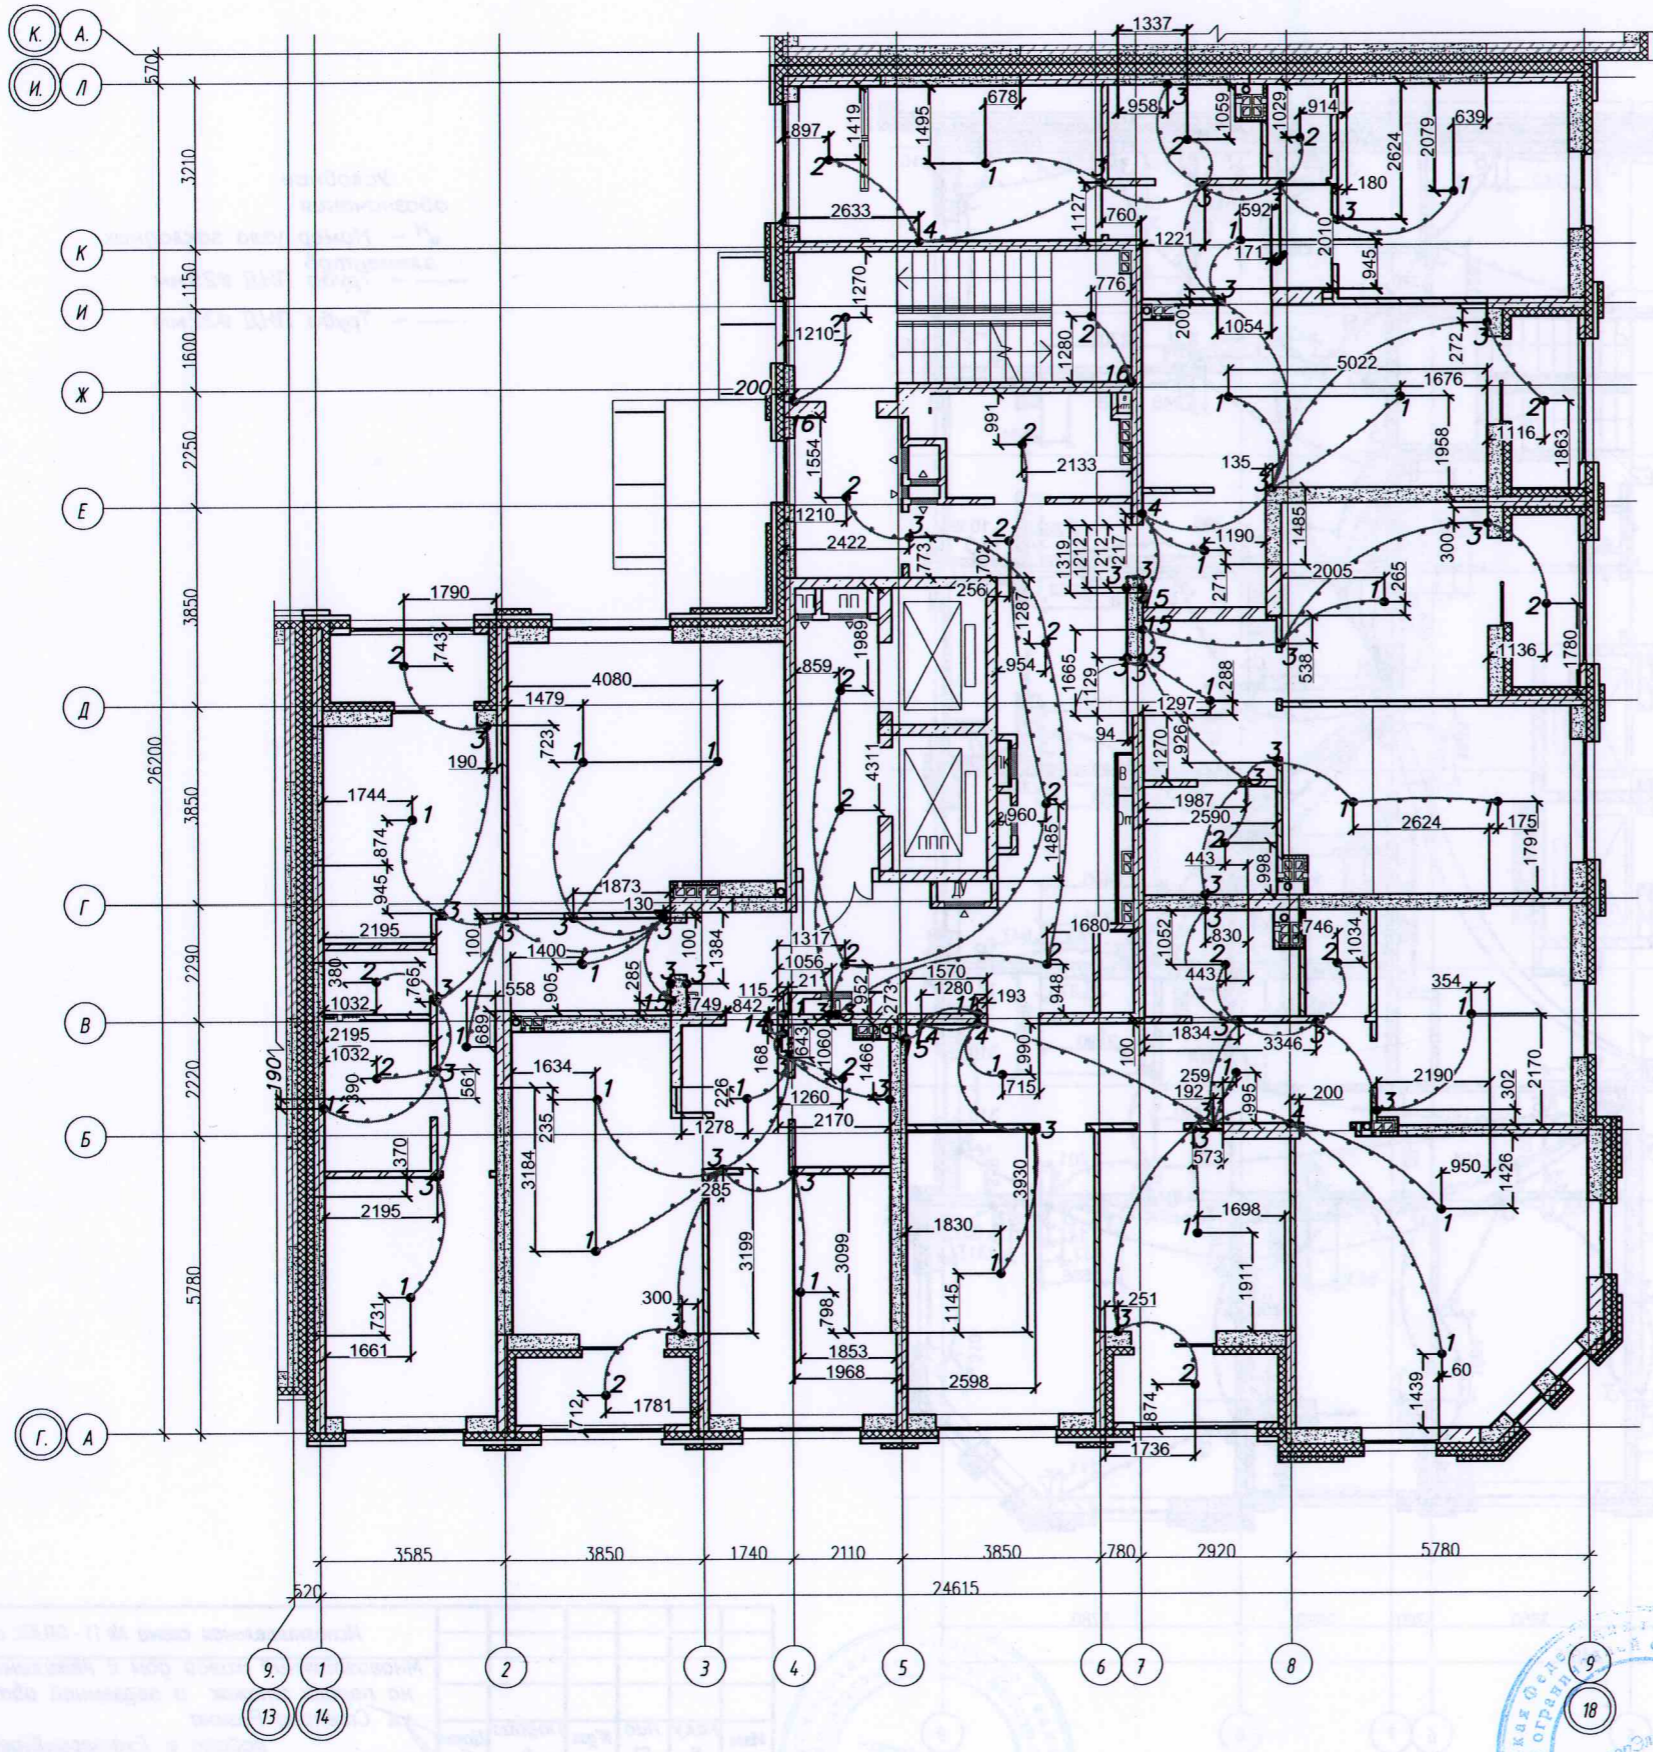


Условные обозначения
 • N – Номер узла закладных элементов
 --- Труба ПНД Ø25мм

Инд. № подл. Подпись и дата. Взам. инв. №




Исполнительная схема № 11 - ЭЛ.К.К. от 01.07.2020					
Многоэтажный жилой дом с нежилыми помещениями на первых этажах и подземной автостоянкой по ул. Степана Разина в Чкаловском районе г. Екатеринбурга					
Изм.	Код	Лист	№ док	Подпись	Дата
Разраб.	Пробот	Калач			
Проверил	Калач				
Секция 1М Электроосвещение Строительное задание				Стадия	Лист
				ИД	1
				Листов	2
11 этаж План прокладки трубопроводов групповой сети электроосвещения				ООО "ВилорЭлектромонтаж"	
Формат А2					

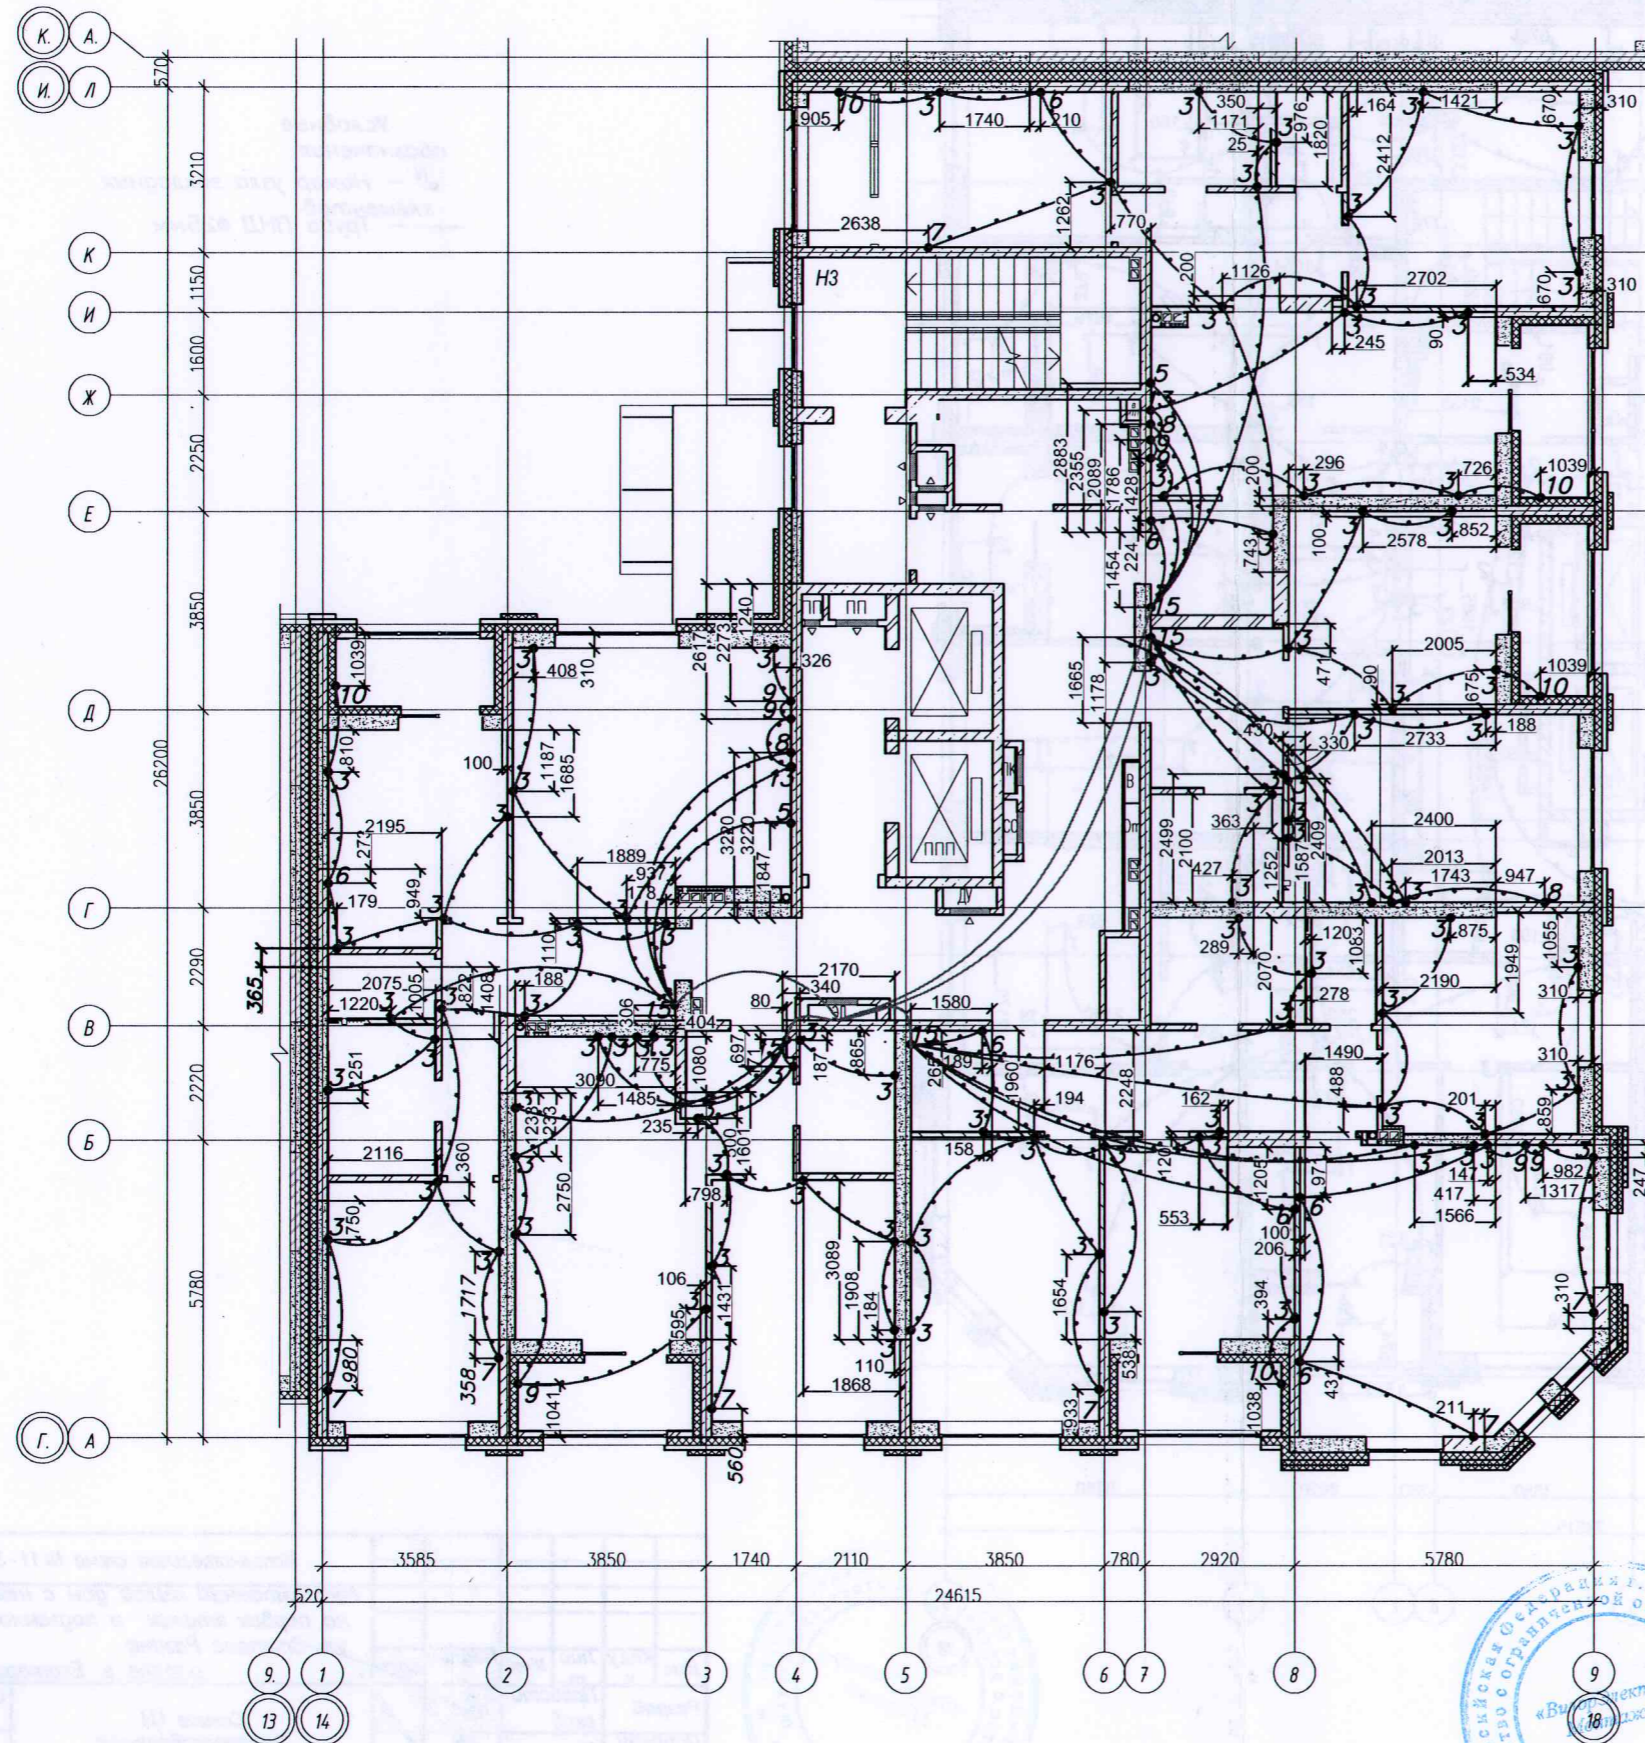


Условные обозначения
 • N – Номер узла закладных элементов
 — — Труба ПНД $\varnothing 25$ мм
 — — Труба ПНД $\varnothing 32$ мм

Инв № подл. Подпись и дата. Взам. инв. №

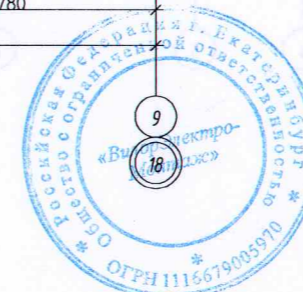

Исполнительная схема № 11 - ЭЛ.КЖ. от 01.07.2020					
Многоэтажный жилой дом с нежилыми помещениями на первых этажах и подземной автостоянкой по ул. Степана Разина в Чкаловском районе г. Екатеринбурга					
Изм.	Кол. ч.	Лист	№ док.	Подпись	Дата
Разраб.	Пробото	рков			
Проверил	Калач				
Секция 1М Электроосвещение Строительное задание				Стадия	Лист
				ИД	2
11 этаж План прокладки трубопроводов групповой розеточной сети в плите перекрытия				000	
				"ВилорЭлектромонтаж"	
Формат А2					

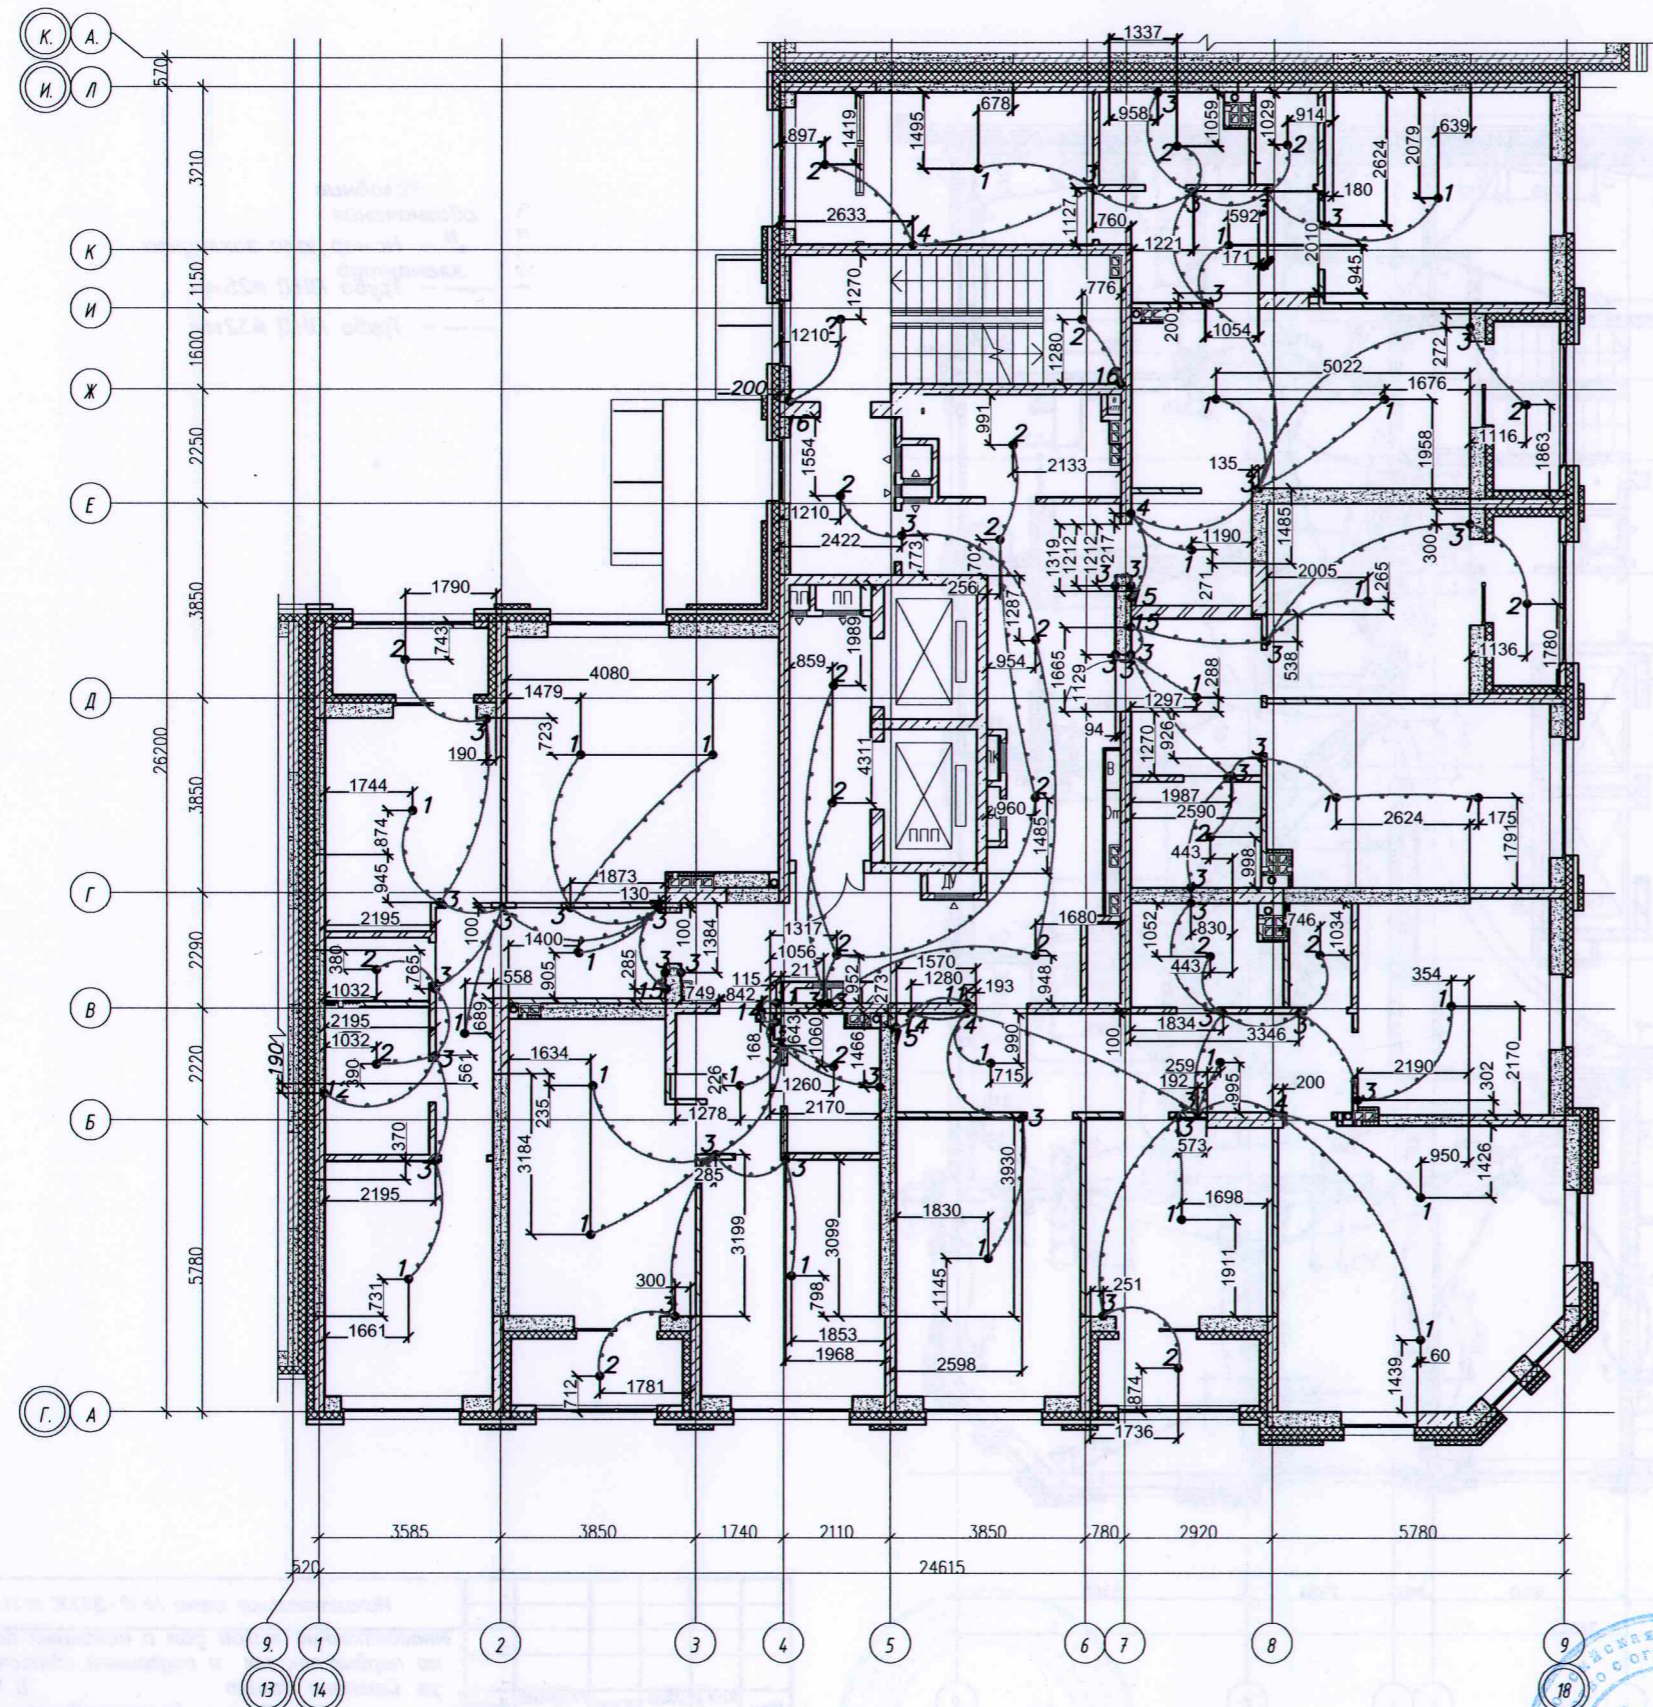


Условные обозначения
 • N – Номер узла закладных элементов
 — Труба ПНД Ø25мм

Инв. № подл. Подпись и дата. Взам. инв. №




Исполнительная схема № 12 - ЭЛ.КЖ. от 11.07.2020					
Многоэтажный жилой дом с нежилыми помещениями на первых этажах и подземной автостоянкой по ул. Степана Разина в Чкаловском районе г. Екатеринбурга					
Изм.	Колуч.	Лист	№ док.	Подпис.	Дата
Разраб.	Пробото	рков			
Провери	Калач				
Секция 1М Электроосвещение Строительное задание				Стади	Лист
				я	Листов
12 этаж План прокладки трубопроводов групповой сети электроосвещения				ИД	1 2
				000 "ВилорЭлектроМонтаж"	
Формат А2					

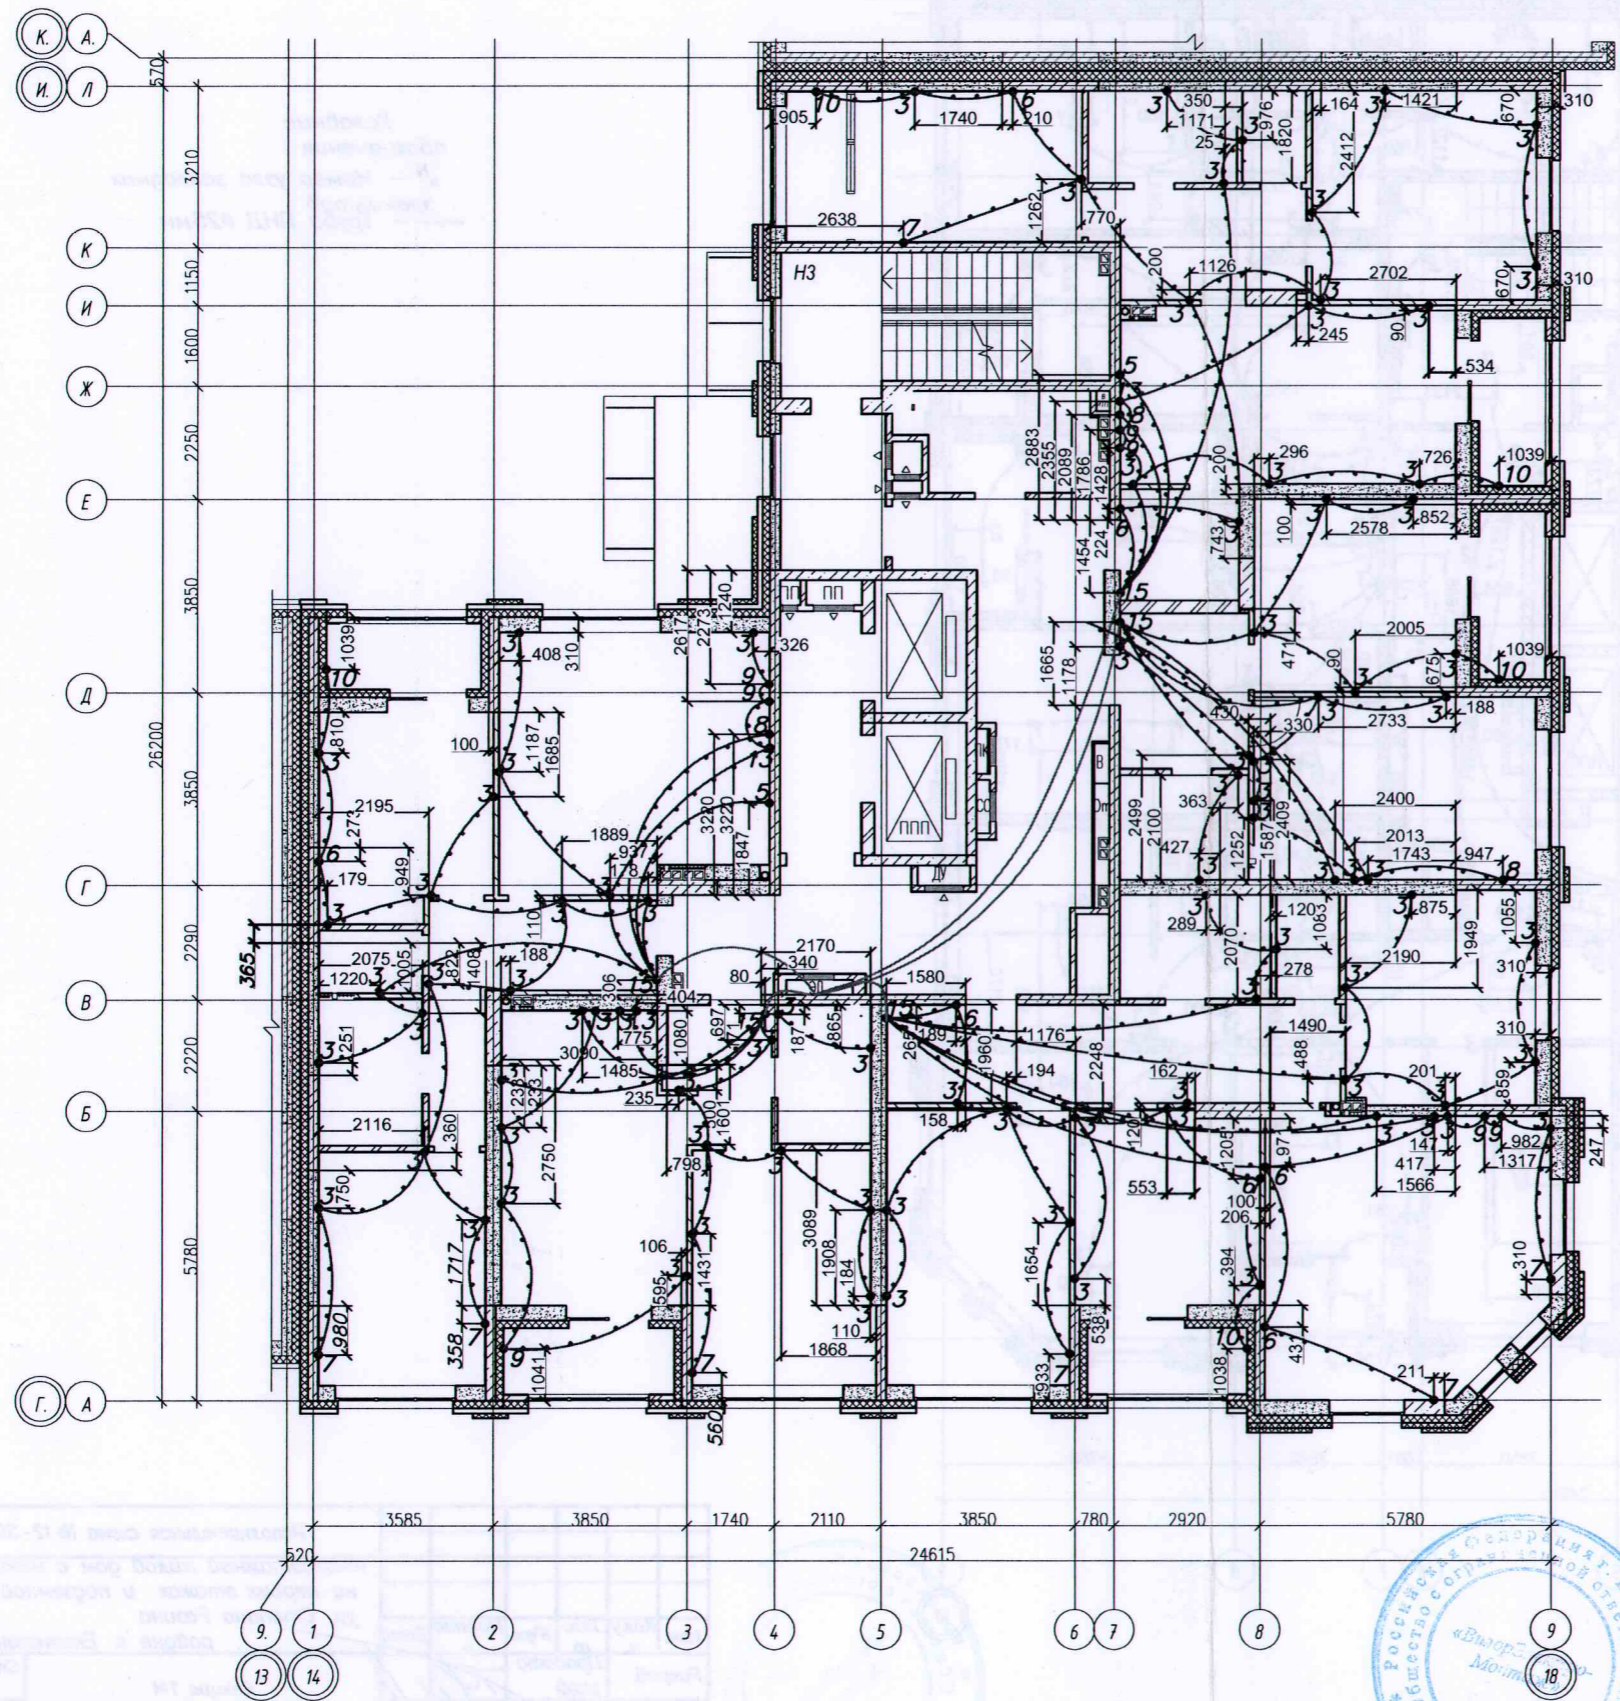


Условные обозначения
 • N – Номер узла закладных элементов
 — — Труба ПНД Ø25мм
 — — Труба ПНД Ø32мм

ИДБ № подл. Подпись и дата. Взам. инв. №

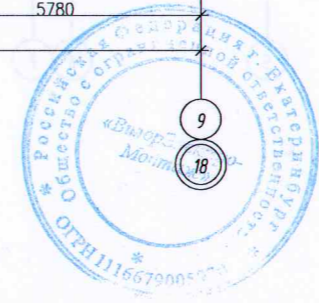

Исполнительная схема № 12 - ЭЛ.КЖ. от 11.07.2020					
Многоэтажный жилой дом с нежилыми помещениями на первых этажах и подземной автостоянкой по ул. Степана Разина в Чкаловском районе г. Екатеринбурга					
Изм.	Кол.	Лист	№ док.	Подпис.	Дата
Разраб.	Пробото	рков			
Провери	л	Калач			
Секция 1М Электроосвещение Строительное задание				Стади	Лист
				я	Листов
12 этаж План прокладки трубопроводов групповой розеточной сети в плите перекрытия				ИД	2
				000	
				"ВилорЭлектромонтаж"	
Формат А2					

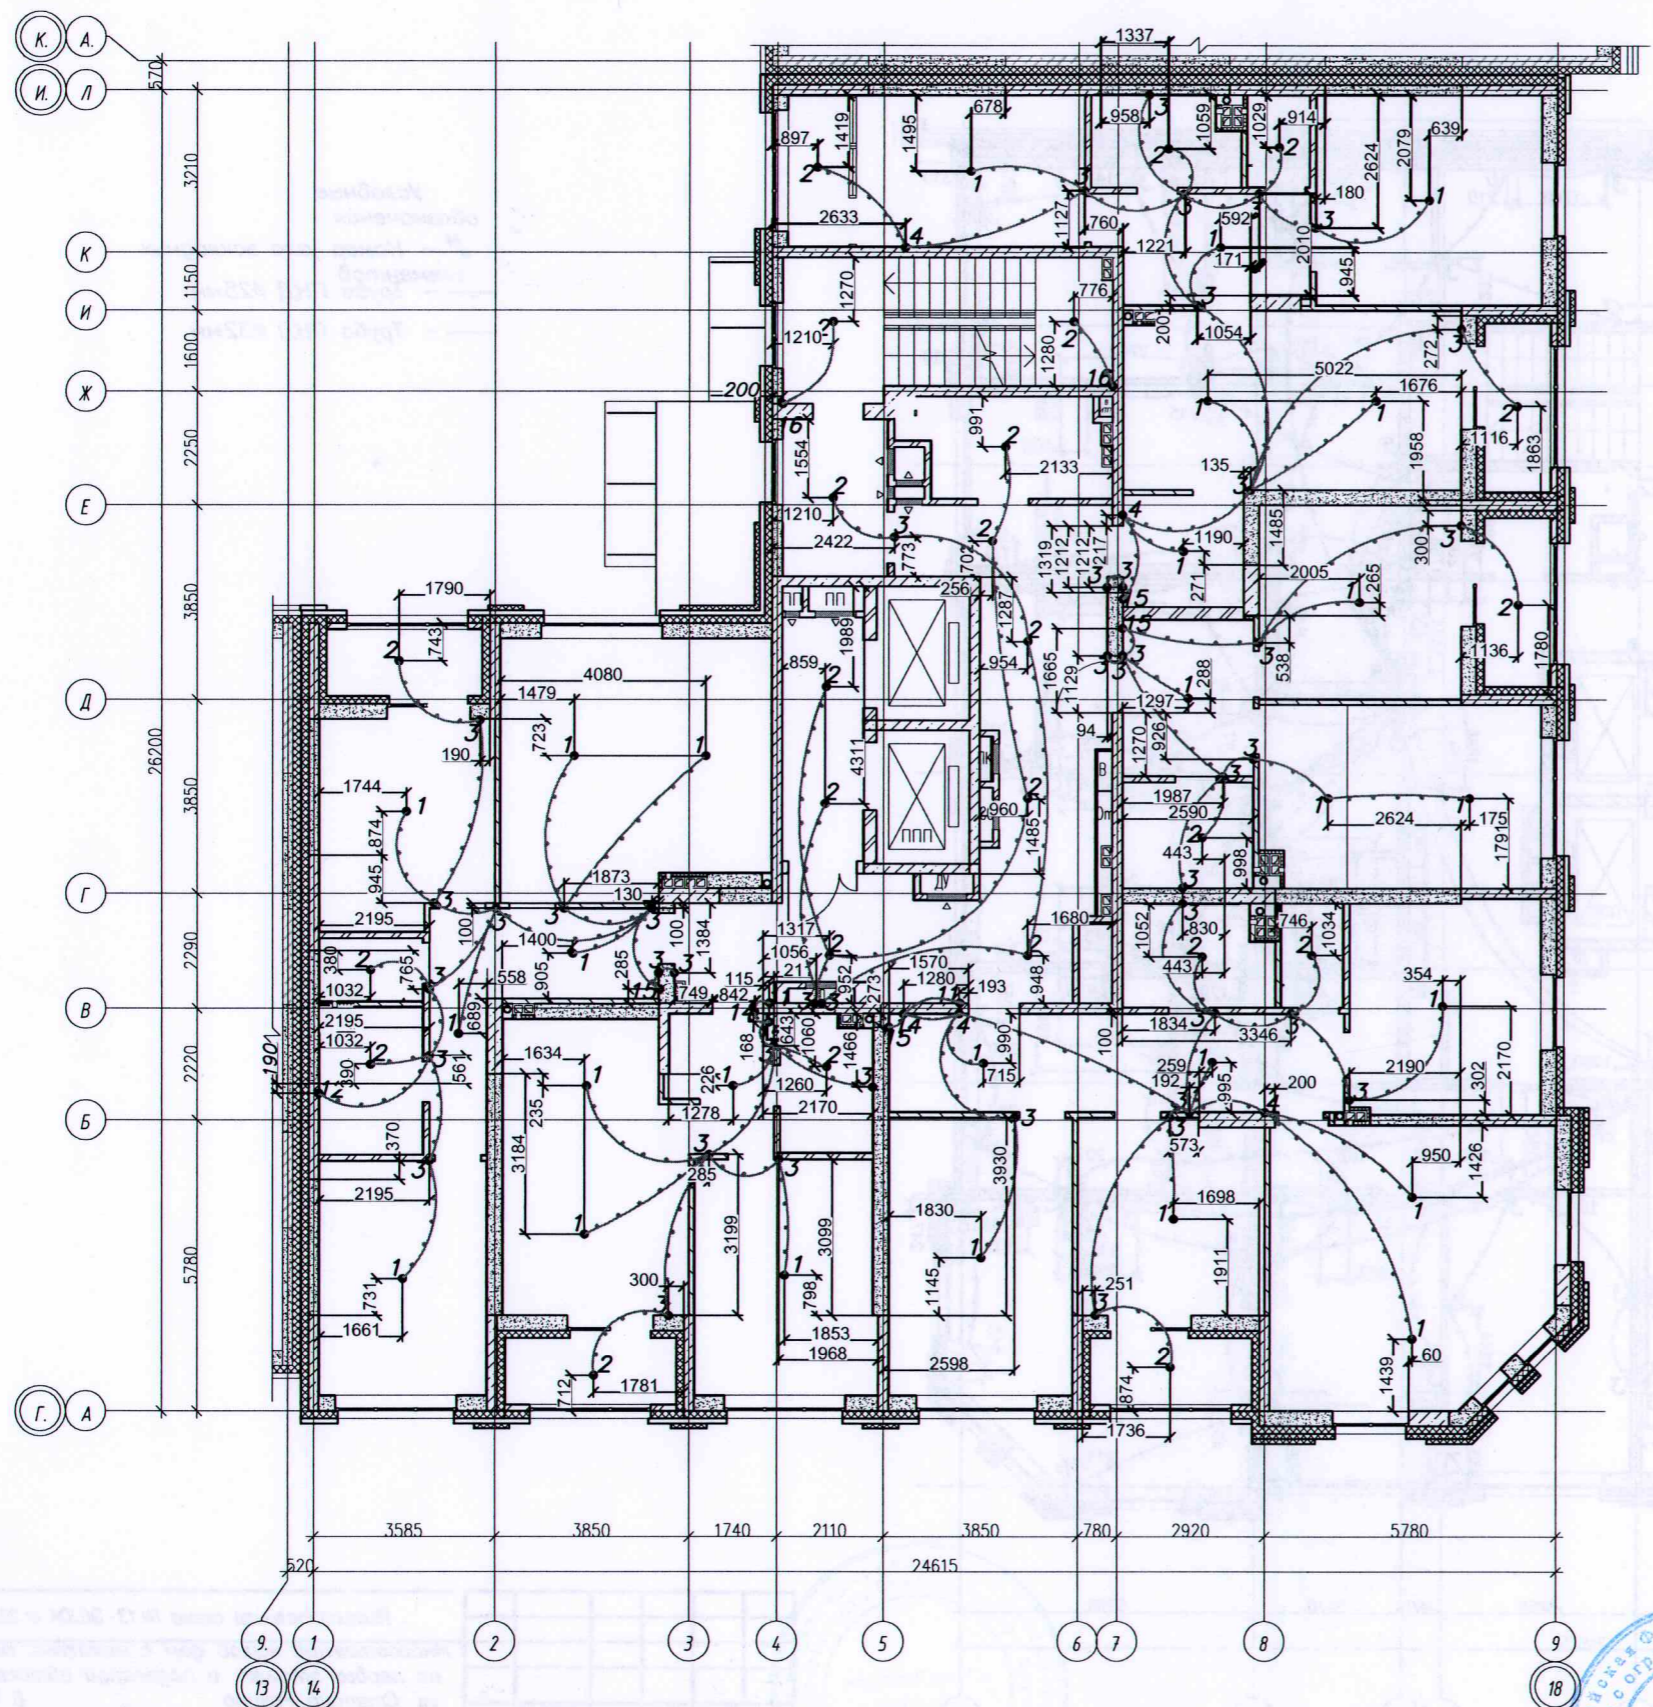


Условные обозначения
 • N – Номер узла закладных элементов
 --- Труба ПНД Ø25мм

Книжка № подл. Подписи и дата. Взам. инв. №




Исполнительная схема № 13 - ЭЛ.КЖ. от 20.07.2020					
Многоэтажный жилой дом с нежилыми помещениями на первых этажах и подземной автостоянкой по ул. Степана Разина в Чкаловском районе г. Екатеринбурга					
Изм.	Код	Лист	№ док	Подпис	Дата
Разраб.		Пробото			
Проверил		Калач			
Секция 1М Электроосвещение Строительное задание				Стадия	Лист
				ИД	1 2
13 этаж План прокладки трубопроводов групповой сети электроосвещения				000 "ВилорЭлектромонтаж"	
Формат А2					

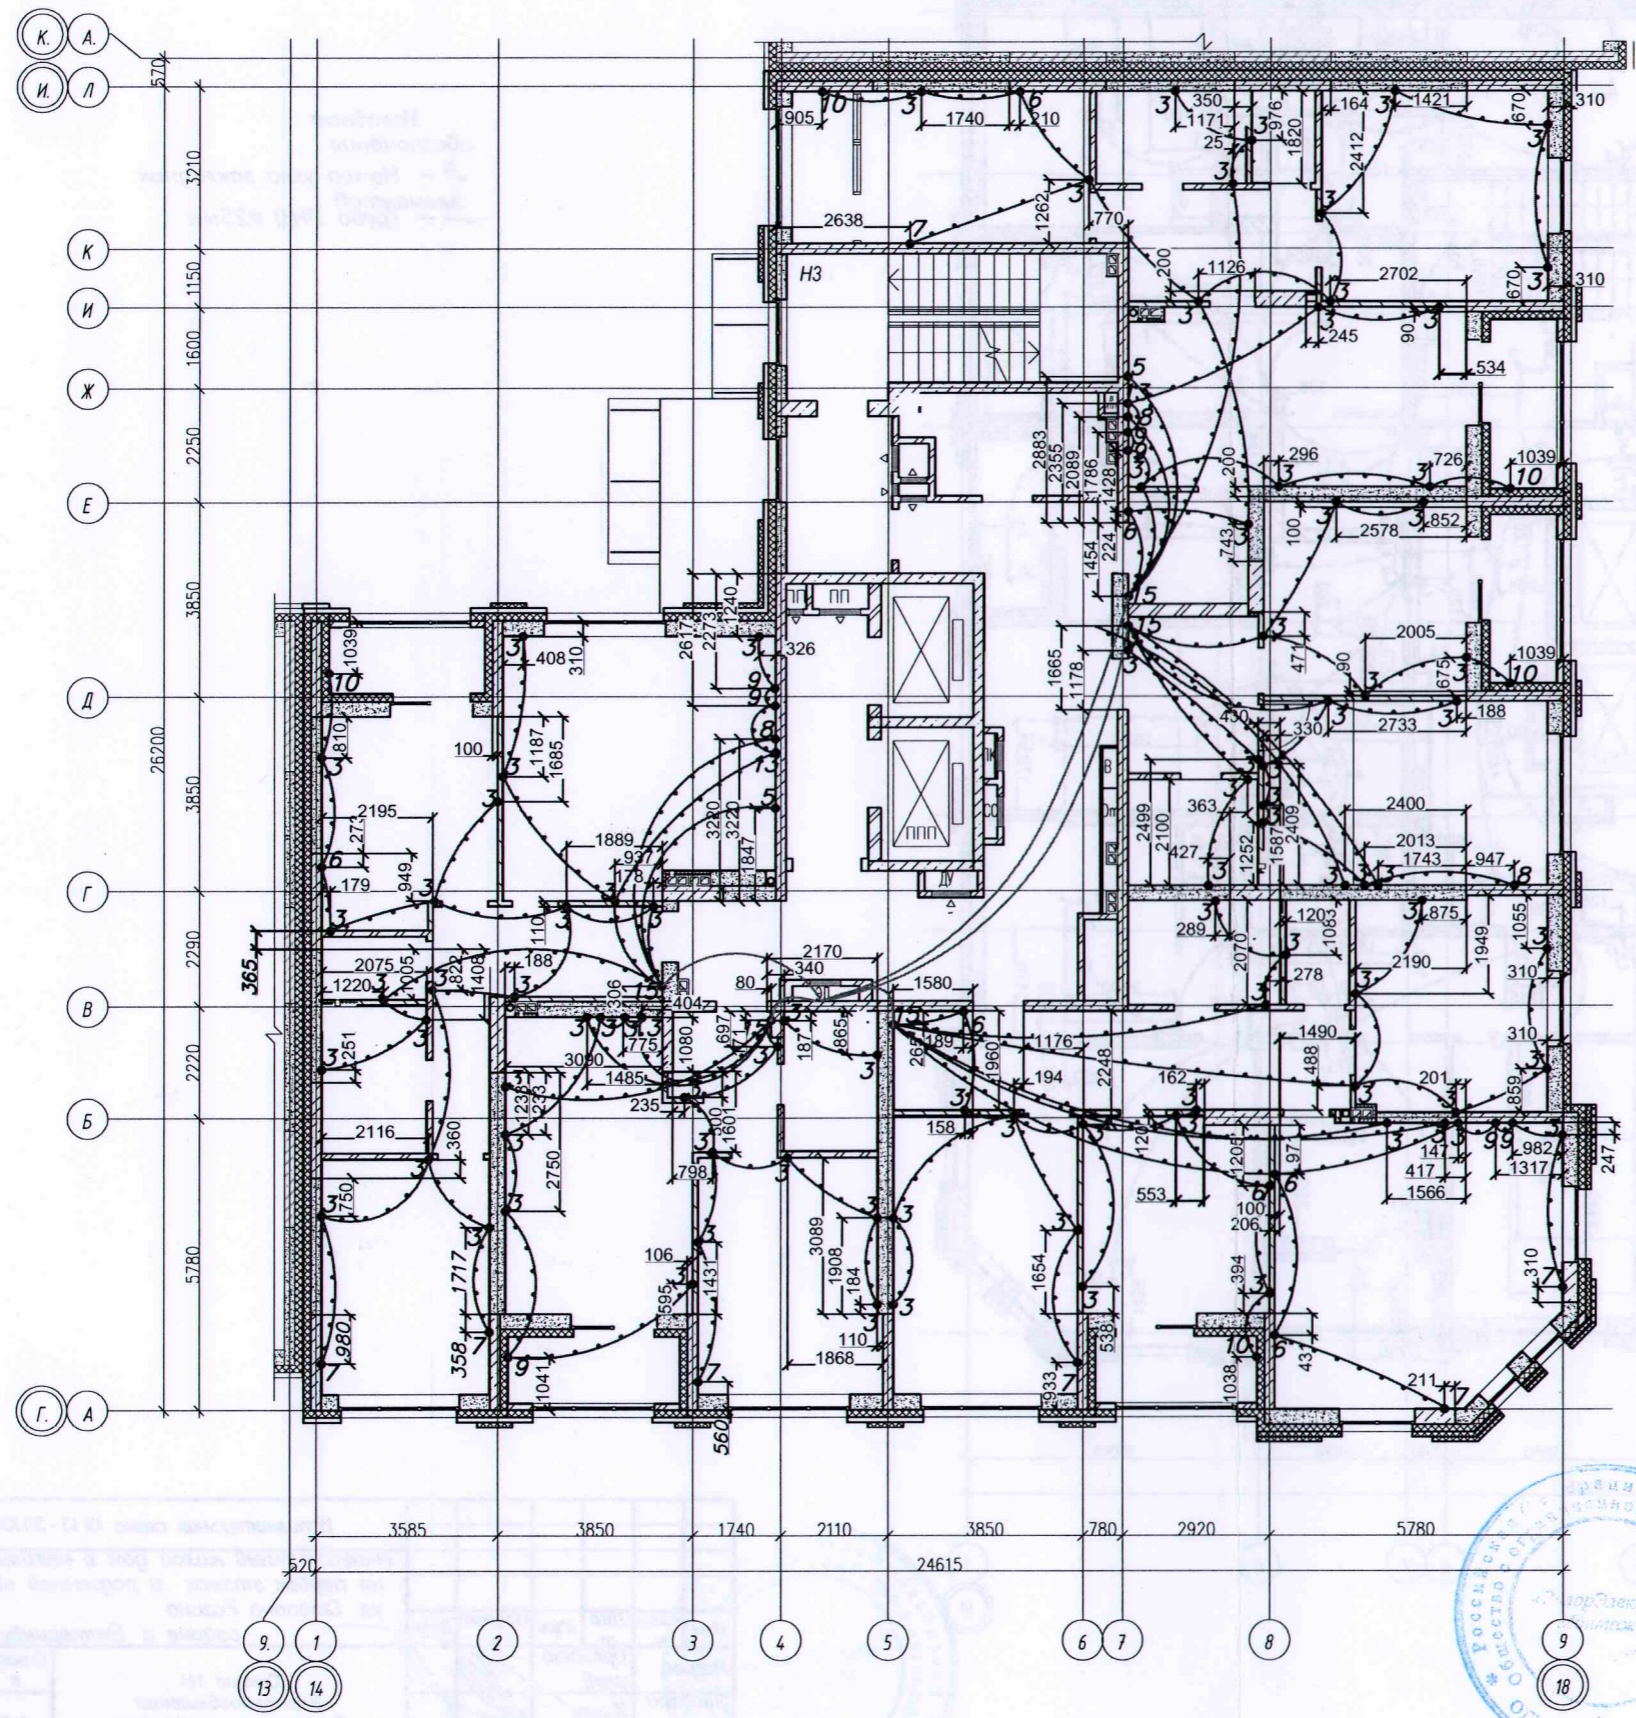


Условные обозначения
 • N – Номер узла закладных элементов
 — — Труба ПНД $\varnothing 25$ мм
 — — Труба ПНД $\varnothing 32$ мм

Инв. № подл. Подпись и дата. Взам. инв. №

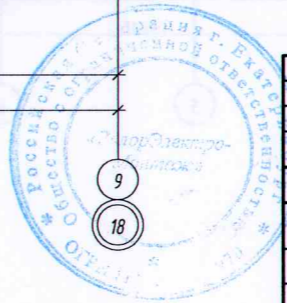


Изм.	Кол.	Лист	№ док.	Подпис.	Дата	Исполнительная схема № 13 - ЭЛ.К.К. от 20.07.2020		
						Многоэтажный жилой дом с нежилыми помещениями на первых этажах и подземной автостоянкой по ул. Степана Разина в Чкаловском районе г. Екатеринбурга		
Разраб.		Протокол				Секция 1М	Статус	Лист
Проверил		Калач				Электроосвещение	ИД	Листов
						Строительное задание	2	2
						13 этаж План прокладки трубопроводов групповой розеточной сети в плите перекрытия	000	
							"ВилорЭлектромонтаж"	
							Формат А2	

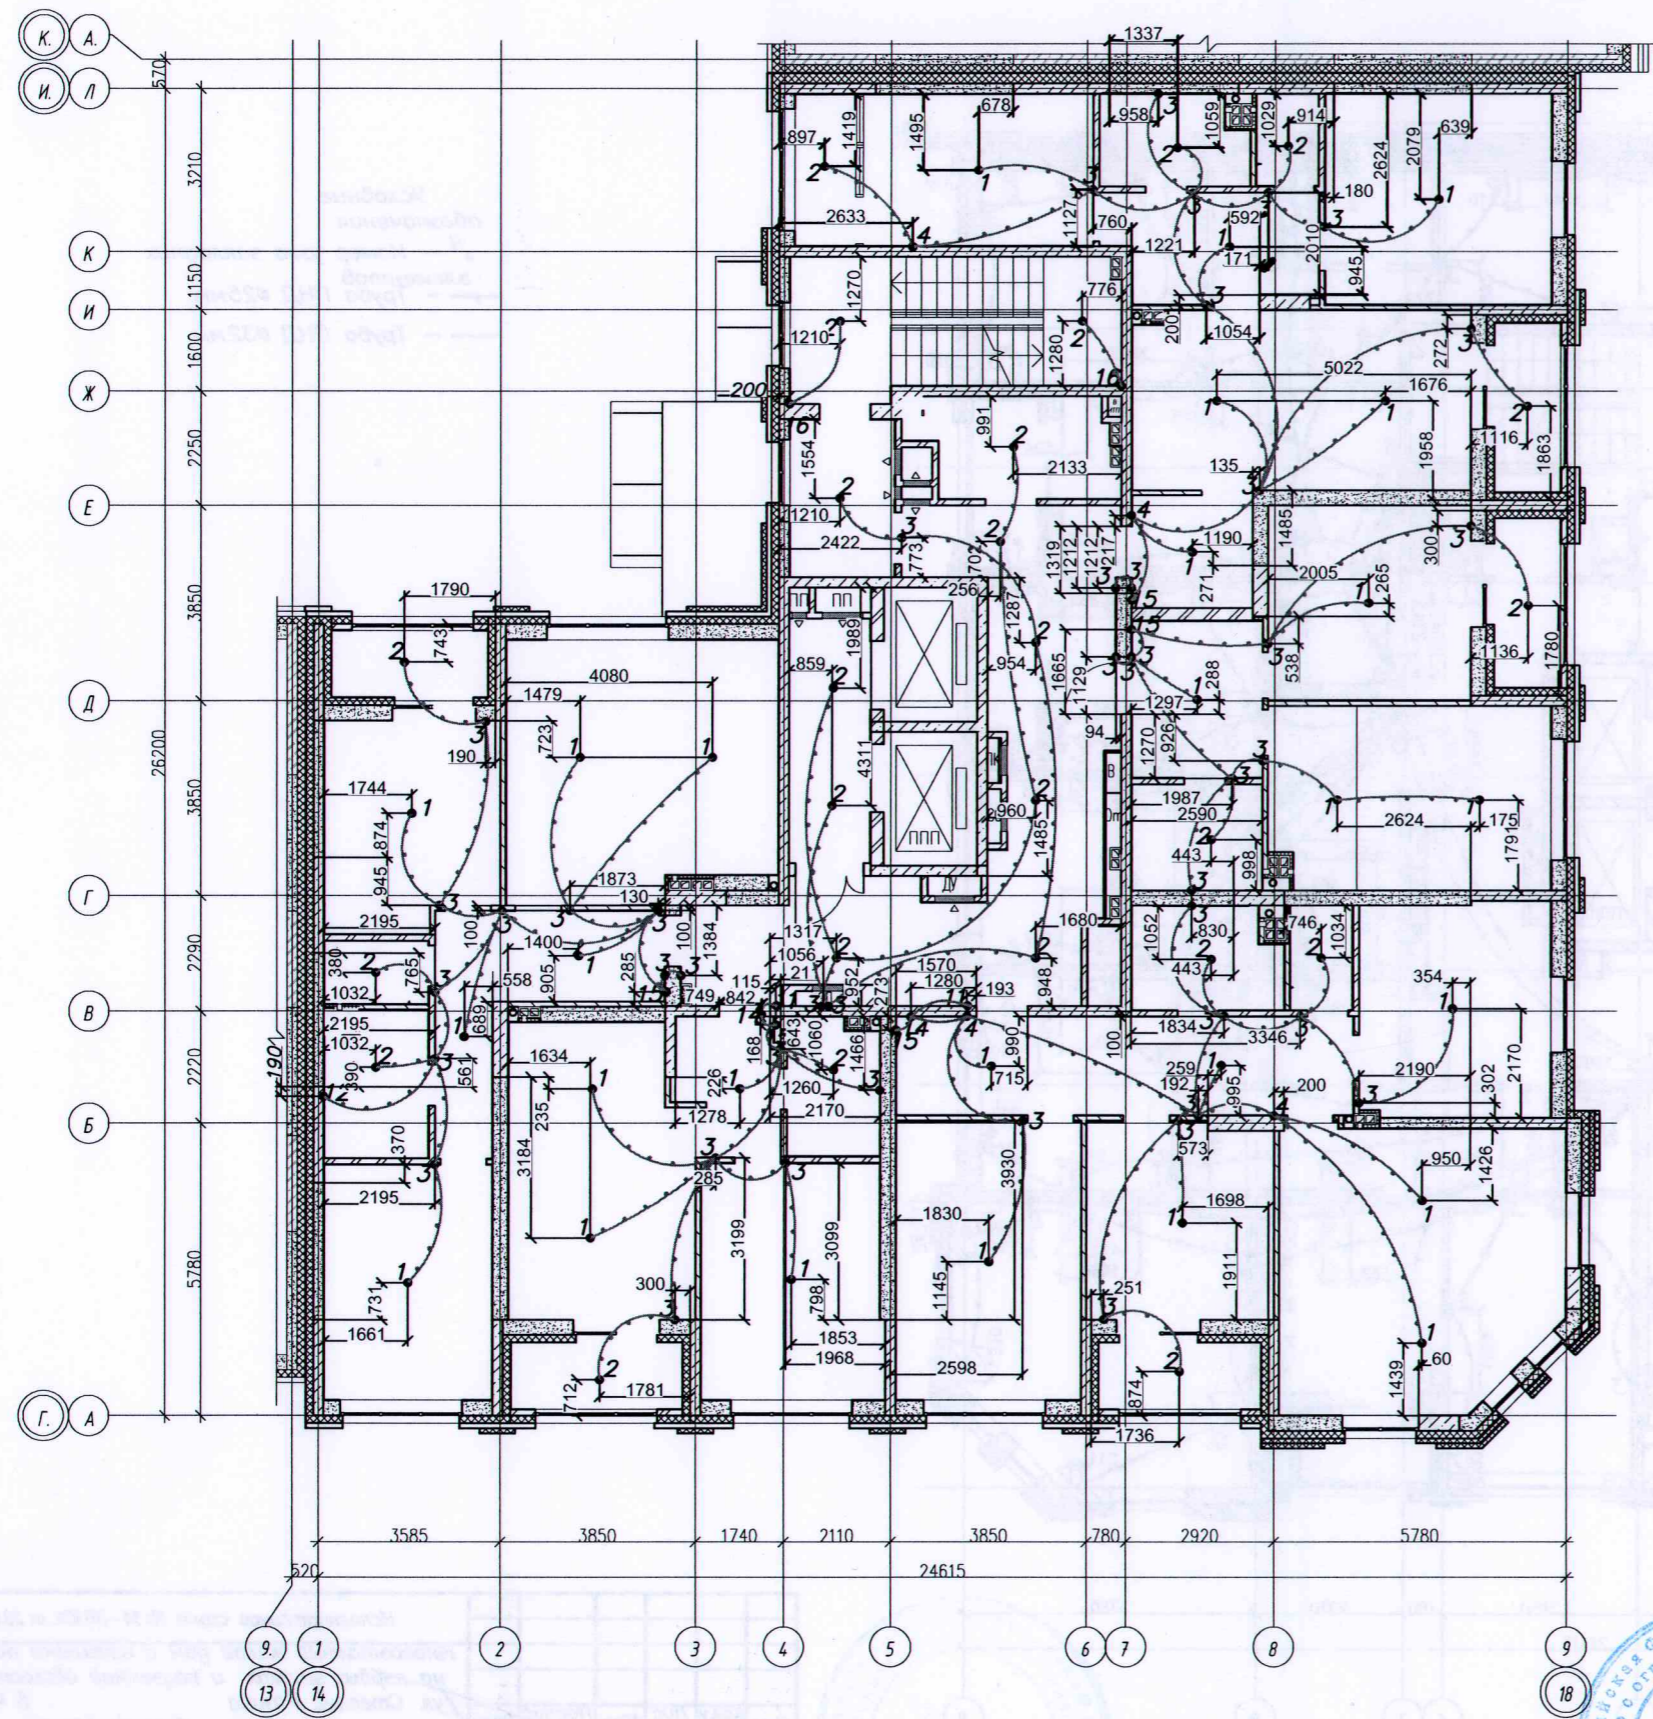


Условные обозначения
 ● N – Номер узла закладных элементов
 — труба ПНД Ø25мм

Инд. № подл. Подпись и дата. Взам. инв. №

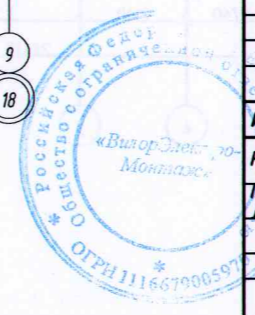


Исполнительная схема № 14 - Эл.КЖ. от 29.07.2020					
Многоэтажный жилой дом с нежилыми помещениями на первых этажах и подземной автостоянкой по ул. Степана Разина в Чкаловском районе г. Екатеринбурга					
Изм.	Кол. ч.	Лист	№ док.	Подпись	Дата
Разраб.	Протокол	Калач			
Проверил					
Секция 1М Электроосвещение Строительное задание			Стадия	Лист	Листов
			ИД	1	2
14 этаж. План прокладки трубопроводов групповой сети электроосвещения			000 "ВилорЭлектромонтаж"		
Формат А2					

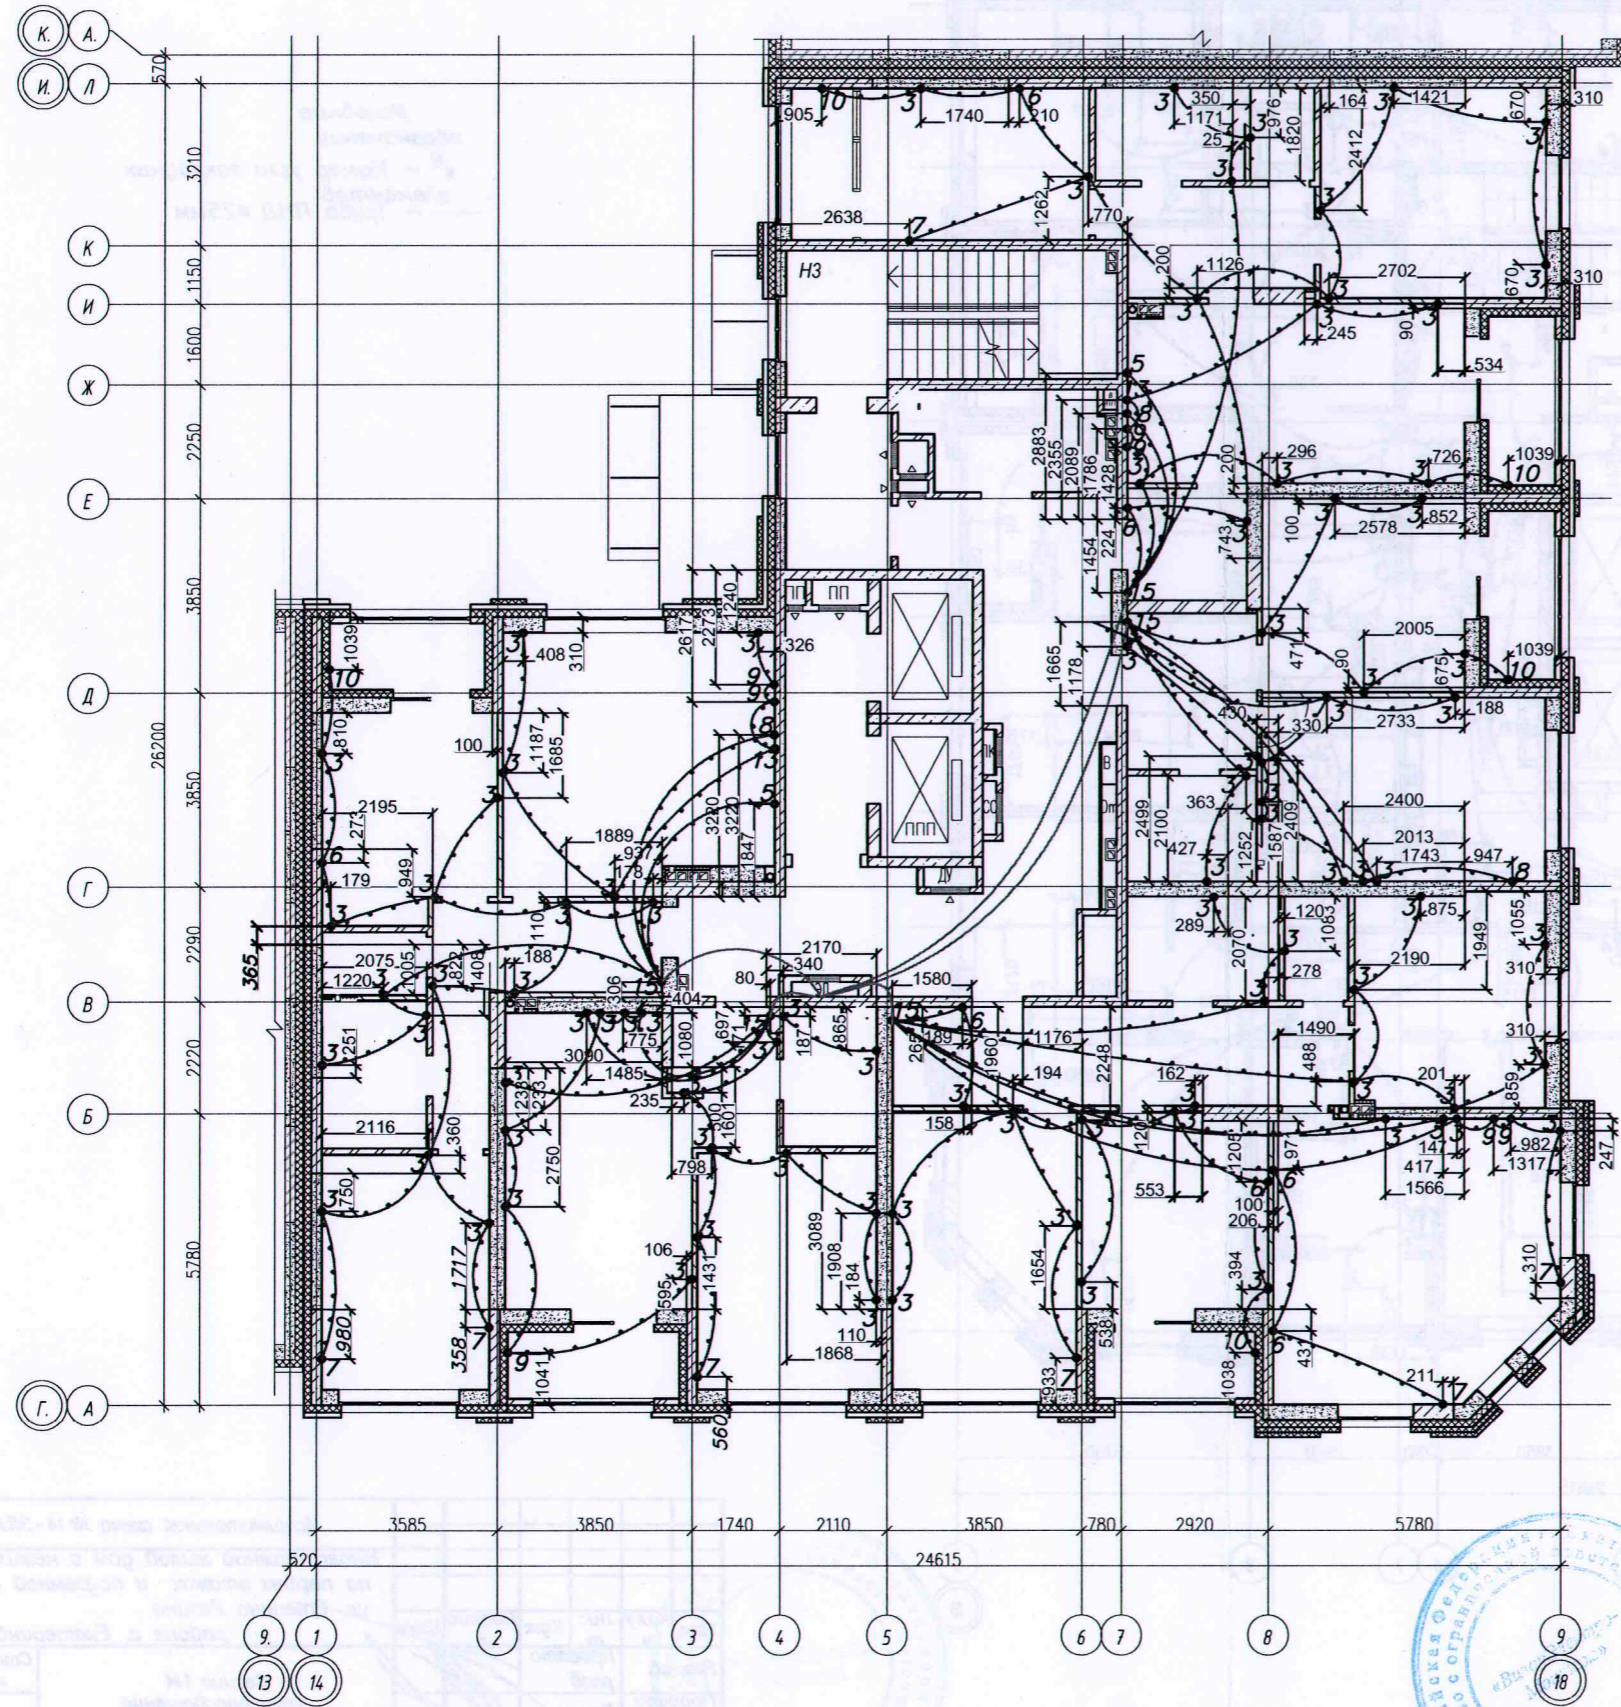


Условные обозначения
 • N – Номер узла закладных элементов
 — — Труба ПНД $\varnothing 25$ мм
 — — Труба ПНД $\varnothing 32$ мм

Инв № подл. Подпись и дата. Изм. №

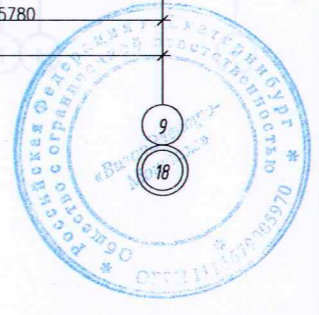

Исполнительная схема № 14 - ЭП.К.К. от 29.07.2020					
Многоэтажный жилой дом с нежилыми помещениями на первых этажах и подземной автостоянкой по ул. Степана Разина в Чкаловском районе г. Екатеринбург					
Изм.	Колуч	Лист	№ док	Подпис	Дата
Разраб.		Пробото			
Провери		Калач			
Секция 1М Электроосвещение Строительное задание			Стадия	Лист	Листов
			ИД	2	2
14 этаж План прокладки трубопроводов групповой розеточной сети в плите перекрытия			000 "ВилорЭлектромонтаж"		
Формат А2					

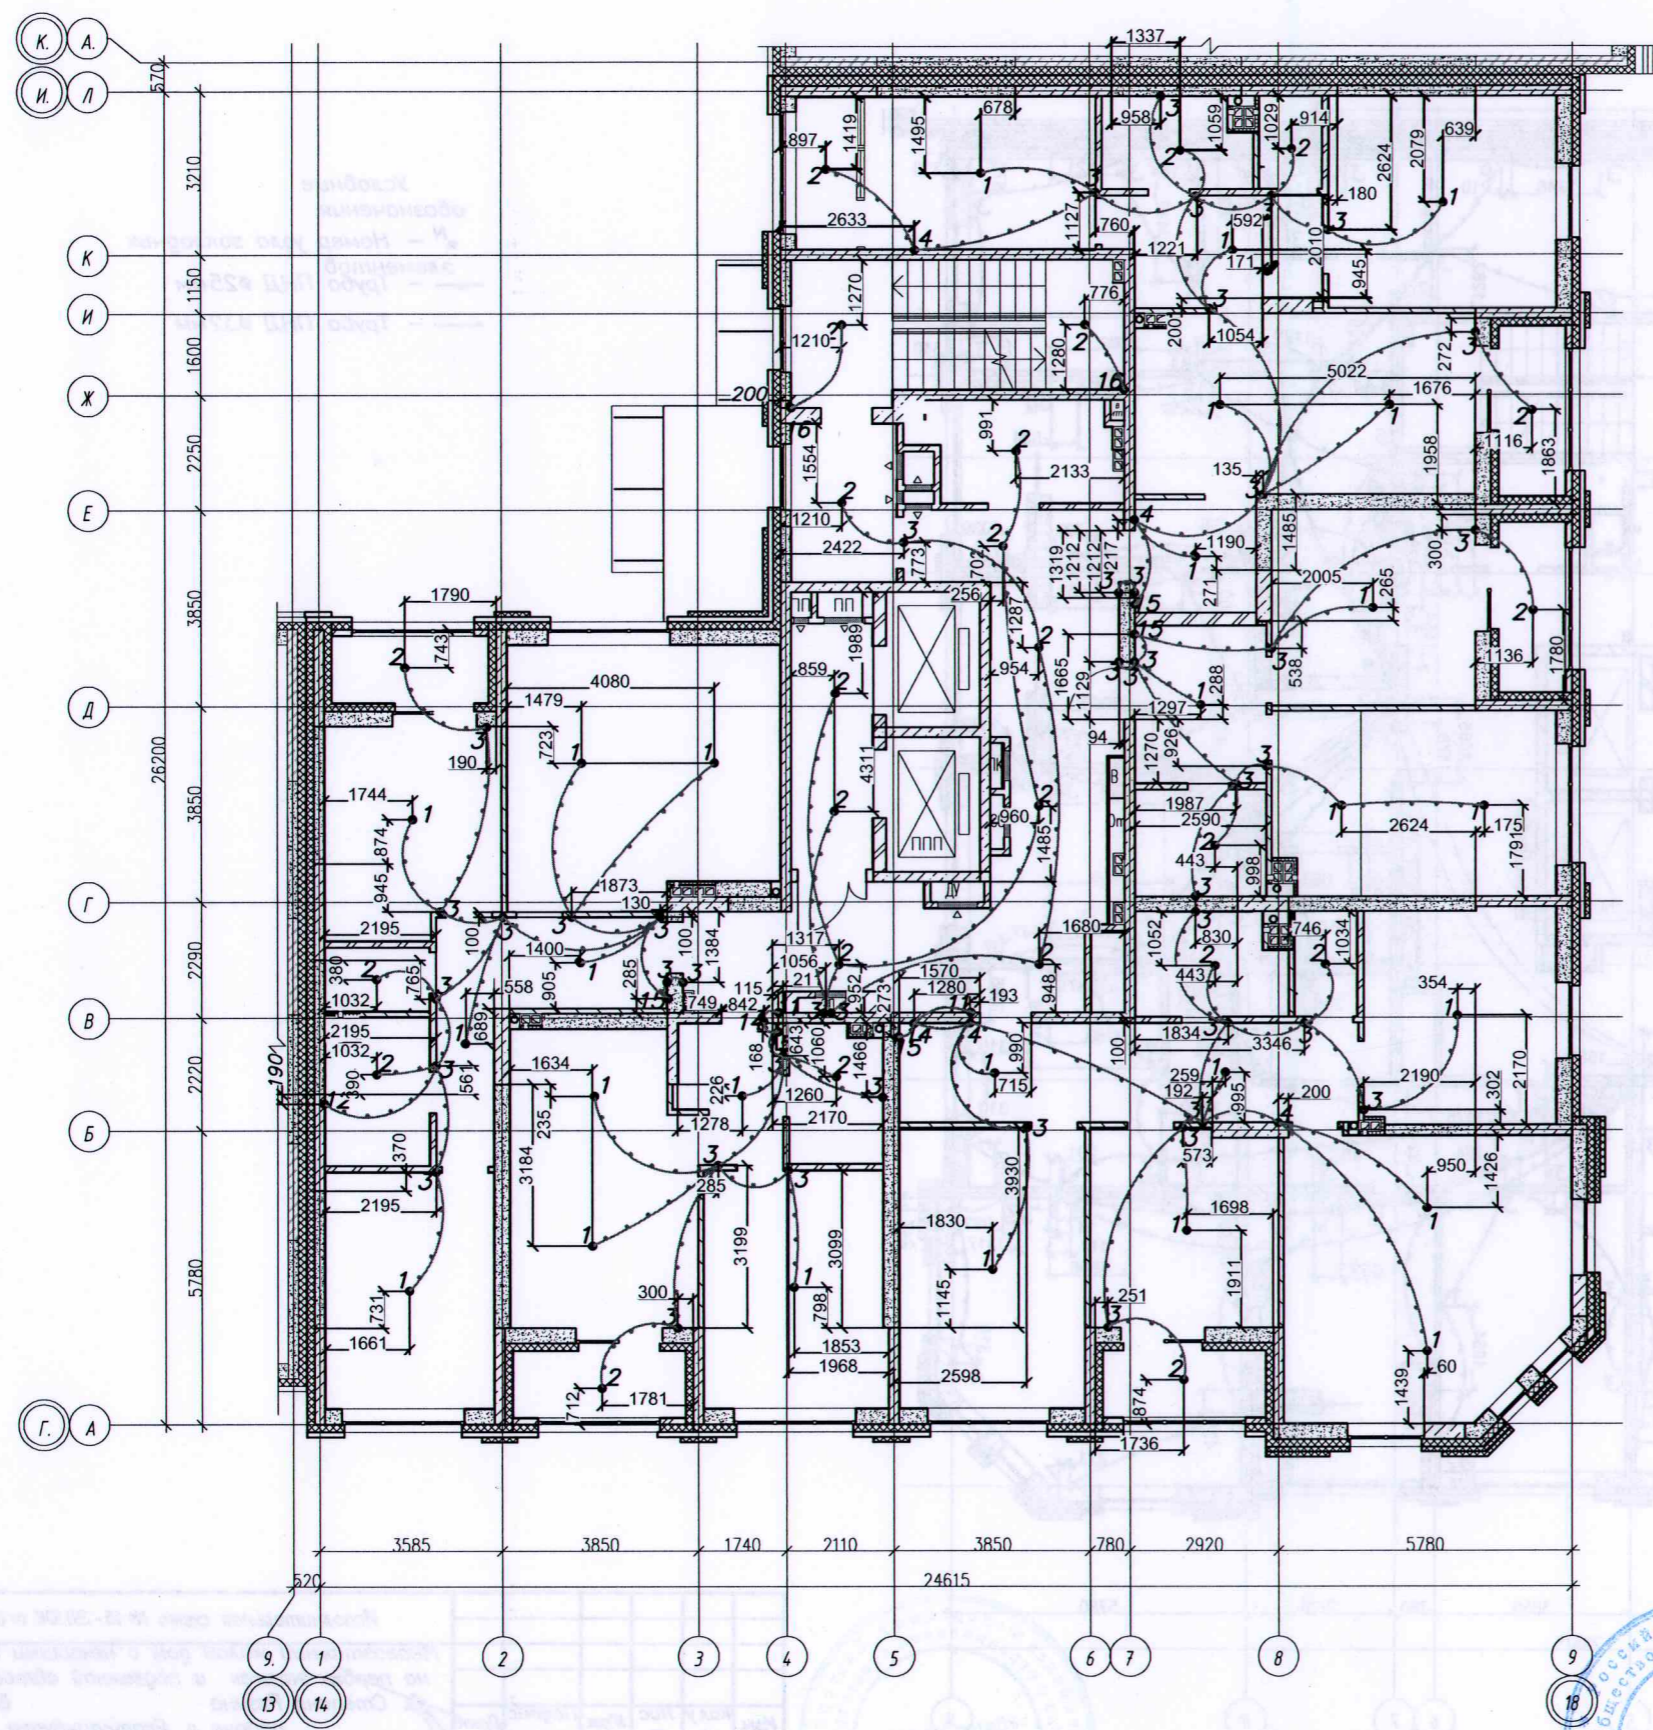


Условные
обозначения
• N – Номер узла закладных
элементов
--- Труба ПНД Ø25мм

Инв. № подл. Подпись и дата. Исполн. инд. №




Исполнительная схема № 15 - ЭЛ.КЖ. от 07.08.2020					
Многоэтажный жилой дом с нежилыми помещениями на первых этажах и подземной автостоянкой по ул. Степана Разина в Чкаловском районе г. Екатеринбурга					
Изм.	Колыч	Лист	№ док.	Подпис	Дата
Разраб.	Пробото	рков	Калач		
Провери	л				
Секция 1М Электроосвещение Строительное задание				Стади	Лист
				ИД	1 2
15 этаж План прокладки трубопроводов групповой сети электроосвещения				000 "ВилорЭлектромонтаж"	
Формат А2					

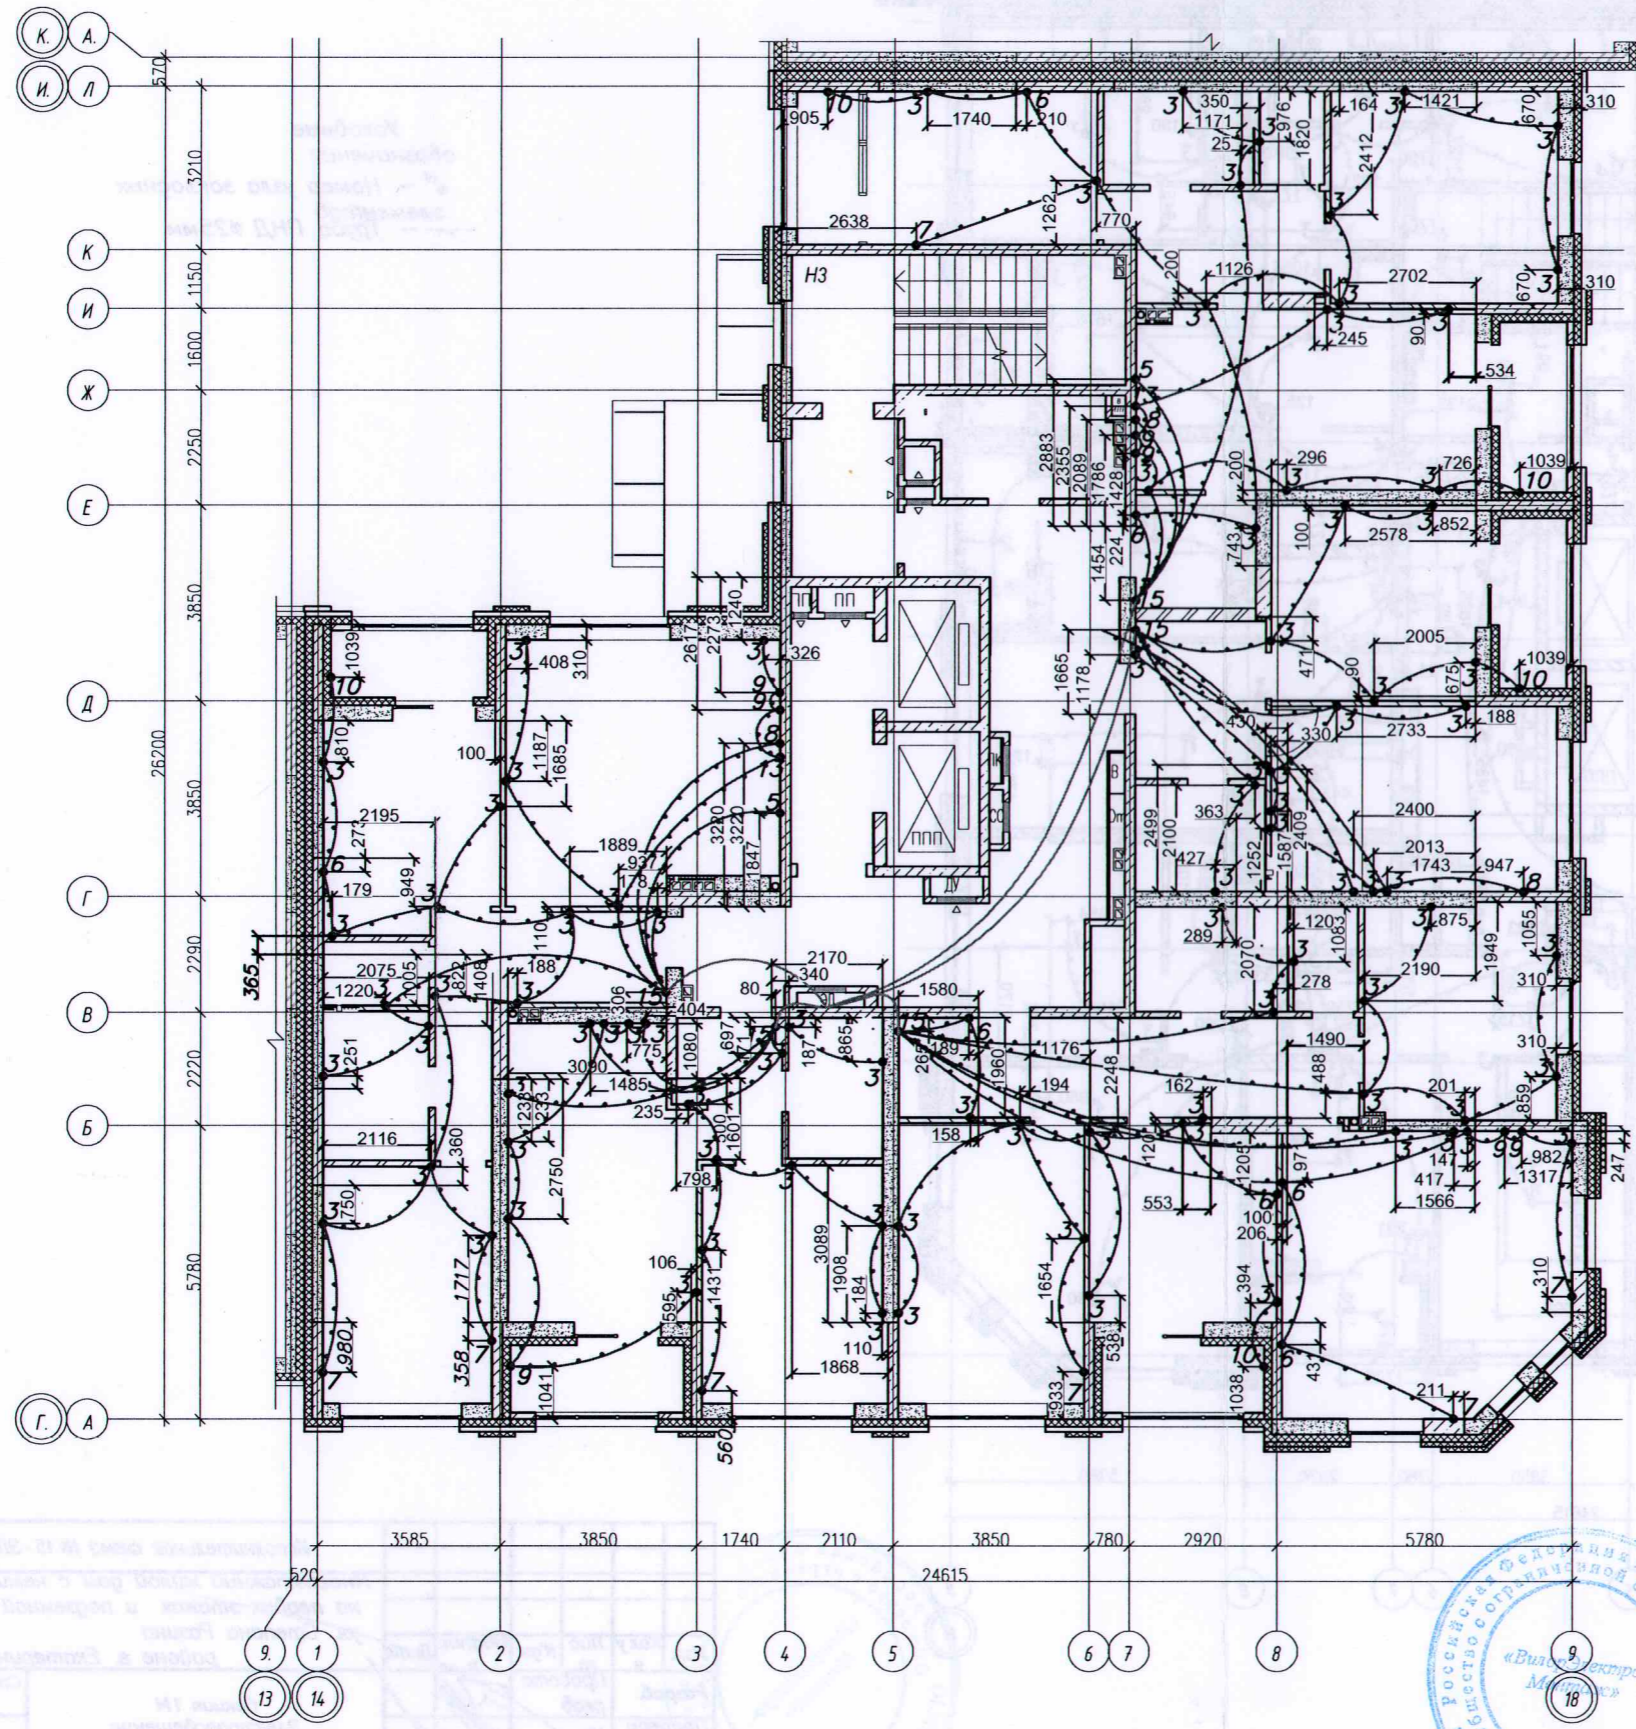


Условные обозначения
 • N – Номер узла закладных элементов
 --- Труба ПНД Ø25мм
 --- Труба ПНД Ø32мм

Инв. № подл. Подпись и дата. Взам. инв. №

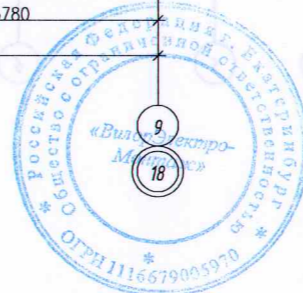

Исполнительная схема № 15 - ЭЛ.КЖ. от 07.08.2020					
Многоэтажный жилой дом с нежилыми помещениями на первых этажах и подземной автостоянкой по ул. Степана Разина в Чкаловском районе г. Екатеринбург					
Изм.	Колуч	Лист	№ док	Подпис	Дата
Разраб.	Пробото	Калач			
Провери	Калач				
Секция 1М Электроосвещение Строительное задание				Стади	Лист
				ИД	2
15 этаж План прокладки трубопроводов групповой розеточной сети в плите перекрытия				000 "ВилорЭлектромонтаж"	
Формат А2					

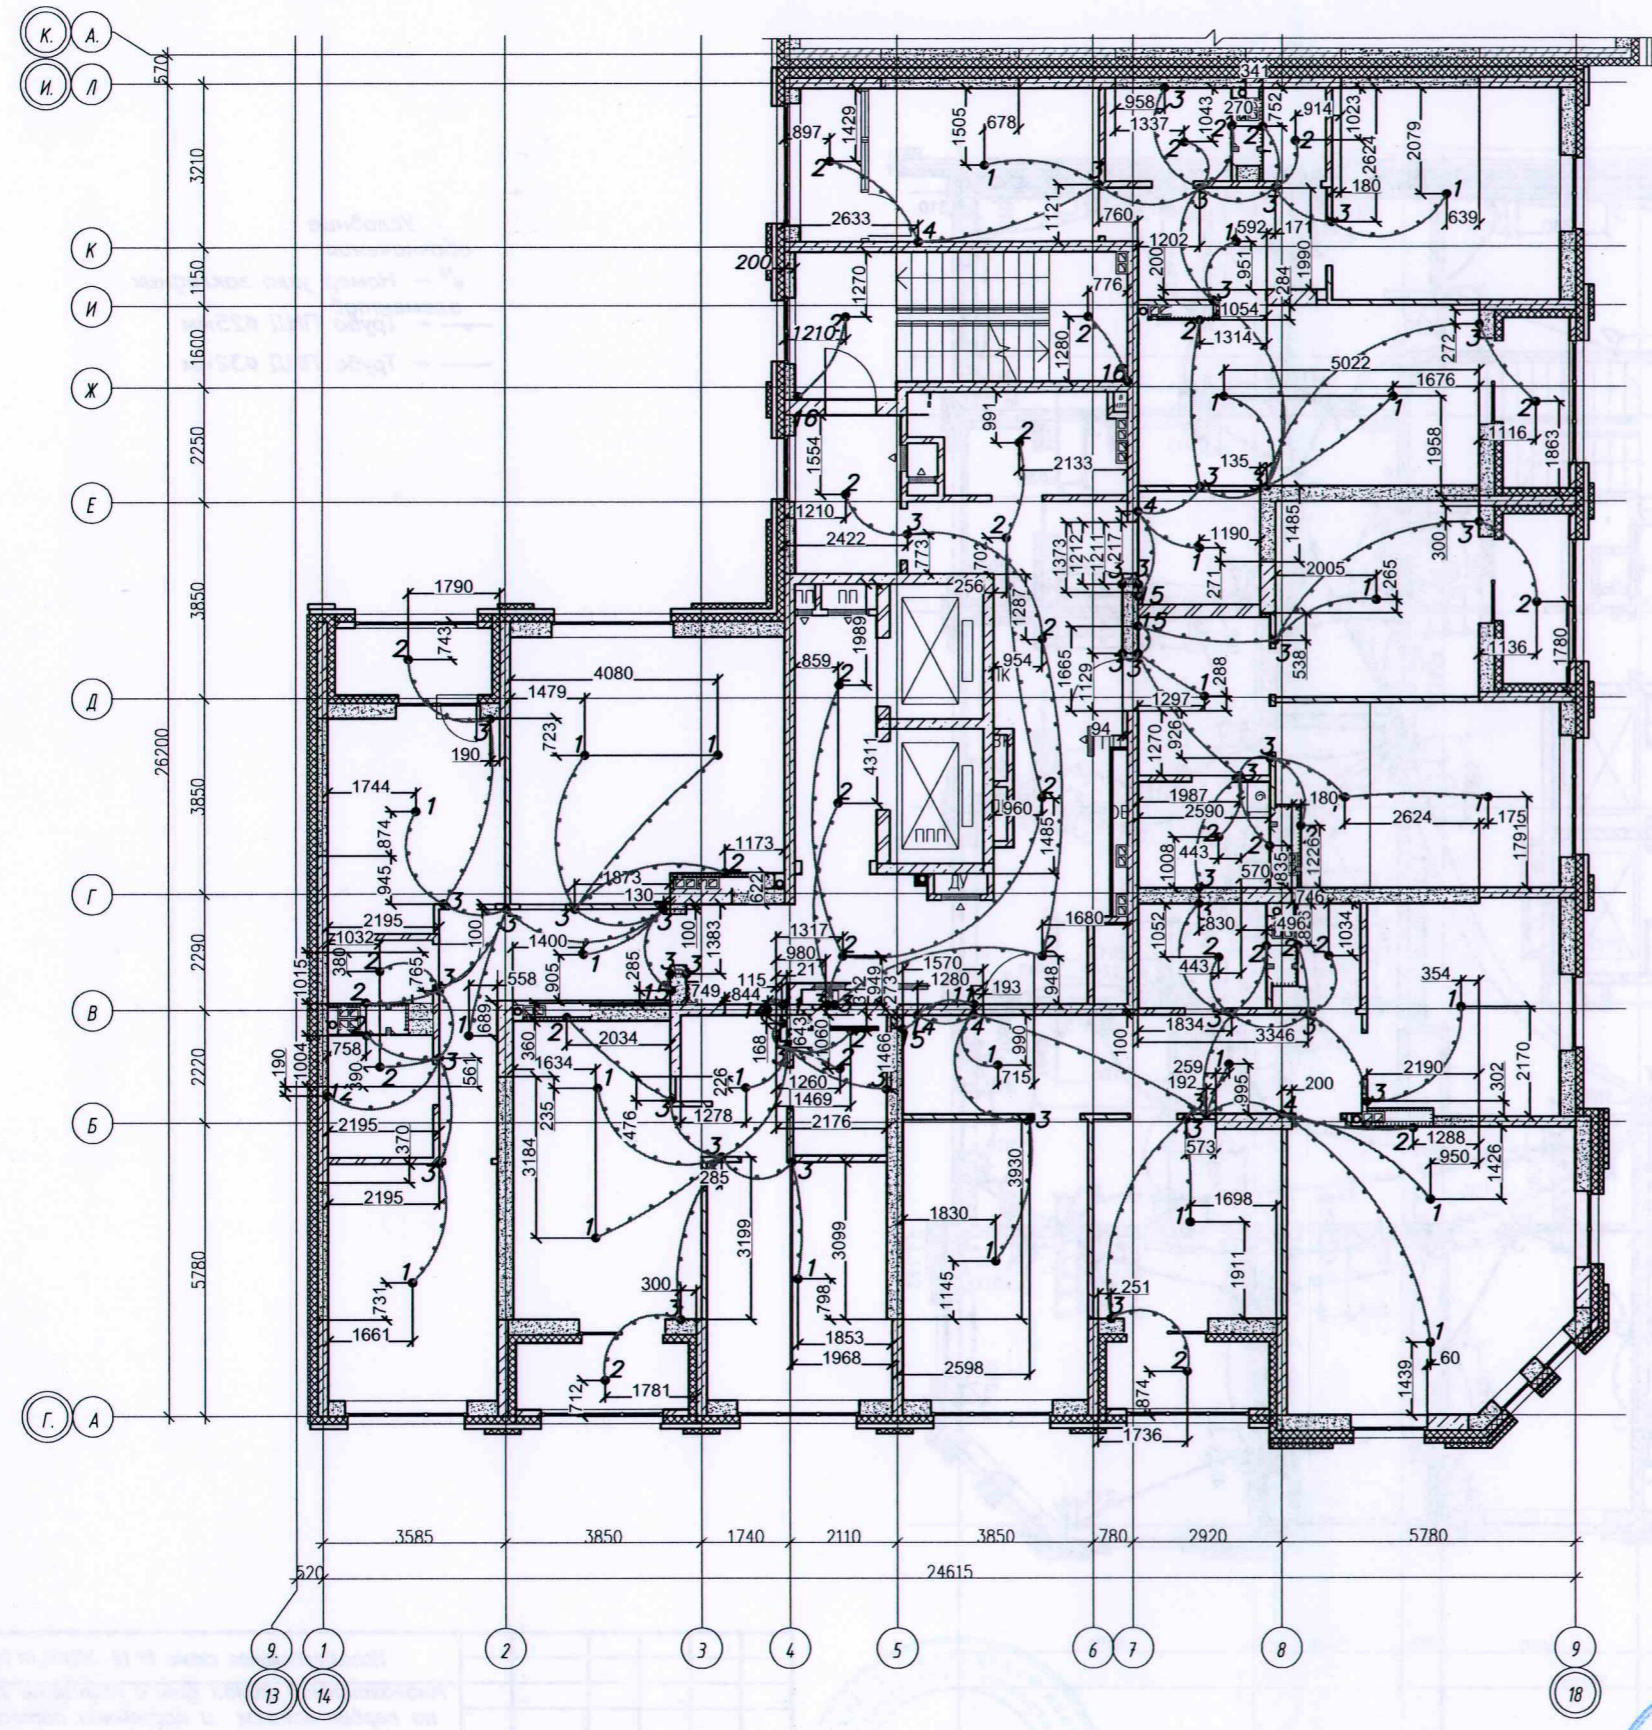


Условные
обозначения
• N – Номер узла закладных
элементов
--- Груба ПНД Ø25мм

Мин. № подл. Подпись и дата Взам. инв. №




Исполнительная схема № 16 - ЭЛ.КЖ. от 17.08.2020					
Многоэтажный жилой дом с нежилыми помещениями на первых этажах и подземной автостоянкой по ул. Степана Разина в Чкаловском районе г. Екатеринбурга					
Изм.	Кол. ч	Лист	№ док.	Подпис.	Дата
Разраб.	Пробото	рков	Провери	Калач	
Секция 1М Электроосвещение Строительное задание				Стади	Лист
				ИД	1
16 этаж План прокладки трубопроводов групповой сети электроосвещения				000 "ВилорЭлектроМонтаж"	
Формат А2					

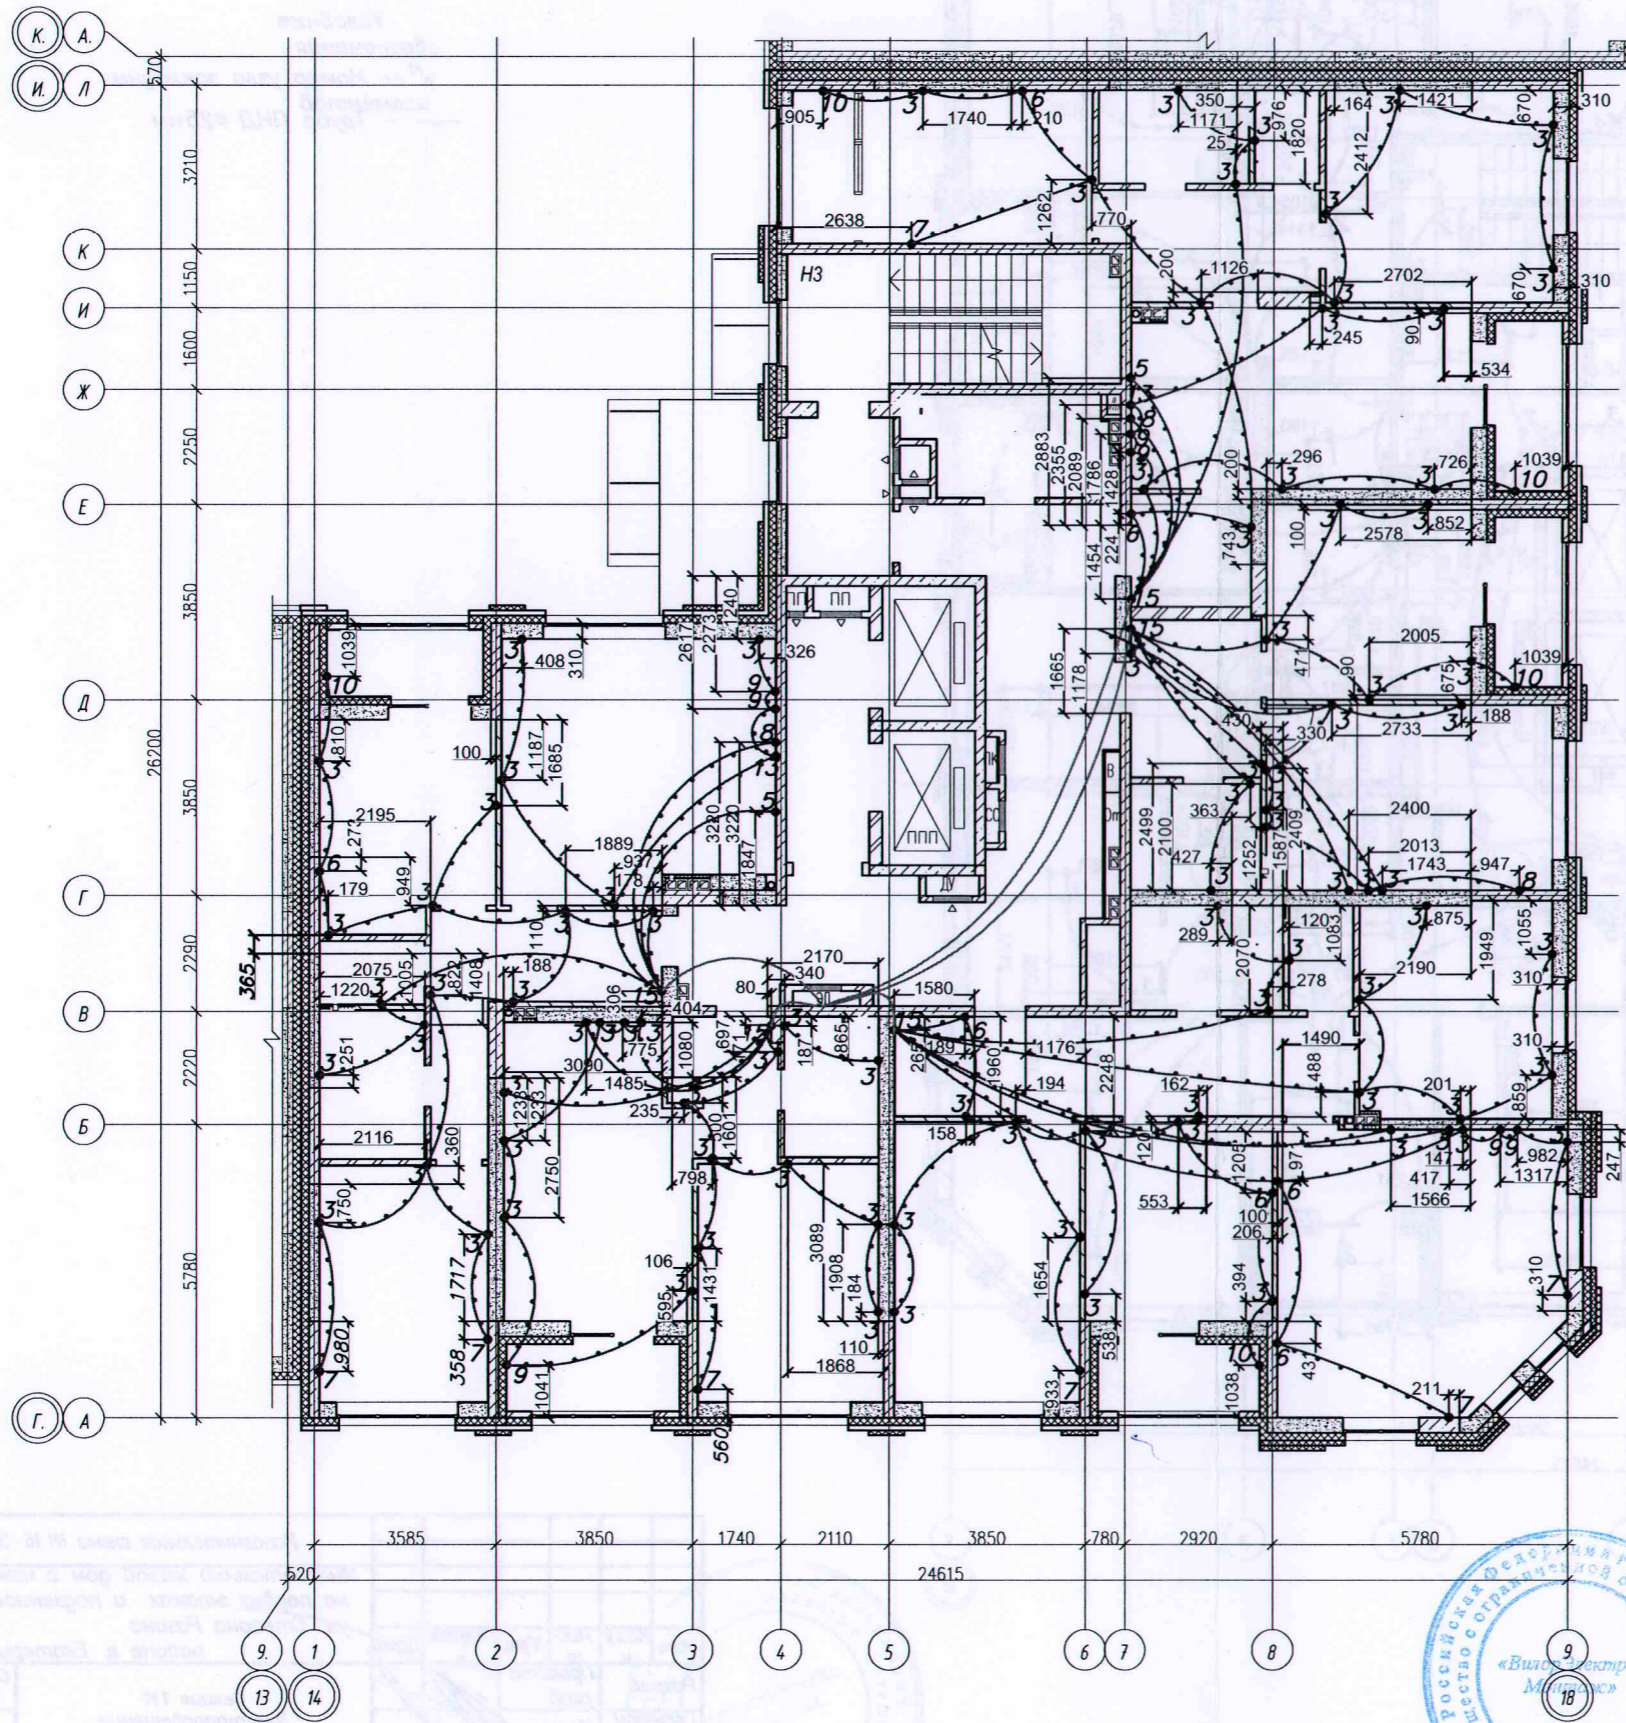


Условные
обозначения
 ● N – Номер узла закладных
элементов
 — — Труба ПНД $\varnothing 25\text{мм}$
 — — Труба ПНД $\varnothing 32\text{мм}$

Инд. № подл. Подпись и дата. Изм. инд. №

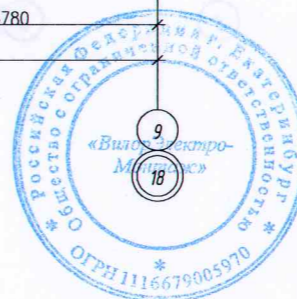

Исполнительная схема № 16 - ЭЛ.КЖ. от 17.08.2020					
Многоэтажный жилой дом с нежилыми помещениями на первых этажах и подземной автостоянкой по ул. Степана Разина в Чкаловском районе г. Екатеринбурга					
Изм.	Код	Лист	№ док.	Подпис.	Дата
Разраб.	Провод	рковод	Калач		
Проверил					
Секция 1М Электроосвещение Строительное задание				Стадия	Лист
				ИД	2
16 этаж План прокладки трубопроводов групповой розеточной сети в плите перекрытия				000	
				"ВилорЭлектромонтаж"	
Формат А2					

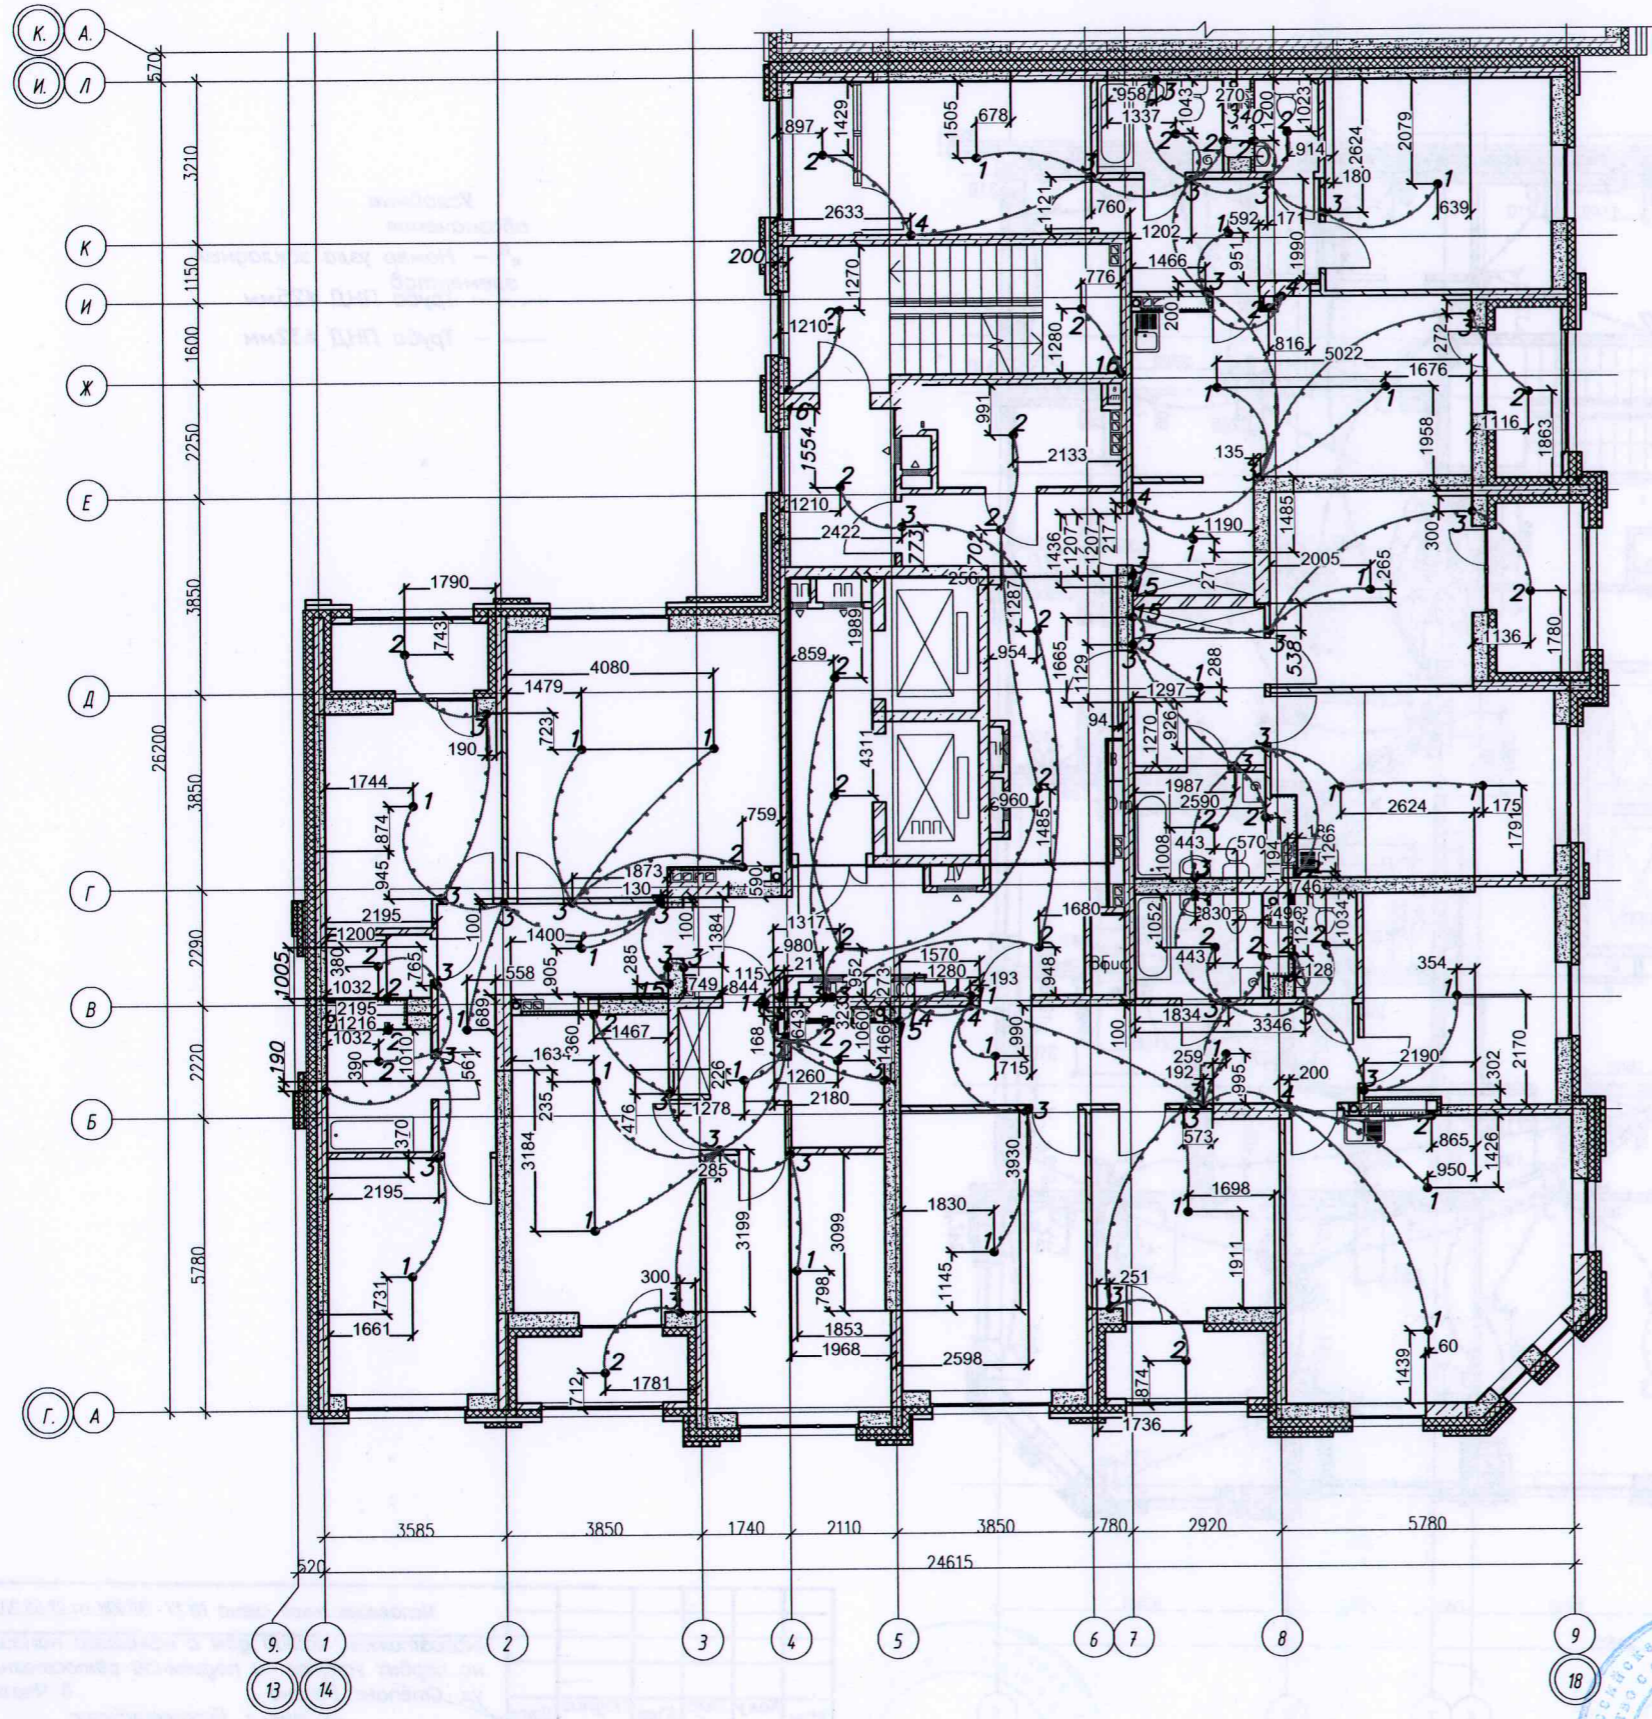


Условные обозначения
 N – Номер узла закладных элементов
 — Труба ПНД Ø25мм

□ – На отметке +56,210

Ив.№ № года Подпись и дата Взам. инв.№




Исполнительная схема № 17 - ЭЛ.КЖ. от 27.08.2020					
Многоэтажный жилой дом с нежилыми помещениями на первых этажах и подземной автостоянкой по ул. Степана Разина в Чкаловском районе г. Екатеринбурга					
Изм.	Колу	Лис	№ док	Подпис	Дата
Разраб		Пробото			
Провери		Калач			
Секция 1М Электроосвещение Строительное задание				Стади	Лист
				я	Листов
				ИД	1 2
17 этаж План прокладки трубопроводов групповой сети электроосвещения				000 "ВилорЭлектромонтаж"	
Формат А2					

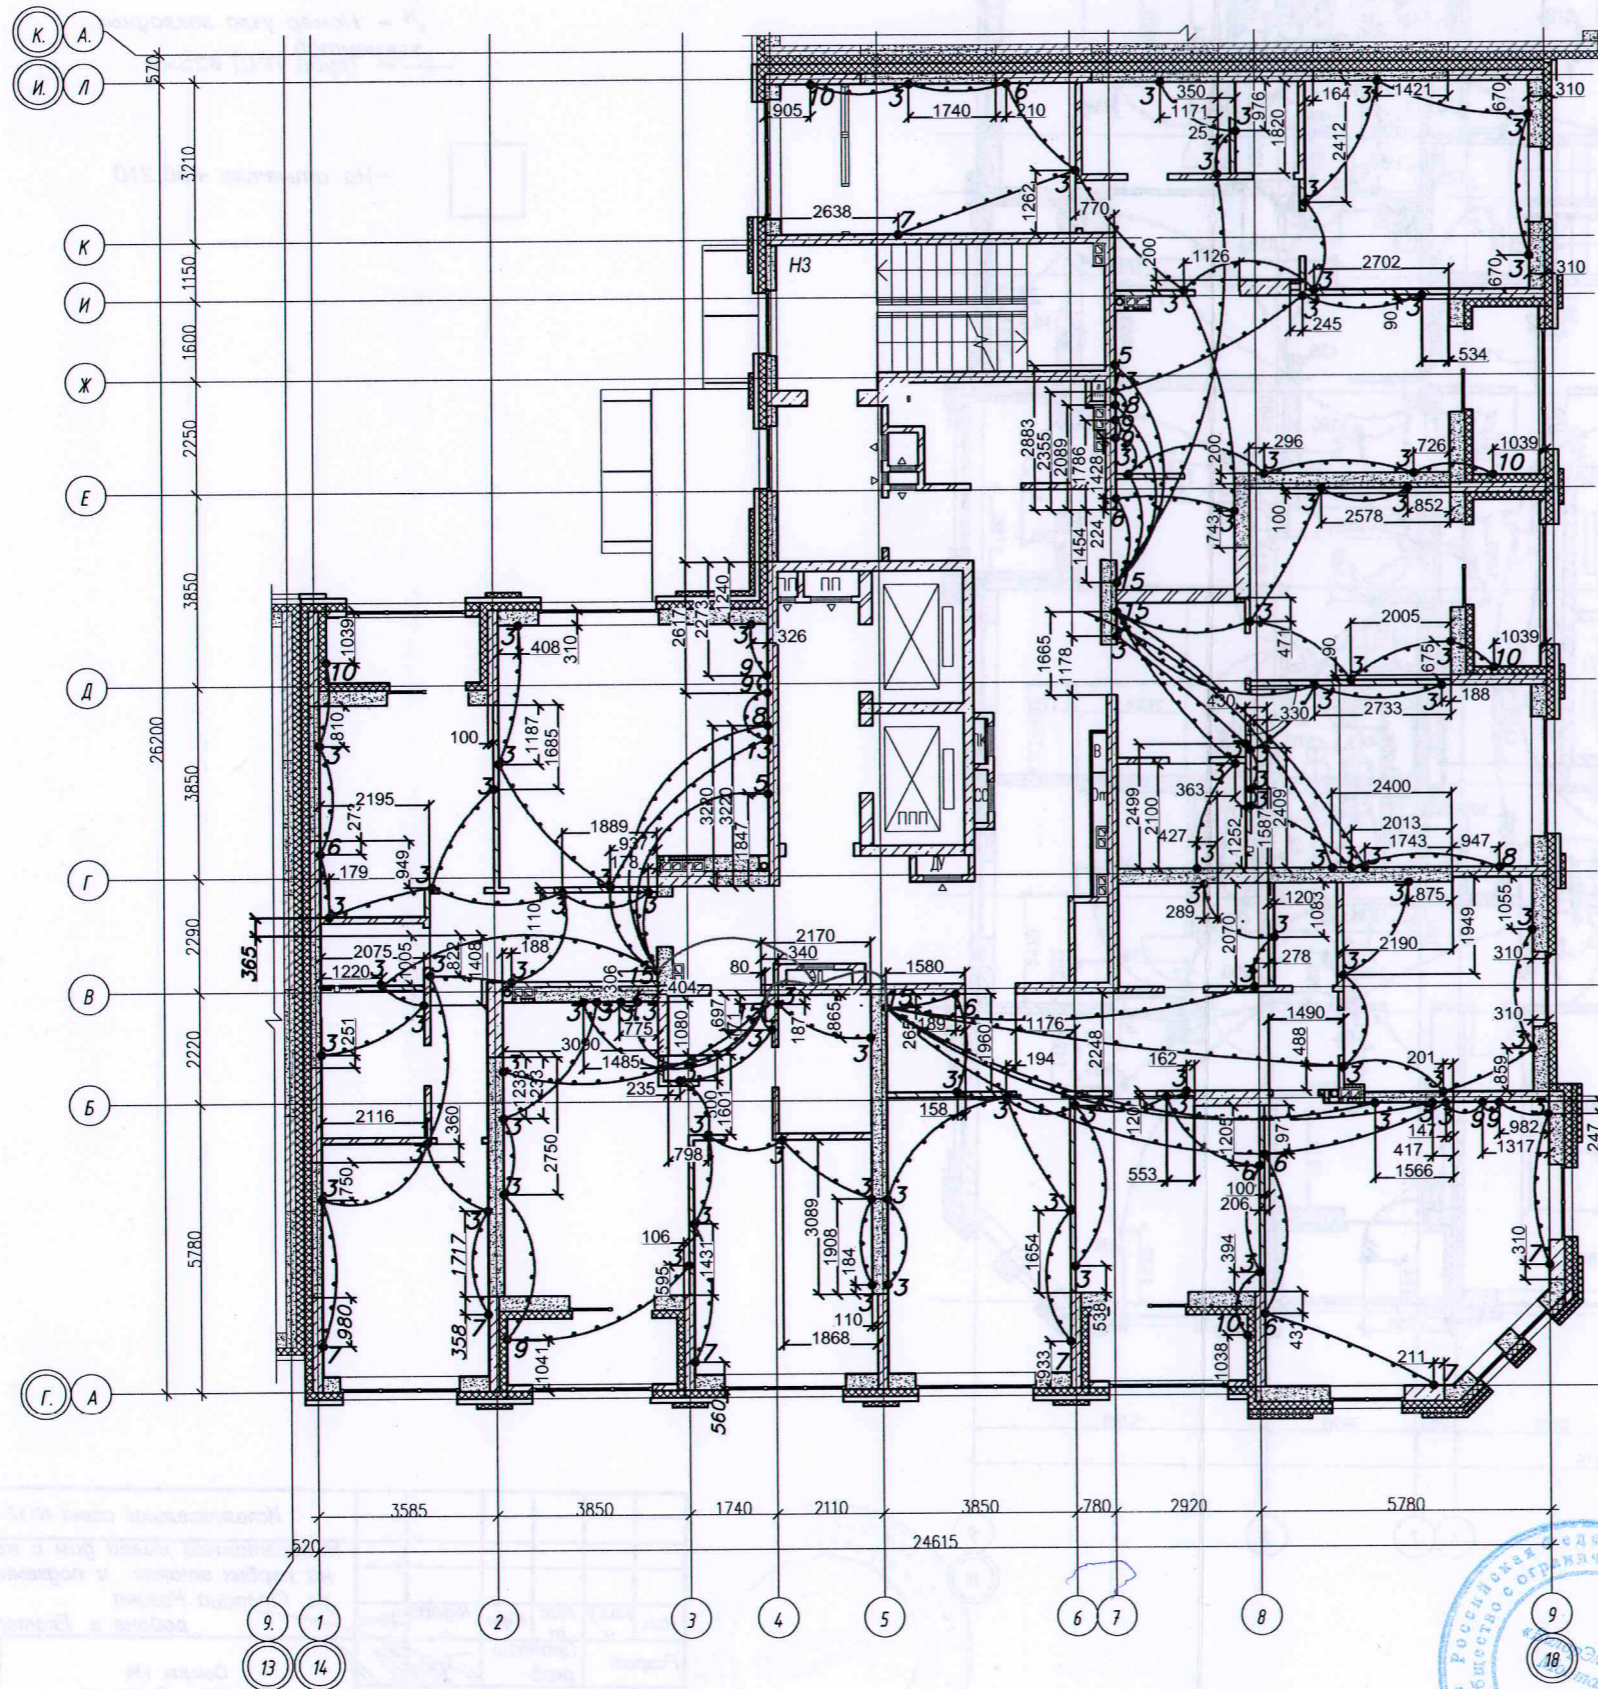

Условные обозначения
 •^N – Номер узла закладных элементов
 — — Труба ПНД Ø25мм
 — — Труба ПНД Ø32мм

УИД № подл. Подпись и дата. Взам. инв. №

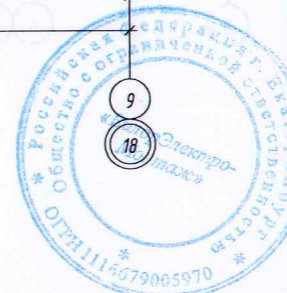

Исполнительная схема № 17 - ЭЛ.КЖ. от 27.08.2020					
Многоэтажный жилой дом с нежилыми помещениями на первых этажах и подземной автостоянкой по ул. Степана Разина в Чкаловском районе г. Екатеринбурга					
Изм.	Кол. ч.	Лист	№ док.	Подпис.	Дата
Разраб.	Протокол	Калач			
Проверил	Калач				
Секция 1М Электроосвещение Строительное задание				Стадия	Лист
				ИД	2
17 этаж План прокладки трубопроводов групповой розеточной сети в плите перекрытия				000	
				"ВилорЭлектромонтаж"	
Формат А2					