




						123-2021-1Д-ОВ1-ИД			
						Многоэтажный жилой дом с нежилыми помещениями на первых этажах и подземной автостоянкой на ул. Степана Разина в Чкаловском районе г. Екатеринбурга. Секция 1Д			
Изм.	Кол.у.	Лист	№ док	Подпись	Дата	Отопление	Стадия	Лист	Листов
Разработал		Гаврилюк В			03.24		ИД		
Проверил		Нежурина Е			03.24				
						Исполнительная схема № 2 Горизонтальная разводка трубопроводов системы отопления в полу отопления	000 "Комфорт - Плюс"		
Н. контр.		Нежурин В			03.24				

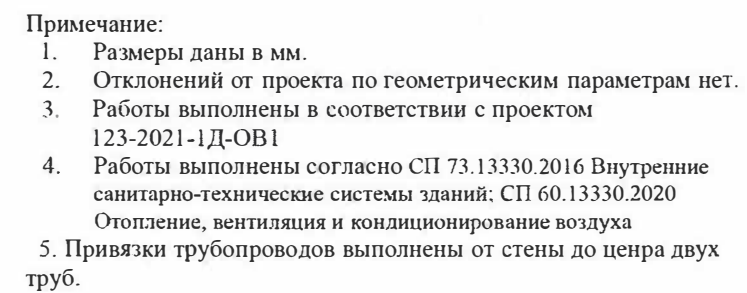


						123-2021-1Д-ОВ1-ИД				
						Многоэтажный жилой дом с нежилыми помещениями на первых этажах и подземной автостоянкой по ул. Степана Разина в Чкаловском районе г. Екатеринбург. Секция 1Д				
Изм.	Колуч.	Лист	№ док	Подпись	Дата	Отопление	Стадия	Лист	Листов	
Разработал	Гаврилюк В				02.24		ИД			
Проверил	Нежурина Е				03.24	Исполнительная схема № 3 Горизонтальная разводка трубопроводов системы отопления в полу 3 этаж	ООО "Комфорт - Плюс"			
Н. контр.	Нежурина В				03.24					

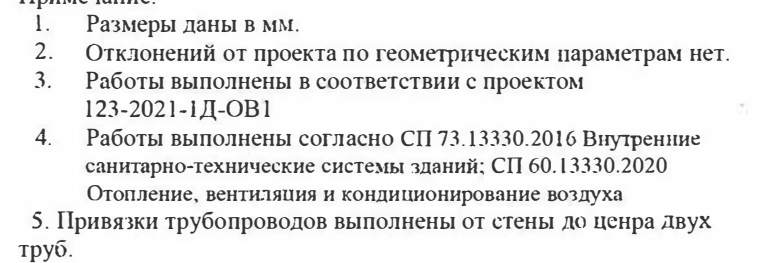


						123-2021-1Д-ОВ1-ИД			
						Многоэтажный жилой дом с нежилыми помещениями на первых этажах и подземной автостоянкой по ул. Степана Разина в Чкаловском районе г. Екатеринбурга. Секция 1Д			
Изм.	Колу.	Лист	№ док	Подпись	Дата	Статья		Лист	Листов
Разработал	Гаврилюк В				03.24	ИД			
Проверил	Нежурин Е				03.24	Исполнительная схема № 4 Горизонтальная разводка трубопроводов системы отопления в полу 4 этаж		000 "Комфорт - Плюс"	
Н. контр.	Нежурин В				03.24				

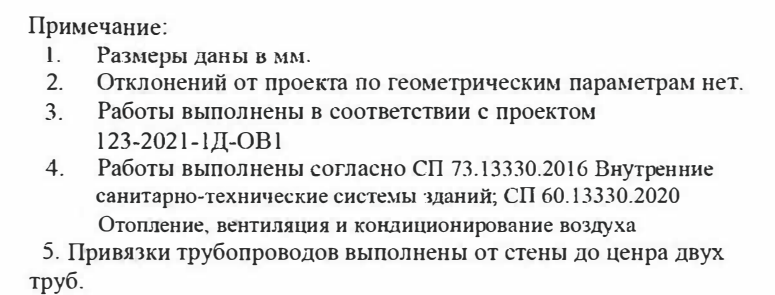

						123-2021-1Д-ОВ1-ИД		
						Многоэтажный жилой дом с нежилыми помещениями на первых этажах и подземной автостоянкой по ул. Степана Разина в Чкаловском районе г. Екатеринбург. Секция 1Д		
Изм.	Колуч.	Лист	№ док	Подпись	Дата	Отопление		Стация
Разработал	Гаврилюк В				02.24			Лист
Проверил	Нежурина Е				03.24			Листов
								ИД
						Исполнительная схема № 5 Горизонтальная разводка трубопроводов системы отопления в полу 5 этаж		000 "Комфорт - Плюс"
Н. контр.	Нежурина В				03.24			

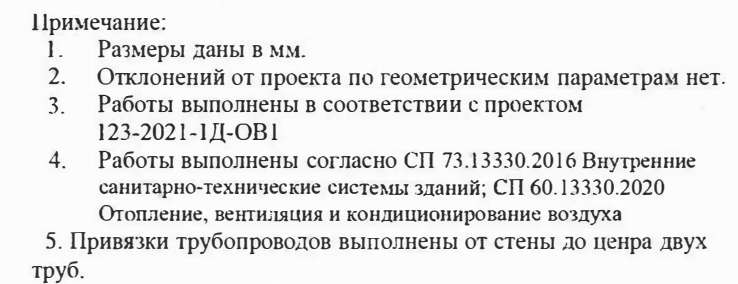


					123-2021-1Д-ОВ1-ИД		
					Многоэтажный жилой дом с нежилыми помещениями на первых этажах и подземной автостоянкой по ул. Степана Разина в Чкаловском районе г. Екатеринбург, Секция 1Д		
Изм.	Кол.ч.	Лист	№ док	Подпись	Дата		
Разработал		Гаврилюк В			03.24	Отопление	Стация
Проверил		Нежурина Е			03.24		ИД
Н. контр.		Нежурина В			03.24	Исполнительная схема № 6 Горизонтальная разводка трубопроводов системы отопления в полу 6 этаж	
						000 "Комфорт - Плюс"	

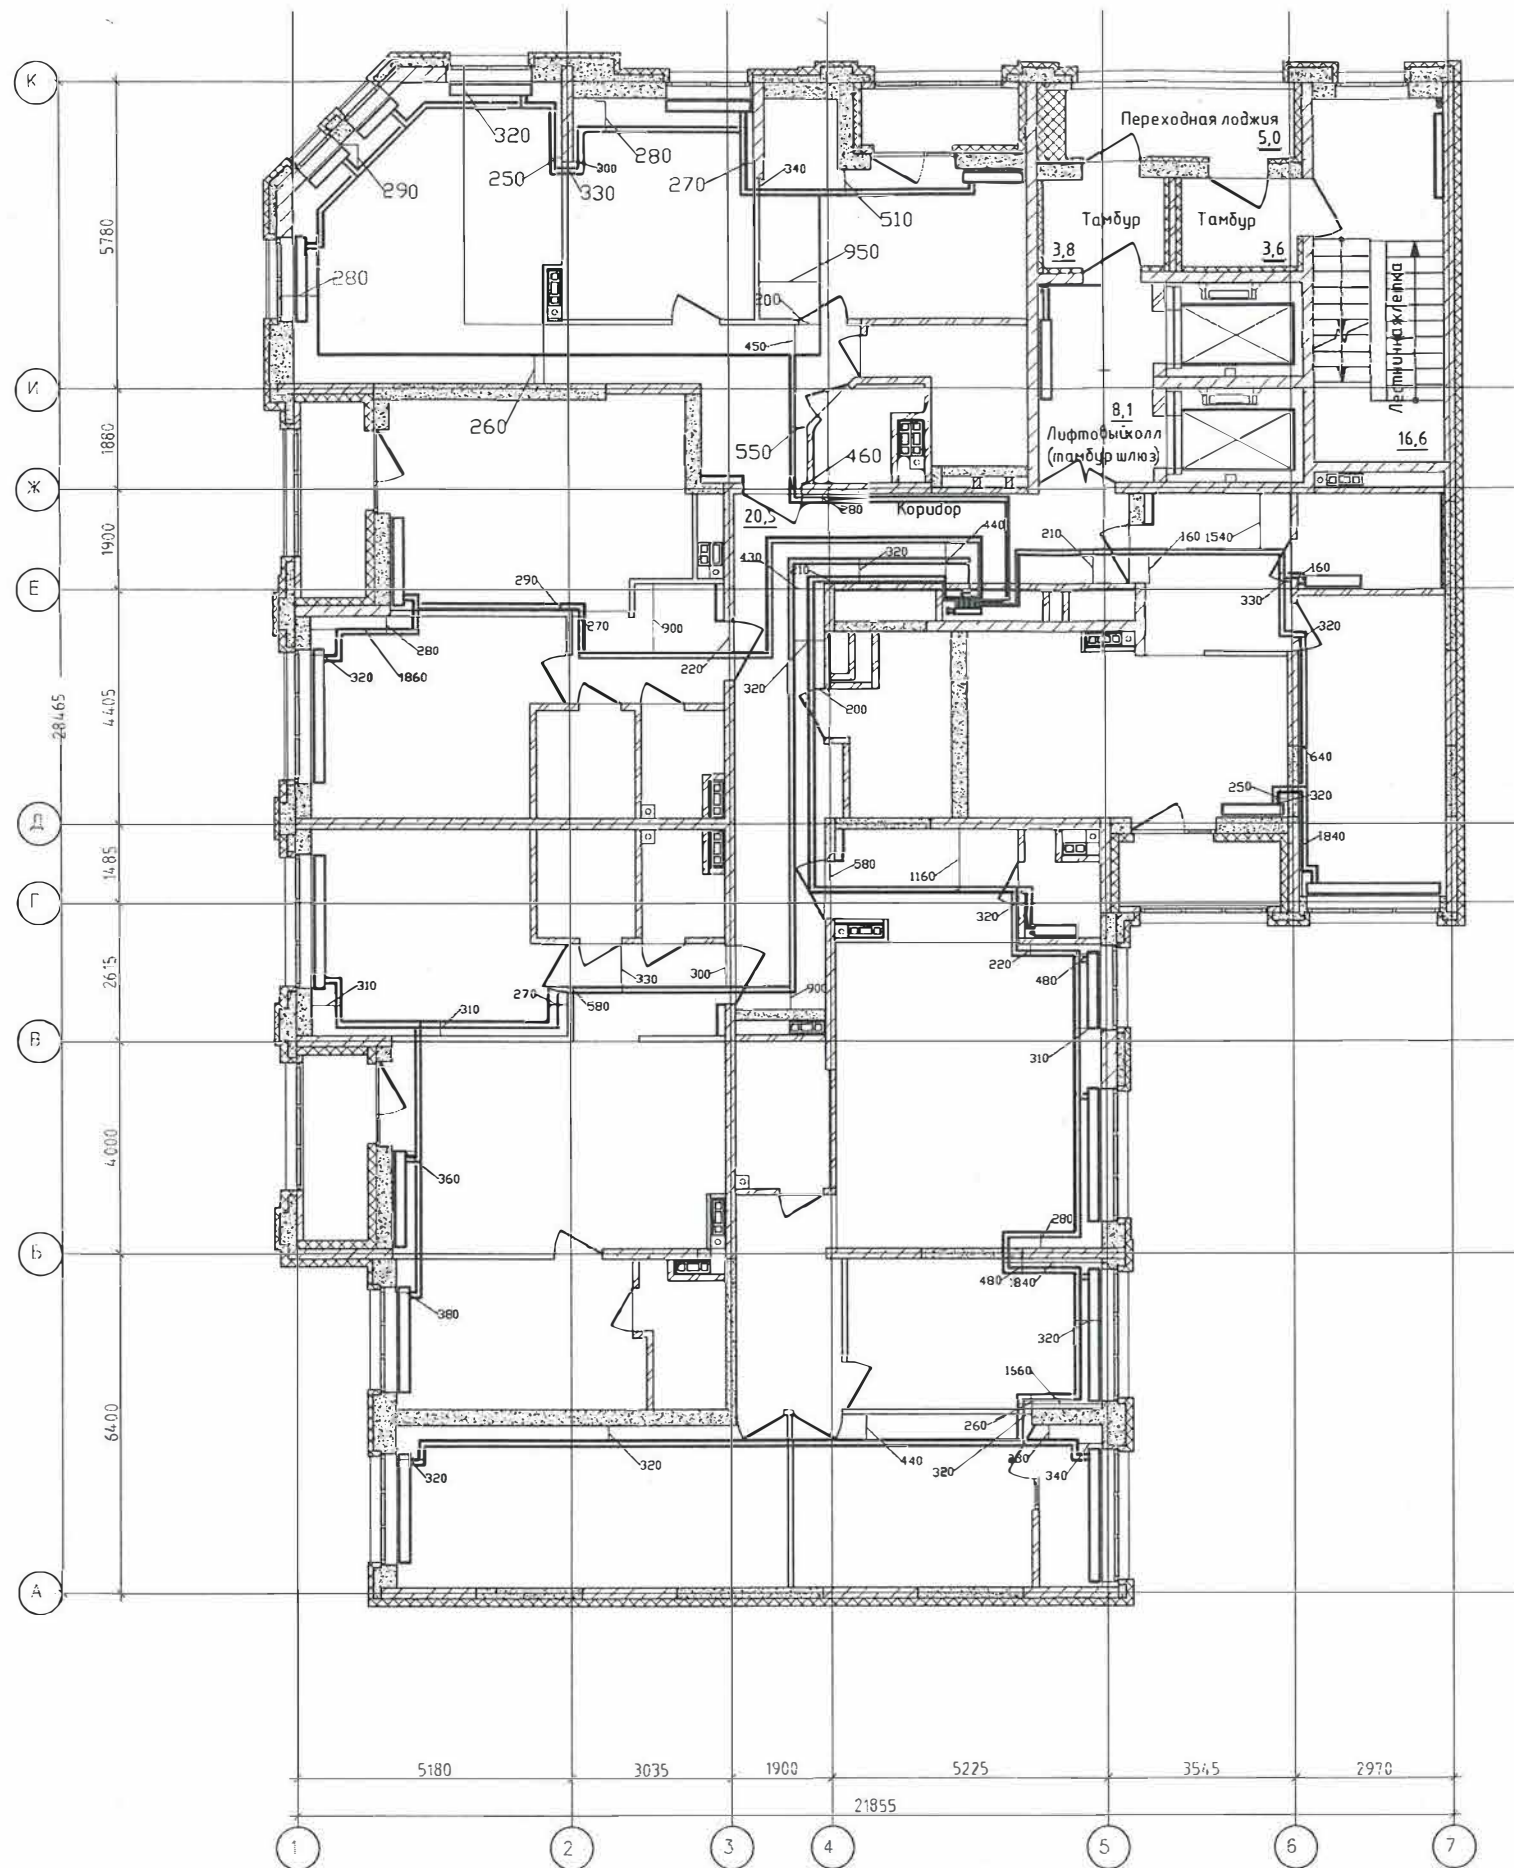

Примечание:

1. Размеры даны в мм.
2. Отклонений от проекта по геометрическим параметрам нет.
3. Работы выполнены в соответствии с проектом 123-2021-1Д-ОВ1
4. Работы выполнены согласно СП 73.13330.2016 Внутренние санитарно-технические системы зданий; СП 60.13330.2020 Отопление, вентиляция и кондиционирование воздуха
5. Привязки трубопроводов выполнены от стены до центра двух труб.


						123-2021-1Д-ОВ1-ИД			
						Многоэтажный жилой дом с нежилыми помещениями на первых этажах и подземной автостоянкой по ул. Степана Разина в Чкаловском районе г. Екатеринбурга. Секция 1Д			
Изм.	Колуч.	Лист	№ док.	Подпись	Дата		Сматрия	Лист	Листов
Разработал	Гаврилюк В			03.24		Отопление			
Проверил	Нежурина Е			03.24			ИД		
Н. контр.	Нежурип В			03.24		Исполнительная схема № 7 Горизонтальная разводка трубопроводов системы отопления в полу 7 этаж	ООО "Комфорт - Плюс"		

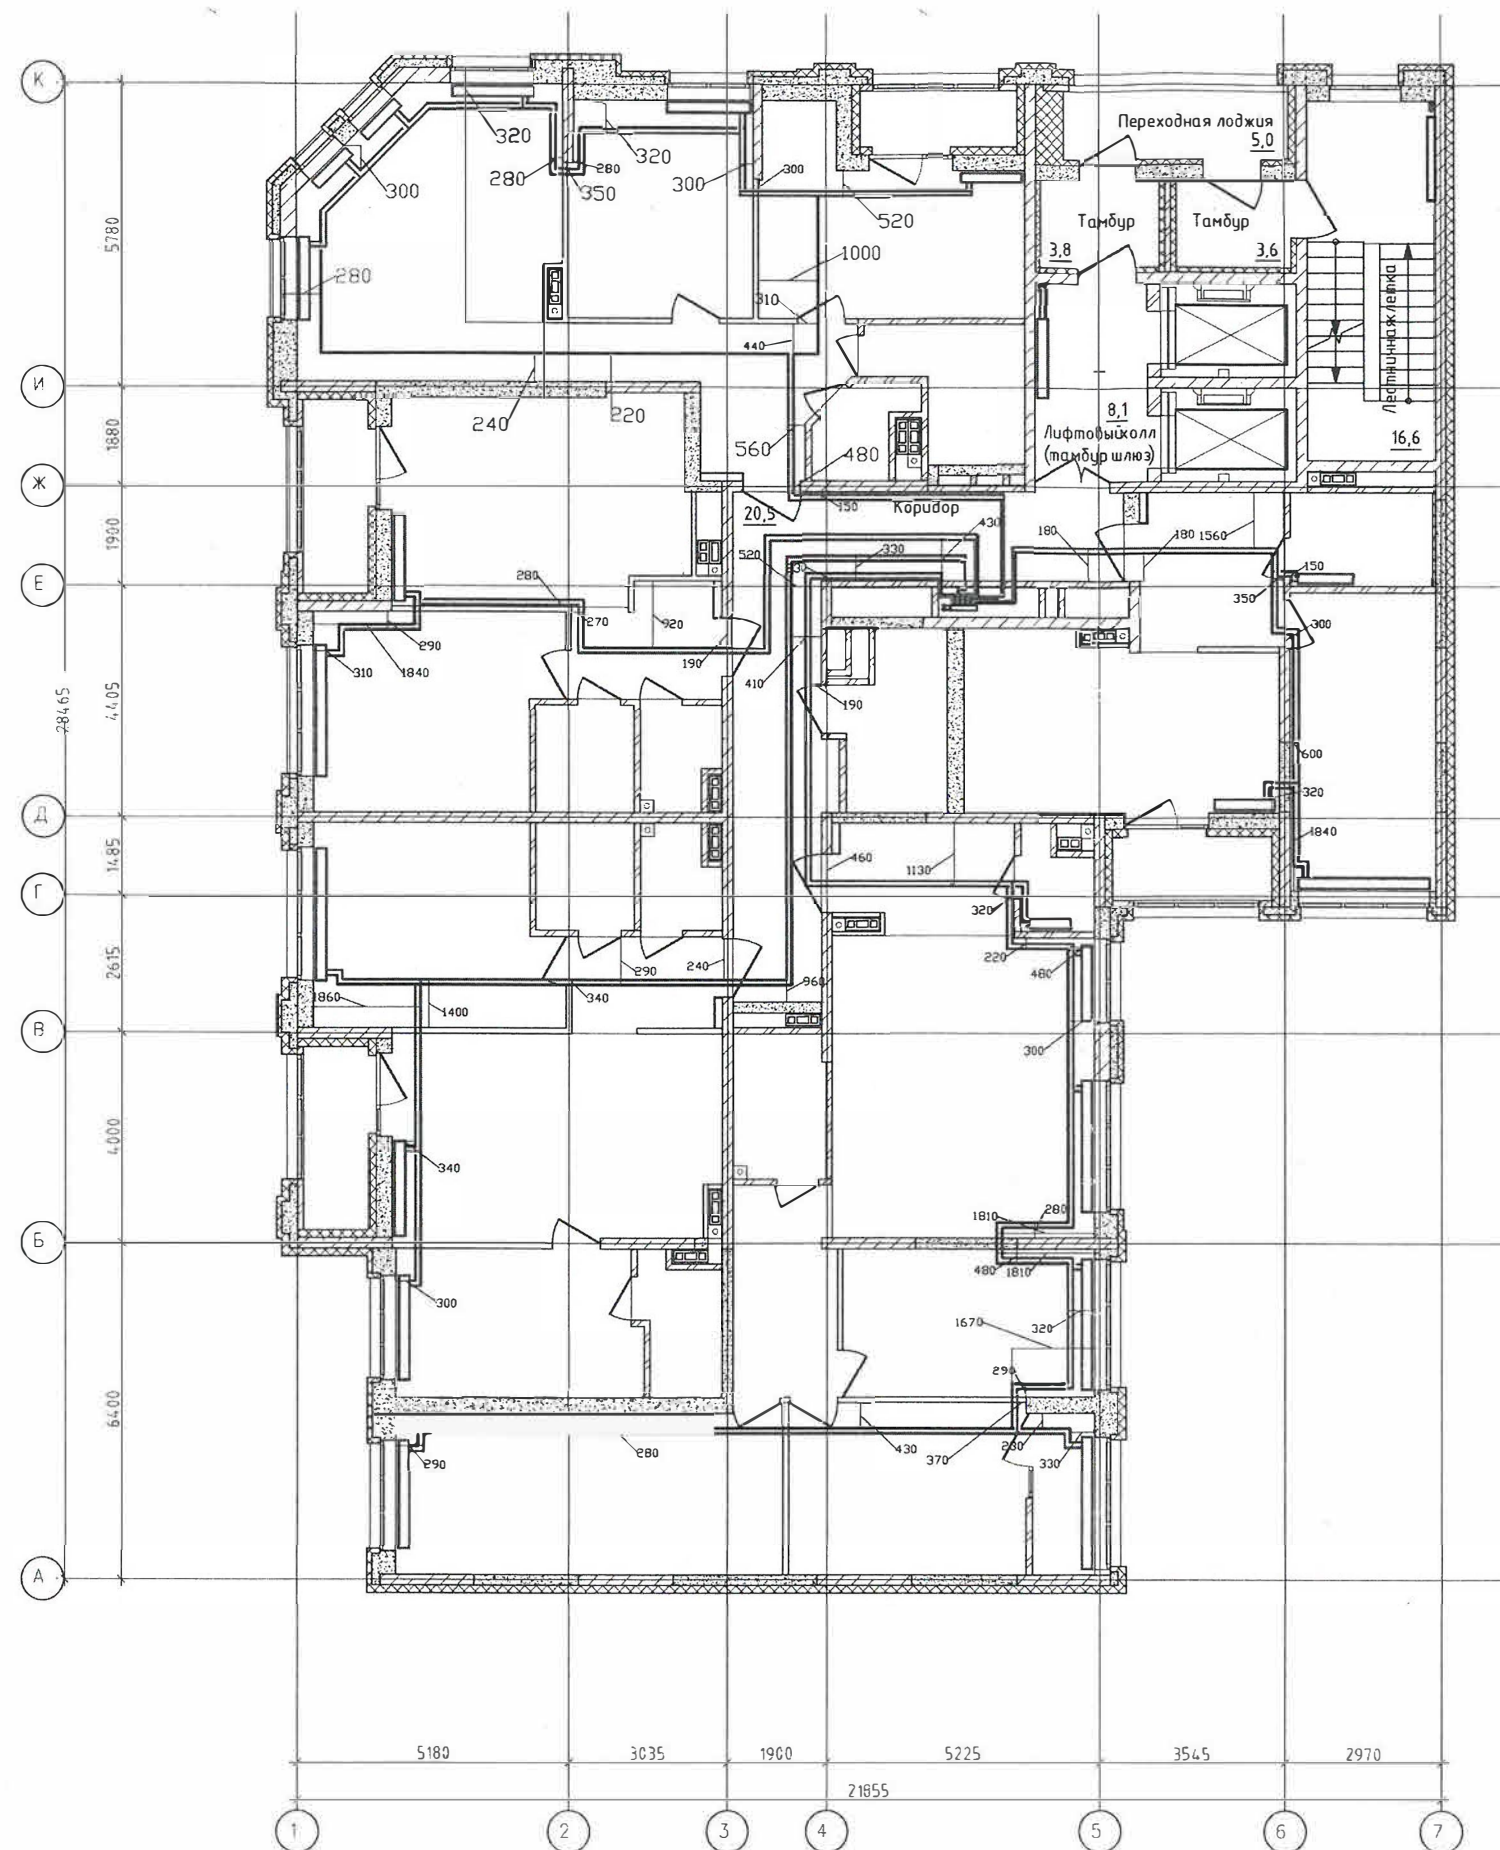

Примечание:

1. Размеры даны в мм.
2. Отклонений от проекта по геометрическим параметрам нет.
3. Работы выполнены в соответствии с проектом 123-2021-1Д-ОВ1
4. Работы выполнены согласно СП 73.13330.2016 Внутренние санитарно-технические системы зданий: СП 60.13330.2020 Отопление, вентиляция и кондиционирование воздуха
5. Привязки трубопроводов выполнены от стены до центра двух труб.


						123-2021-1Д-ОВ1-ИД			
						Многоэтажный жилой дом с нежилыми помещениями на первых этажах и подземной автостоянкой по ул. Степана Разина в Чкаловском районе г. Екатеринбурга. Секция 1Д			
Изм.	Кол.уч.	Лист	№ док	Подпись	Дата	Отопление	Стадия	Лист	Листов
Разработал	Гаврилюк В				04.24		ИД		
Проверил	Нежурин Е				04.24				
Н. контр.	Нежурин В				04.24	Исполнительная схема № 8 Горизонтальная разводка трубопроводов системы отопления в полу 8 этаж		000 "Комфорт - Плюс"	

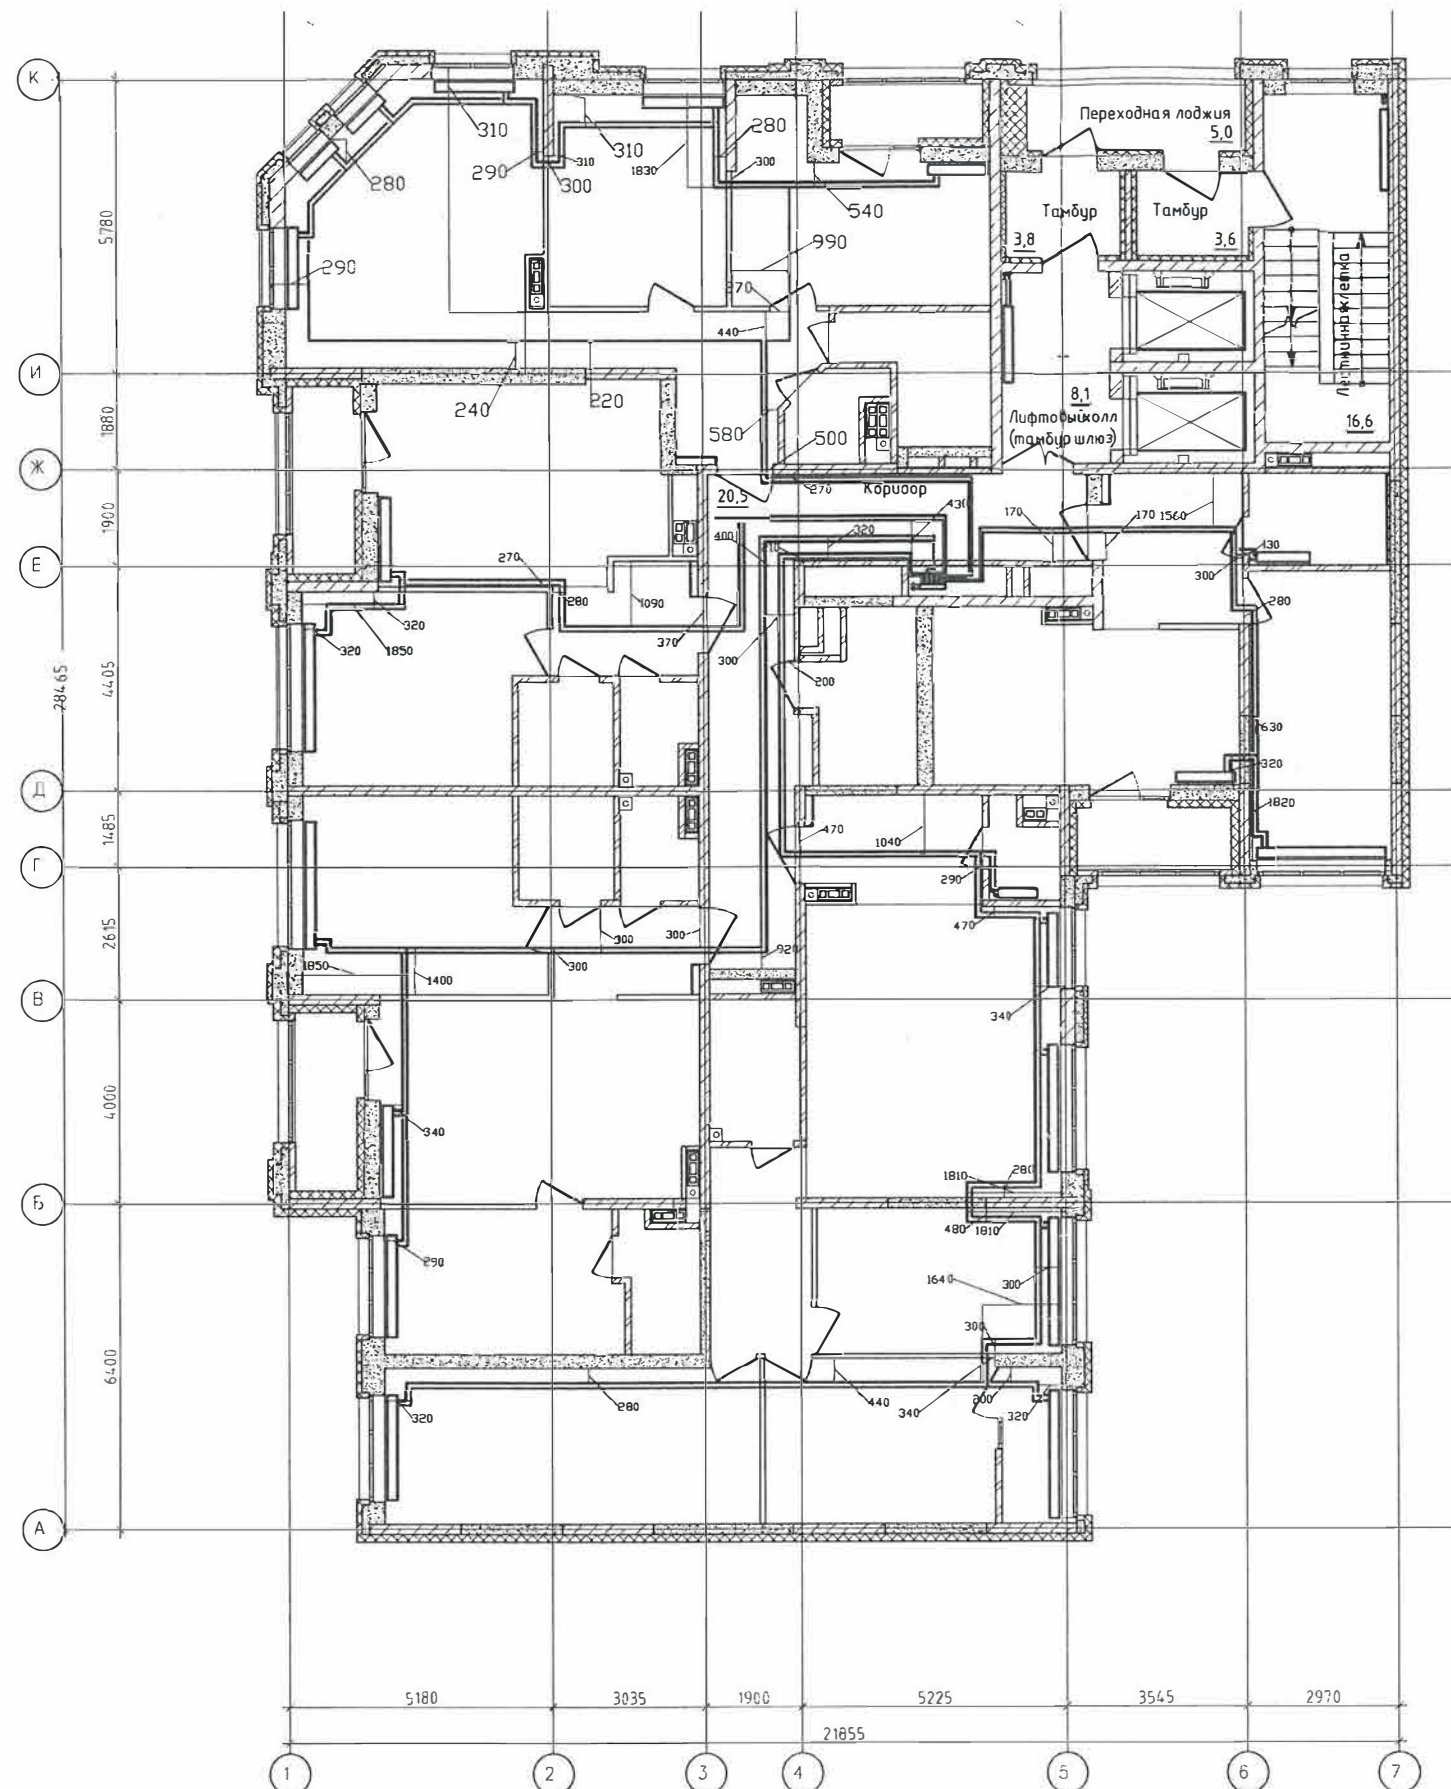

Примечание:

1. Размеры даны в мм.
2. Отклонений от проекта по геометрическим параметрам нет.
3. Работы выполнены в соответствии с проектом 123-2021-1Д-ОВ1
4. Работы выполнены согласно СП 73.13330.2016 Внутренние санитарно-технические системы зданий; СП 60.13330.2020 Отопление, вентиляция и кондиционирование воздуха
5. Привязки трубопроводов выполнены от стены до центра двух труб.

123-2021-1Д-ОВ1-ИД					
Многоэтажный жилой дом с нежилыми помещениями на первых этажах и подземной автостоянкой по ул. Степана Разина в Чкаловском районе г. Екатеринбурга. Секция 1Д					
Изм.	Колуч.	Лист	№ док	Подпись	Дата
Разработал	Гаврилюк В				04.24
Проверил	Нежурин Е				04.24
Отопление					
ИД					
Исполнительная схема № 9					
Горизонтальная разводка трубопроводов системы отопления в полу 9 этаж					
Н. контр.	Нежурин В				04.24
000 "Комфорт - Плюс"					

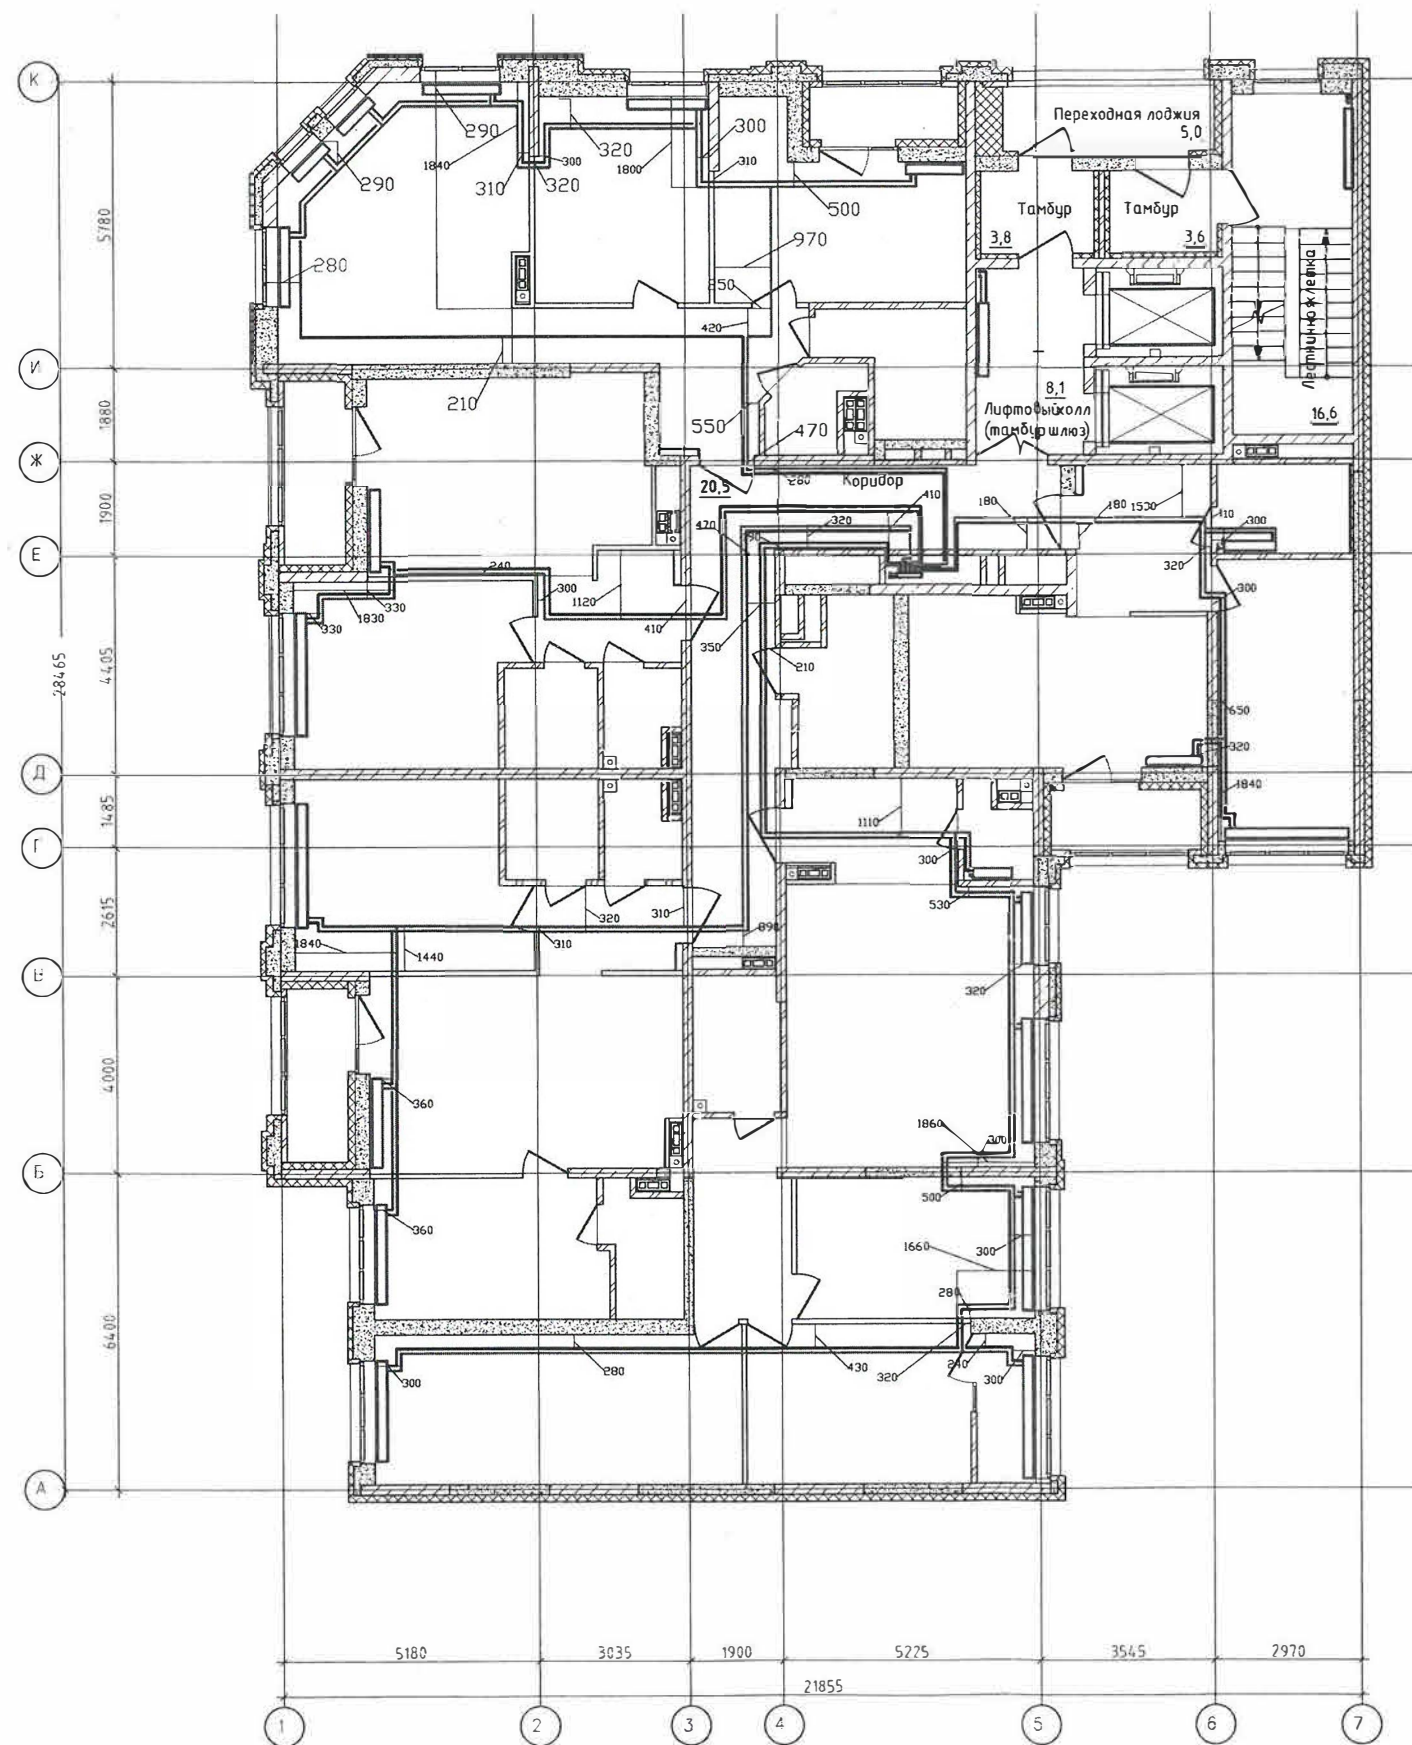


Примечание:

1. Размеры даны в мм.
2. Отклонений от проекта по геометрическим параметрам нет.
3. Работы выполнены в соответствии с проектом 123-2021-1Д-ОВ1
4. Работы выполнены согласно СП 73.13330.2016 Внутренние санитарно-технические системы зданий; СП 60.13330.2020 Отопление, вентиляция и кондиционирование воздуха
5. Привязки трубопроводов выполнены от стены до центра двух труб.




						123-2021-1Д-ОВ1-ИД			
						Многоэтажный жилой дом с нежилыми помещениями на первых этажах и подземной автостоянкой по ул. Степана Разина в Чкаловском районе г. Екатеринбурга. Секция 1Д			
Изм.	Кол.уч.	Лист	№ док	Подпись	Дата	Отопление	Стадия	Лист	Листов
Разработал	Гаврилюк В				04.24		ИД		
Проверил	Нежурин Е				04.24				
						Исполнительная схема № 10 Горизонтальная разводка трубопроводов системы отопления в полу 10.этаж.	ООО "Комфорт - Плюс"		
Н. контр.	Нежурин В				04.24				

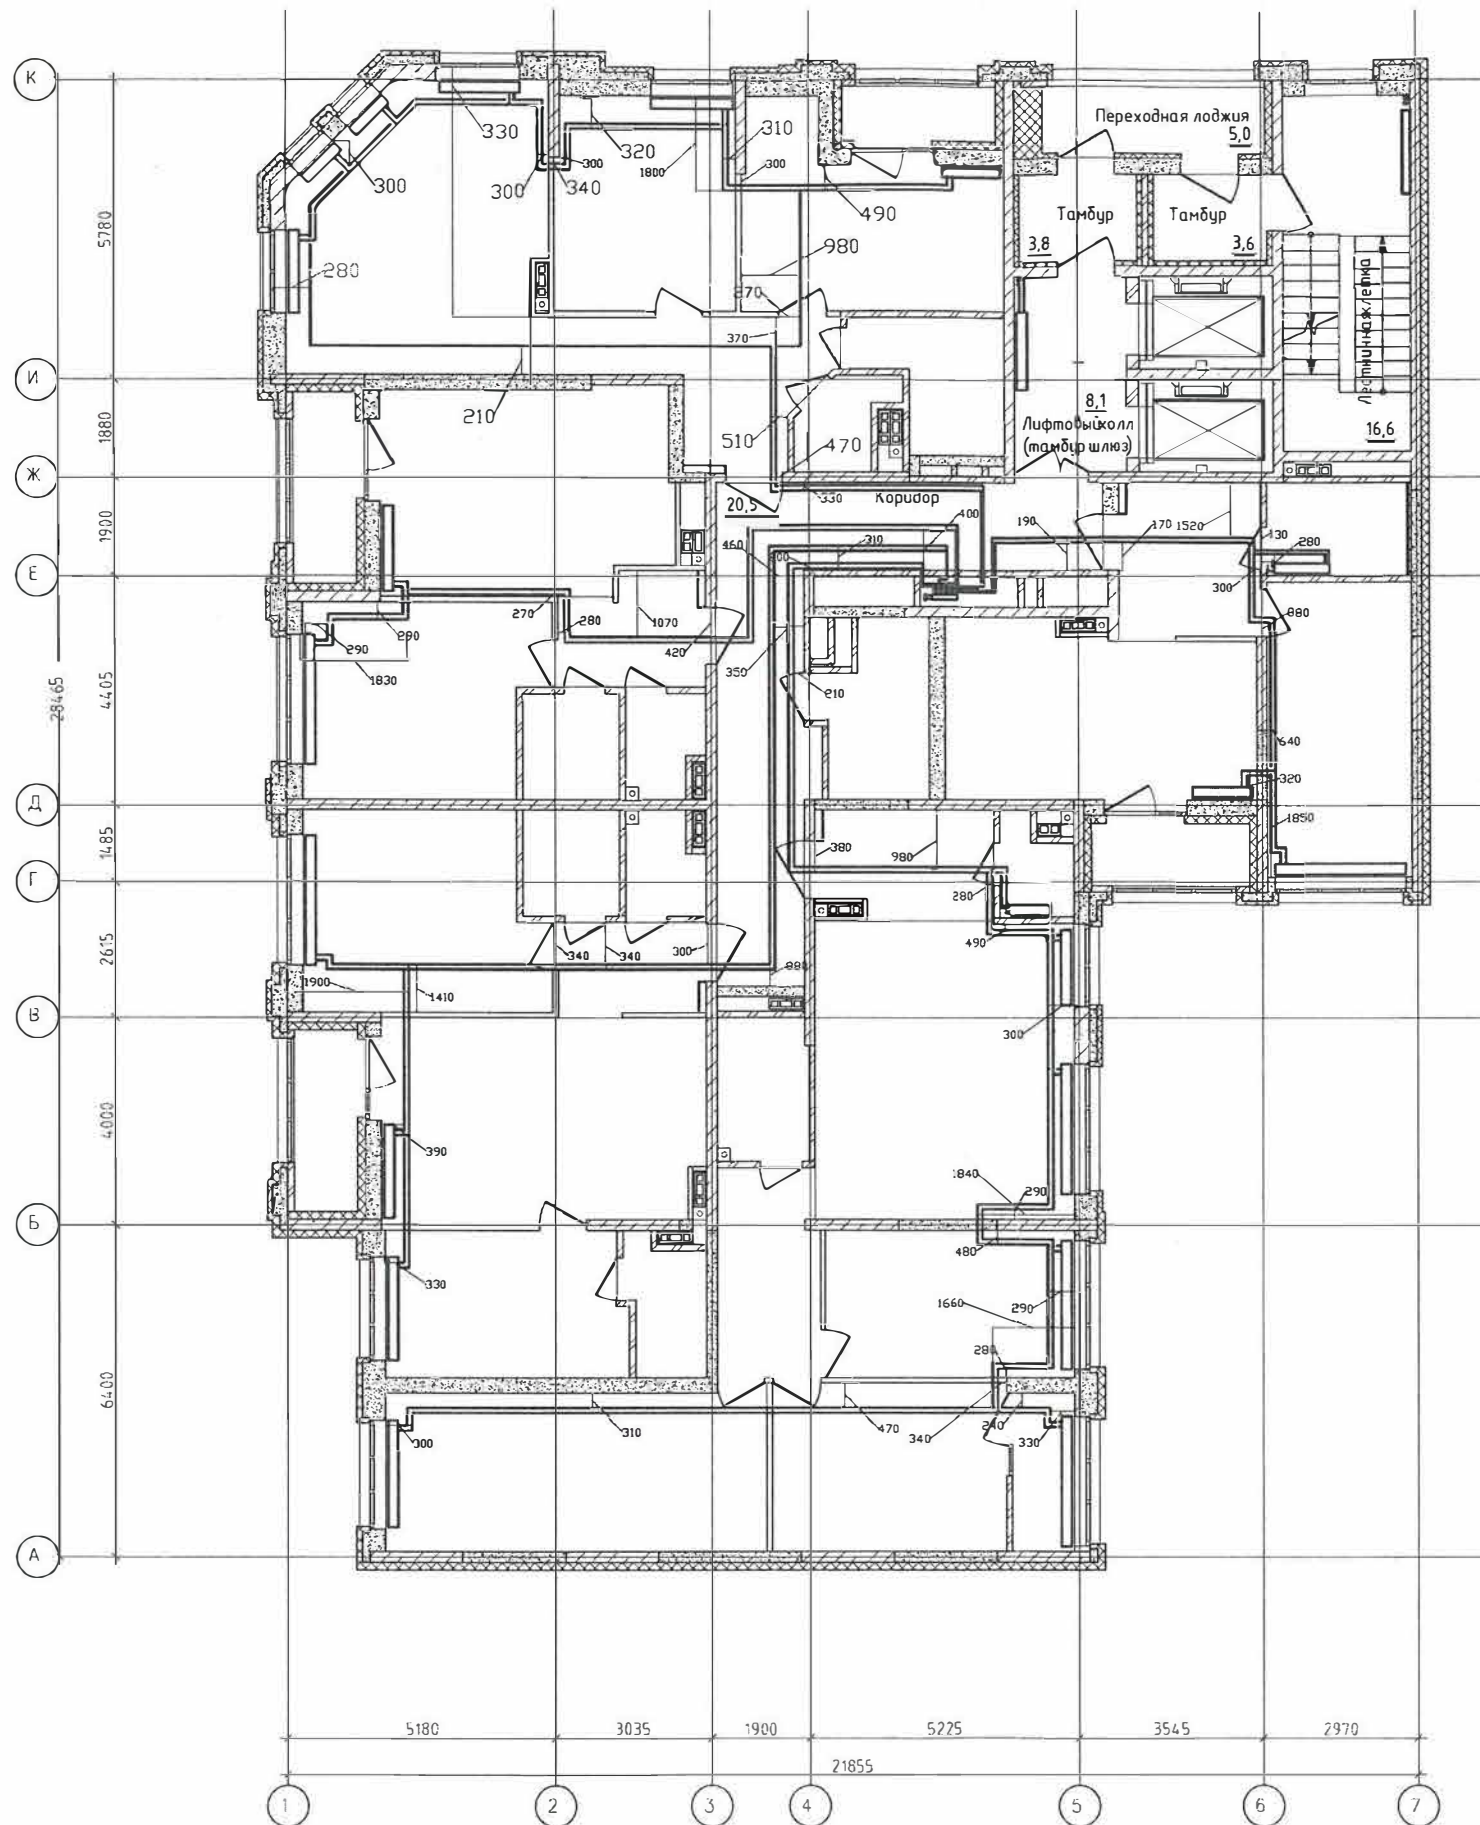


Примечание:

1. Размеры даны в мм.
2. Отклонений от проекта по геометрическим параметрам нет.
3. Работы выполнены в соответствии с проектом 123-2021-1Д-ОВ1
4. Работы выполнены согласно СП 73.13330.2016 Внутренние санитарно-технические системы зданий; СП 60.13330.2020 Отопление, вентиляция и кондиционирование воздуха
5. Привязки трубопроводов выполнены от стены до центра двух труб.

						123-2021-1Д-ОВ1-ИД		
						Многоэтажный жилой дом с нежилыми помещениями на первых этажах и подземной адвостоянкой по ул. Степана Разина в Чкаловском районе г. Екатеринбург. Секция 1Д		
Изм.	Кол.уч.	Лист	№ док	Подпись	Дата			
Разработал	Гаврилюк В				04.24		Стадия	Лист
Проверил	Нежурин Е				04.24	Отопление	ИД	Листов
Н. контр.	Нежурин В				04.24	Исполнительная схема № 11 Горизонтальная разводка трубопроводов системы отопления в полу 11 этаж	ООО "Комфорт - Плюс"	

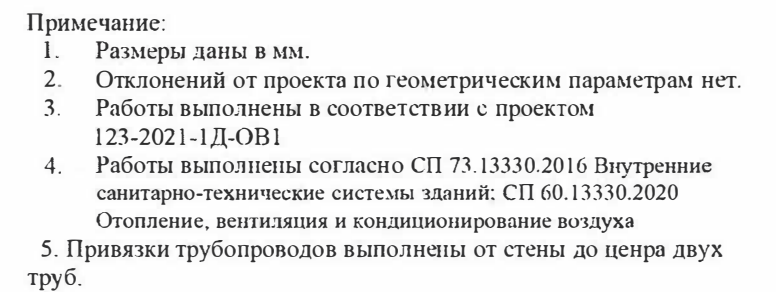

						123-2021-1Д-ОВ1-ИД		
						Многоэтажный жилой дом с нежилыми помещениями на первых этажах и подземной автостоянкой по ул. Степана Разина в Чкаловском районе г. Екатеринбургa. Секция 1Д		
Изм.	Колуч.	Лист	№ док	Подпись	Дата	Стадия	Лист	Листов
Разработал	Гаврилюк В				04.24			
Проверил	Нежурина Е				04.24	ИД		
						Исполнительная схема № 12 Горизонтальная разводка трубопроводов системы отопления в полу 12 этаж		
Н. контр.	Нежурин В				04.24	ООО "Комфорт - Плюс"		

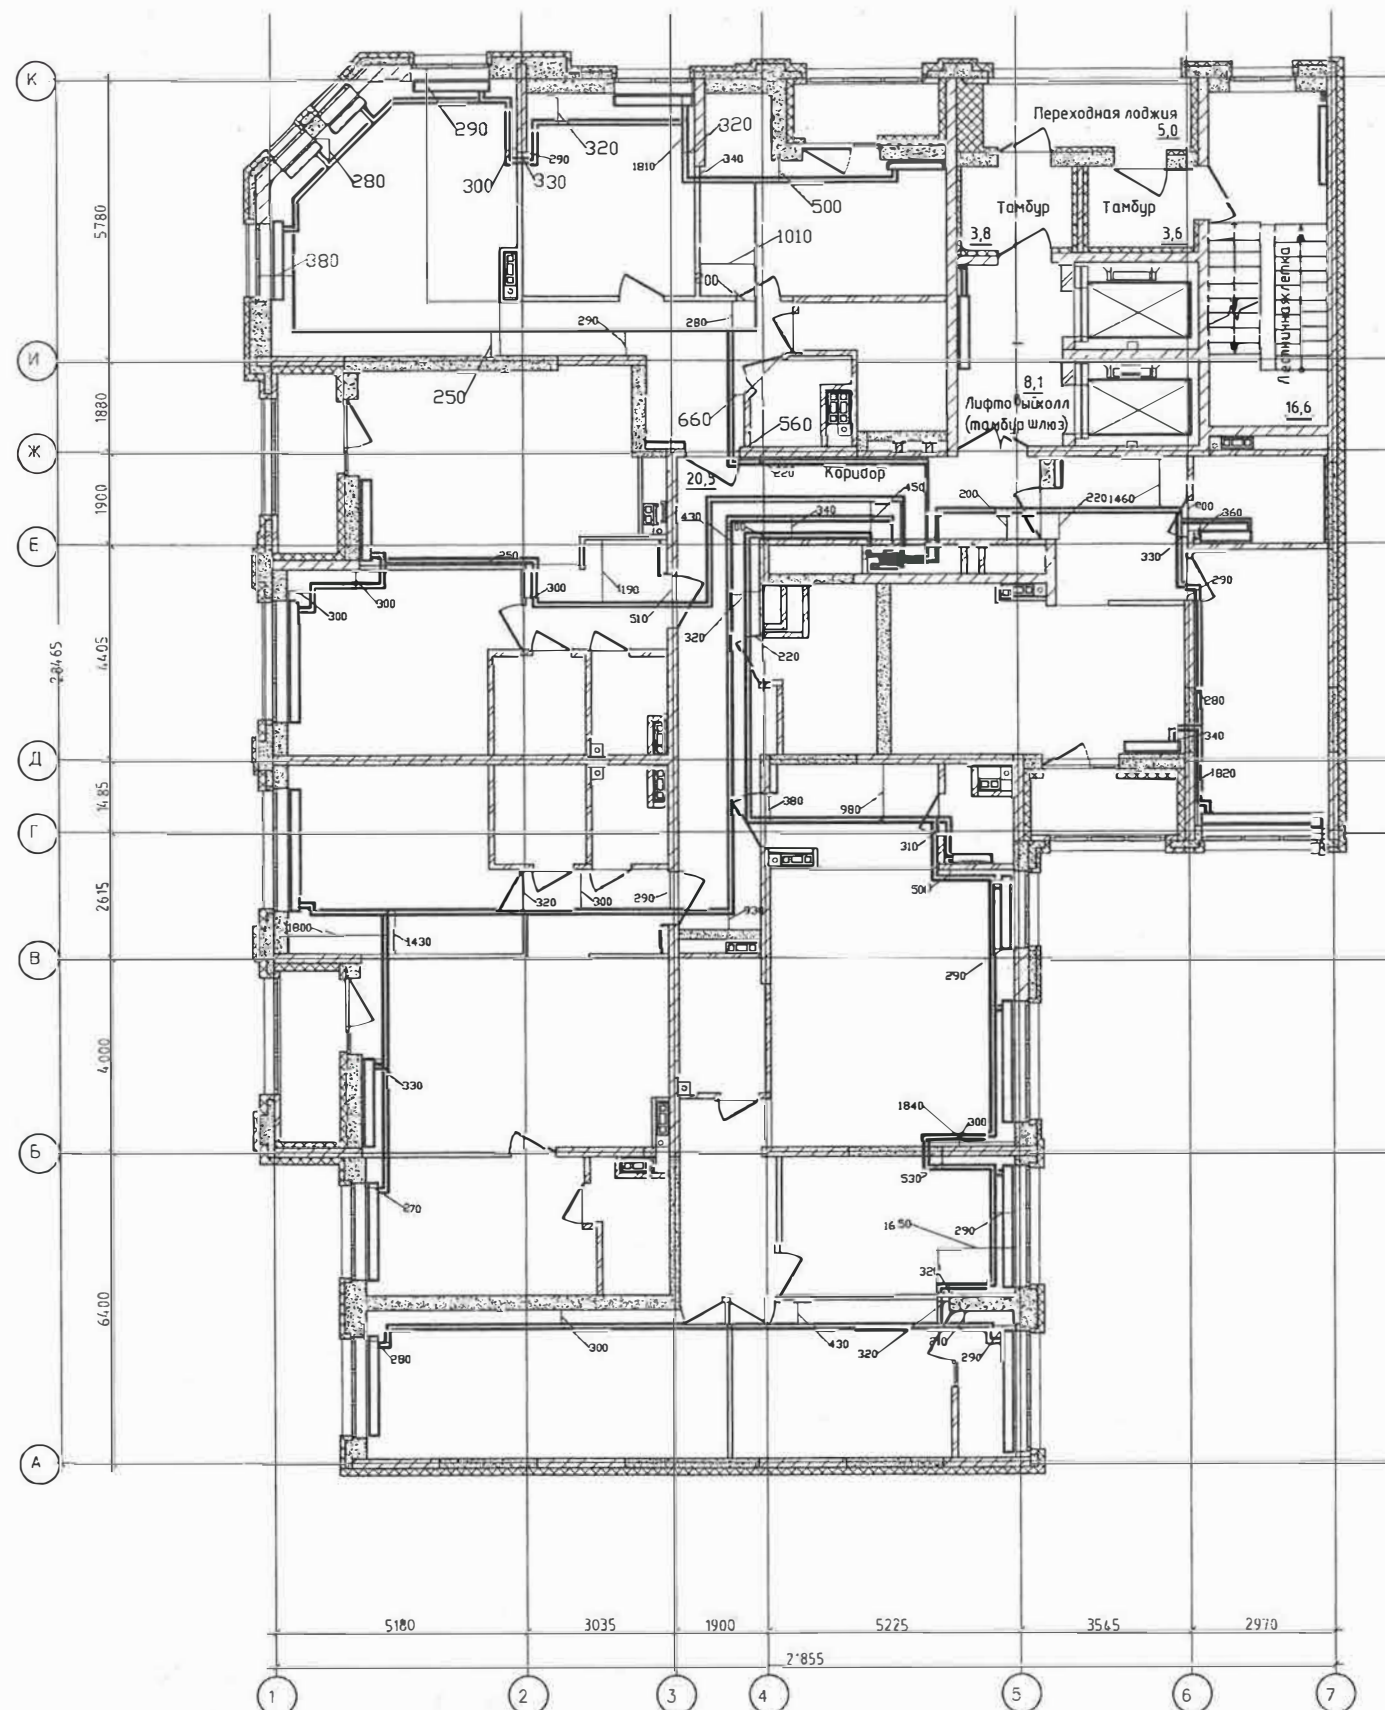

Примечание:


1. Размеры даны в мм.
2. Отклонений от проекта по геометрическим параметрам нет.
3. Работы выполнены в соответствии с проектом 123-2021-1Д-ОВ1
4. Работы выполнены согласно СП 73.13330.2016 Внутренние санитарно-технические системы зданий; СП 60.13330.2020 Отопление, вентиляция и кондиционирование воздуха
5. Привязки трубопроводов выполнены от стены до центра двух труб.



						123-2021-1Д-ОВ1-ИД		
						Многоэтажный жилой дом с нежилыми помещениями на первых этажах и подземной автостоянкой по ул. Степана Разина в Чкаловском районе г. Екатеринбурга. Секция 1Д		
Изм.	Кол.уч.	Лист	№ док.	Подпись	Дата	Отопление	Стадия	Лист
Разработал	Габрилюк В.	04.24					ИД	
Проверил	Нежурин Е.	04.24						
И. контр.	Нежурин В.	04.24				Исполнительная схема № 13 Горизонтальная разводка трубопроводов системы отопления в полу 13 этаж		000 "Комфорт - Плюс"

- 1)
- 2)
- 3)


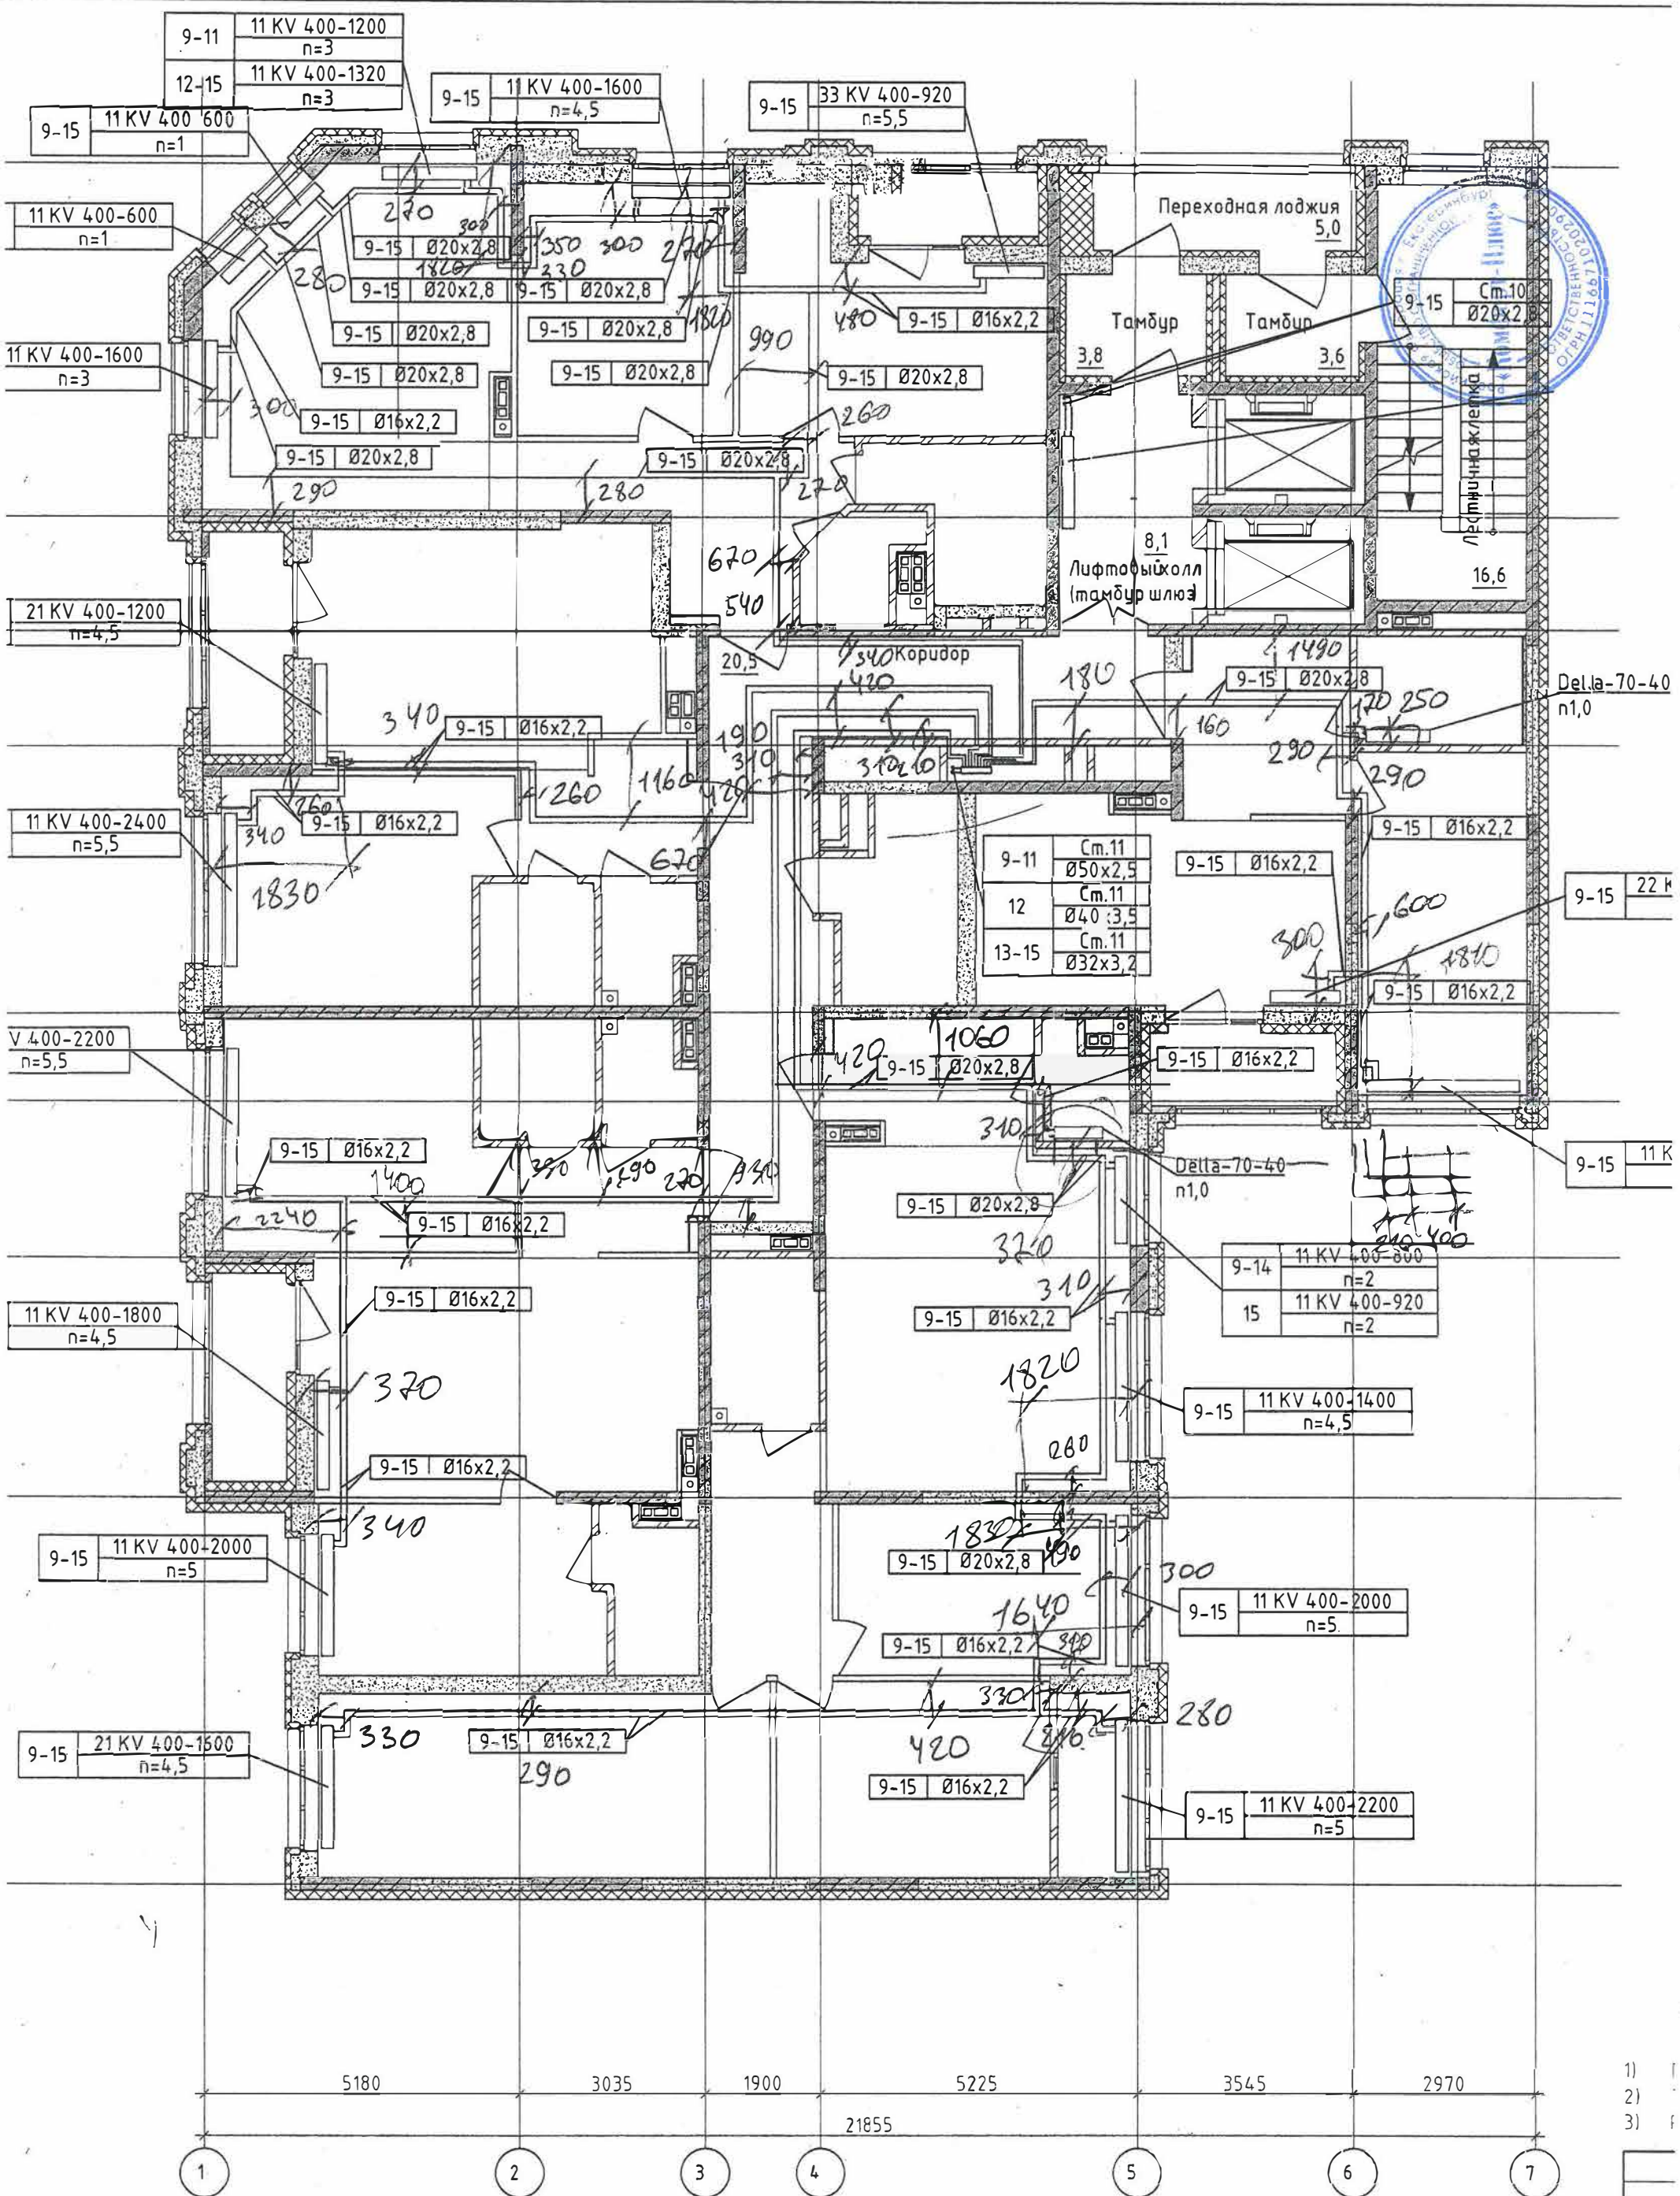


- 1) T
- 2) -
- 3) f

[illegible]

- | |
|--|
| |
| |
| |
| |


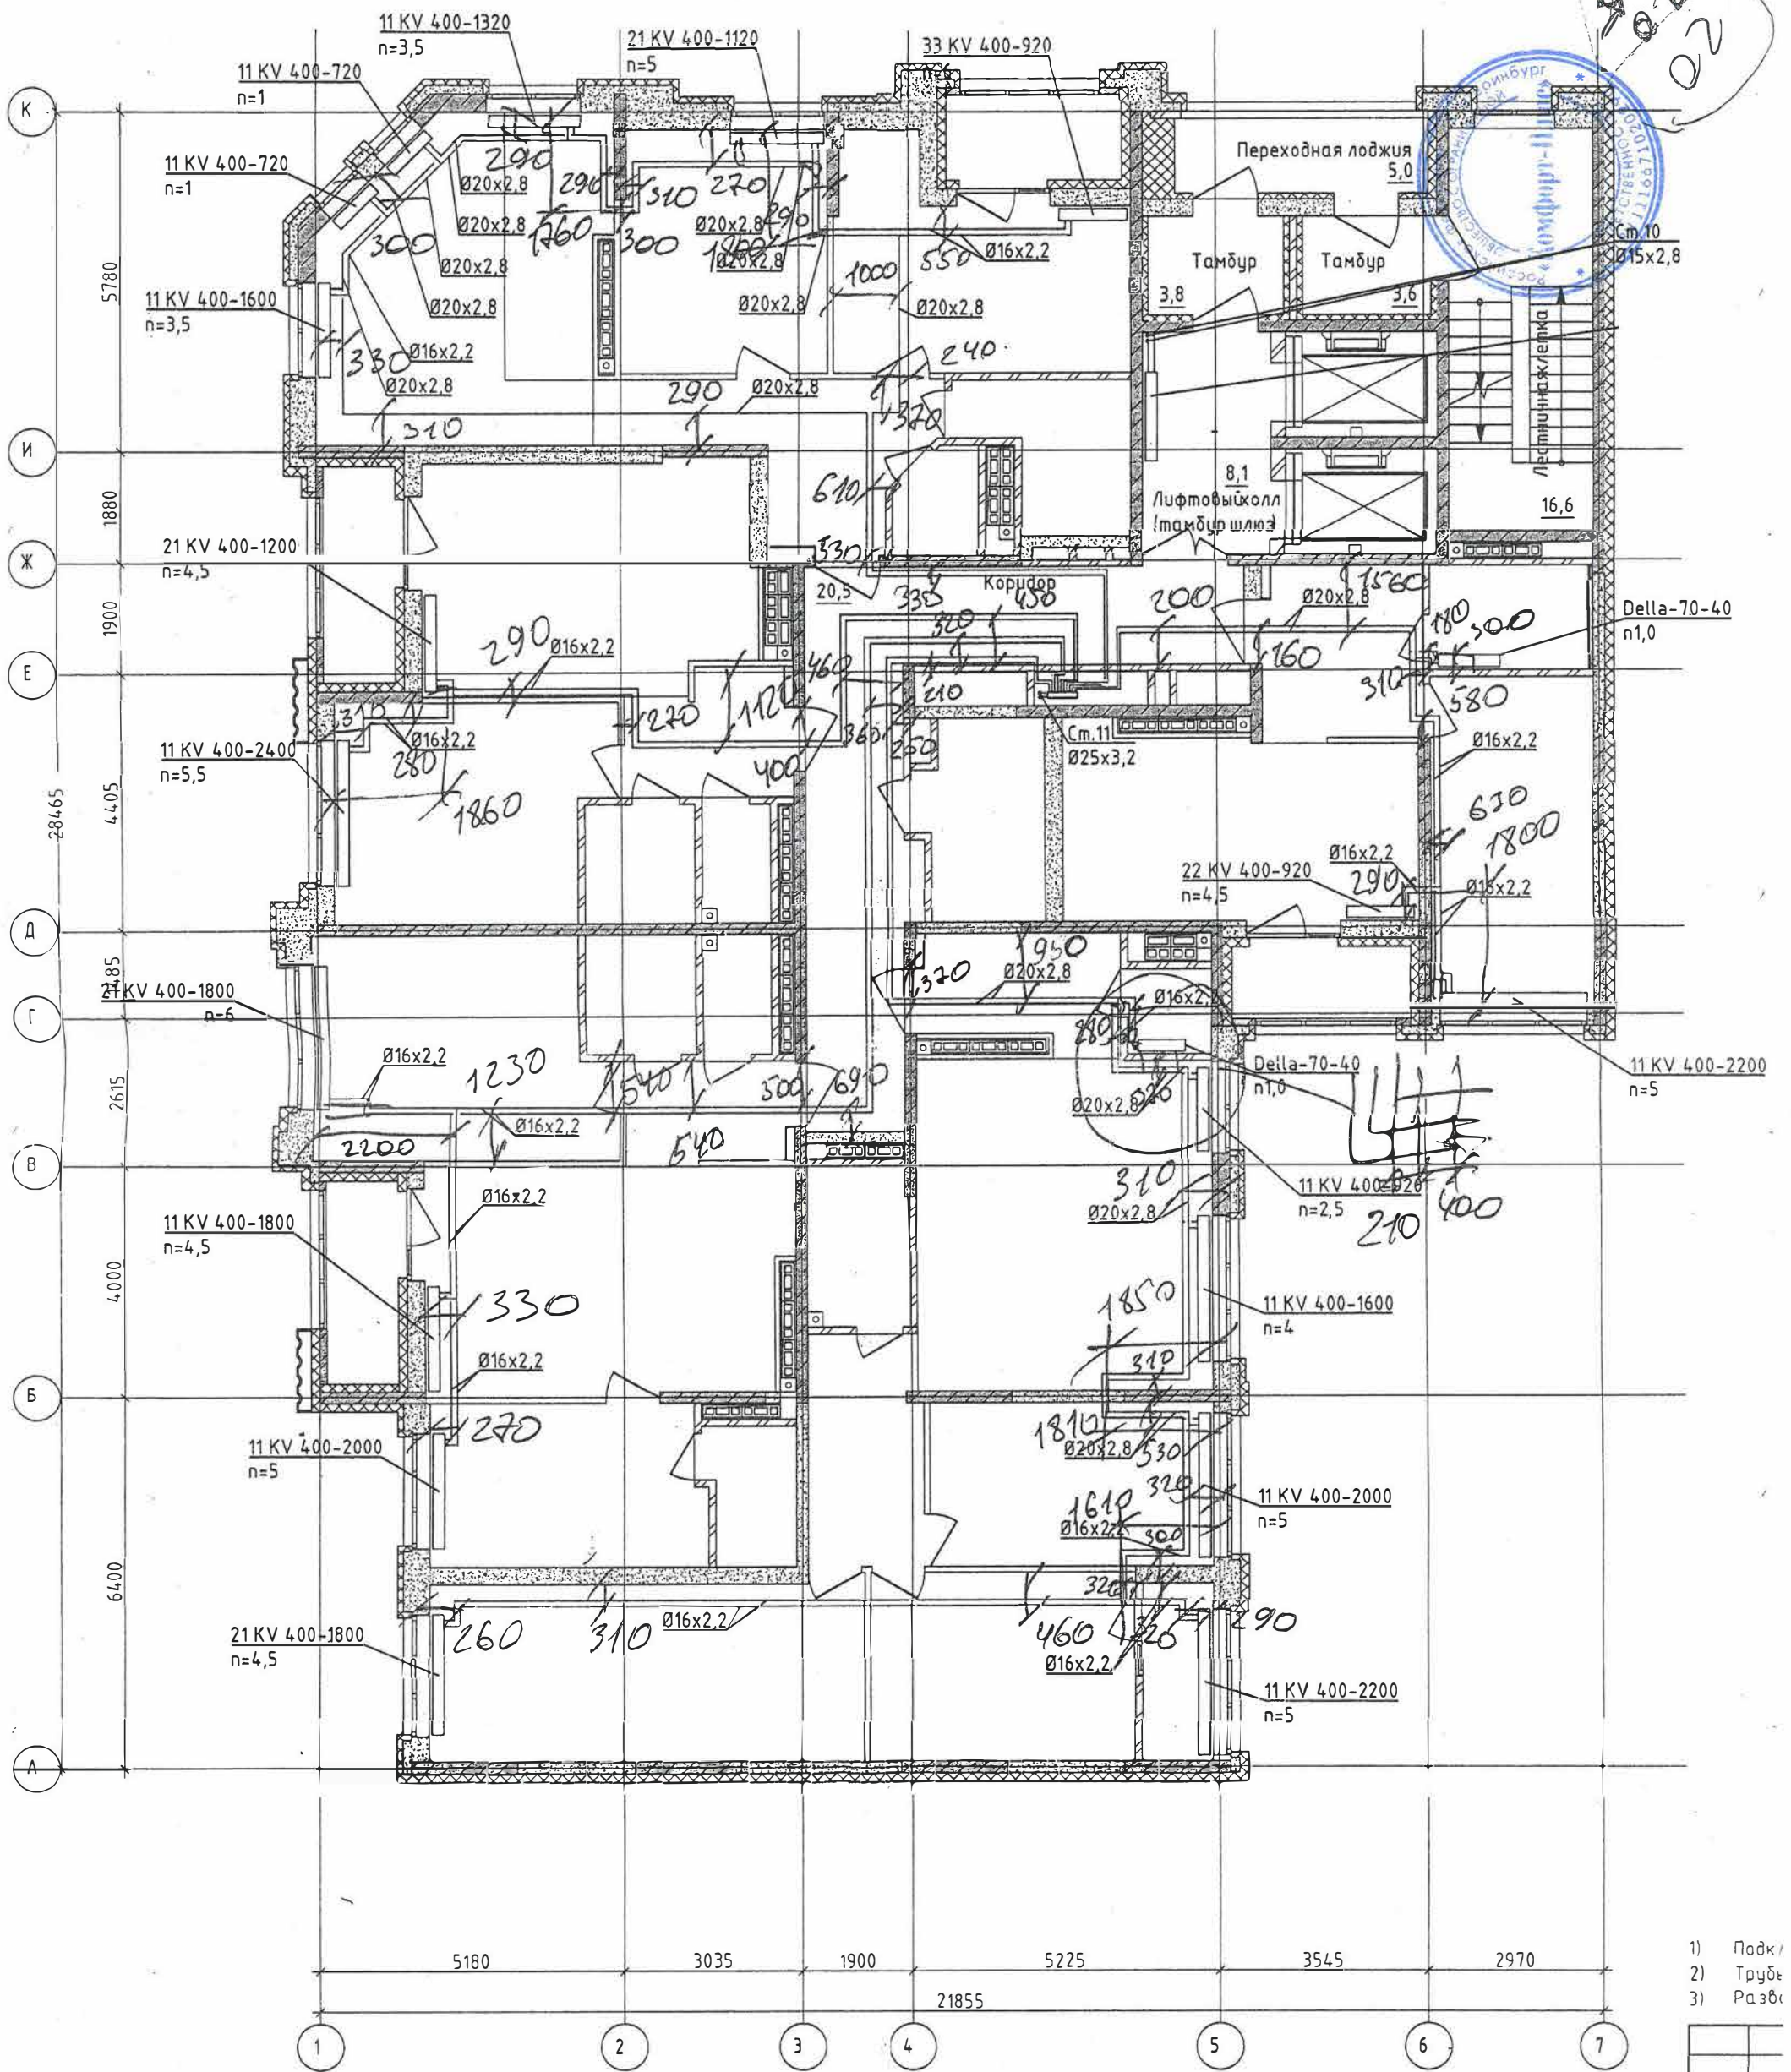

- 1) Подк.
- 2) Труба
- 3) Разб.

Изм.	Кол
Разработ	
Проверил	
Н. контр.	
ГИП	