Отделочный план 20...21 этажей.

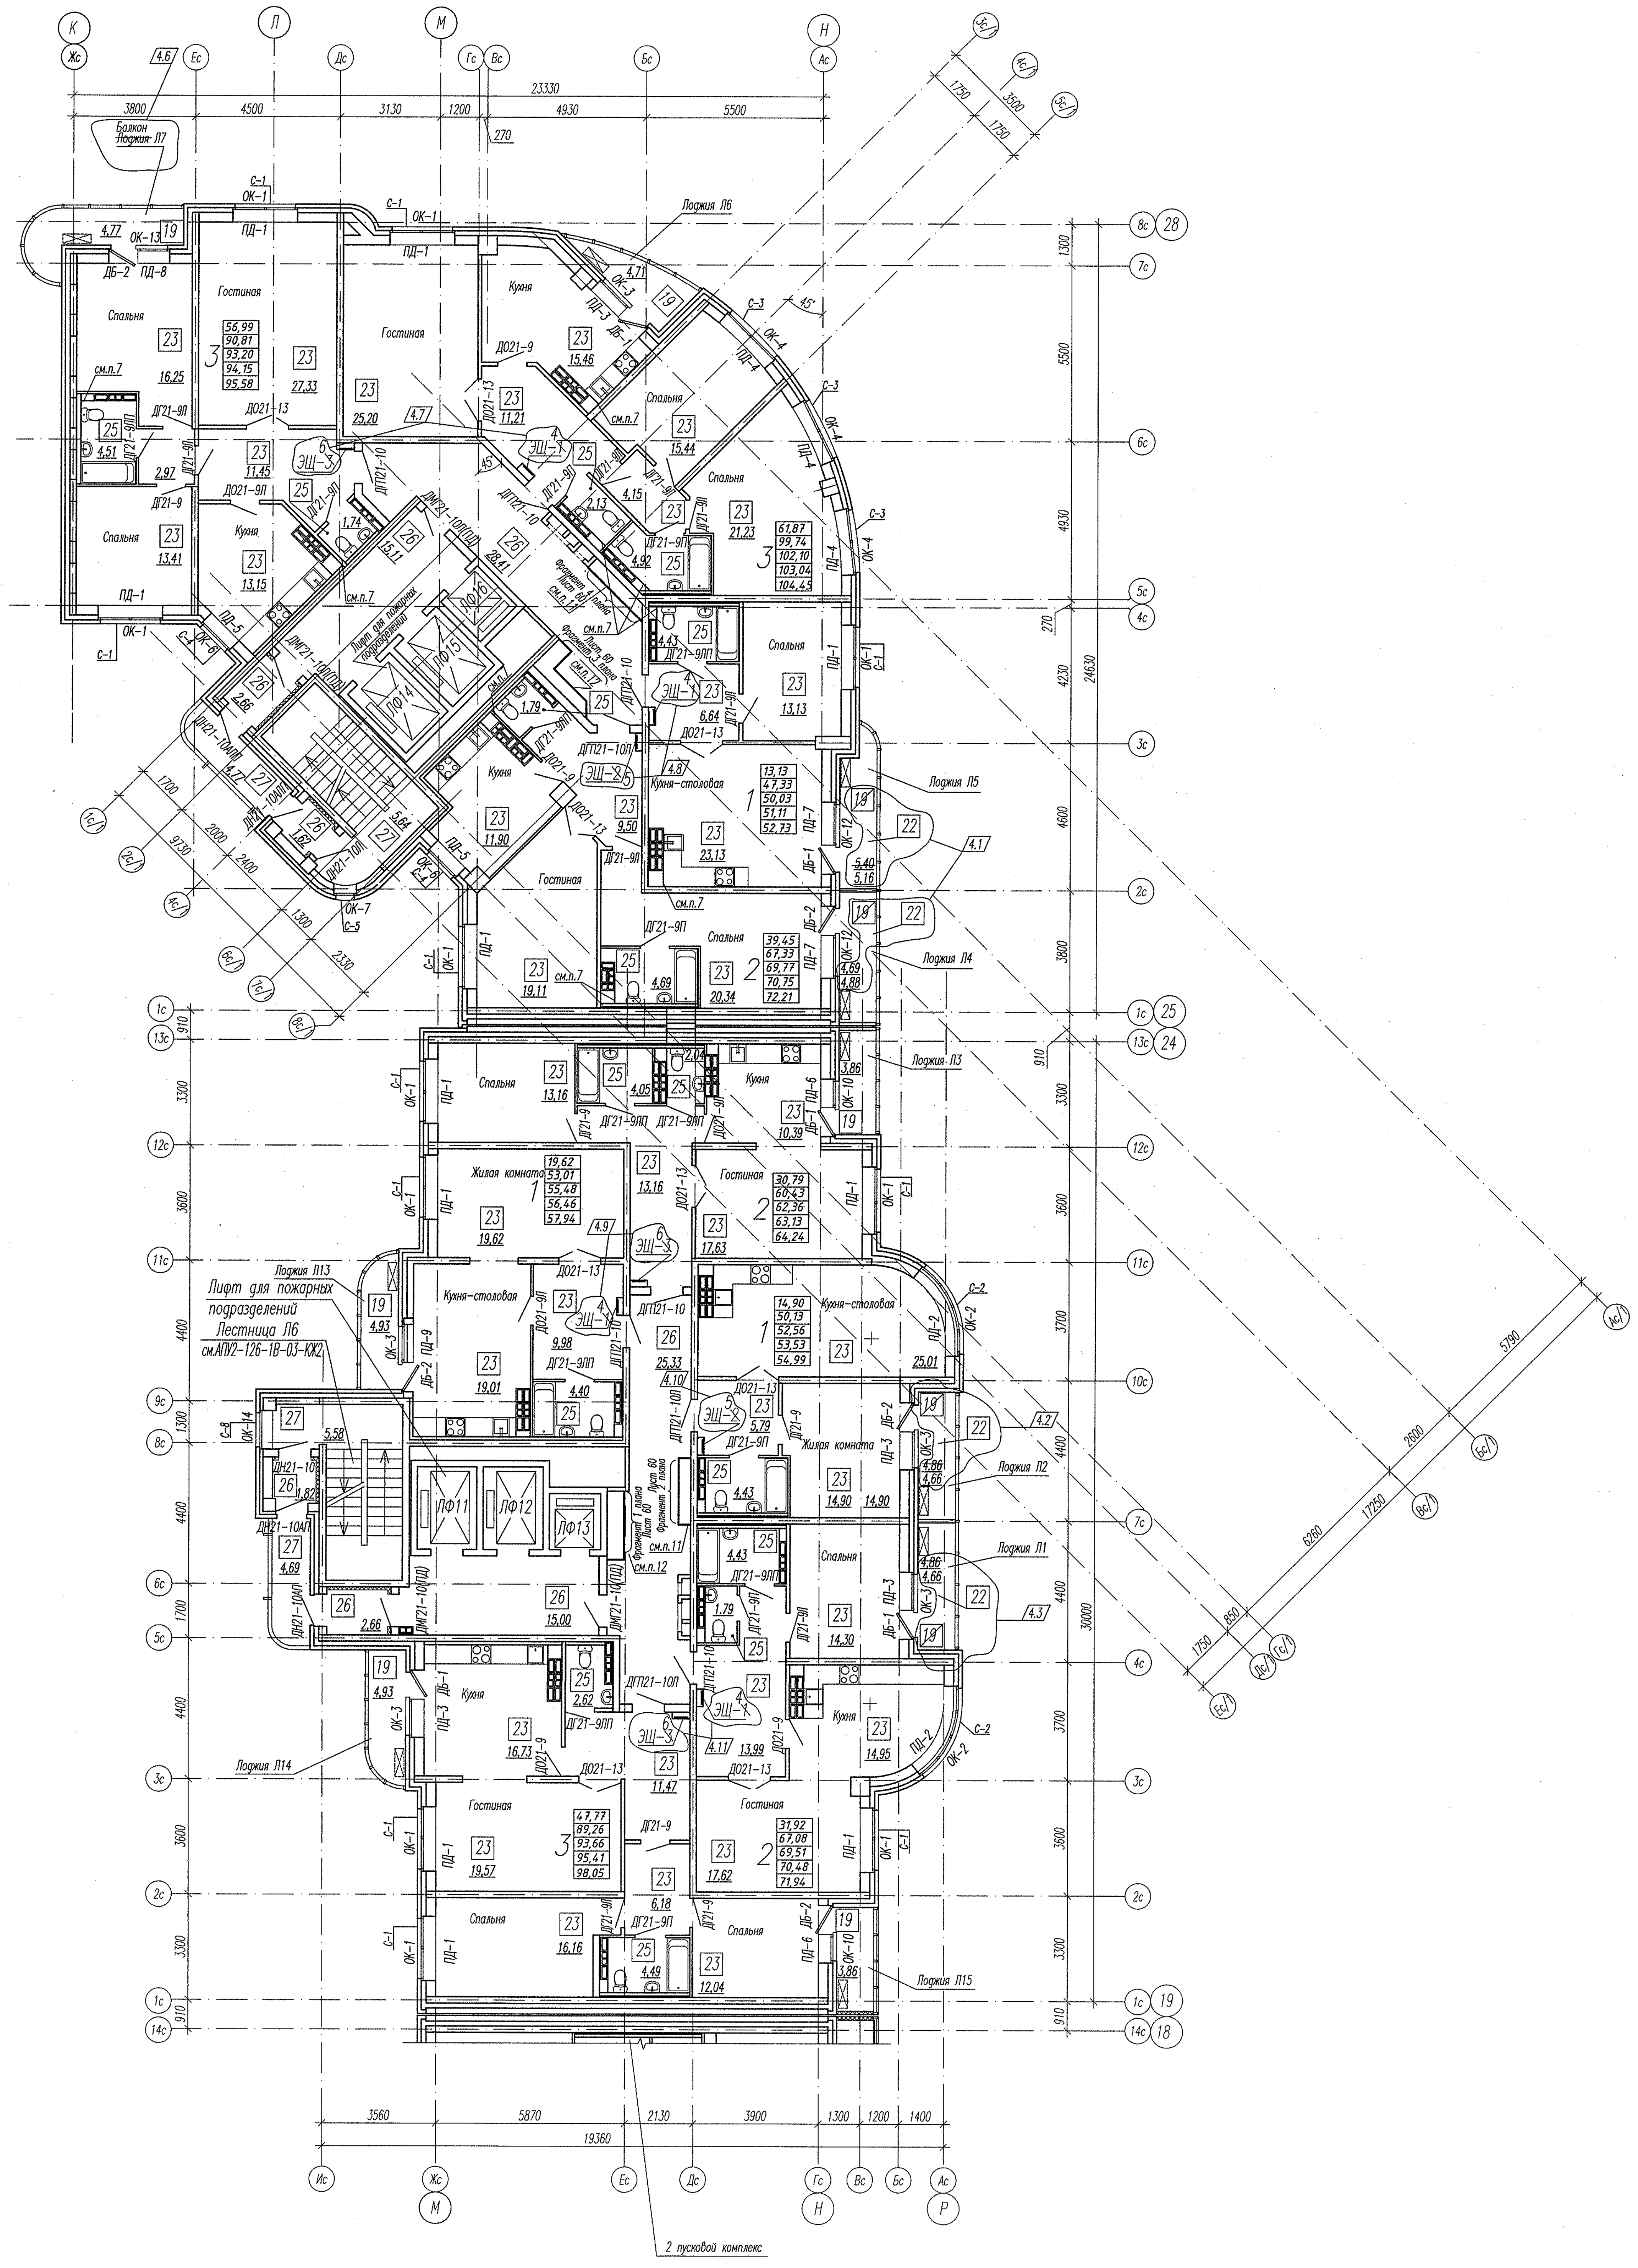

Отделочный план 22 этажа.

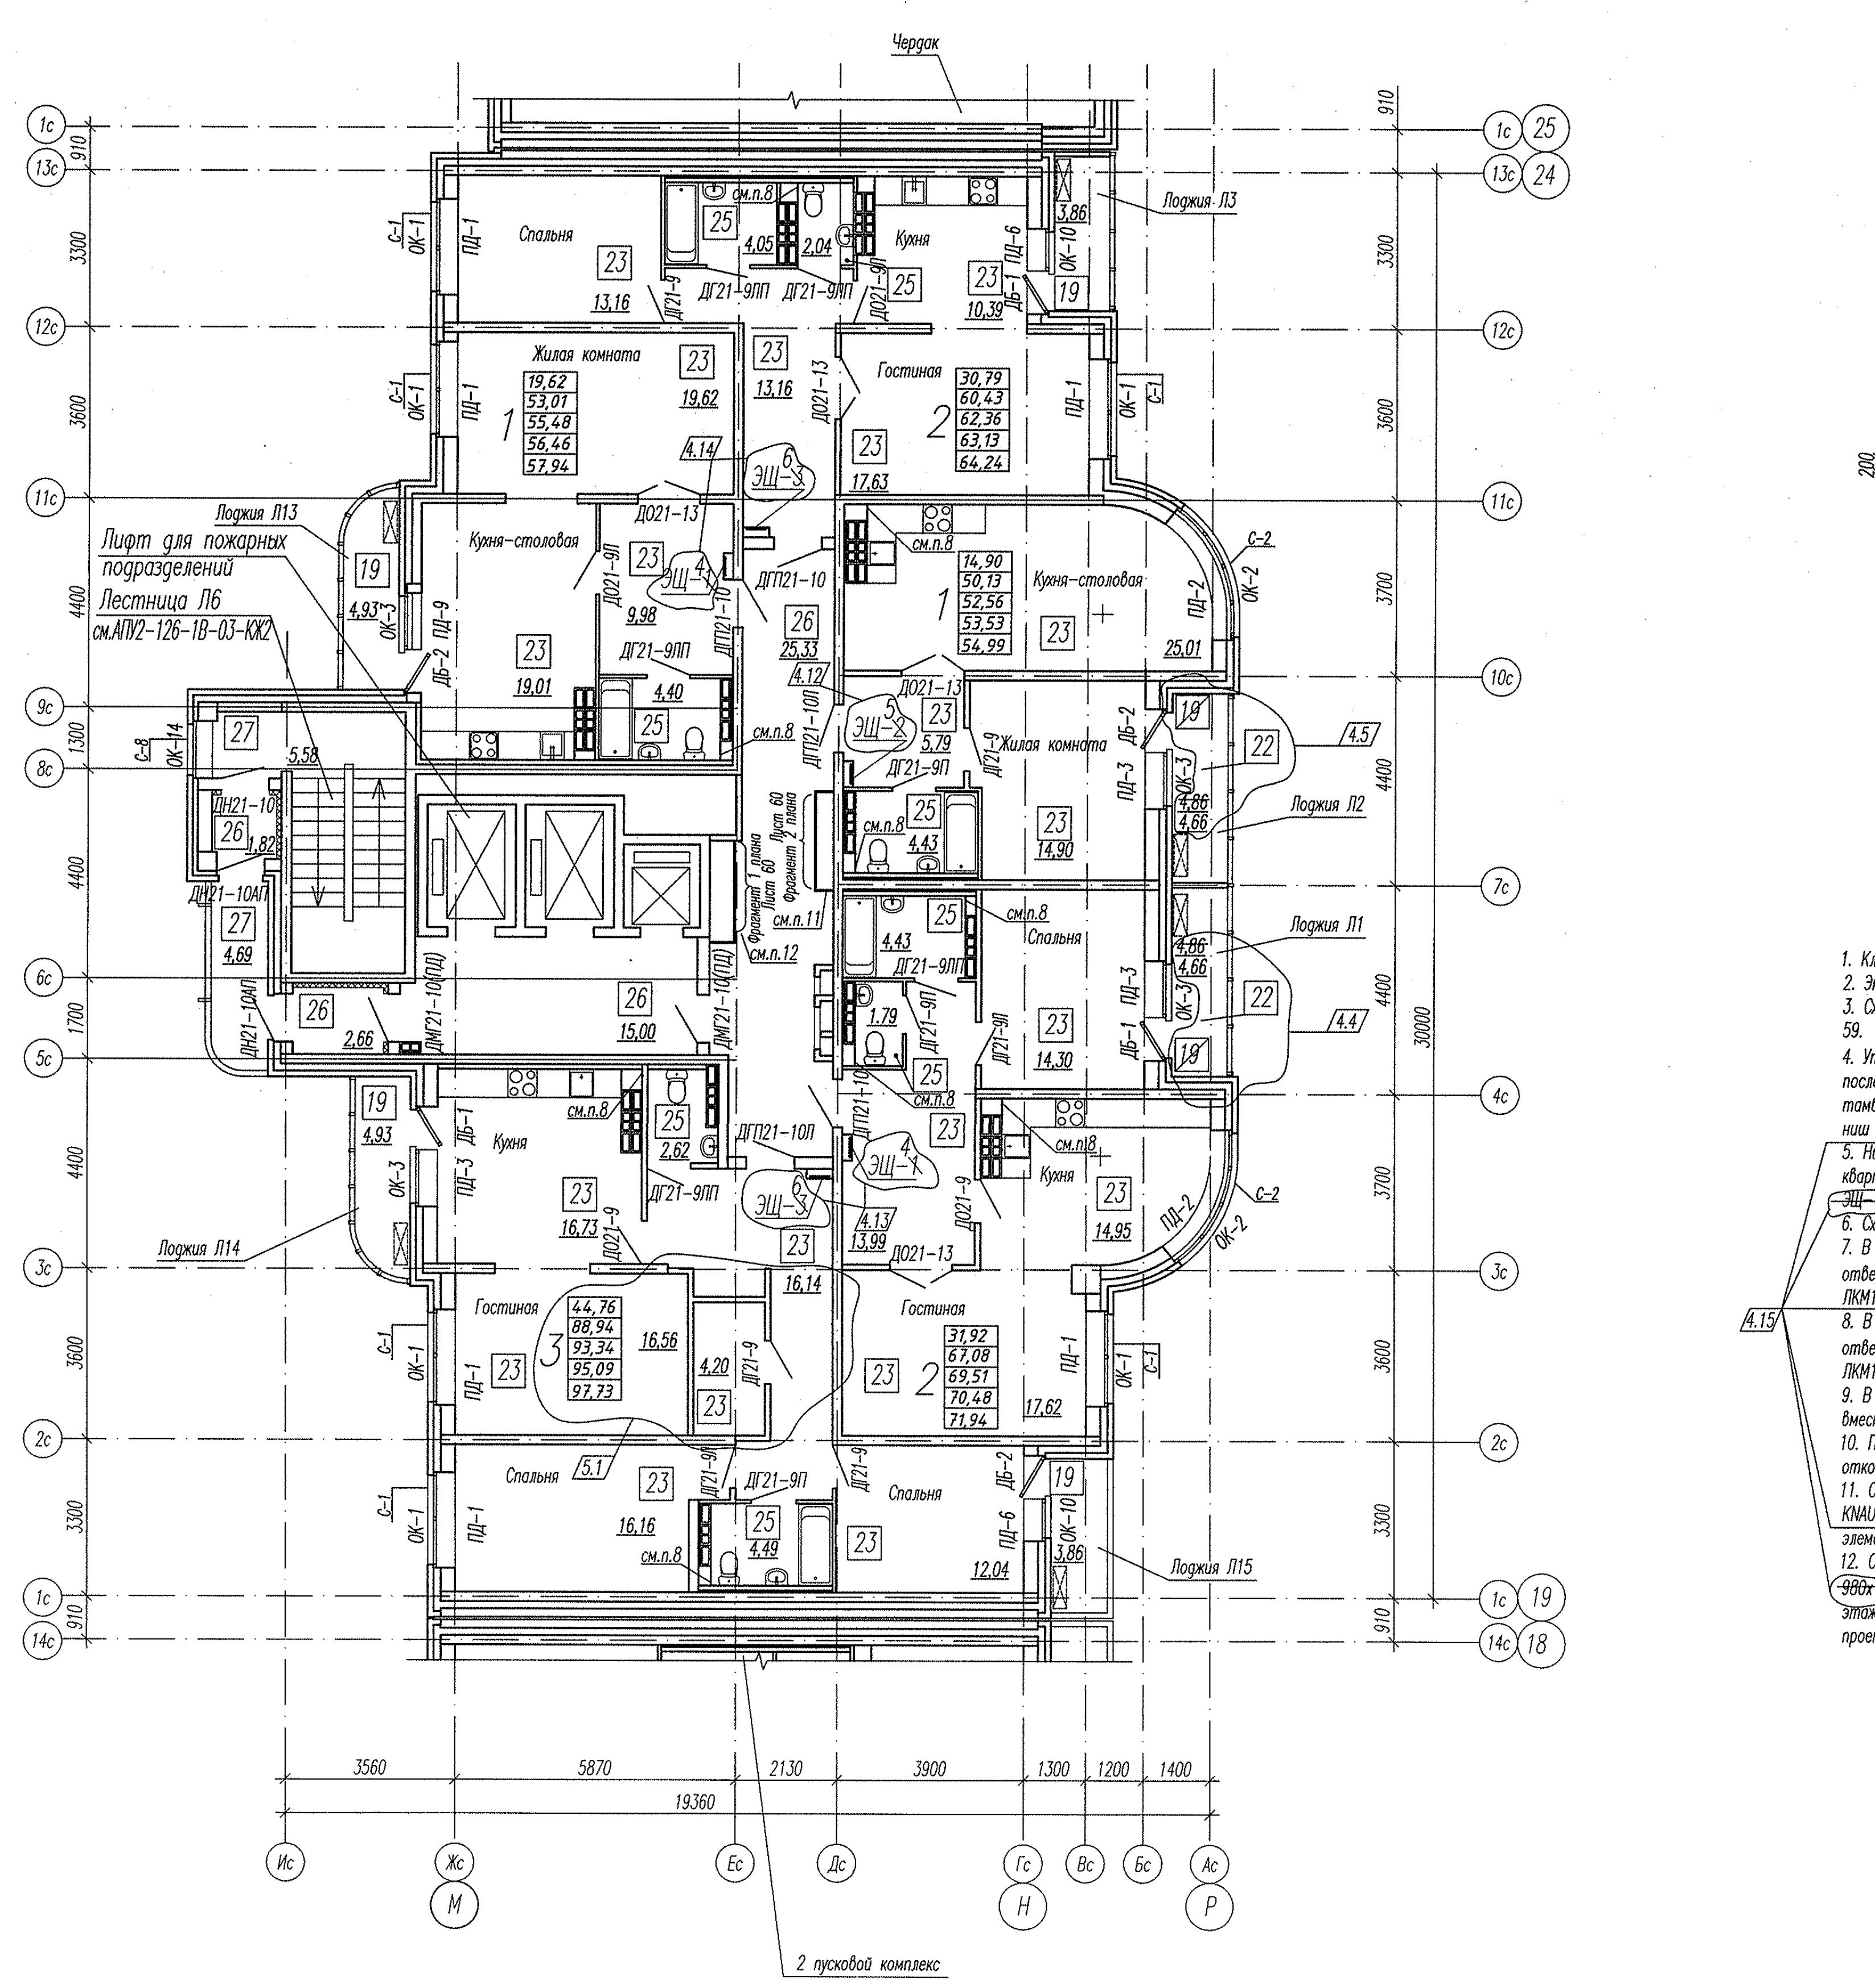

Компоновочная схема

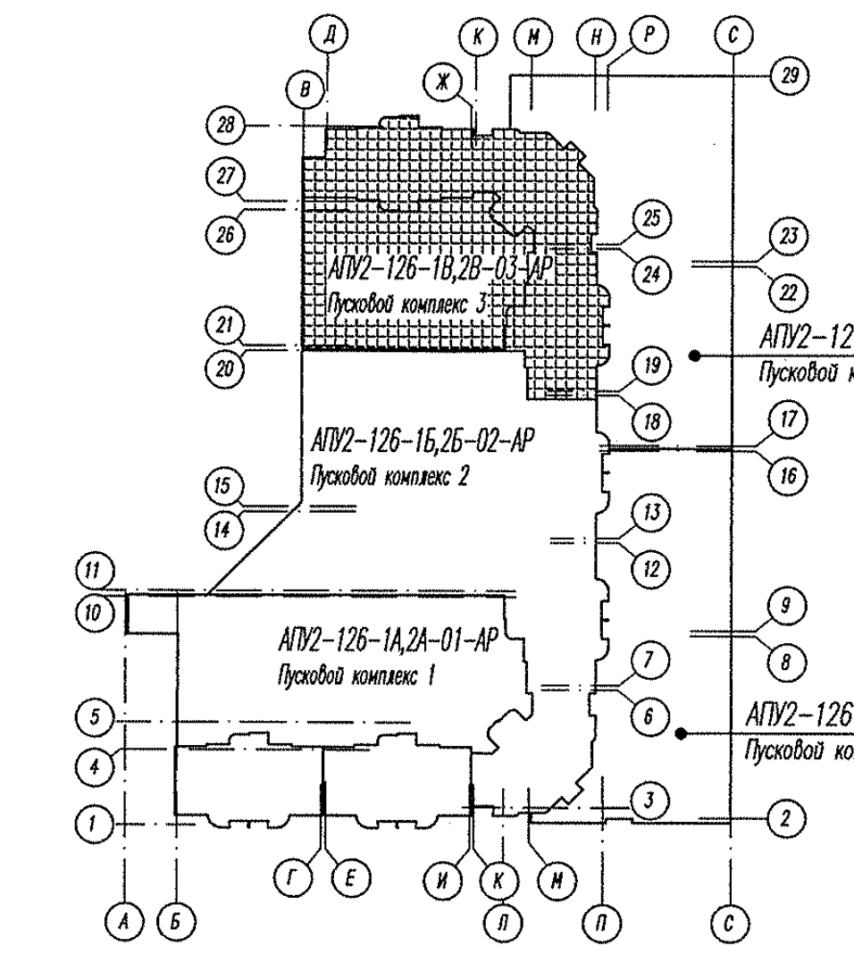

УСЛОВНЫЕ ОБОЗНАЧЕНИЯ:

- 70 (115) – перегородки из блоков силикатных полнотелых с пазогребневыми элементами
- 200 – несущие монолитные железобетонные стены
- 100 (50, 150) – зашивка ГВЛ по карскасу ТИГИ KNAUF
- 39,72 – жилая площадь квартиры
- 58,60 – общая площадь квартиры без лоджии и балкона
- 59,49 – общая площадь квартиры с лоджией и балконом (с коэффициентом – лоджия 0,5)
- 60,68 – общая площадь квартиры с лоджией и балконом (с коэффициентом – лоджия 0,7)
- 61,57 – общая площадь квартиры с лоджией и балконом (с коэффициентом 1)
- 14 – тип пола
- Л1 – вид лоджии
- [⋈] – место установки кондиционеров

1. Кладочный план 20...22 этажей см. лист 15.
2. Экспликацию полов см. лист 43, ведомость отделки помещений см. лист 60.
3. Схемы заполнения оконных проемов и спецификацию элементов заполнения оконных и дверных проемов см. лист 59.
4. Утепление стен тамбуров выполнить по узлу 10 на листе 50 минплитой плотностью 45кг/м3), с последующей зашивкой листами ГВЛ толщиной 12мм в 2 слоя по каркасу ТИГИ KNAUF. Элементы утепления тамбуров учтены в спецификации элементов утепления внутренних стен и перекрытий, элементов исполнения ниш этажных и квартирных щитков, зашивки коммуникаций на листе ~~53~~.54а
5. Ниши для этажных электрощитков выполнить в перегородках из силикатного кирпича производства SiMat, а квартирных – из ГВЛ толщиной 12мм в 1 слой по каркасу KNAUF, схемы см. лист 35. ~~Установить щит этажный ЭЩ-1. Щитки этажные ЭЩ-1 учтены в спецификации элементов заполнения оконных и дверных проемов. лист 59.~~
6. Схемы расположения элементов лоджий Л1...Л15 см. листы 46,47.
7. В указанном месте стояки ВК на 21 этаже зашить листами ГВЛ по каркасу ТИГИ KNAUF с устройством отверстия 300x400(h), низ на высоте 900 мм от пола (уточнить по месту) с последующей установкой люка ЛКМ1. Люки ЛКМ1 учтены в спецификации элементов заполнения ~~оконных и~~ дверных проемов на листе 59.
8. В указанном месте стояки ВК на 22 этаже зашить листами ГВЛ по каркасу ТИГИ KNAUF с устройством отверстия 300x400(h), низ на высоте 900 мм от пола (уточнить по месту) с последующей установкой люка ЛКМ1. Люки ЛКМ1 учтены в спецификации элементов заполнения оконных и дверных проемов на листе 59.
9. В лестничных клетках при установке окон ОК-7, ОК-14 и ОК-17 подоконные доски не устанавливать, вместо них выполнить откосы из цементно-песчаного раствора, поверхность зажелезнить.
10. При установке оконных блоков ОК-3, ОК-10, ОК-12, ОК-13 сливы не устанавливать, вместо них выполнить откосы из цементно-песчаного раствора, поверхность зажелезнить.
11. Стояки коммуникаций ОВ в общих коридорах зашить листами ГВЛ толщиной 12мм в 2 слоя по каркасу ТИГИ KNAUF с последующей установкой ~~ЩЭ2~~ ЩЭ-1, см. лист 60. Этажные щиты ~~ЩЭ2~~ ЩЭ-1 учтены в спецификации элементов заполнения ~~оконных и~~ дверных проемов, лист 59.
12. Стояки ВК зашить листами ГВЛ в 2 слоя по каркасу ТИГИ KNAUF с устройством ~~на 1 этаже~~ отверстия ~~980x1600(h)~~ 890x1610(h), низ на высоте 300 мм от пола (уточнить по месту) с последующей установкой щита этажного ~~ЩЭ2~~ ЩЭ-1. Щитки ~~ЩЭ2~~ ЩЭ-1 учтены в спецификации элементов заполнения ~~оконных и~~ дверных проемов на листе 59.

4.15

4.16

						АПУ2-126-1В,2В-03-АР			
5	1	–	481-13		08.13	Многоэтажный жилой дом с нежилыми помещениями, пристроенными магазинами, подземной автостоянкой в границах улиц 8 Марта- Авиационной- Союзной в Чкаловском районе г. Екатеринбурга			
4	16	–	103-13		05.13				
3	–	Нов.	59-13		03.13				
Изм.	Кол.уч.	Лист.	Nдок.	Подпись	Дата				
Гл. арх.		Земцова				Жилой дом 1В. Подземная автостоянка 2В. Пусковой комплекс 3	Стадия	Лист	Листов
Н.контр.		Рыжкова					Р	44	
Зав.груп.		Острогорская							
Разраб.		Снигирева				Отделочные планы 20...22 этажей.	ЗАО "Корпорация "Атомстройкомплекс"		
Проверил		Земцова							
Исполнил		Снигирева							

Формат А0

Инв. N подл.	Подпись и дата	Взам. инв. N		Согласовано