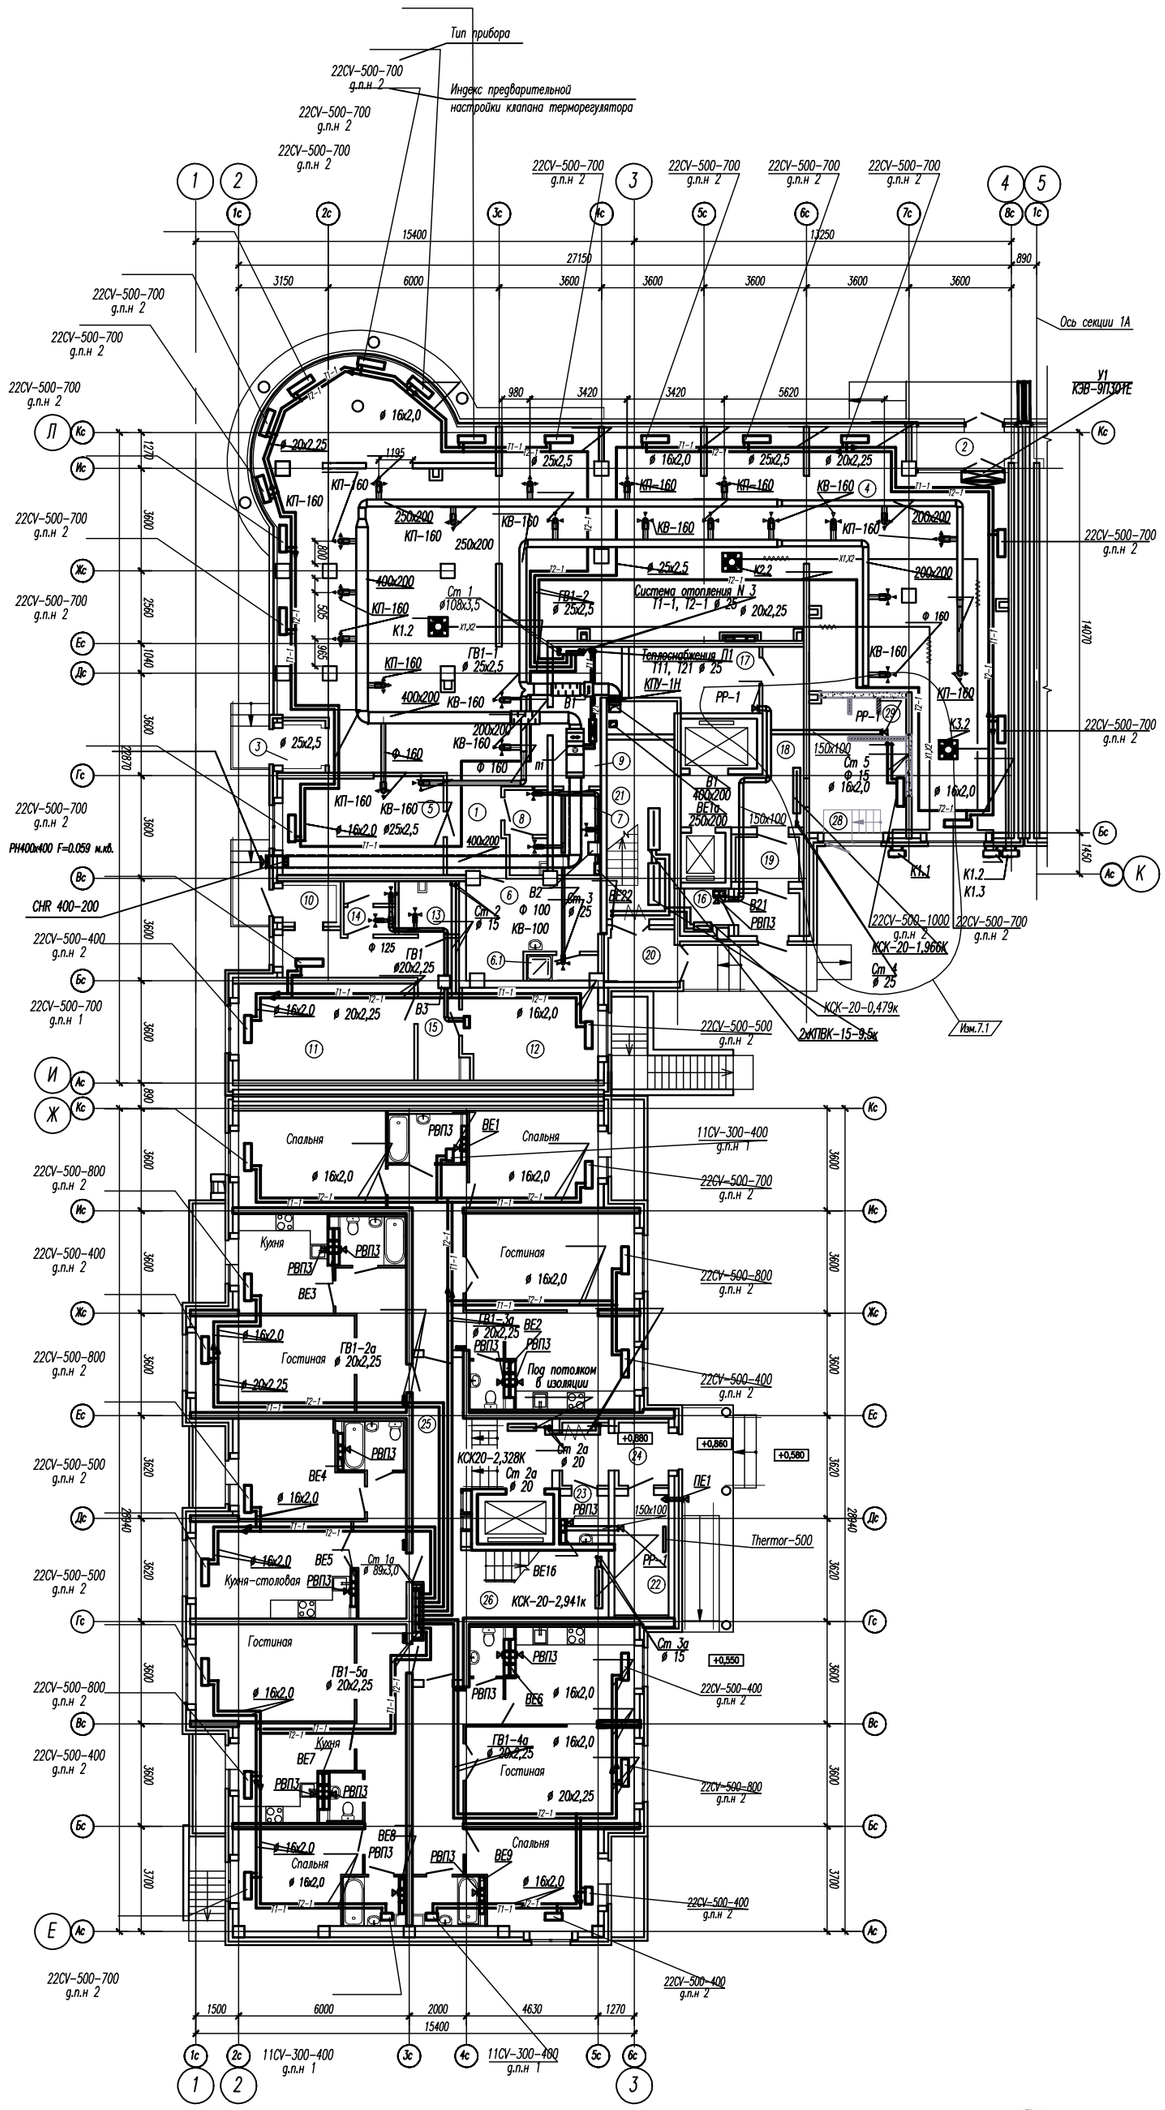

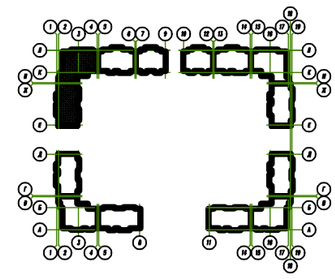

Экспликация помещений

Номер помещения	Наименование	Площадь, м2	Кат. помещения
	Выставочный салон N1		
1	Коридор	6.1	
2	Тамбур	4.2	
3	Тамбур	1.9	
4	Выставочный зал	~~270.96~~ 253.61	
5	Административное помещение	19,0	
6	Гардероб персонала	13,71	
6.1	Душевая	2,08	
7	Помещение уборочного инвентаря	4,78	Д
8	Санузел	3.94	
9	Кладовая	8.16	
	Итого	337.84	
	Офис УК		
10	Тамбур	2,31	
11	Помещение 1	20,87	
12	Помещение 2	15,0	
13	Помещение уборочного инвентаря	3.76	
14	Санузел	3,16	
15	Коридор	14,05	
	Итого	59,42	
	Помещения жилого дома		
16	Помещение уборочного инвентаря	2,21	Д
17	Электрощитовая	10.0	Д
18	Лифтовой холл	14,4	
19	Тамбур	3.4	
19.1	Тамбур	3.47	
20	Тамбур	4,47	
21	Лестничная клетка	14,9	
22	Электрощитовая	7,84	Д
23	Помещение уборочного инвентаря	2,61	Д
24	Тамбур	3,84	
25	Тамбур	3,58	
26	Лифтовой холл	27,05	
27	Лестничная клетка	12,1	
28	Диспетчерская	12,96	
29	Санузел диспетчерской	2,58	
	Итого	~~109.87~~ 108.06	

Изм.1.1

Примечание.
1. Разводка воздуховодов по помещениям выставочного салона в объем данного проекта не входит.
2. Установка кондиционеров и тепловой завесы выставочного салона в объем данного проекта не входит.

7	1		154-14		03.14	Жилые дома со встроенными детскими дошкольными учреждениями и встроенными нежилыми помещениями, с подземной автостоянкой по ул. Академика Вонсовского-ул.Уральские рабочие-Кронштейна-Анатолия Мерзлякова в Ленинском районе г. Екатеринбурге, участок1
1	1		211-12		11.12	
Изм.	Кол.уч.	Лист.	Nдок.	Подпись	Дата	

Жилой дом №1 секции 1Б	Стадия	Лист	Листов	
	Р	3		
План 1 этажа	ООО "Альтек Строй Проект"			

Н.контр.	Гареева		11.12
Проверил	Парфенов		11.12
Разработал	Парфенова		11.12

ФОРМАТ А1

СОГЛАСОВАНО: ЭС Дмитриев; СС Ишмова; ИТП Родимин

СОГЛАСОВАНО: ОВ Парфенова; ВК Зиновьева; ТС Светова

Взам. инв.N | Подпись и дата | Инв.N подл.

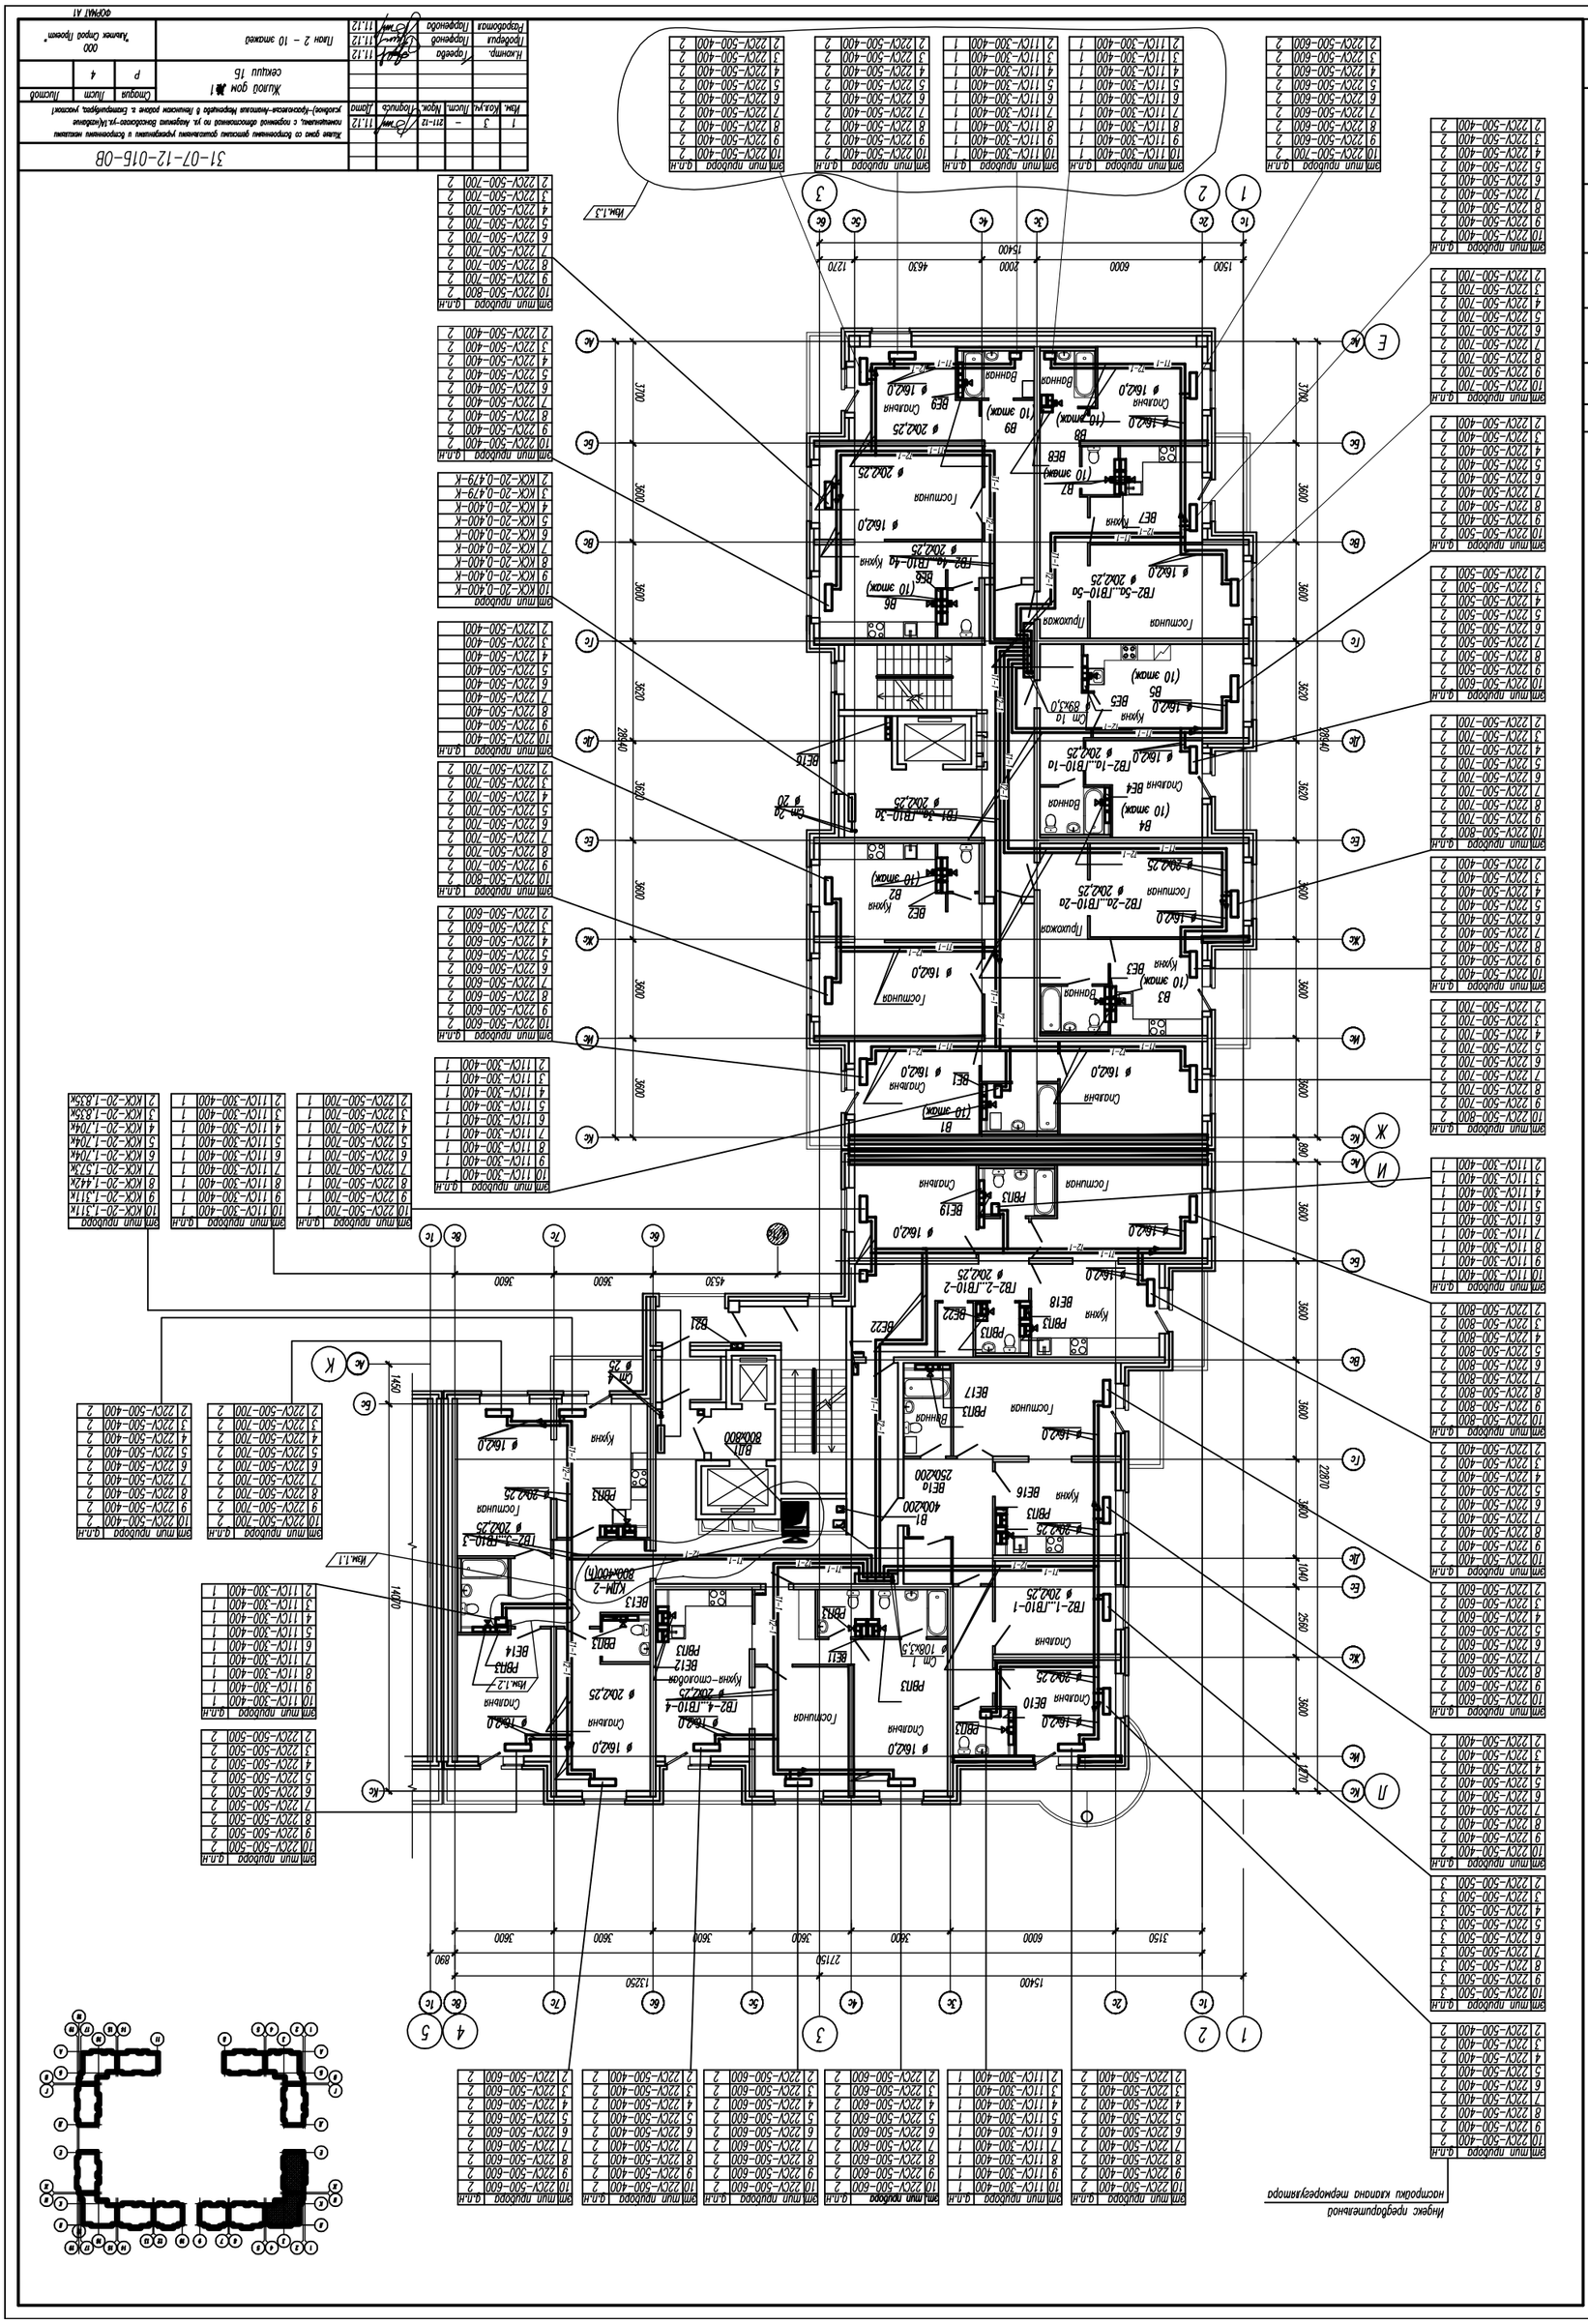
31-07-12-015-ОВ
Жилой дом №1
секция 1Б
План 2 – 10 этажа
Согласовано
Взам. инв.№
Инв.№ подл.
Подпись и дата

Индекс предварительной настройки клапана терморегулятора

















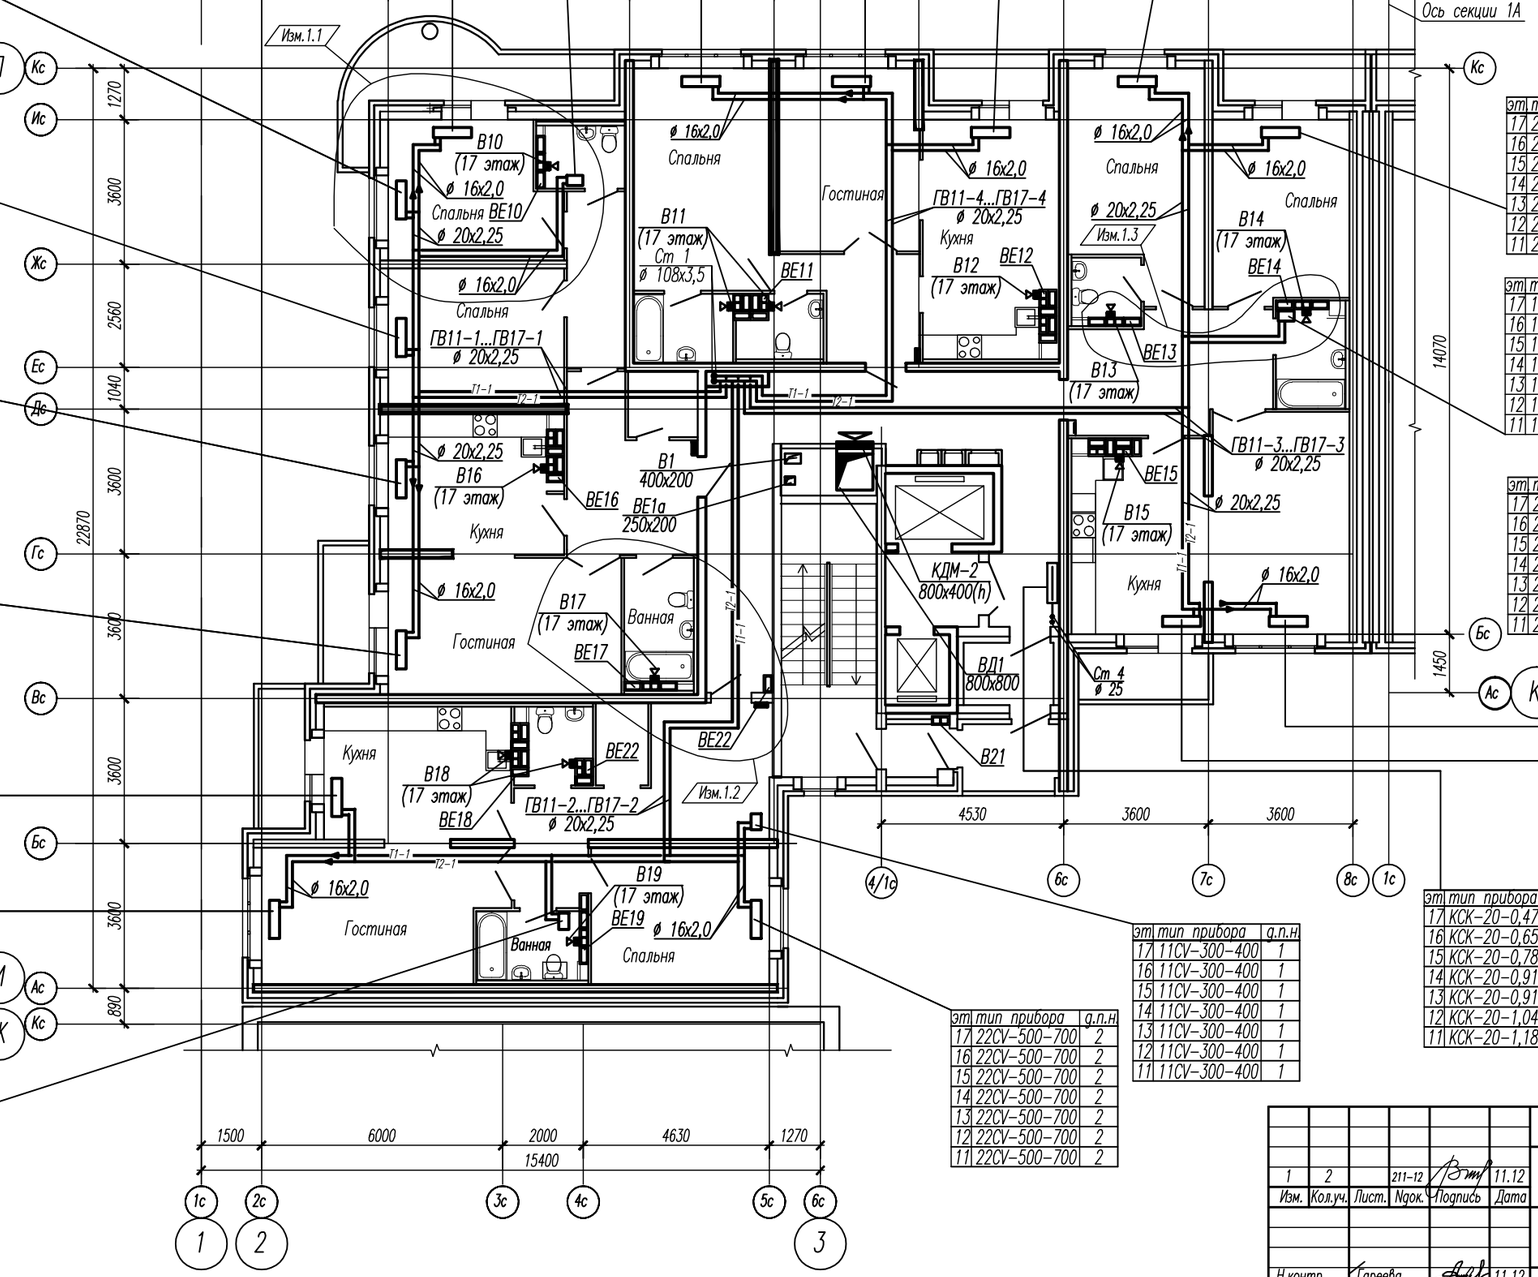

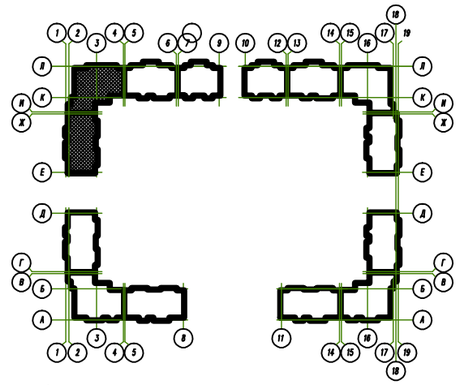

						31-07-12-01Б-ОВ		
1	2		211-12		11.12	Жилые дома со встроенными детскими дошкольными учреждениями и встроенными нежилыми помещениями, с подземной автостоянкой по ул. Академика Вонсовского-ул.1А(название условное)-Краснолесья-Анатолия Мехренцева в Ленинском районе г. Екатеринбурга, участок1		
Изм.	Кол.уч.	Лист.	Nдок.	Подпись	Дата			
						Жилой дом №1 секции 1Б	Стадия	Лист	Листов
							Р	5	
Н.контр.		Гареева			11.12	План 11-17 этажа	ООО "Альтек Строй Проект"		
Проверил		Парфенов			11.12				
Разработал		Парфенова			11.12				

СОГЛАСОВАНО: ЭС Дмитриев; СС Ушанова; ИТП Рахман; ОВ Парфенова; ВК Занодьева; ТС Светова

Взам. инв.N | Подпись и дата | Инв.N подл.

ФОРМАТ А2